



For matrikkelenhets:

Kommune: 1263 - LINDÅS
Gårdsnummer: 137
Bruksnummer: 808

Utskriftsdato/klokkeslett: 14.12.2017 kl. 08:05
Produsert av: Einar Rydland
Attestert av: Lindås kommune


Lindås kommune

Matrikkelført	
14 DES 2017	
Løpnr.:	Lindås kommune
Signatur:	

Orientering om matrikkelbrev

Matrikkelbrevet er hjemlet i «Lov om eigedomsregistrering» (matrikkellova) av 17. juni 2005. Etter definisjonen i matrikkelovens § 3 d) er matrikkelbrevet en attestert utskrift av matrikkel som viser alle registrerte opplysninger om en matrikkelenhets ved oppgitt dato.

Om fullstendighet og nøyaktighet i matrikkelbrevet

Matrikkelen ble etablert ved konvertering av data fra tidligere registre. Det kan variere hvor gode disse dataene er med hensyn på fullstendighet og nøyaktighet. I enkelte tilfeller kan grensepunkt og grenselinjer mangle helt eller delvis eller være feil registrert. Det kan også være feil og mangler ved registrert bygnings- og adresseinformasjon. Fullstendighet og stedfestingsnøyaktighet er generelt bedre innenfor enn utenfor tettbygd strøk. Vær oppmerksom på at for mange matrikkelenheter og bygg hefter usikkerhet ved arealet som oppgis.

For utfyllende informasjon: www.kartverket.no/matrikkelbrev

Matrikkelenhet

Matrikkelenhetstype: Grunneiendom
Bruksnavn:
Etableringsdato: 14.12.2017
Skylid: 0
Er tinglyst: Ja
Har feste grunner: Nei
Er seksjonert: Nei

Arealrapport

Tekst
Beregna areal for 137 / 808
Areal (m2) 3 158,8
Kommentar

Eierforhold


Tinglyste eierforhold	Status	Føds.d./org.nr	Navn	Bruksenhet	Adresse	Andel
Hjemmelshaver		936838677	LINDÅS TOMTESELSKAP AS		Hagellia 4 5914 ISDALSTØ	1 / 1

Forretninger

Forretningstype	Arsak til feilretting	Tinglysingsstatus	Tinglysingsdato	Forretningsdato	Matrikelføringsdato	Signatur
Annen forretningstype			14.12.2017	14.12.2017		1263nye
						Rolle Avgiver 1263 - 137/808 Arealendring Mottaker 1263 - 137/808 0
Oppmålingsforretning			14.12.2017	14.12.2017		1263nye
Oppmålingsforretning		Tinglyst	14.12.2017	14.12.2017		1263nye Rolle Avgiver 1263 - 137/761 Arealendring Mottaker 1263 - 137/808 -3 158,8 3 158,8

Oversiktskart for 137 / 808


Målestokk 1:2 000
EUREF89 UTM Sone 32

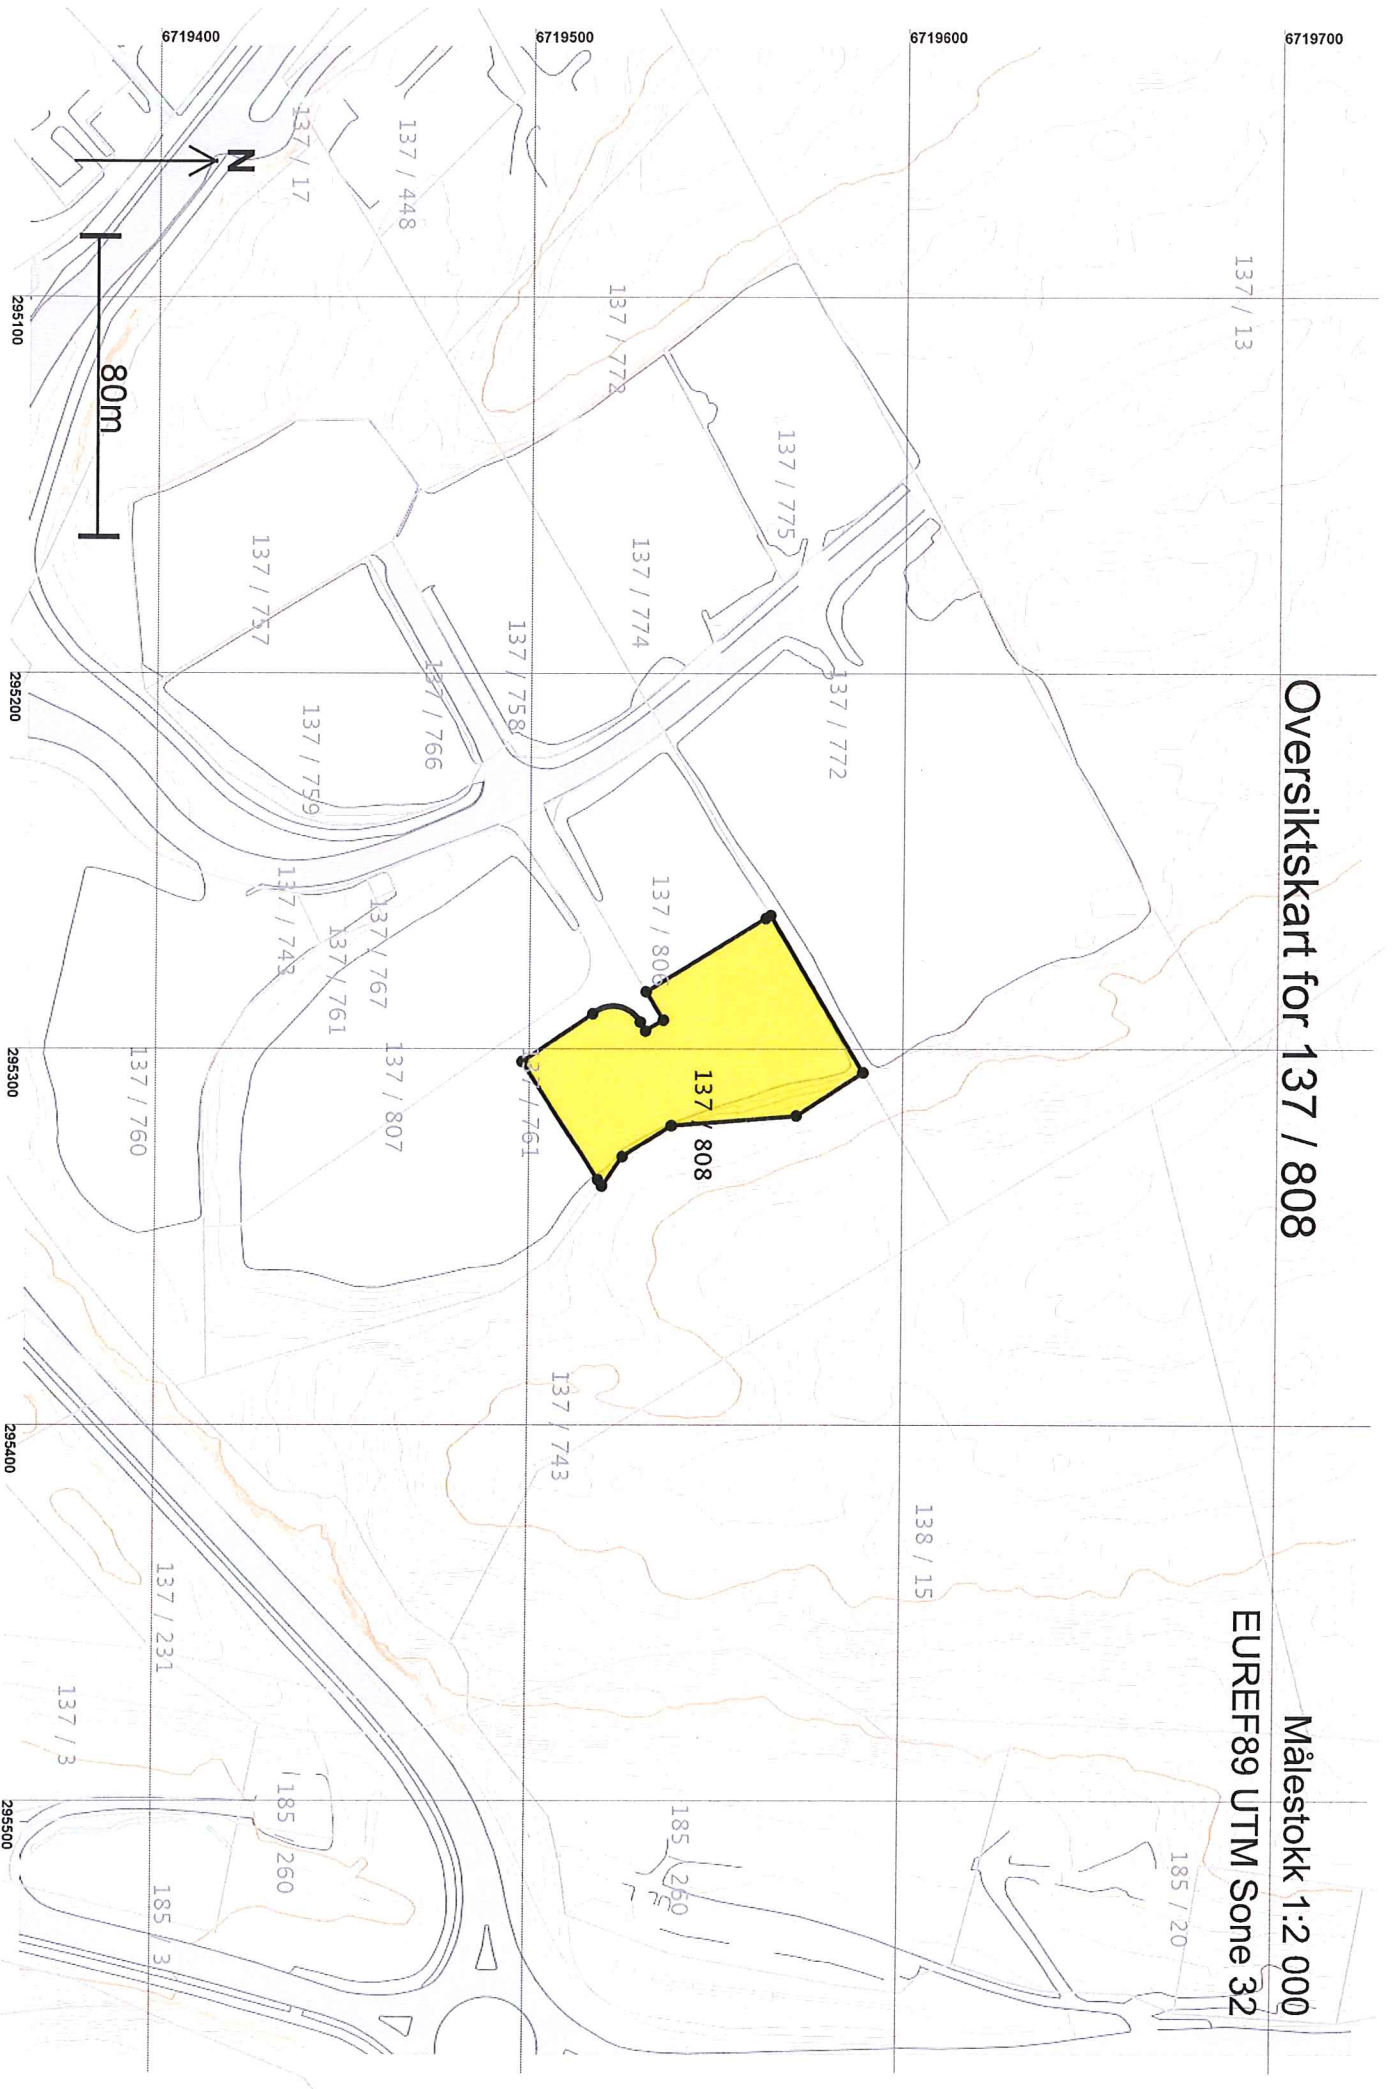

Teig 1 (Hovedteig) 137 / 808

Målestokk 1:1 000
EUREF89 UTM Sone 32

+

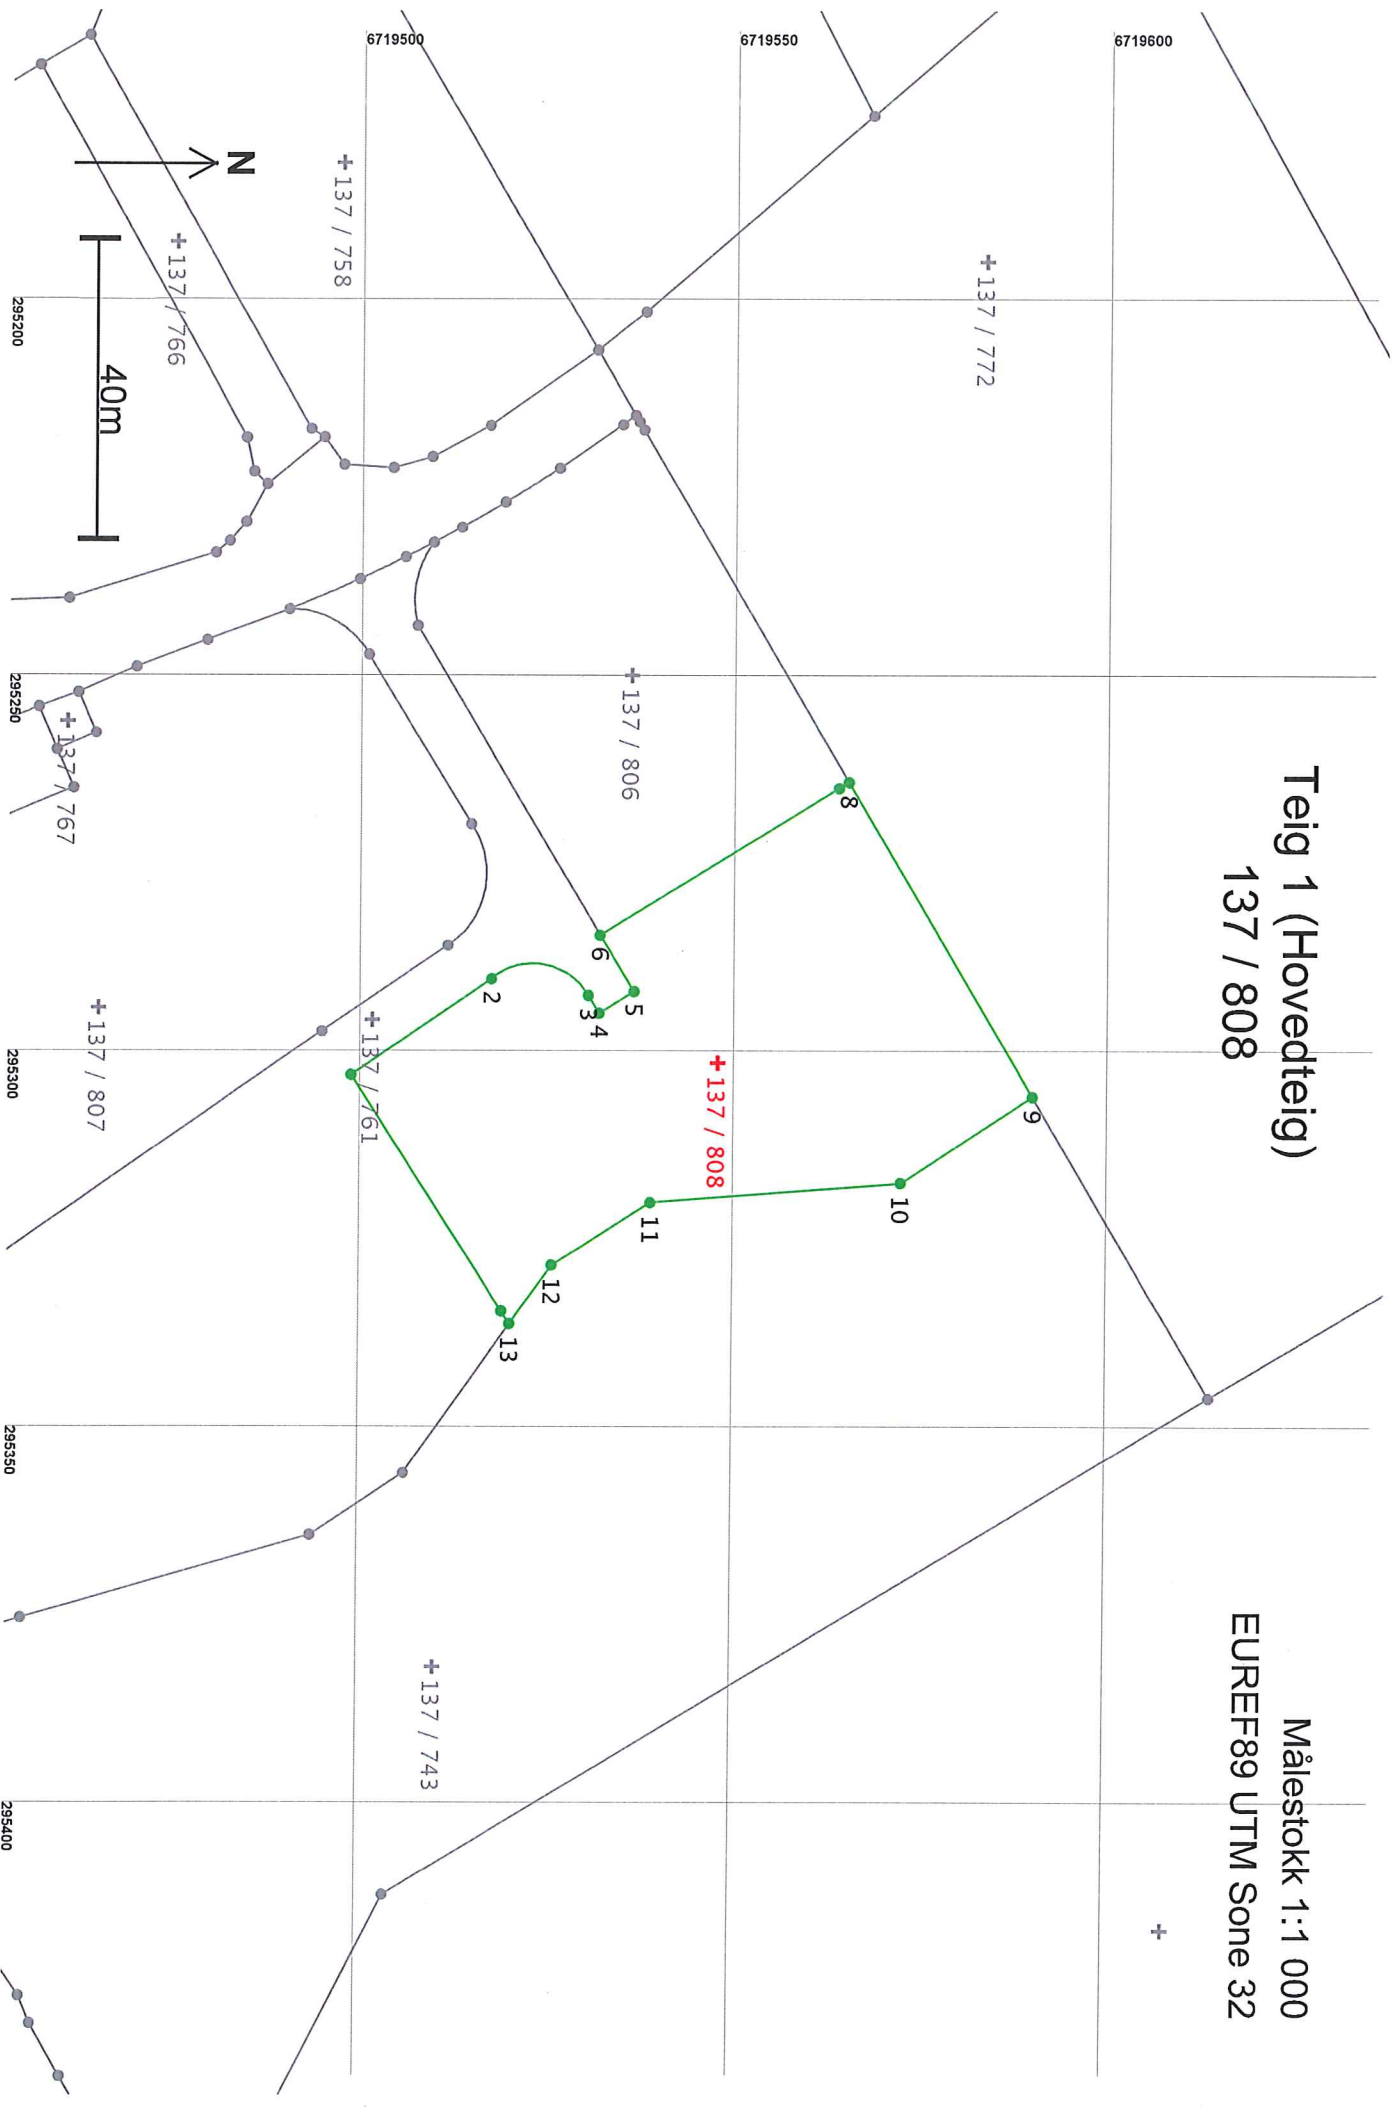

Areal og koordinater

Areal: 3 158,8

Arealmerknad:

Representasjonssystem: Koordinatsystem: EUREF89 UTM Sone 32

Nord: 6719549

Øst: 295302






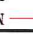







Grensepunkt / Grenselinje

Ytre avgrensing

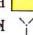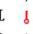Løpnr	Nord	Øst	Grensemerke nedsett i / Grensepunkttype / Lengde	Hjelpelinjetype	Målemetode	Nøyaktighet	Radius
1	6719499,82	295303,08	Ikke spesifisert	Offentlig godkjent grensemerke	96 GPS kinematisk (Real time kinematic)	13	
			22,69	Ikke hjelpelinje		14	
2	6719518,58	295290,32	Ikke spesifisert	Offentlig godkjent grensemerke	96 GPS kinematisk (Real time kinematic)	13	8,50
			14,92	Ikke hjelpelinje		14	
3	6719531,47	295292,51	Ikke spesifisert	Offentlig godkjent grensemerke	96 GPS kinematisk (Real time kinematic)	13	
			2,77	Ikke hjelpelinje		14	
4	6719532,92	295294,87	Ikke spesifisert	Offentlig godkjent grensemerke	96 GPS kinematisk (Real time kinematic)	13	
			5,50	Ikke hjelpelinje		14	
5	6719537,61	295291,99	Ikke spesifisert	Offentlig godkjent grensemerke	96 GPS kinematisk (Real time kinematic)	13	
			8,80	Ikke hjelpelinje		14	
6	6719533,00	295284,49	Ikke spesifisert	Offentlig godkjent grensemerke	96 GPS kinematisk (Real time kinematic)	13	
			37,43	Ikke hjelpelinje		14	
7	6719564,92	295264,94	Ikke spesifisert	Offentlig godkjent grensemerke	96 GPS kinematisk (Real time kinematic)	13	
			1,50	Ikke hjelpelinje		13	
8	6719566,20	295264,16	Ikke spesifisert	Umerket	69 Beregnet	13	
			48,59	Ikke hjelpelinje		13	
9	6719590,94	295305,98	Jord	Offentlig godkjent grensemerke	96 GPS kinematisk (Real time kinematic)	13	
			20,98	Ikke hjelpelinje		14	
10	6719573,37	295317,45	Ikke spesifisert	Offentlig godkjent grensemerke	96 GPS kinematisk (Real time kinematic)	13	
			33,54	Ikke hjelpelinje		14	
11	6719539,94	295320,06	Ikke spesifisert	Offentlig godkjent grensemerke	96 GPS kinematisk (Real time kinematic)	13	
			15,52	Ikke hjelpelinje		14	
12	6719526,83	295328,37	Ikke spesifisert	Offentlig godkjent grensemerke	96 GPS kinematisk (Real time kinematic)	13	
			9,58	Ikke hjelpelinje		14	
13	6719521,27	295336,18	Ikke spesifisert	Umerket	69 Beregnet	13	
			2,00	Ikke hjelpelinje		13	

Løpenr	Nord	Øst	Grensemerke nedsett i / Lengde	Grensepunkttype / Hjelpelinjetype	Målemetode	Nøyaktighet	Radius
14	6719520,18	295334,50	Ikke spesifisert	Offentlig godkjent grensemerke	96 GPS kinematisk (Real time kinematic)	13	
			37,44	Ikke hjelpelinje		14	

Beliggenhet og høyder må oppfattes som orienterende.

-  Våningshus
-  Bustad m/leilighet
-  Bolig
-  Konstruert grensepunkt
-  Terrenglinje grense
-  Utefjært grenser
-  Registrerte Grenser
-  Målte Grenser
-  Støre busstader
-  Hytte/ferihus
-  Garasjehus
-  Industrlager
-  Andre bygge




Lindås kommune
Geodata avdeling

Areal 3158,8m2

Gnr 137 bnr 808

Dato: 2017.12.14
Sjgn: ljet

Målestokk
1:500

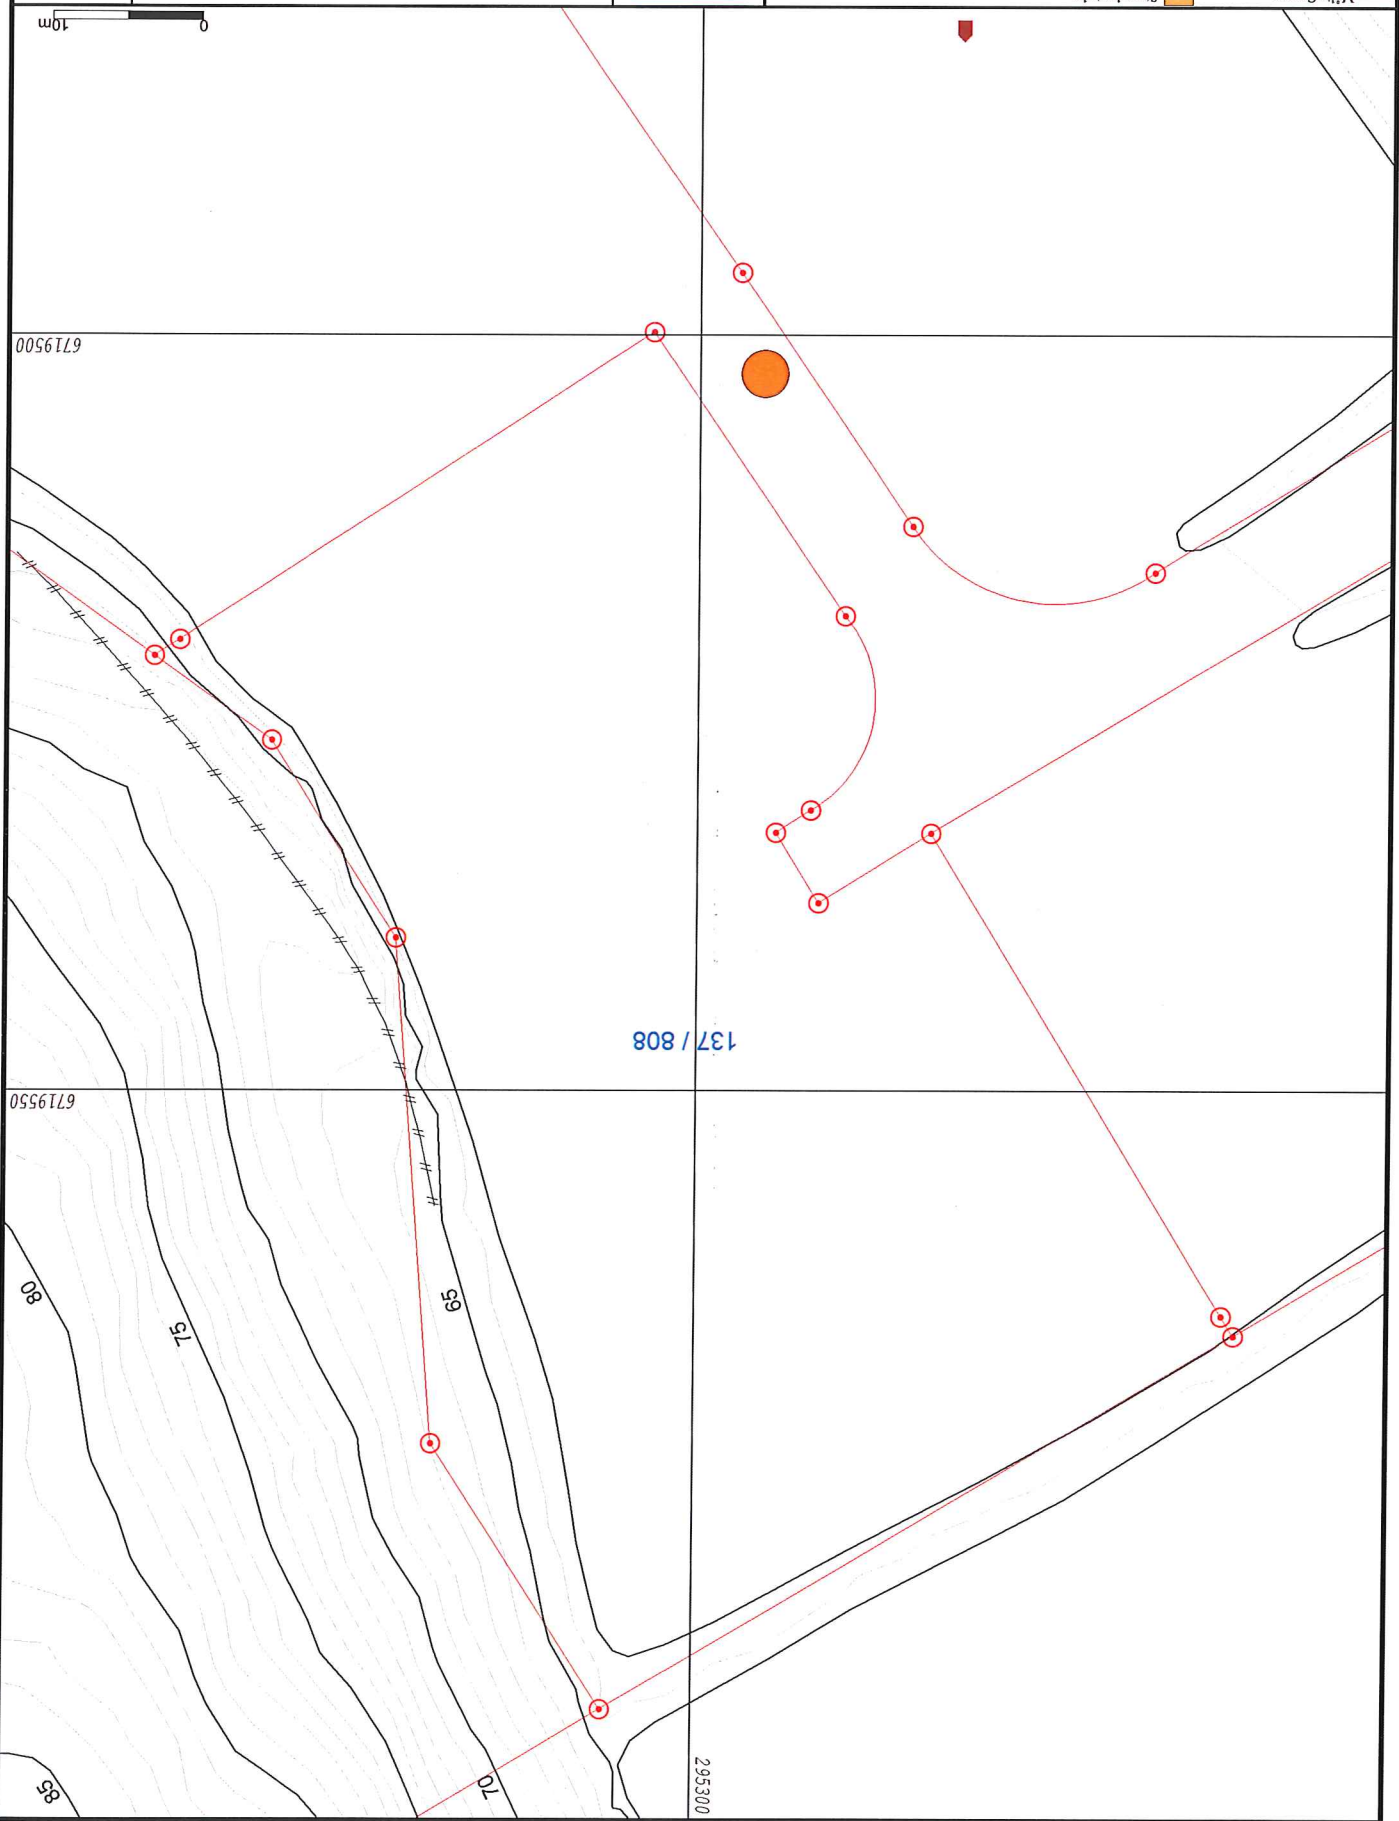

137 / 808

6719500

6719550

295300

80

81

89

91

85