

Byggesaksavdelinga  
Lindås Kommune

Hundvin 17/07/2014

### Tilleggsnotat til byggesøknad for gnr 86 bnr 35


I etterkant av innlevering av byggesøknad 08/07/2014 har vi oppdaget en liten misforståelse som vi ønsker å redegjøre for i dette notat. Årsaken til at vi ønsker å redegjøre er at vi ikke ønsker at denne misforståelsen skal vanskeliggjøre eller stanse behandling av vår søknad.

Som dere ser av situasjonsplanen er det planlagt med en garasje på 6\*8,4m. Vedlagt vår byggesøknad var tegninger av en garasje på 5,8\*7m. Når vi nå skulle sende inn de korrekte tegninger på garasjen hadde vi en ny gjennomgang av tegningene og konklusjonen er at garasjen blir 7\*8,4m. Vedlagt dette notat ligger korrekte tegninger på garasjen vi søker om å bygge.

Når nå garasjen er 7\*8,4m og ikkje 6\*8,4m så har vi en liten feil i situasjonsplanen også. Vi får dessverre ikke oppdatert situasjonsplanen de nærmeste ukene grunnet sommerferie. Vi håper derfor at det er tilstrekkelig at vi i dette notat bekrefter følgende;

- Den ene ekstra meteren i bredde på garasjen utvides i hovedsak mot tomtegrense og ikke mot bolighus (se skisse). Det er mulig at bolighus flyttes litt i motsatt retning av garasje (maks 0,5m).
- Avstand mellom garasje og bolighus vil være 8m.

I innsendt søknad ligger signert naboerklæring der nabo bekrefter at vi kan etablere tiltak innenfor grensa på 4m. Nå ender vi omtrent akkurat på grensa, kanskje noen centimeter innenfor 4m grensa.

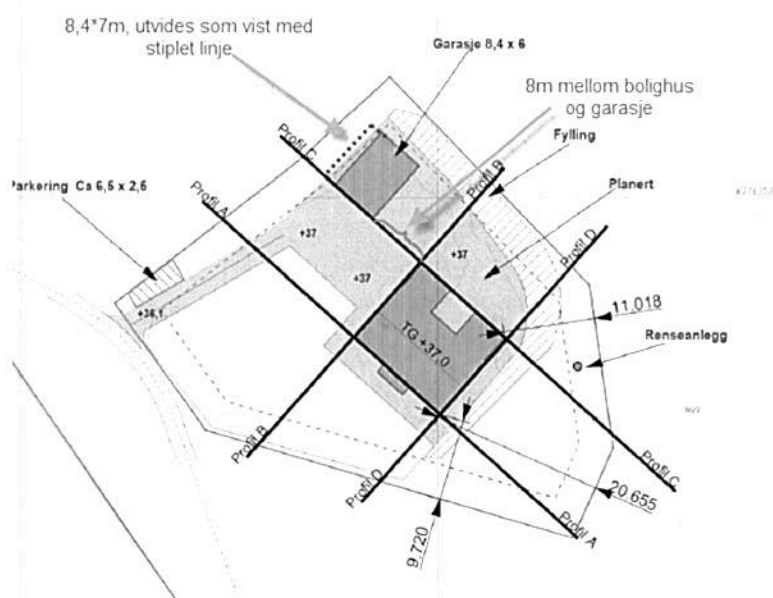

Ansvarlig søker er informert om endring. Grunna ferie kommuniseres og oversendes denne endring av tiltakshaver.

Olundsvin 17/7 14

Sted og dato

Maria Olaves, Torbjørn Sævi

Signatur tiltakshaver

Samtykke fra nabo på endringer i situasjonsplan og tegninger av garasje i forhold til tidligere signert nabovarsel:

Samtykker i endringene i tiltaket som beskrevet i dette dokument og vedlagte tegninger



Olaves 17, 7

Sted og dato

Bent Olaves

Signatur nabo, gnr 86 bnr 2

Vedlegg 1 – Korrekte tegninger av garasje gnr 86 bnr 35