


Situasjonsplan tilbygg gbnr 61/2,4 Skotsund

Markslag (AR5) 13 klasser

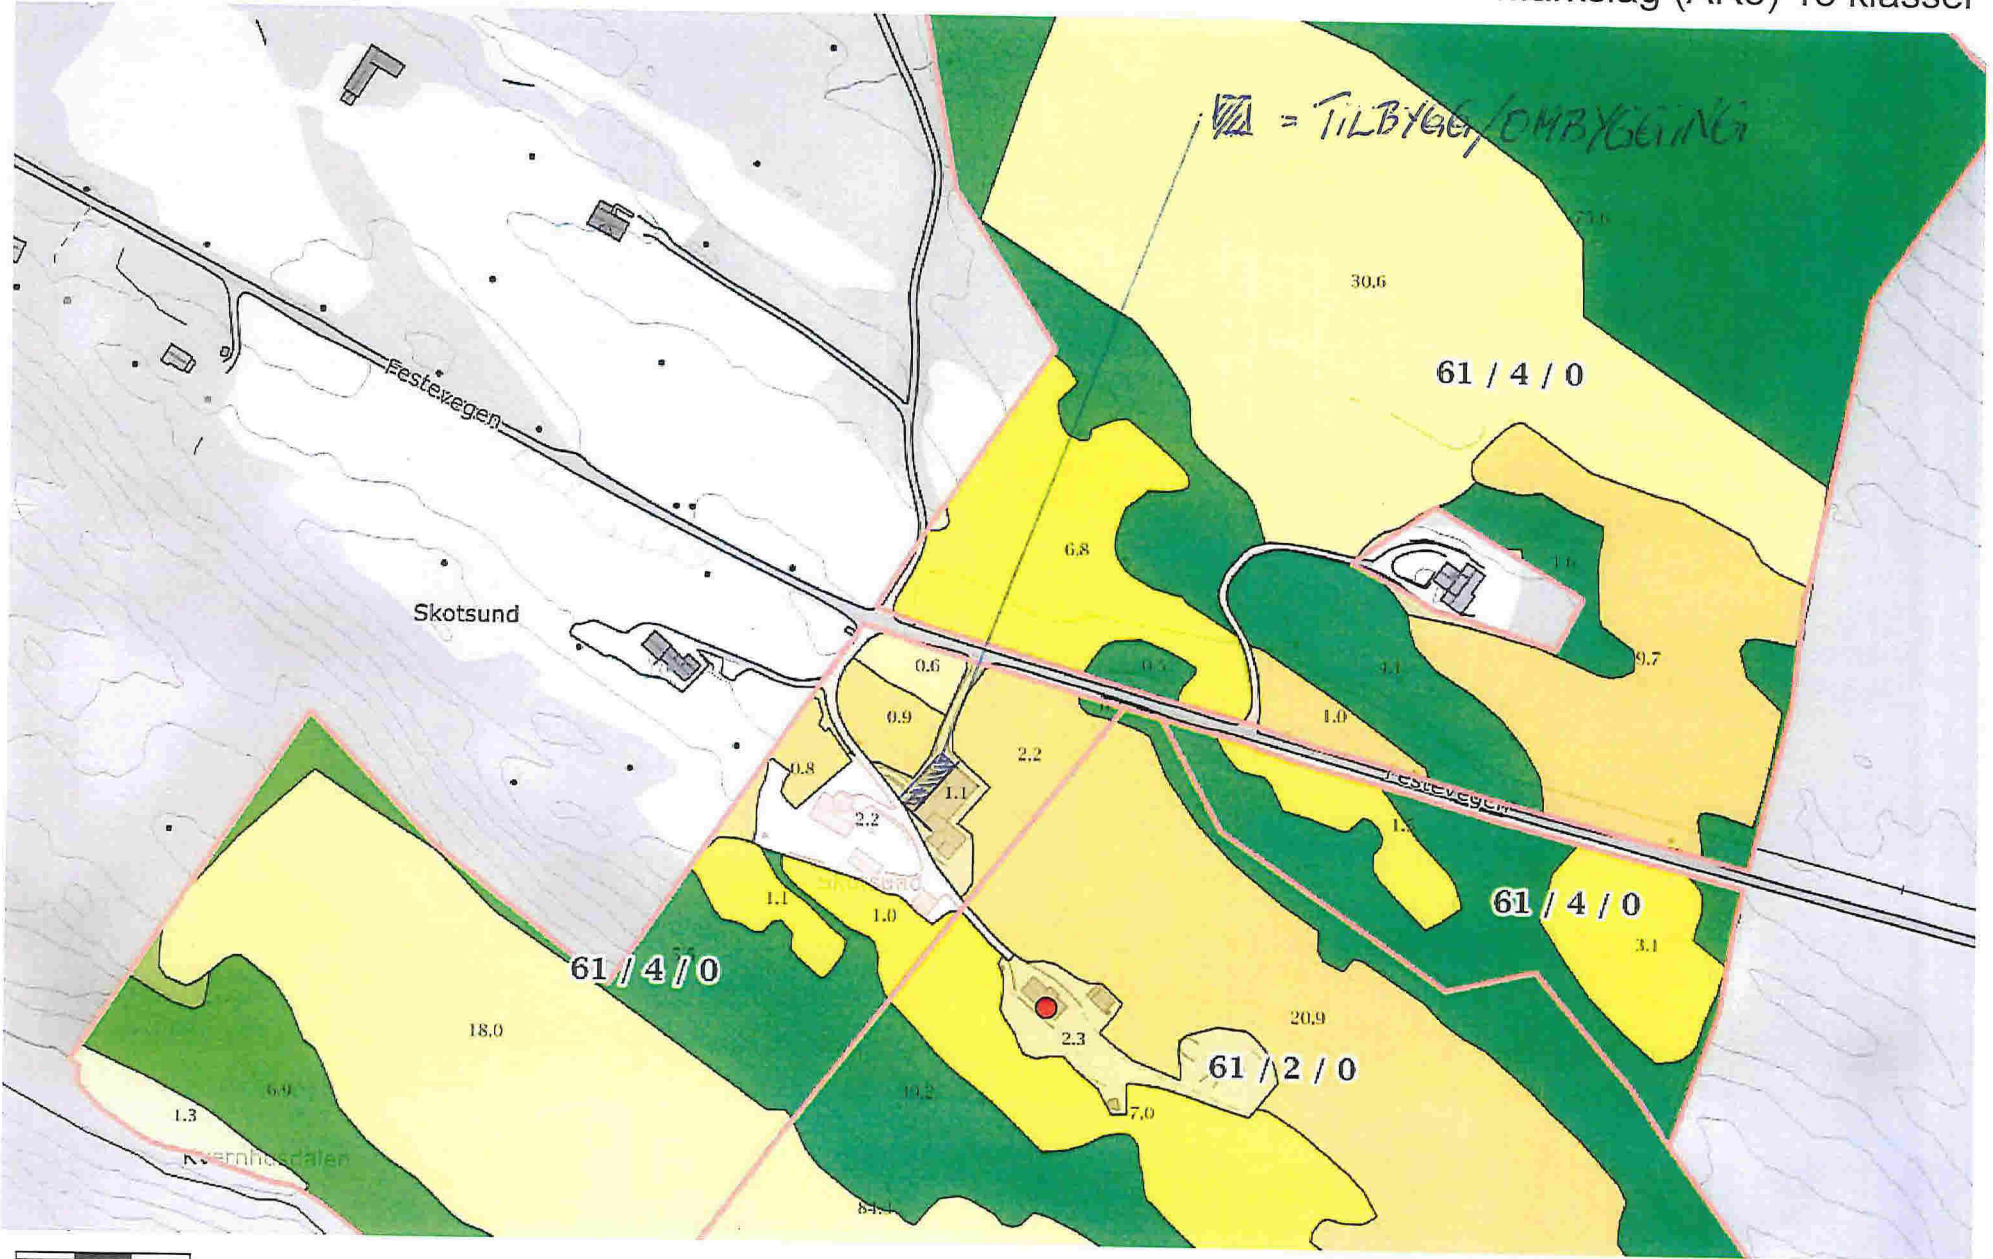

0 20 40 60m

Målestokk 1:2500 ved A4 liggende utskrift

