


MÅLESTOKK 1:1000

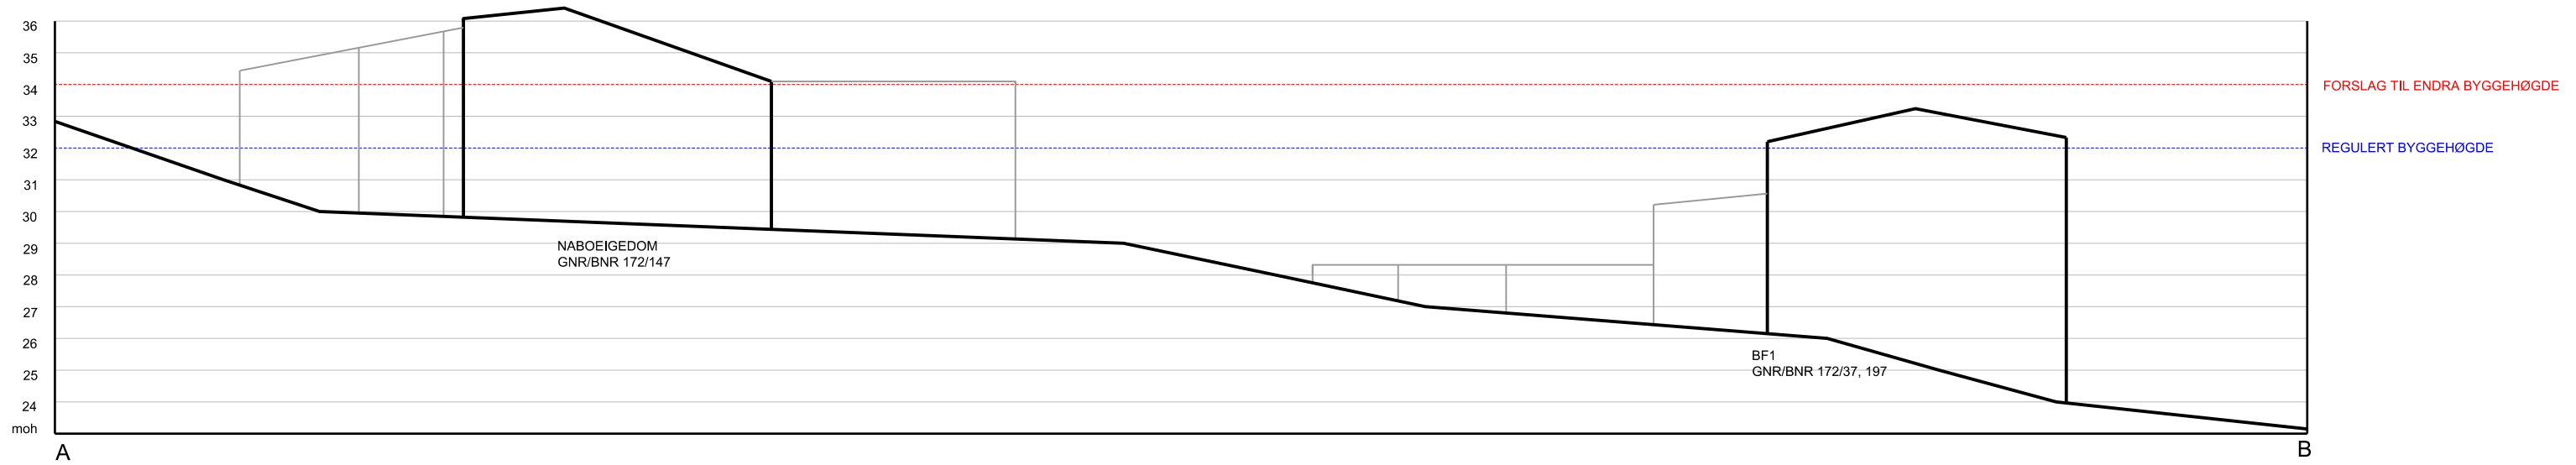

SNITTOPPRISS A-B MOT NORDVEST
MÅLESTOKK 1:200

13.12.17