

MYKSVOLL ~~19-07-17~~

LUREVEGEN 978

LINDÅS KOMMUNE	
Klassering	
19-December-2017	
19 DES 2017	
Arkivnr.	Løpnr.
18/3706	
Saksh.	Tilgangskode

I 1977 jeg søkte om bygge tillatelse på Myksvoll gnr.63/21 etter en stund jeg fikk byggetillatelse godkjent. Men etter på fikk jeg brev fra kommunen om

Makebytte. Og årsaken var at det i dag går ei kraft linje over eksisterande

Bustadtomt og dette gjør det vanskelig å få plassert huset innenfor grensene.

Og bygningsrådet godkjente flytting av bygge tomte noen meter øst over for å

Gå klart høyspennings ledning så vi plasserte huset i den tomte som

bygningsrådet var enige om. i huset var det tegnet garasje .

Og når huset var ferdig da det viste seg at det var ikke grønnlag for garasjen i huset fordi vegen var alt for smal til kjøre in i garasjen eller kjøre ut av garasjen

Fordi vegen blitt smalere når vi har flyttet byggetomta noen meter østover

Og denne gangen eg hadde ikke bil og eg hadde ikke behov for garasjen.

Garasjen stått åpen uten dør i ca. 25 år så all trekk og små kryp kom inne i huset.

Og i mellom tide vi blitt flere i huset og trengte et sove rom til ungene mine

Og på folkemunnen fikk jeg høre at etter 5 år kan jeg forandre på huset inn-

Vendig


Så jeg laget et soverom i det rommet som skulle vært garasje.

Men i mellom tiden fikk jeg høre fra kommunen at det var ulovlig å gjøre slik

Så jeg beklager på det sterkeste hvis jeg har gjort noen ulovlig og det de ble gjort i god tro.

Så jeg søke om råd fra dere hva er løsning på dette problemet?



Helsing :ali farraj - Intisar Hassan

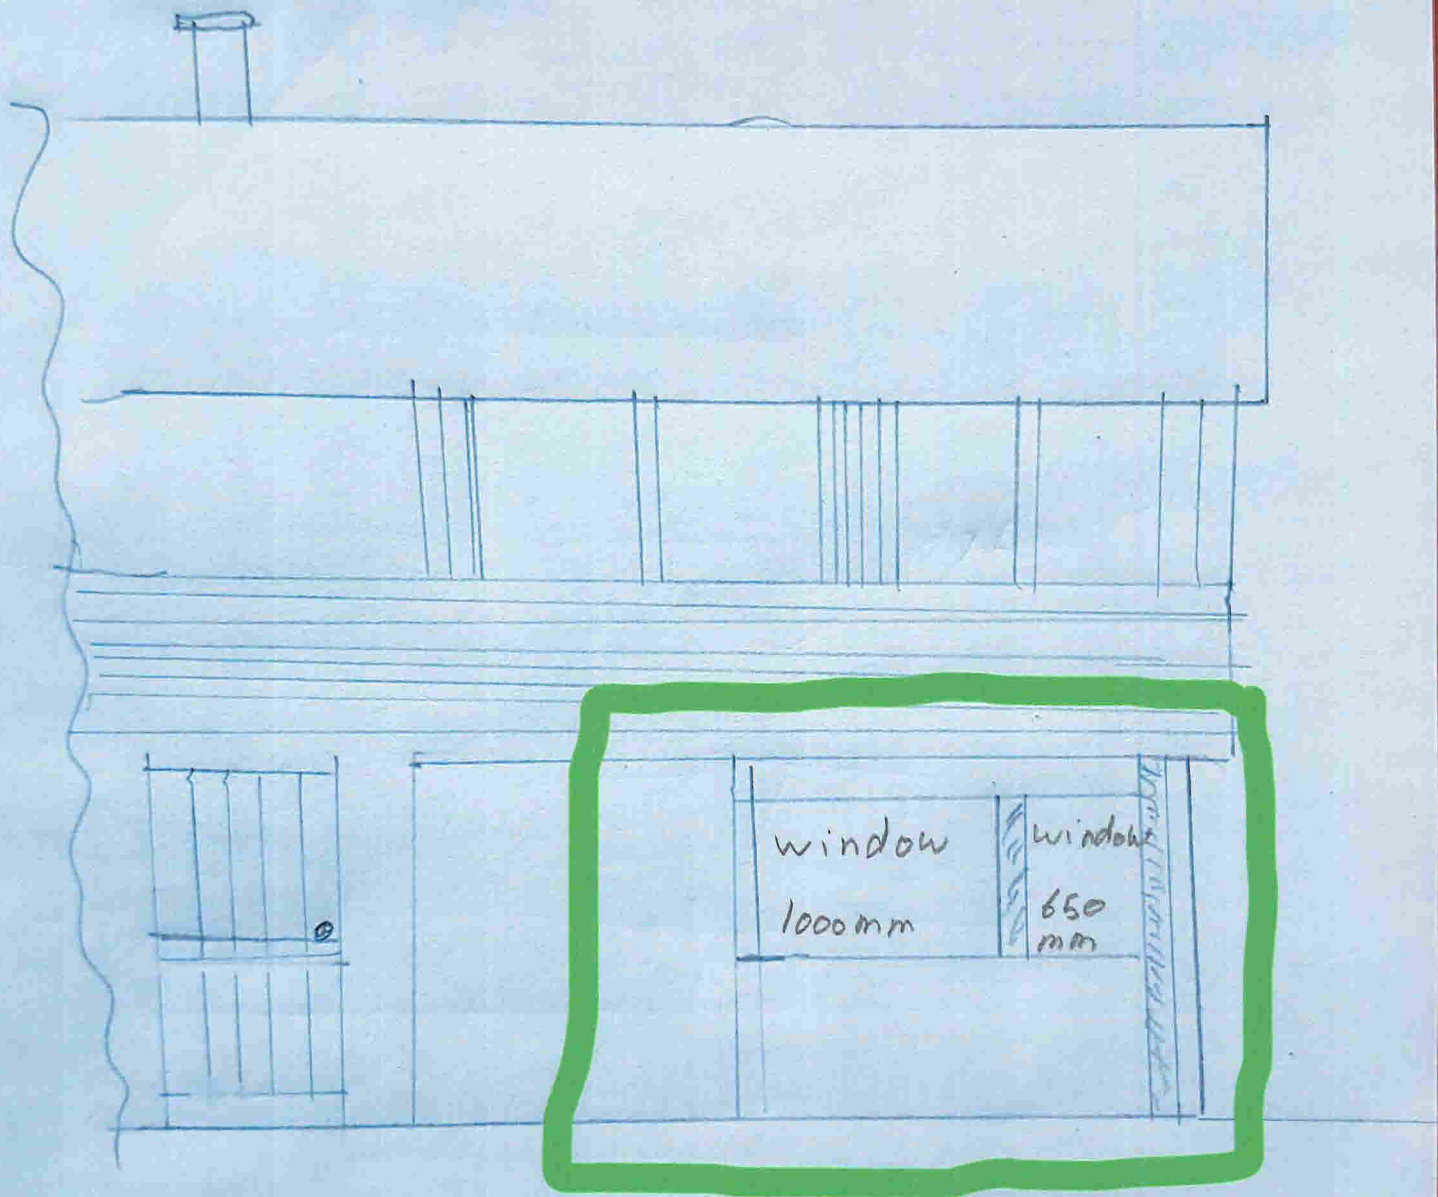

Gnr. 63  
Bnr. 21

Fråvik Fra TEK 10

A. N. V. n. 63

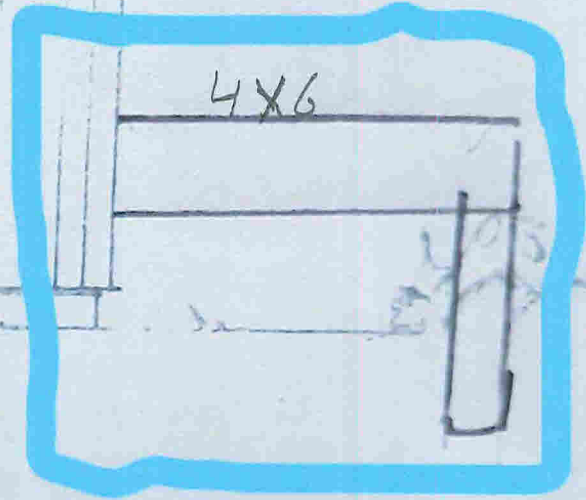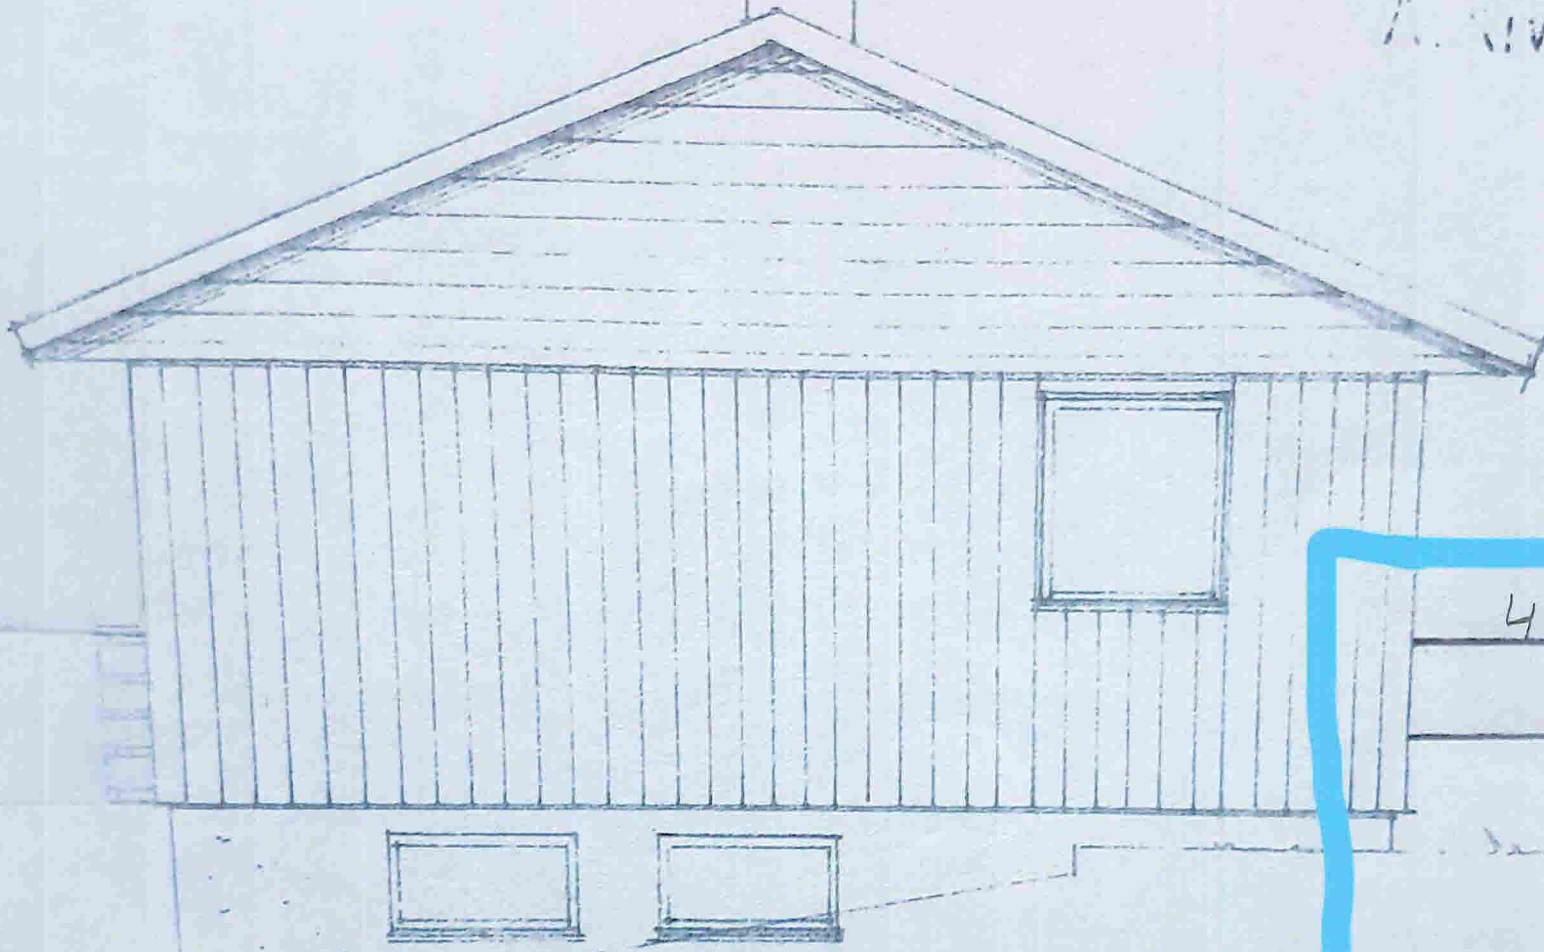

Gnr. 63 Bnr. 21


FASADE MOT



FASADE MOT

Gnr. 63

Bnr. 21

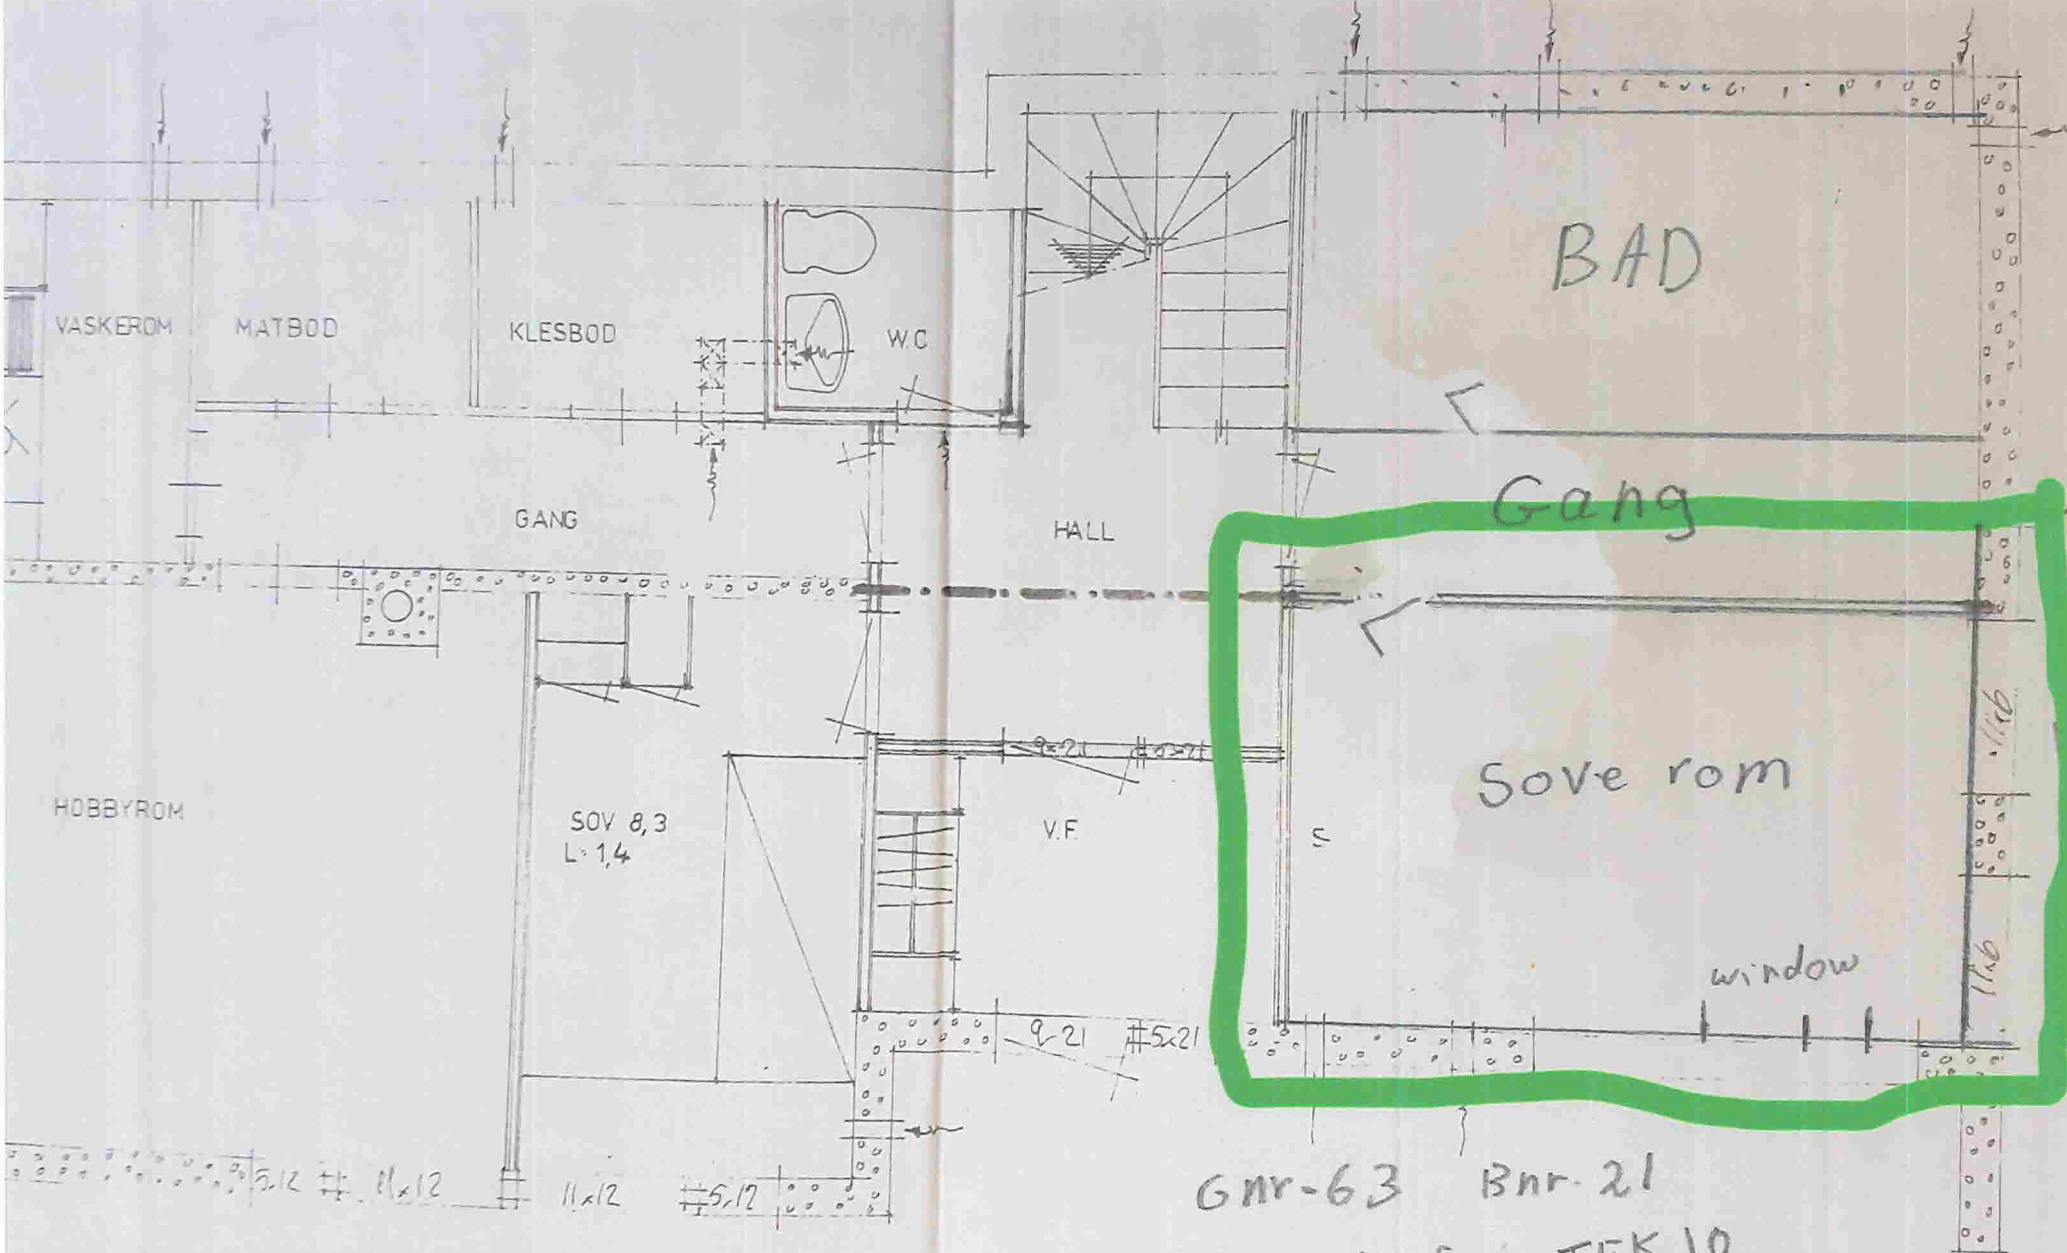

VASKEROM

MATBOD

KLESBOD

W.C

BAD

GANG

HALL

Gang

HOBBYROM

SOV 8,3  
L=1,4

V.F

Sove rom

window

Gnr-63 Bnr-21  
frøvik fra TEK 10

Fravik fra TEK 10

Bnr. 21

Gnr. 63

