


Fot fylling fra formålsgrense i sjø (ikkje vist)

Justere formålsgrense 10 m

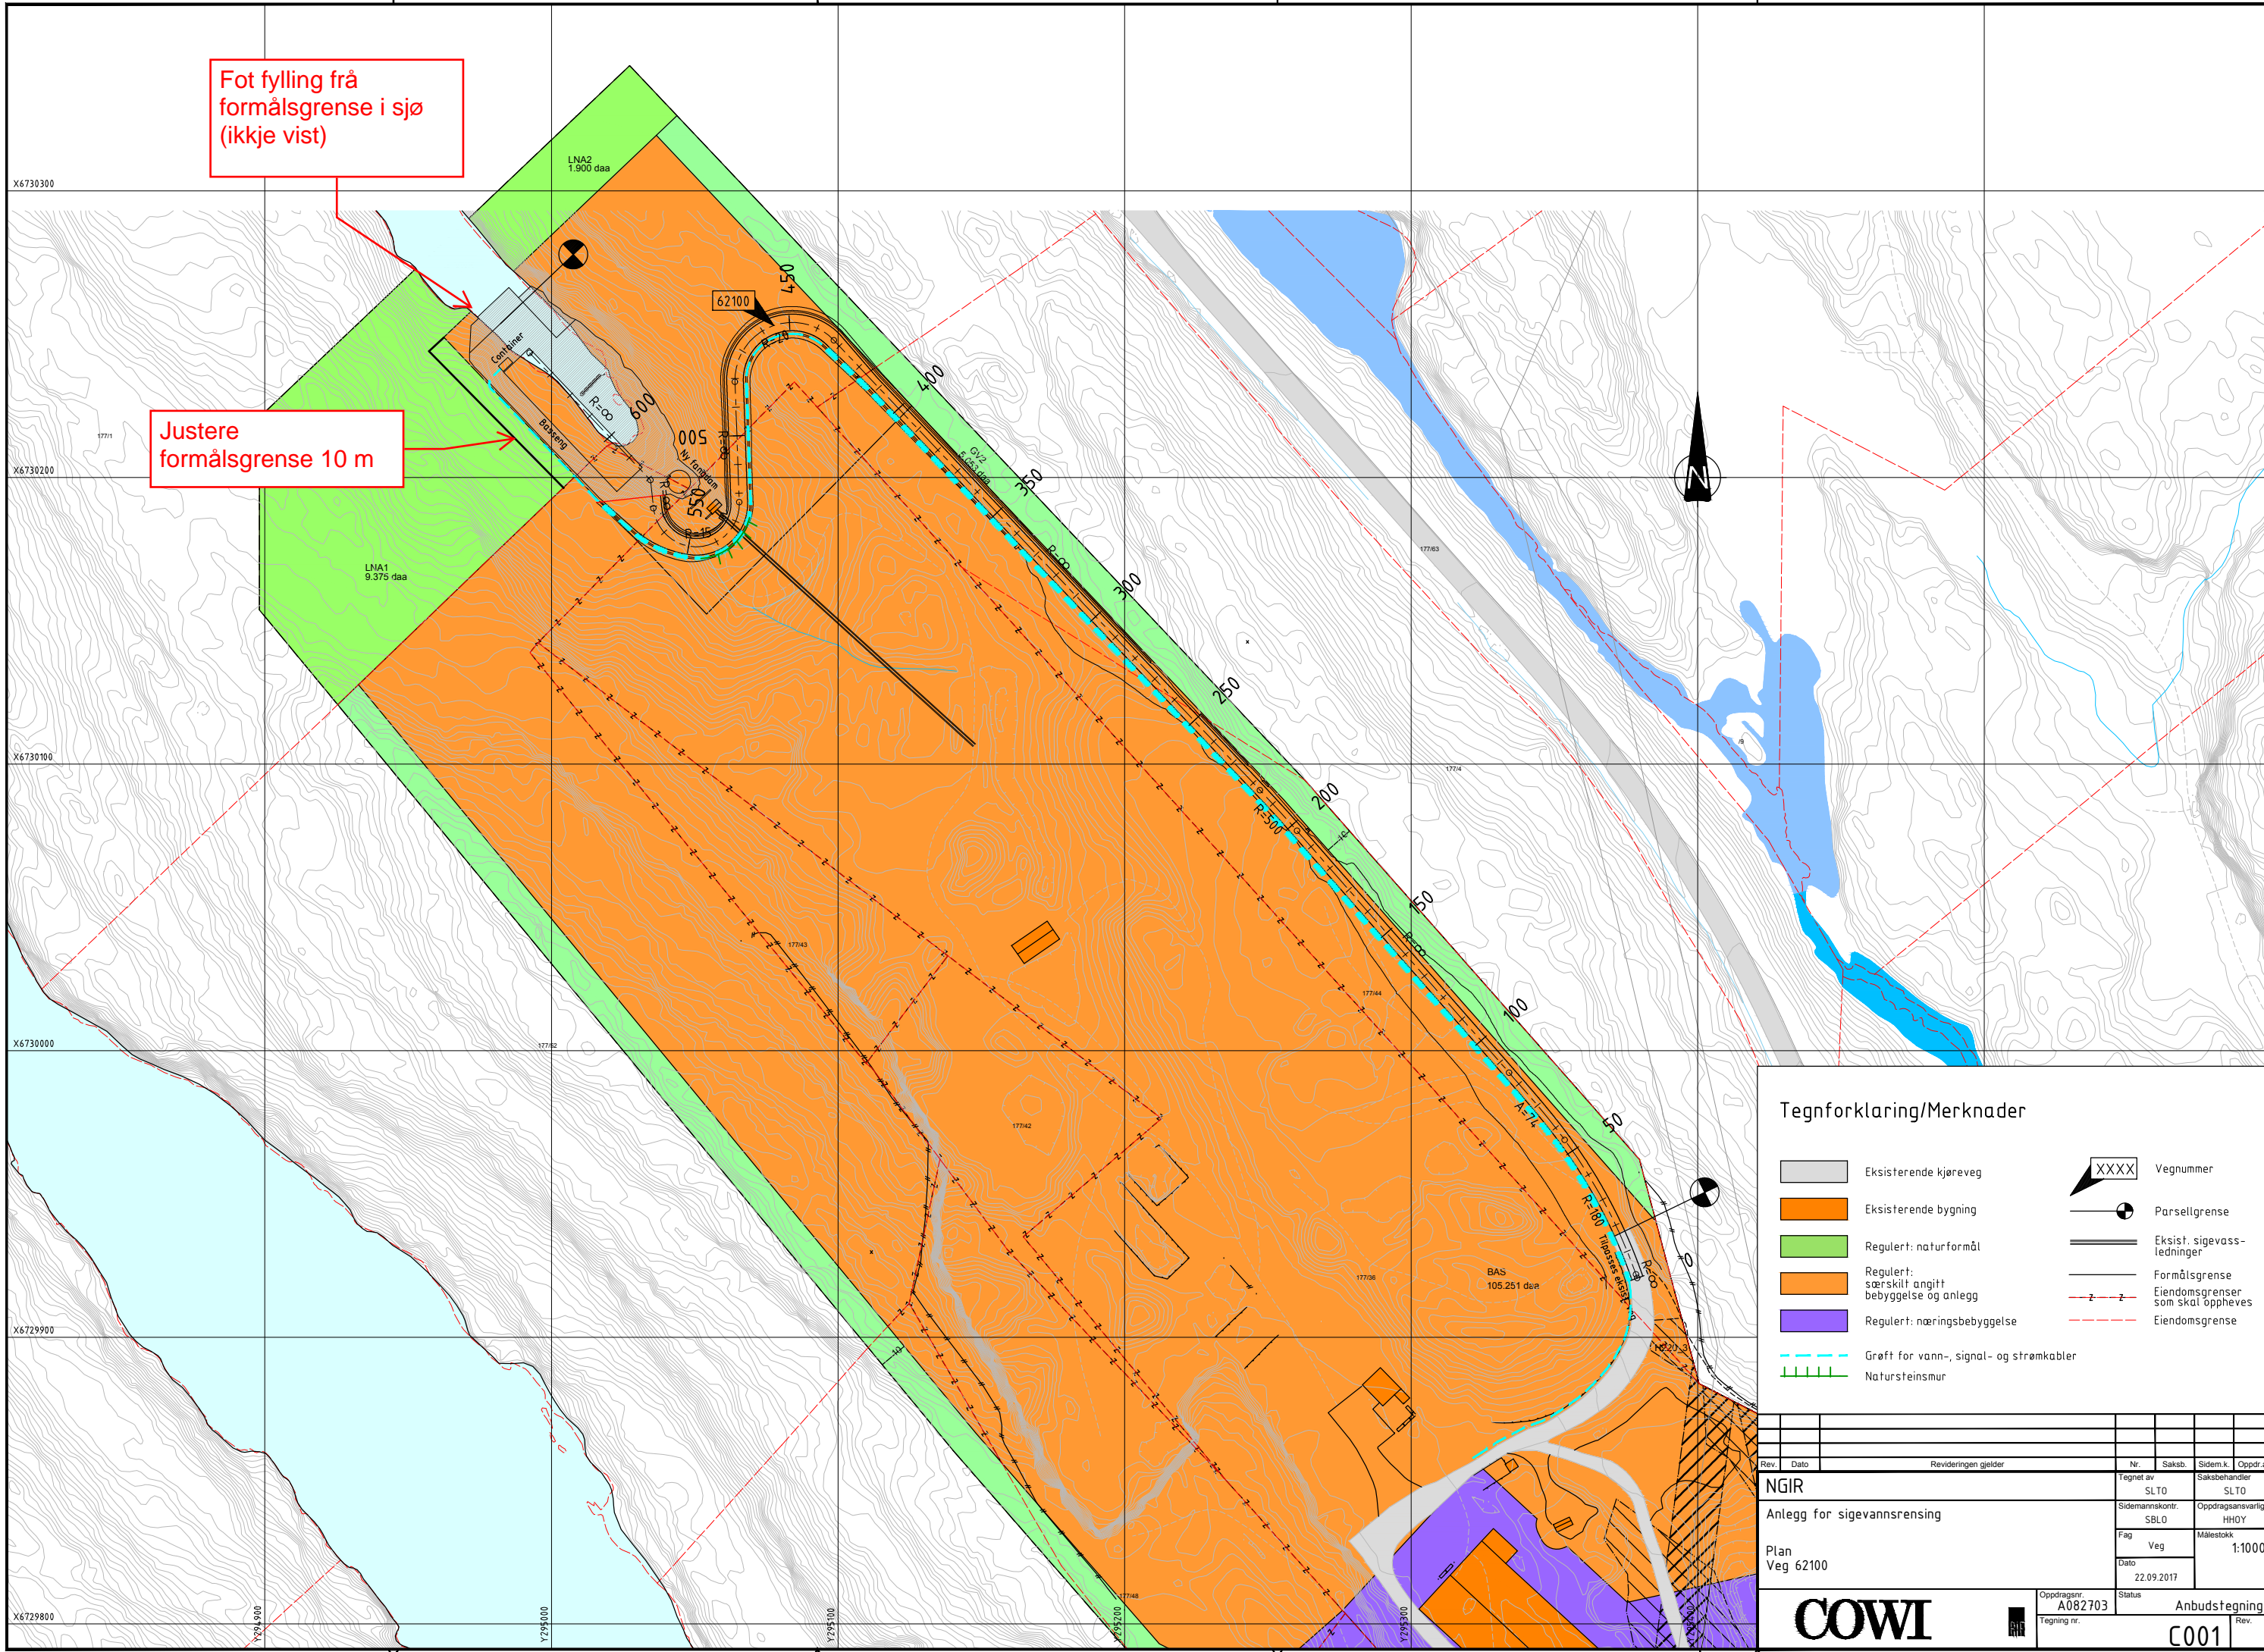

### Tegnforklaring/Merknader

	Eksisterende kjøreveg		Vegnummer
	Eksisterende bygning		Parsellgrense
	Regulert: naturformål		Eksist. sigevannledninger
	Regulert: særskilt angitt bebyggelse og anlegg		Formålsgrense
	Regulert: næringsbebyggelse		Eiendomsgrænse som skal oppheves
	Grøft for vann-, signal- og strømkabler		Eiendomsgrænse
	Natursteinsmur		

Rev.	Dato	Revideringen gjelder	Nr.	Saksb.	Sidem.k.	Oppdr.a.
NGIR			Tegnet av	SLTO	Saksbehandler	SLTO
Anlegg for sigevannrensing			Sidemannskont.	SBLO	Oppdragsansvarlig	HHOY
Plan Veg 62100			Fag	Veg	Målestokk	1:1000
			Dato	22.09.2017		
Oppdragsnr. A082703			Status	Anbudstegning		
Tegning nr.			C001			

**COWI**