


Eikangerelva

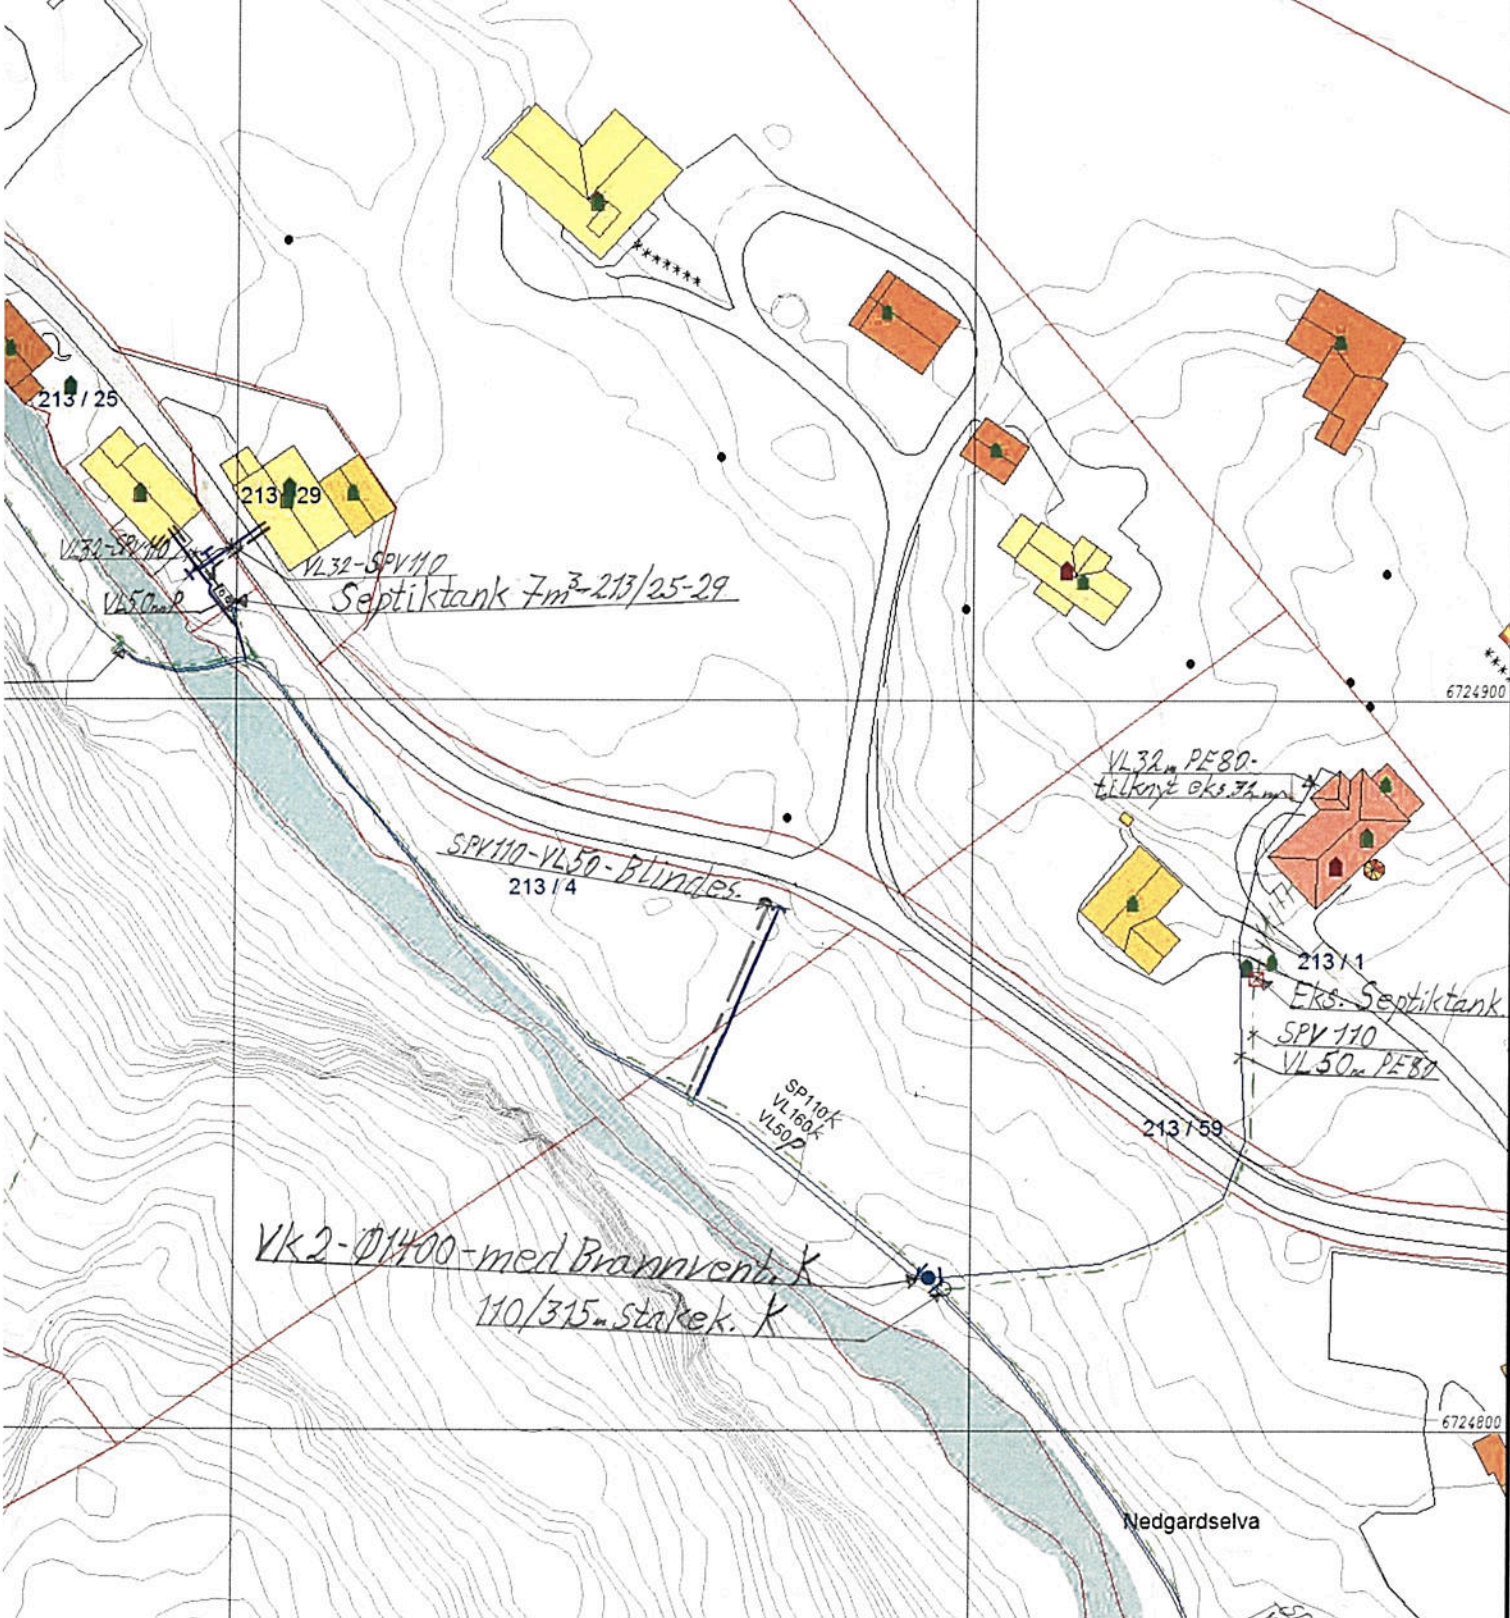

Utv. VL og SPV - Stikkledninger
 VL fra VK2 til inntak - SPV til septikt.
 Arne Martin Eknes. - Gbnr. 213/1
 Nedre Eikanger 7, 5913 Eikangervåg
 27/2-17
