

Lindås kommune
Postmottak
Byggjesak
Kvernhusmyrane 20
5914 Isdalstø

LINDÅS KOMMUNE	
Kategori	
22 DES 2017	
Art. saksnr. 17/1015	Løpenr.
Saksh.	Tilgangskode

Søknad om ferdigattest garasje

Helleåsen 5914 Hjelmås
Gnr. 202 bnr. 161

- Tiltakshaver/søker: Sasa Misur, Lyngveien 17, 5914 Isdalstø

Dersom det ønskes ytterligere informasjon vedrørende søknad og vedlegg, tas kontakt med tiltakshaver/søker på tlf. 47414395

Knarvik den 22.12.2017

Belma Misur
Belma Misur
for Sasa Misur

Søknad om ferdigattest

Pbl § 21-10, SAK10 §§ 8-1 og 8-2

Søknaden gjelder							
Eiendom/ byggested	Gnr.	Bnr.	Festenr.	Seksjonsnr.	Bygningsnr.	Bolignr.	Kommune
	Adresse				Postnr.	Poststed	
	202	161			5915	Hjelmås	Lindås
	Helleåsen						

Ferdigattest	
Tilfredsstillert tiltaket kravene til ferdigattest?	<input checked="" type="checkbox"/> Ja <input type="checkbox"/> Nei Hvis nei, fyll ut informasjonen nedenfor.
Det gjenstår følgende arbeider av mindre vesentlig betydning som vil bli utført innen 14 dager:	Dato
Type arbeider	
Bekreftelse på at disse arbeidene er utført vil være kommunen i hende innen:	Dato

Oppdatert dokumentasjon	
Er det foretatt ikke søknadsppliktige endringer/justeringer i forhold til tillatelsen?	
<input type="checkbox"/> Ja <input checked="" type="checkbox"/> Nei	Hvis ja, vedlegg oppdatert situasjonsplan, tegninger eller dokumentasjon som viser hva som er utført.




Sluttrapport for avfall	
Sluttrapport av	Dato
vedlegges søknaden	
Ansvarlig søker forplikter seg til å påse at sluttrapporten blir ajourført og oppbevart.	
Vedlegg nr. K -	

Varmesystem			
Energiforsyning		Varmefordeling	
<input checked="" type="checkbox"/> Elektrisitet	<input type="checkbox"/> Sol	<input type="checkbox"/> Vannbåren gulvvarme	<input type="checkbox"/> Luftoppvarming
<input type="checkbox"/> Biobrensel	<input type="checkbox"/> Gass	<input type="checkbox"/> Vannbåren radioator	<input type="checkbox"/> Kamin/ovn/peis
<input type="checkbox"/> Varmepumpe - luft	<input type="checkbox"/> Olje/parafin	<input type="checkbox"/> Elektriske varmekabler	<input type="checkbox"/> Annet
<input type="checkbox"/> Varmepumpe - berg/sjø	<input type="checkbox"/> Annet	<input type="checkbox"/> Elektriske panelovner	
<input type="checkbox"/> Fjernvarme/spillvarme			<input type="checkbox"/> Ikke relevant

Erklæring	
<input checked="" type="checkbox"/>	Det bekreftes at tilstrekkelig dokumentasjon som grunnlag for driftsfasen er overlevert byggverkets eier

Vedlegg			
Beskrivelse av vedlegg	Gruppe	Nr. fra - til	Ikke relevant
Situasjonsplan, avkjøringsplan	D	-	<input checked="" type="checkbox"/>
Tegninger, plan, snitt, fasade	E	-	<input checked="" type="checkbox"/>
Redegjørelser/kart	F	-	<input checked="" type="checkbox"/>
Gjennomføringsplan	G	1 - 1	<input type="checkbox"/>
Sluttrapport for avfallsplan og miljøsaneringsbeskrivelse	K	-	<input checked="" type="checkbox"/>
Boligspesifikasjon i matrikkelen	H	-	<input checked="" type="checkbox"/>
Uttalelser fra andre offentlige myndigheter	I	-	<input checked="" type="checkbox"/>
Andre vedlegg <i>Koordinater garasje og bolig</i>	Q	1 - 1	<input checked="" type="checkbox"/>

Underskrifter			
Ansvarlig søker for tiltaket (for tiltak etter pbl § 20-1)		Tiltakshaver (bare for tiltak uten ansvarlig søker pbl 20-4)	
Foretak Sasa Misur		Navn Sasa Misur	
Kontaktperson Sasa Misur	Telefon	Kontaktperson Sasa Misur	Telefon
	Mobiltelefon		Mobiltelefon 47414395
E-post		E-post sm@bergen-air.no	
Dato 20.12.17	Underskrift	Dato 20.12.17	Underskrift <i>Sasa Misur</i>
Gjentas med blokkbokstaver Sasa Misur		Gjentas med blokkbokstaver Sasa Misur	

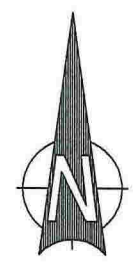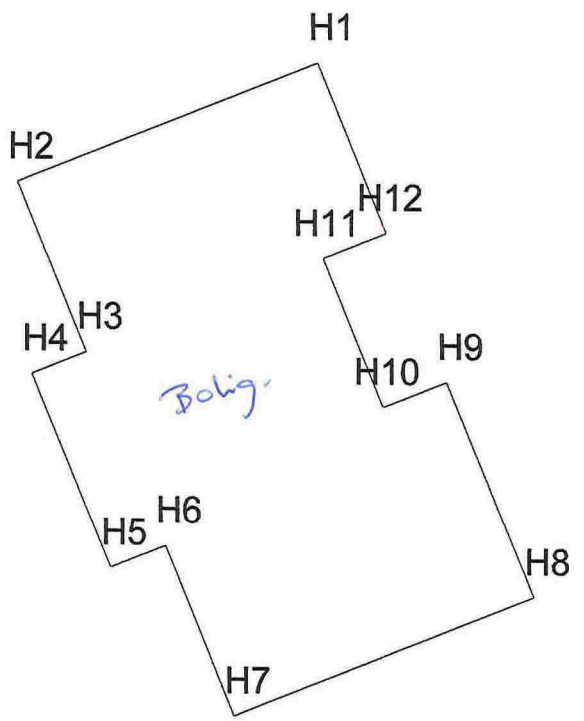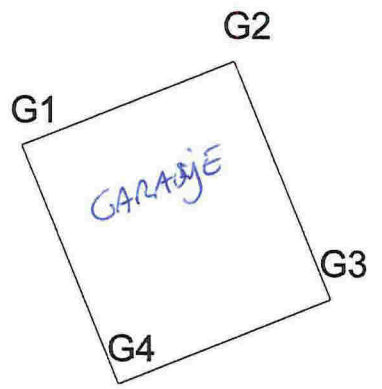

Øst	Nord	S_OBJID	S_FCODE
300473,456	6722758,87	H1	Bygningsmasse
300465,346	6722755,58	H2	
300467,225	6722750,95	H3	
300465,742	6722750,35	H4	
300467,885	6722745,06	H5	
300469,367	6722745,67	H6	
300471,246	6722741,03	H7	
300479,356	6722744,32	H8	
300476,981	6722750,18	H9	
300475,267	6722749,48	H10	
300473,62	6722753,54	H11	
300475,335	6722754,24	H12	
300469,378	6722768,93	G1	
300475,124	6722771,26	G2	
300477,755	6722764,77	G3	
300472,01	6722762,44	G4	

Sasa Misur - Enebolig 202/161				
Date: 21.12.2017	Konstr./tegnet	Godkjert	Målestokk	Nordtordland Grunn og Betong as Entreprenørforetning
Innmålt bygningsmasse 202/161				Erstatning for: Erværet av:
				902
Henvisning:		Beregning:		