

## Melding om bygning eller tilbygg som er unntatt søknadsplikt

Dette skjemaet skal brukes for å melde fra til kommunen om at du har bygget en bygning eller et tilbygg som er unntatt søknadsplikt.


Kryss av for hva som skal meldes inn:		
<input type="checkbox"/>	Tilbygg inntil 15 m <sup>2</sup>	
<input checked="" type="checkbox"/>	Bygning inntil 50 m <sup>2</sup>	
Underkategori (ett kryss):		
<input checked="" type="checkbox"/>	Garasje eller uthus til bolig	<input type="checkbox"/> Garasje eller uthus til fritidsbolig
		<input type="checkbox"/> Fiskeri- eller landbruksbygning
Annen type bygning, beskriv:	<input type="text" value="BOD"/>	

Informasjon om eiendommen:
Eier: <input type="text" value="BIRGER ANDRE HANSEN"/>
Adresse: <input type="text" value="VARDANE 75 5911 ALVESSUND"/>
Gårdsnummer (du kan finne gårdsnummer ved å søke opp adresse på <a href="http://www.seeiendom.no">www.seeiendom.no</a> ) <input type="text" value="134"/>
Bruksnummer (du kan finne bruksnummer ved å søke opp adresse på <a href="http://www.seeiendom.no">www.seeiendom.no</a> ) <input type="text" value="379"/>
Festenummer (gjelder kun hvis festetomt): <input type="text"/>
Seksjonsnummer (gjelder kun hvis sameie): <input type="text"/>

Informasjon om bygningen eller tilbygget:			
Bruksareal (BRA): Innvending areal (areal innenfor ytterveggene)	<input type="text" value="14,85"/> m <sup>2</sup>	Dato for ferdigstillelse: (dag.mnd.år)	<input type="text" value="05 11 2017"/>

Legg ved et kart hvor tilbygget eller bygningen er tegnet inn:
<p><b>Slik gjør du:</b>            Bruk et kartutsnitt over eiendommen for å tegne inn hvor bygningen eller tilbygget er plassert.</p> <p><b>Kartet kan for eksempel være:</b>            – et situasjonskart fra kommunen            – et kart fra kommunens nettside            – et kartutsnitt fra <a href="http://www.seeiendom.no">www.seeiendom.no</a></p> <p><b>Vi anbefaler at du:</b>            – tegner inn et omriss av bygningen eller tilbygget            – oppgir hvor mange meter det er fra bygningen/tilbygget til nabogrensa.</p> <p>Kartet som viser plasseringen sendes til kommunen sammen med dette meldingsskjemaet.</p>

VARDANE 75  
5911 ALVERSUND.

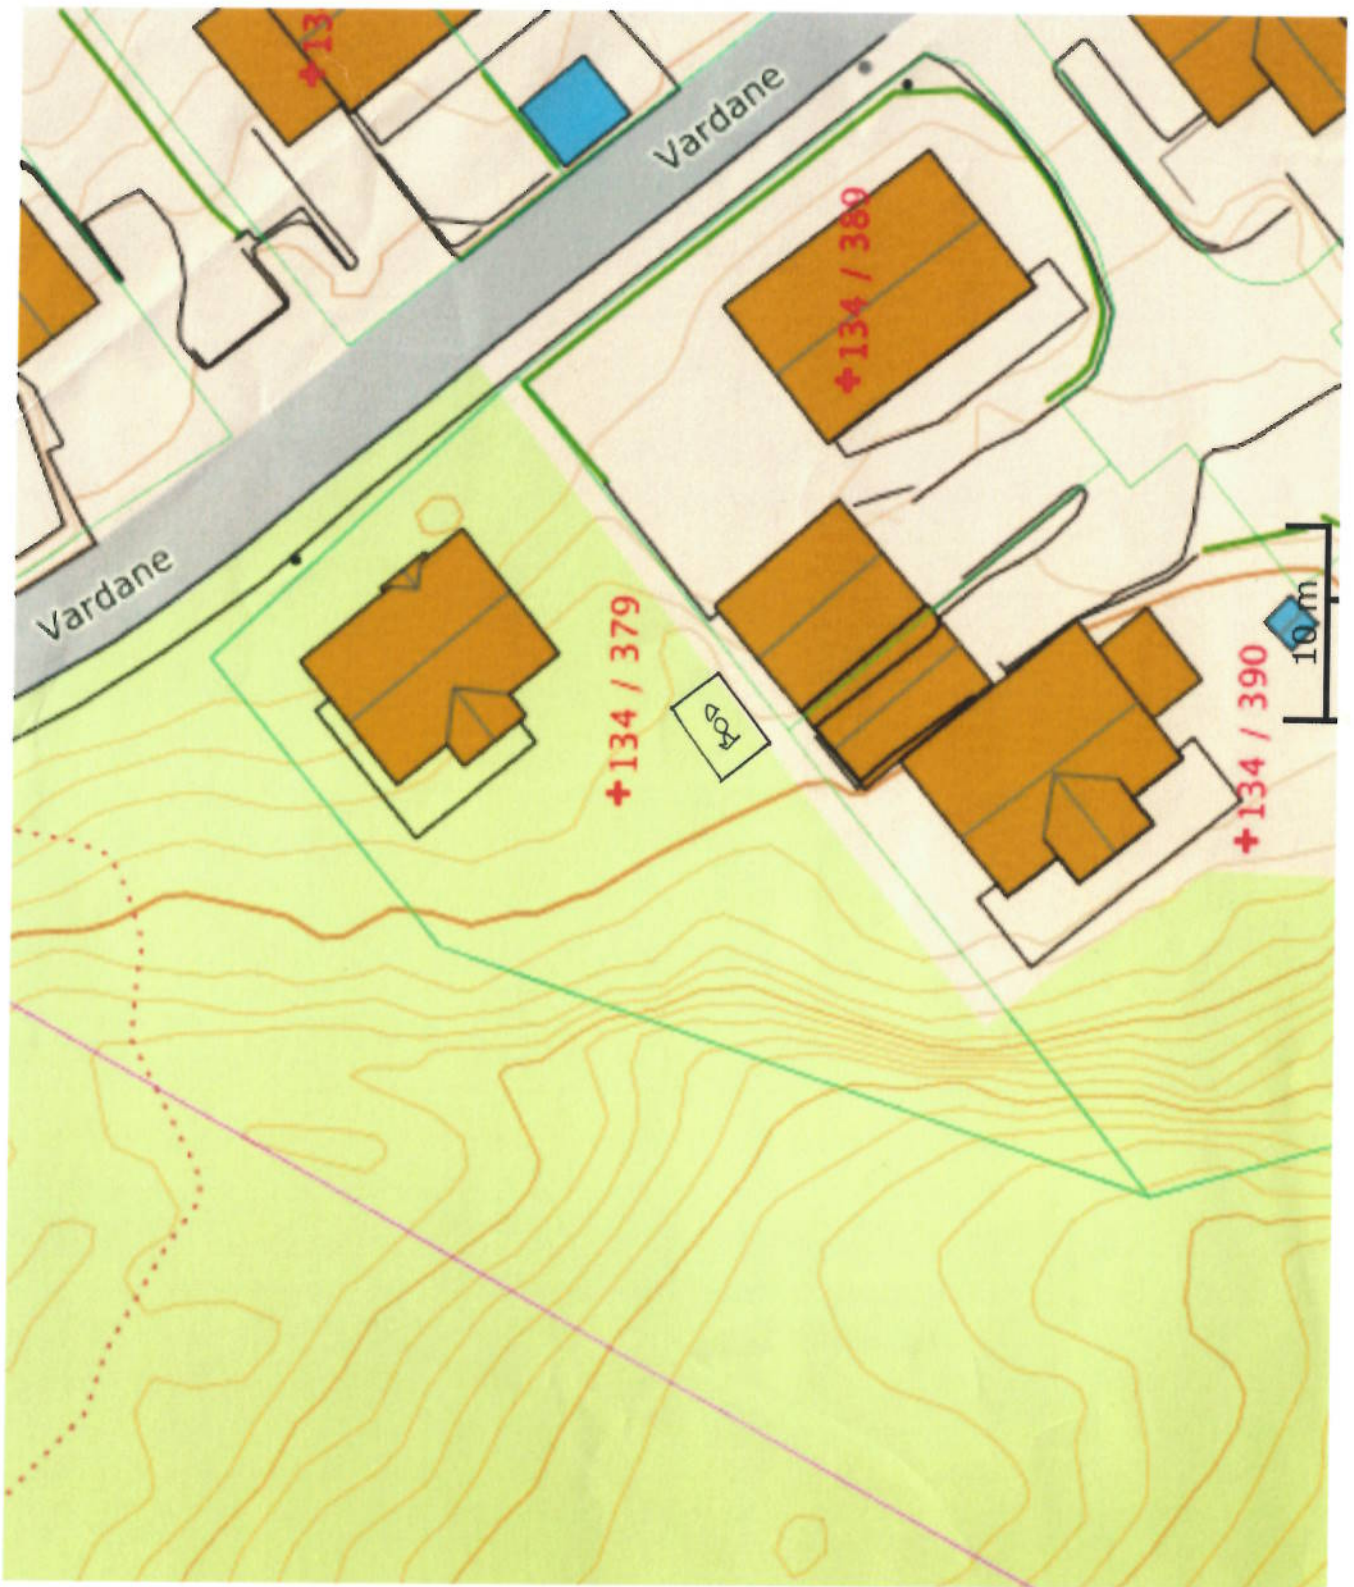

3,3 m x 4,5 m

H=3m

1m IFAA NABO GRENSE