


No.	Description	Date
A	Revisjon A Slik det er idag	28.05.2014

Jogeir Romarheim og
 Maria Fosse Romarheim
 196/156/11

PLAN HOVED ETG. eks. sit.	
Project number	Project Number
Date	28.05.2014
Drawn by	JR
Checked by	Kåre
Scale	1 : 100

A102

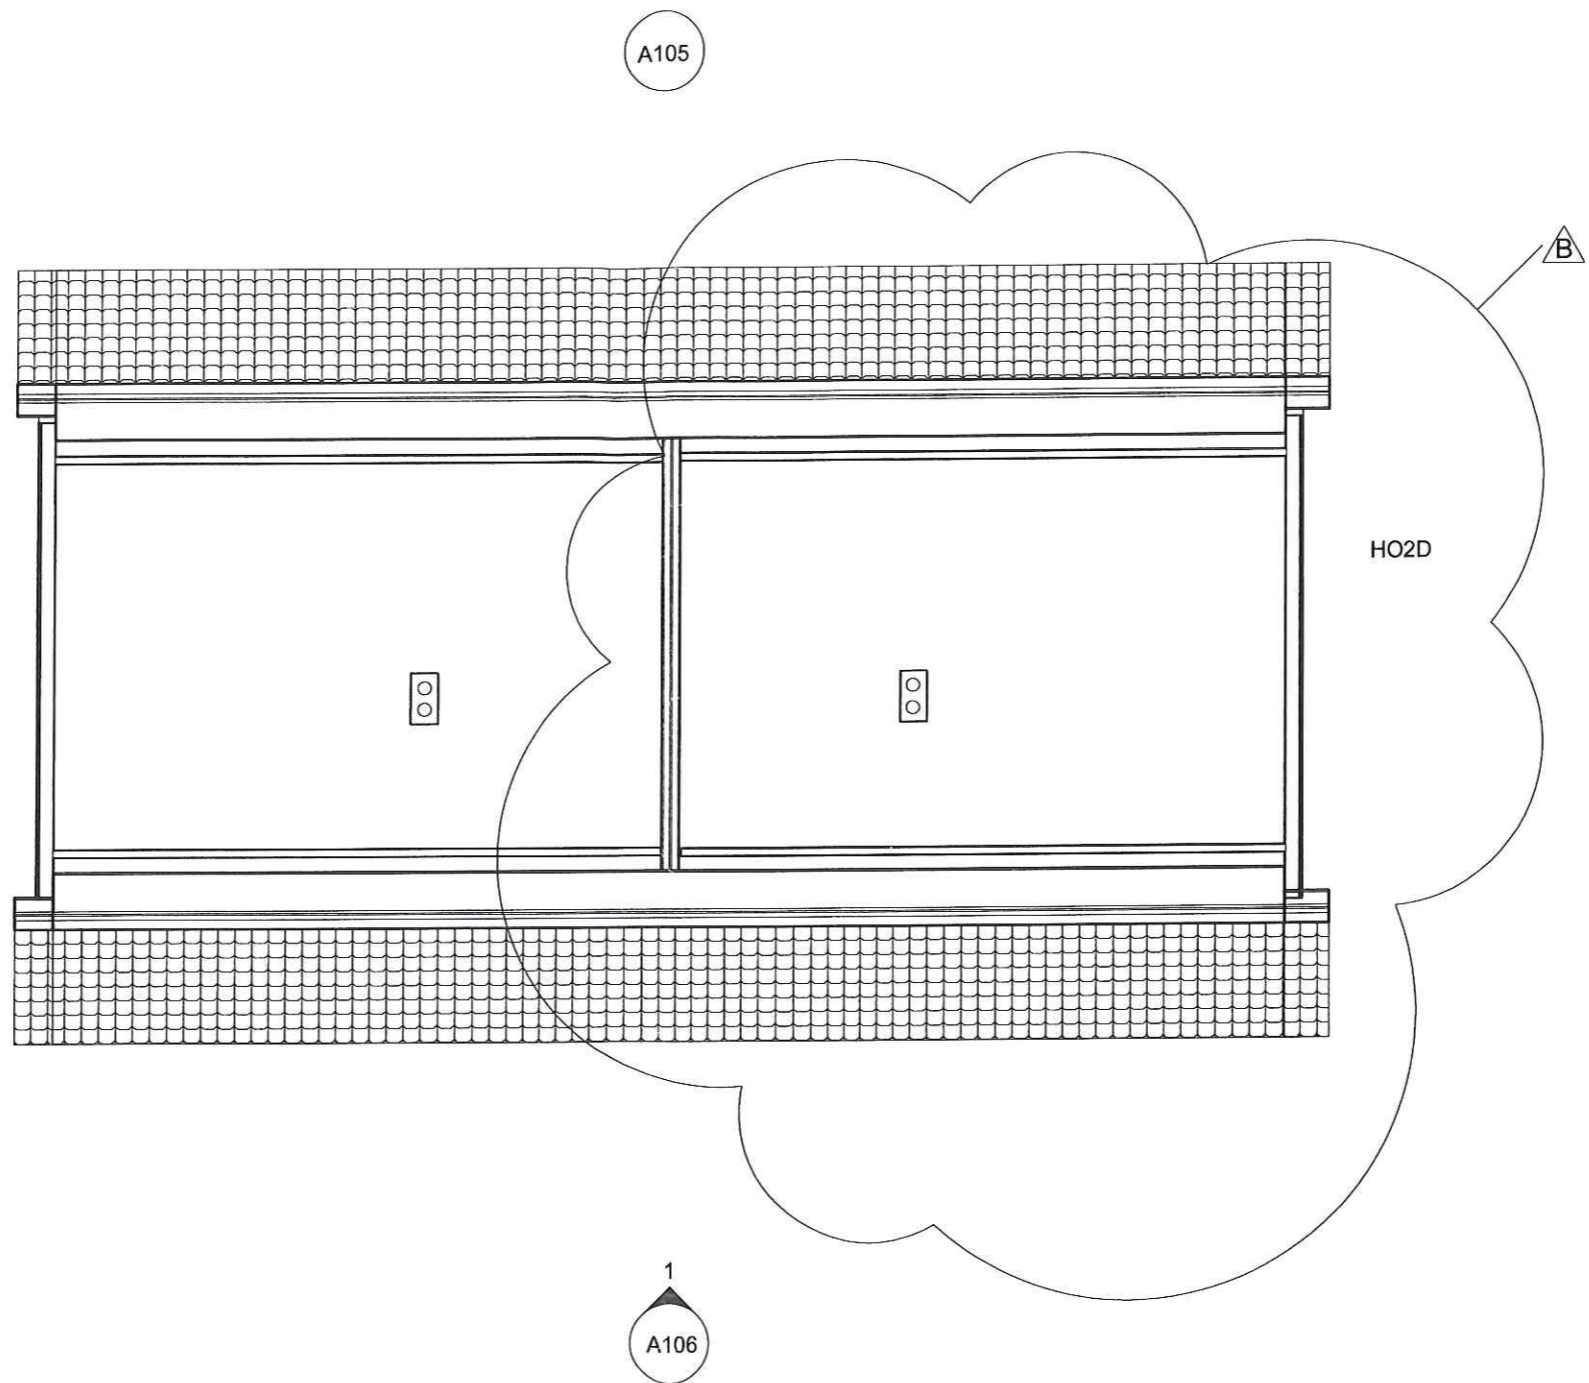

1 LOFTSPLAN
1 : 100



No.	Description	Date
B	Revisjon B Slik det er idag	28.05.2014

Jogeir Romarheim og
Maria Fosse Romarheim
196/156/11


PLAN LOFT eks. sit.	
Project number	Project Number
Date	28.05.2014
Drawn by	JR
Checked by	Kåre
Scale	1 : 100
A103	



1 Nord
1 : 100



2 Sør
1 : 100

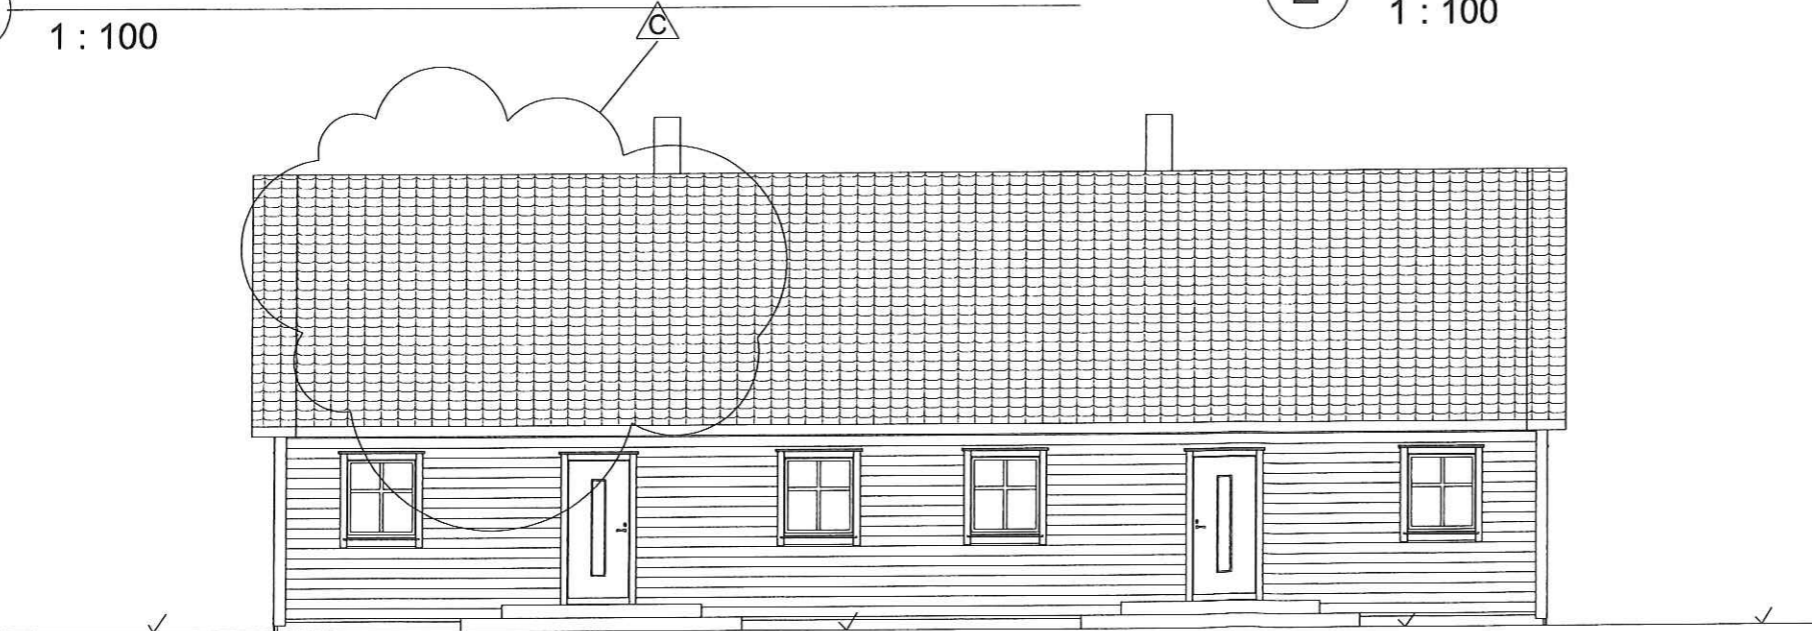

3 Vest
1 : 100



No.	Description	Date
C	Revisjon C Slik det er idag	28.05.2014
D	Revisjon D Slik det er idag	28.05.2014

Jogeir Romarheim og
Maria Fosse Romarheim
196/156/11

Fasader N, S, V eks. sit.		
Project number	Project Number	A105
Date	28.05.2014	
Drawn by	JR	
Checked by	Kåre	
Scale		1 : 100



1 Øst
1 : 100




No.	Description	Date
E	Revisjon E Slik det er idag	28.05.2014

Jogeir Romarheim og
Maria Fosse Romarheim
196/156/11

Fasade Øst eks sit.


Project number	Project Number	A106
Date	28.05.2014	
Drawn by	JR	Scale
Checked by	Kåre	

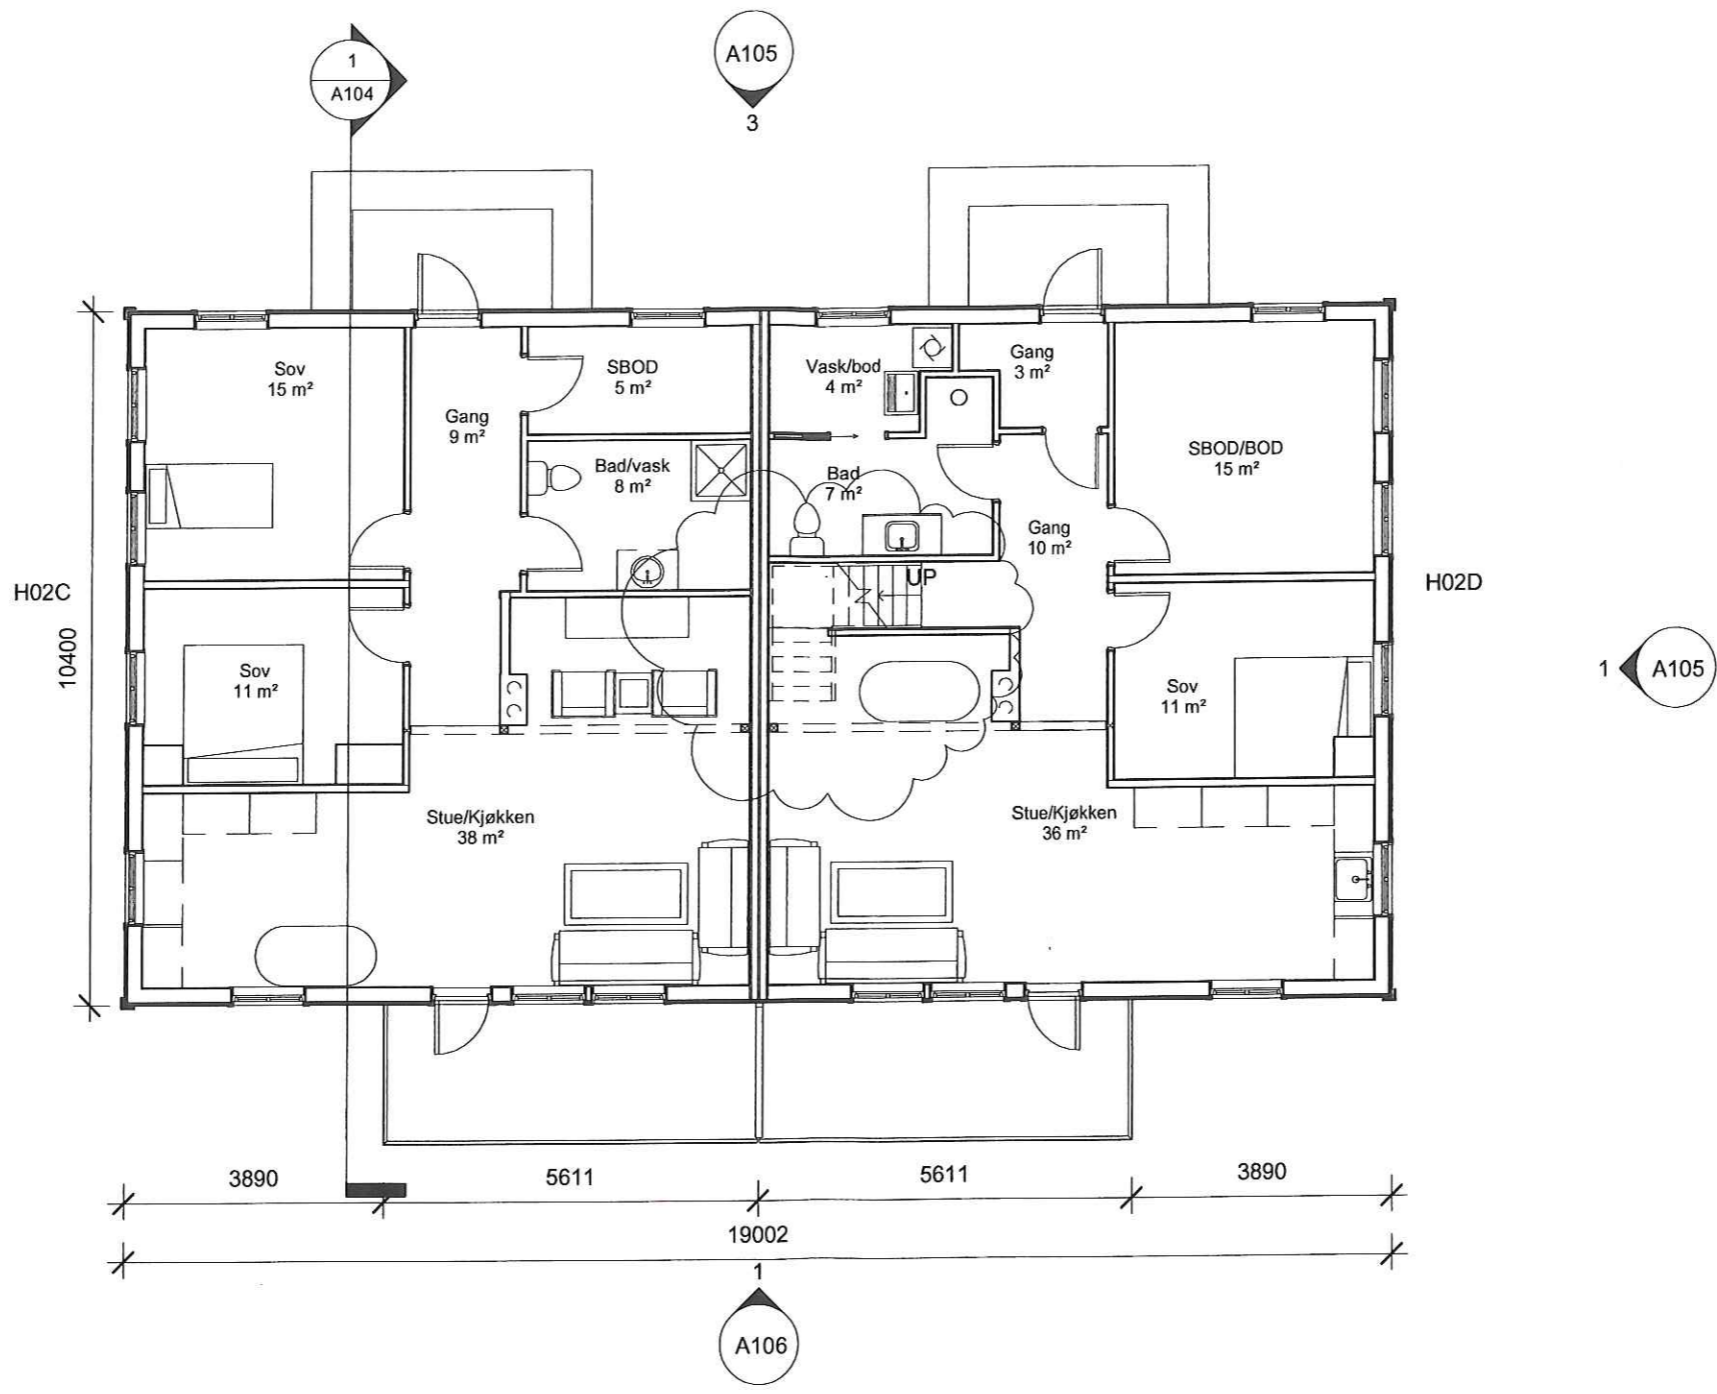

No.	Description	Date
A	Revisjon A trapp opp til loft	28.05.2014

Jogeir Romarheim og
 Maria Fosse Romarheim
 196/156/11

PLAN HOVED ETG. ny sit.		A102
Project number	Project Number	
Date	28.05.2014	
Drawn by	JR	
Checked by	Kåre	Scale 1 : 100

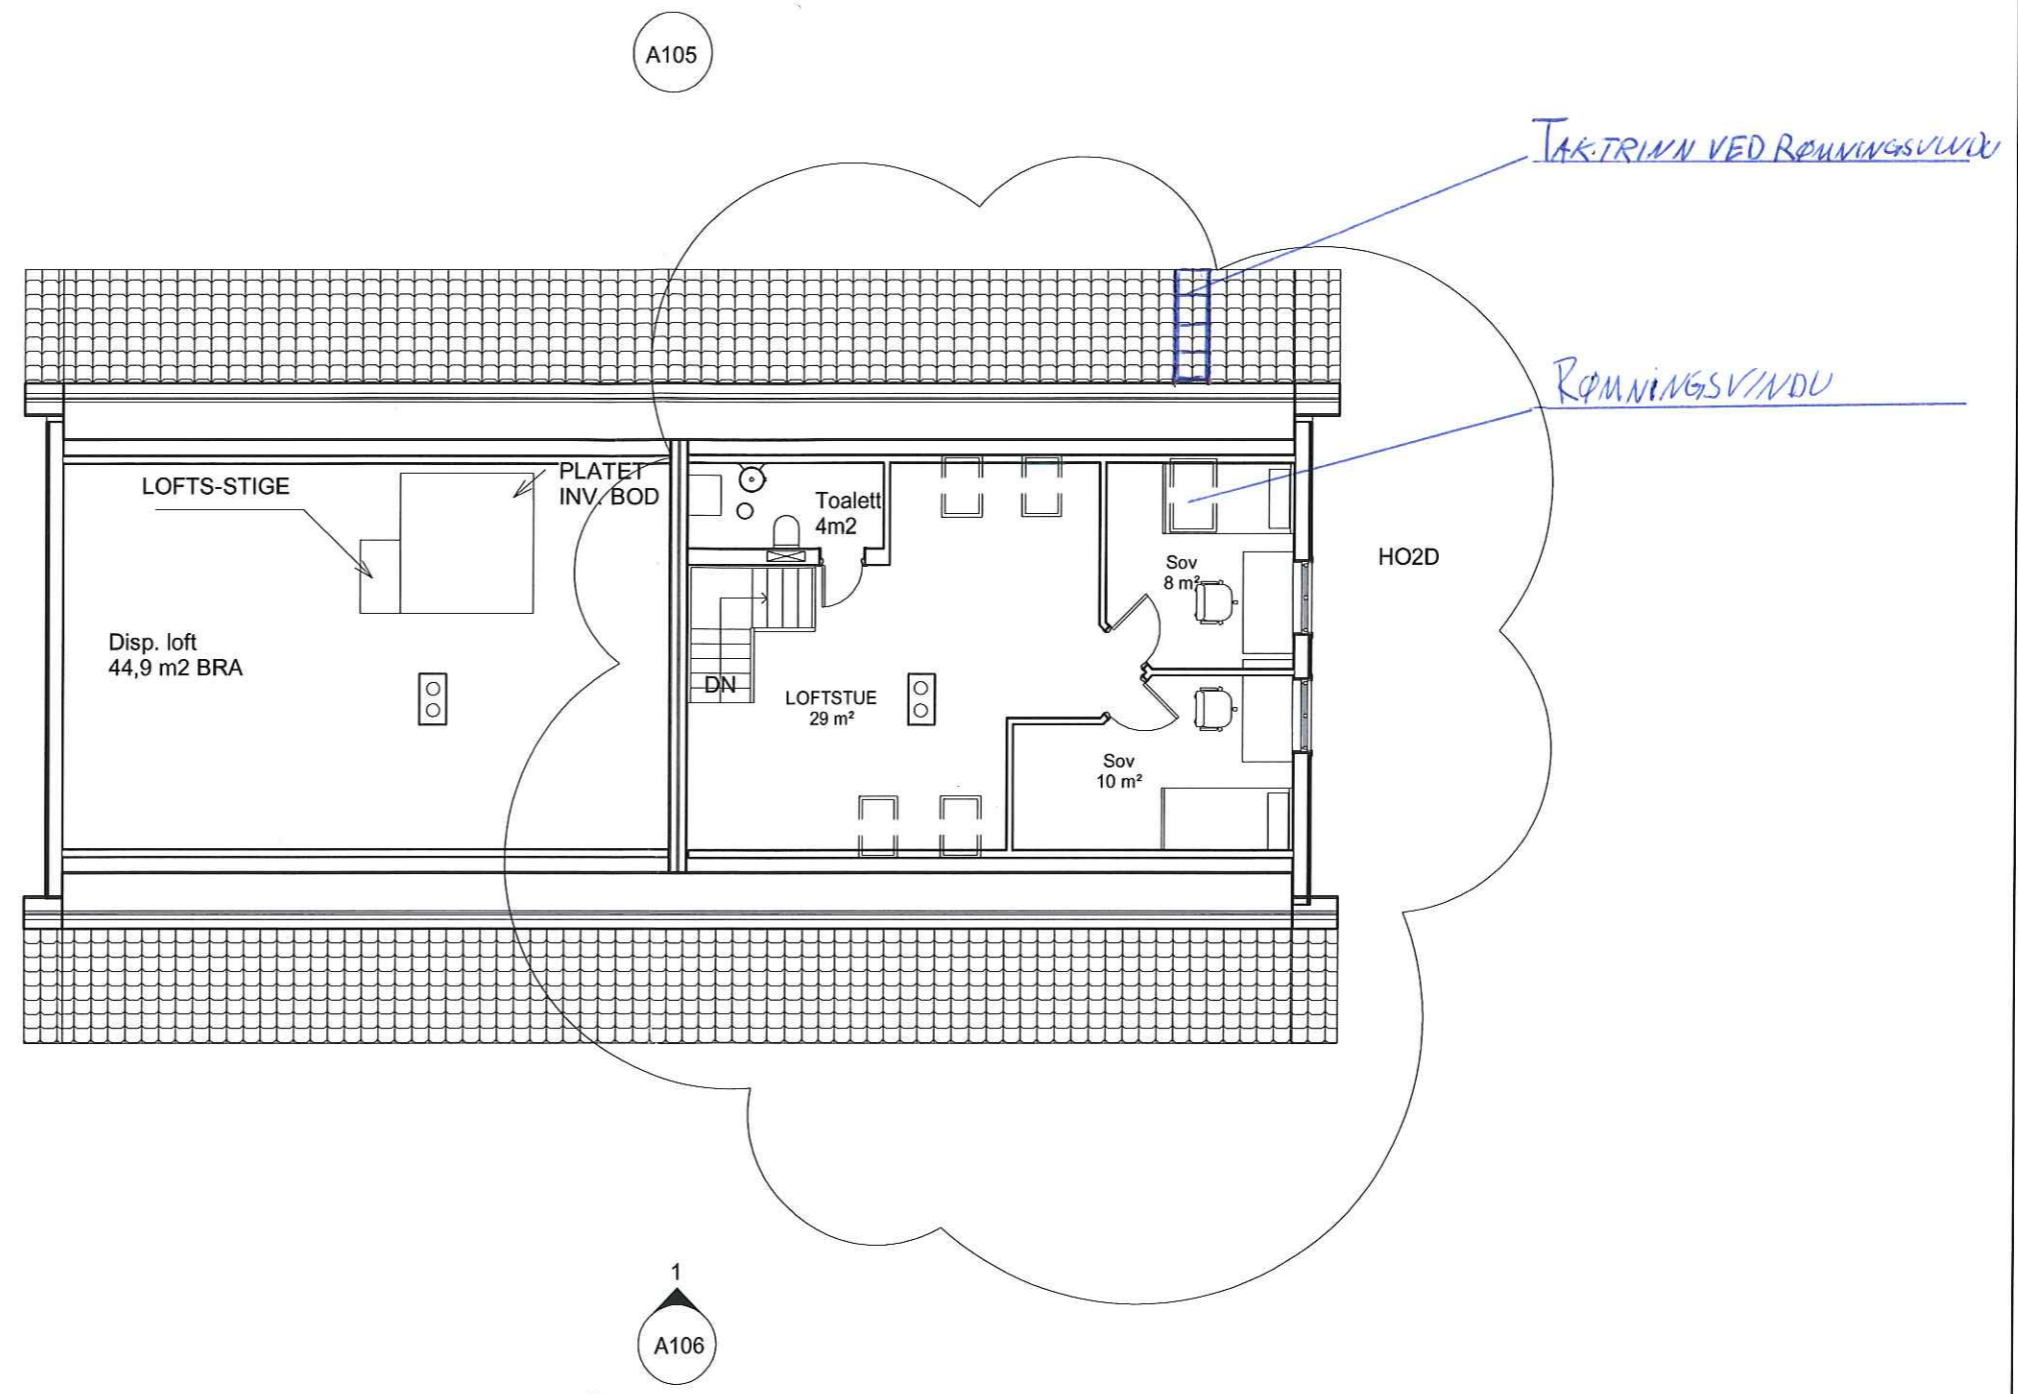

1 LOFTSPLAN
1 : 100



No.	Description	Date
B	Revisjon B Innredning av loft	28.05.2014

Jogeir Romarheim og
Maria Fosse Romarheim
196/156/11


PLAN LOFT ny sit.		A103
Project number	Project Number	
Date	28.05.2014	
Drawn by	JR	
Checked by	Kåre	Scale
		1 : 100



1 Nord
1 : 100



2 Sør
1 : 100

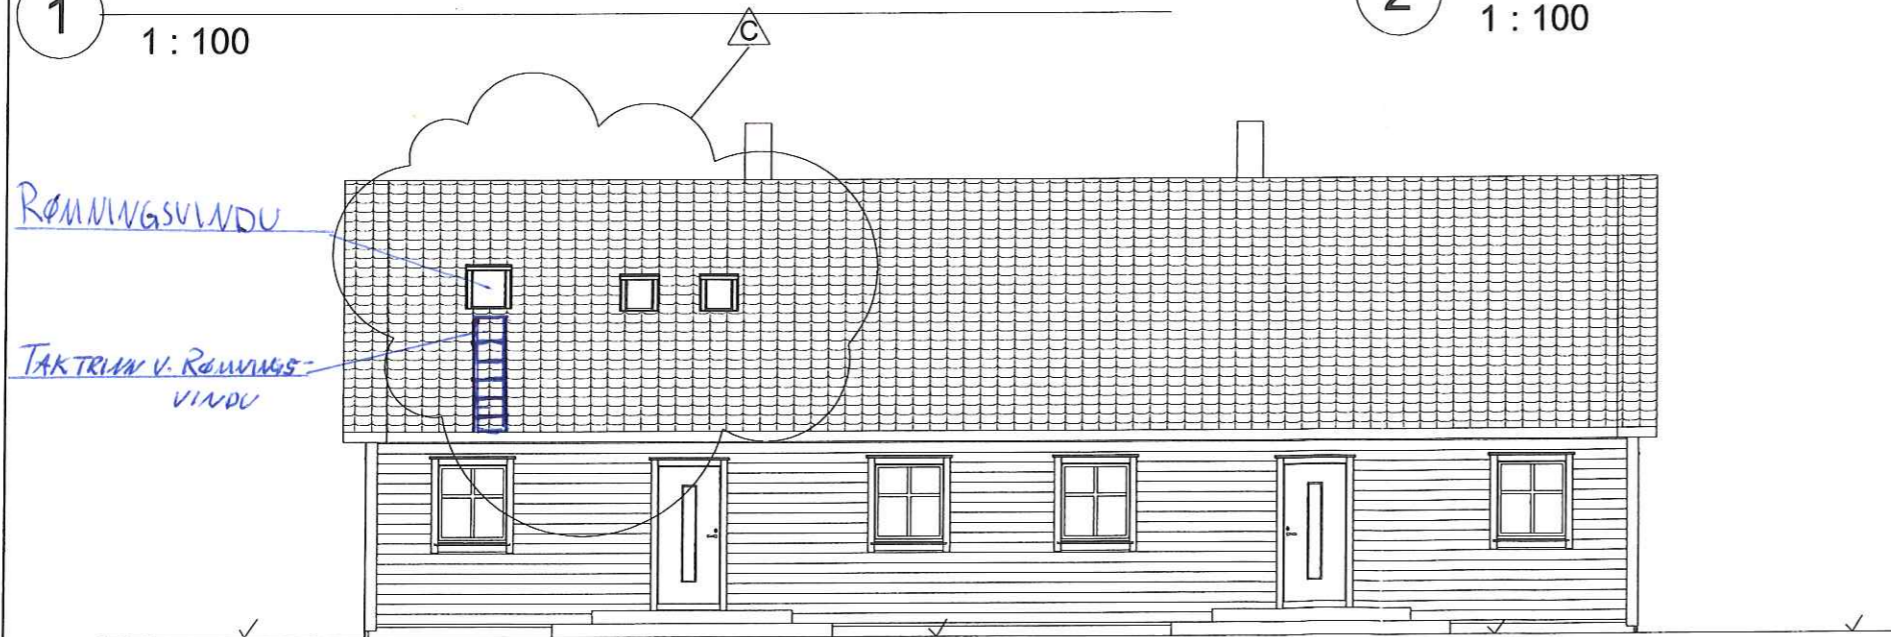

3 Vest
1 : 100



No.	Description	Date
C	Revisjon C takvindu mot vest	28.05.2014
D	Revisjon D Vindu i gavl mot nord	28.05.2014

Jogeir Romarheim og
Maria Fosse Romarheim
196/156/11

Fasader N, S, V ny sit.	
Project number	Project Number
Date	28.05.2014
Drawn by	JR
Checked by	Kåre
Scale	1 : 100

A105



1 Øst
1 : 100



No.	Description	Date
E	Revisjon E Takvindu mot øst	28.05.2014

Jogeir Romarheim og
Maria Fosse Romarheim
196/156/11

Fasade Øst ny sit.

Project number	Project Number	A106
Date	28.05.2014	
Drawn by	JR	
Checked by	Kåre	
Scale		1 : 100