


# D - Situasjonsplan

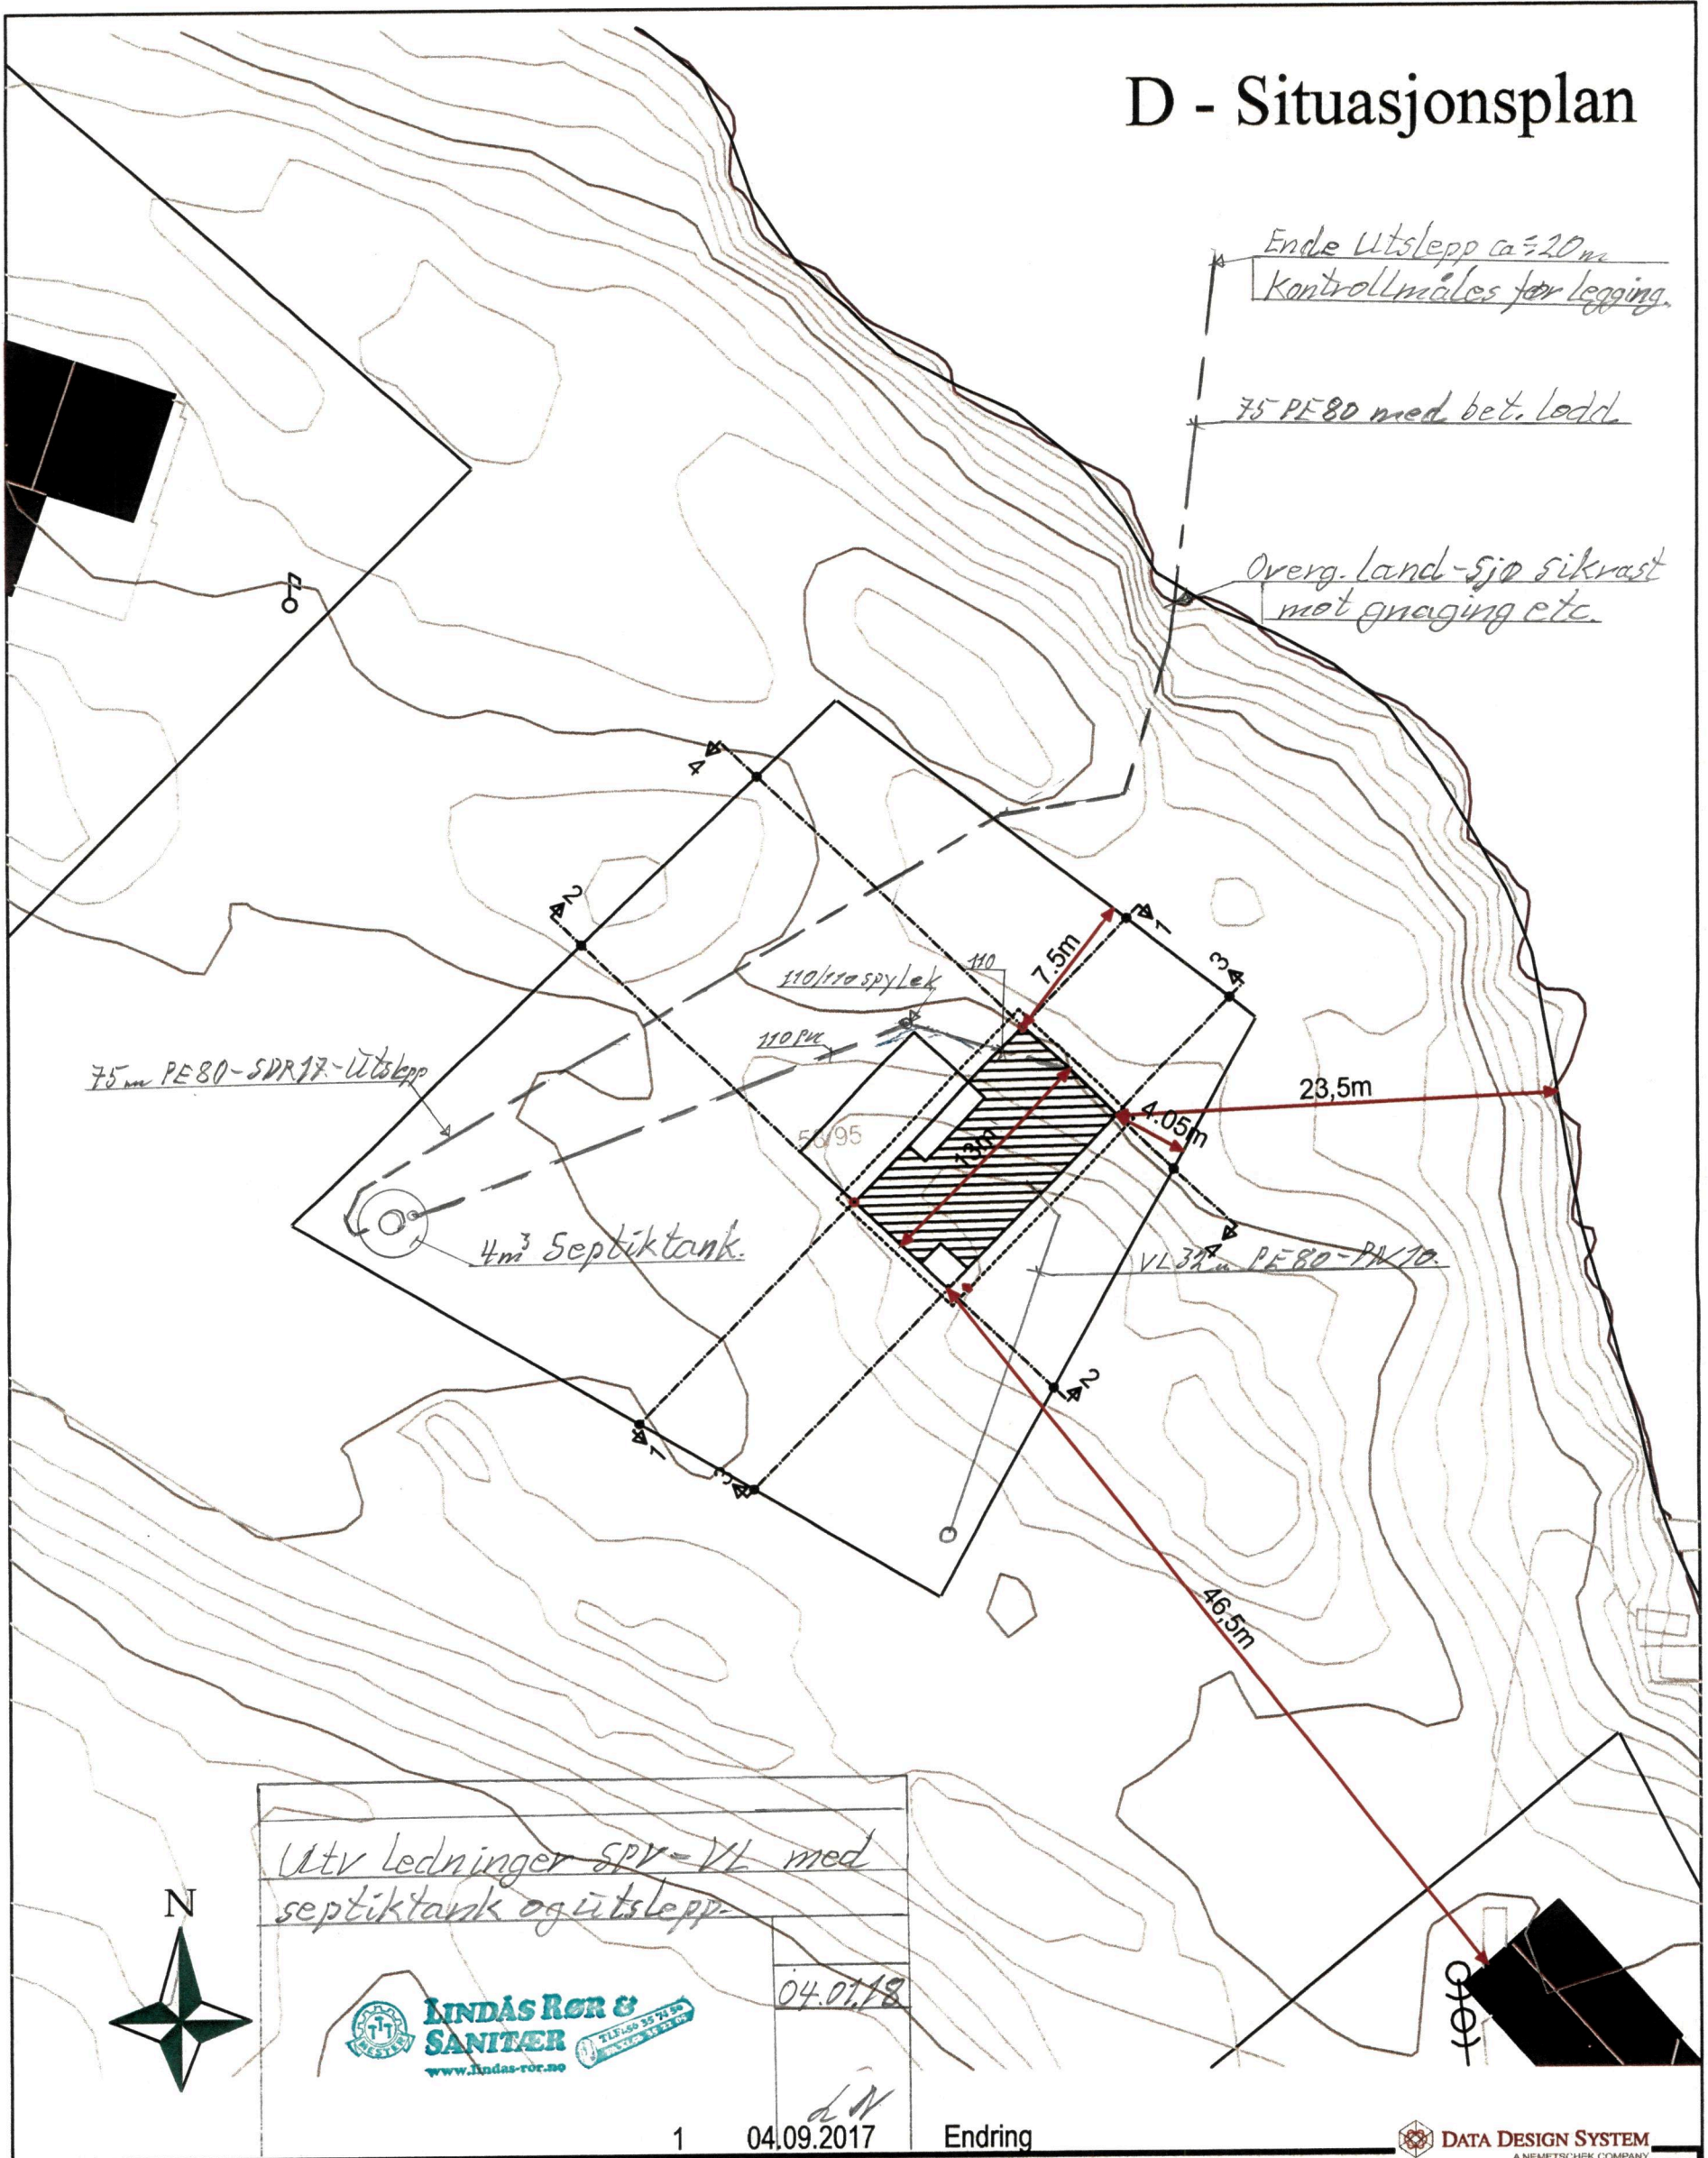

Tiltakshaver:	717017 Helge Haglund	Dato:	29.08.2017
Byggeplass:	Buskneset	Tegn:	Evelina
Kommune:	Lindås	Prosjekt nr.	717017
Gnr: 58	Bnr: 95	Mål: 1: 400 ca.	Tegn.nr: 506
KART		© Tegningen er beskyttet i.h.t. lov om opphavsrett.	