


12
11
10

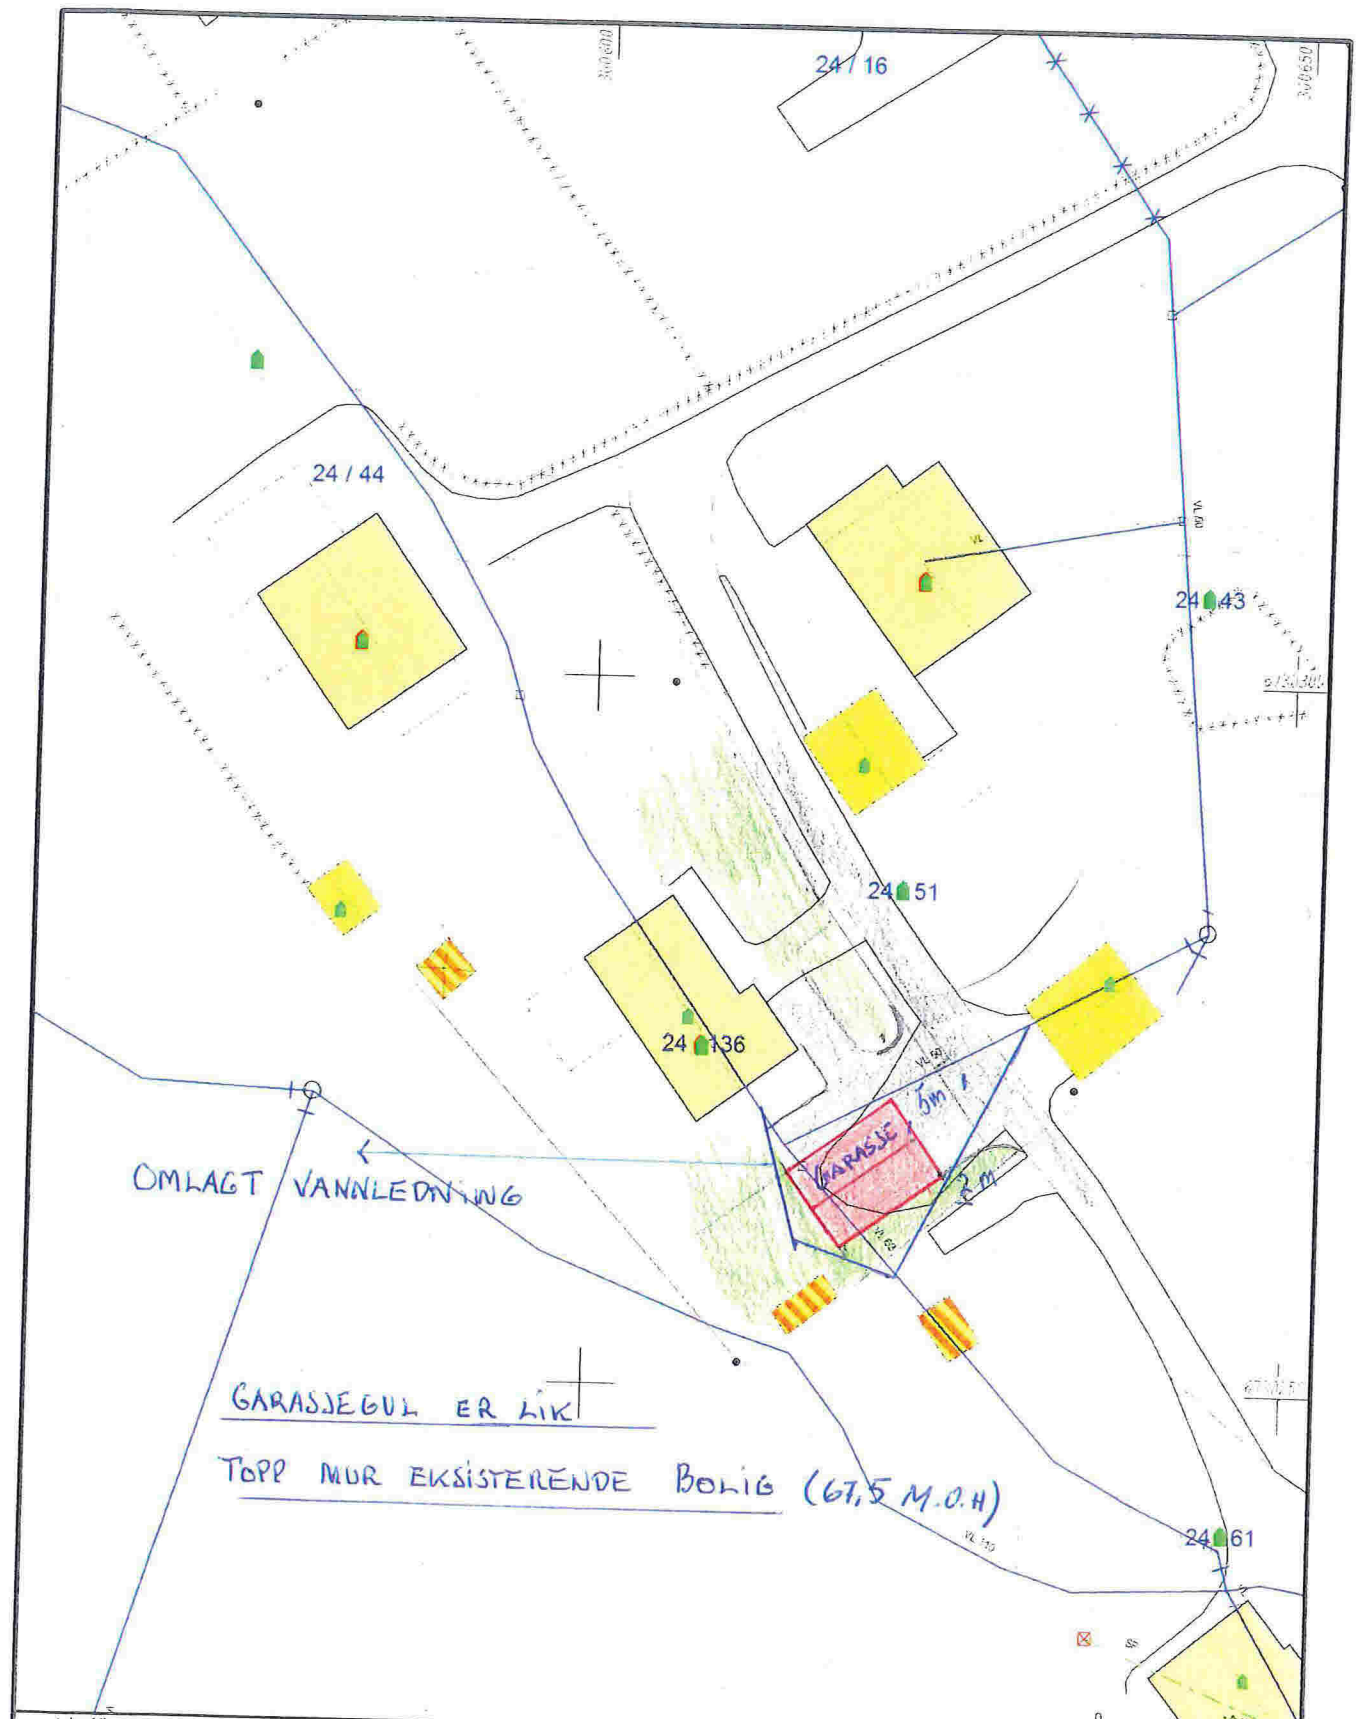

- | | | |
|---------------------------|--------------------------|-----------------|
| — Avløp felles | — Teningsmålte grense | ■ Industri bygg |
| — Drensledning | — Kunststret grensepunkt | ■ Andre bygg |
| — Overvann | ■ Bolig | |
| — Pumperledning spillvann | ■ Bustad m leiligheter | |
| — Pumperledning vann | ■ Våringshus | |
| — Spillvann | ■ Store bustader | |
| — Vannledning | ■ Hytte terrenus | |
| — Udefinerte grenser | ■ Garasje utlys | |



Lindås kommune
Byggesaksavdeling



Skala
1:500

Beliggenhet og høyder må oppfattes som orienterende.