
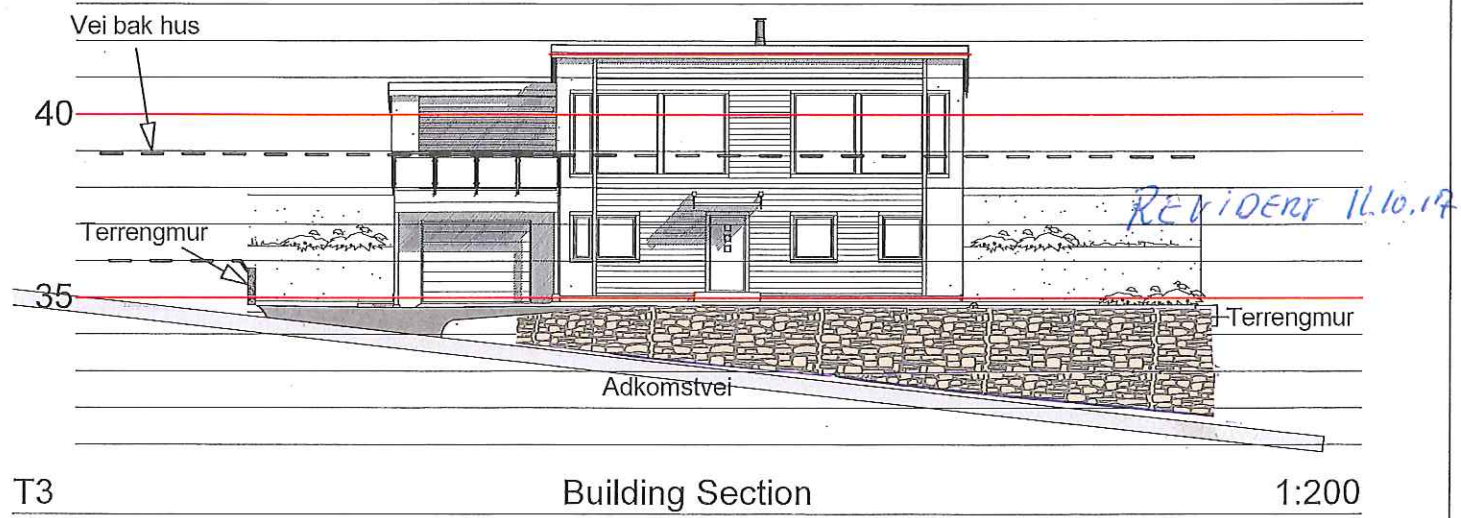
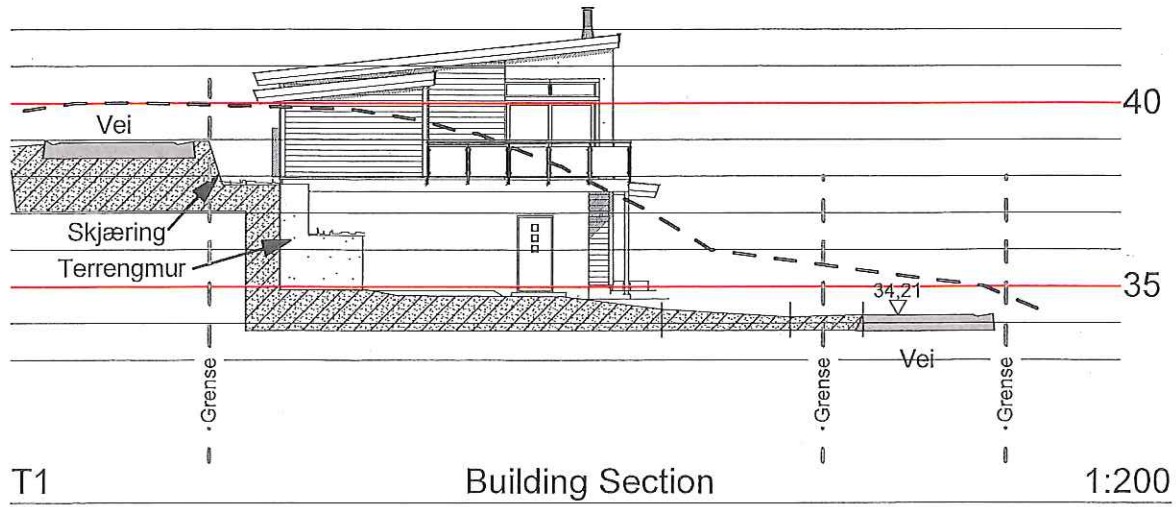


Tegnforklaring:

N	Ø
P1 6 720 078,42	293 703,28
P2 6 720 088,70	293 691,66
P3 6 720 095,24	293 697,02
P4 6 720 085,42	293 709,01

Planeringshøyde underetasje +34,8
 planeringshøyde hovedetasje +37,7
 Tomteareal: 408,4m²

Parkering/vei	[Light Blue Box]
Uteopphold	[Green Box] >100m ²
Bolig	[Orange Box] BYA 144m ²
Avløp	[Dashed Yellow Line]
Vannledning	[Solid Blue Line]
Byggegrense	[Dashed Red Line]

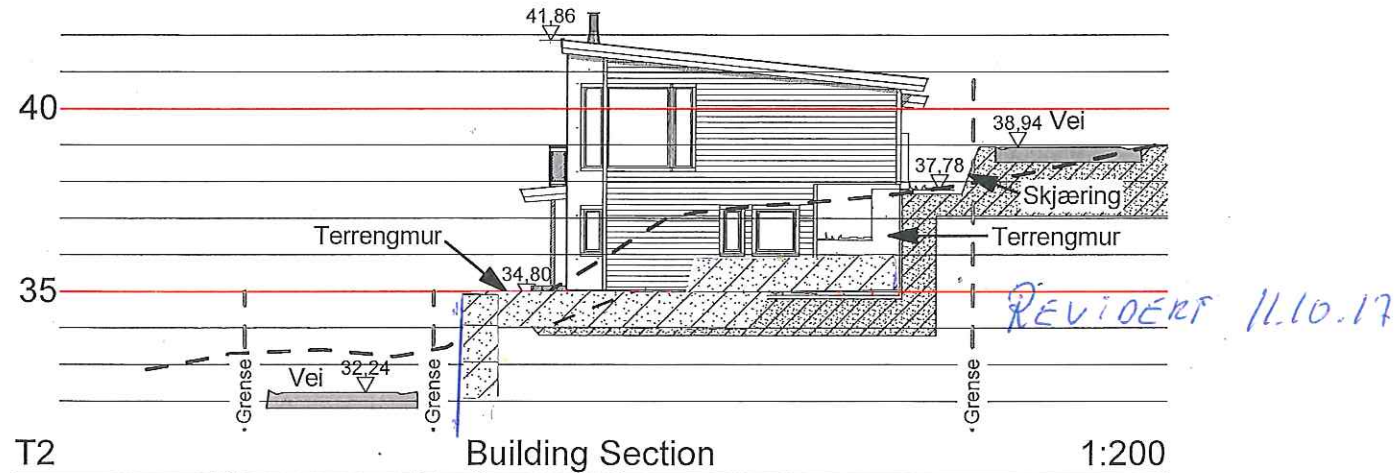

PROSJEKT: Camilla Lothe Eltvik & Anders Hersvik
 Mangerbua Lindås Kommune
 Gnr: 137 bnr: 784

TEGNINGSINNHOOLD
 Situasjonsplan -terrengprofiler

KONTROLERT
 TEGNET DATO 111016

SIGN ØS
 PROSJEKTNR.
 KTR
 MÅL Div-A3
 REV

Tegn nr. 101



Lindåsvegen 154
 5914 Isdalstø