

Søknad om ferdigattest

Pbl § 21-10, SAK10 §§ 8-1 og 8-2

Søknaden gjeld							
Eigedom/ byggjestad	Gnr.	Bnr.	Festnr.	Seksjonsnr.	Bygningsnr.	Bustadnr.	Kommune
	196	56					LINDÅS
	Adresse				Postnr.	Poststad	
	Leknesvegen 225A				5915	Hjelmås	

Ferdigattest	
Tilfredsstillert tiltaket krava til ferdigattest?	<input checked="" type="checkbox"/> Ja <input type="checkbox"/> Nei Dersom nei, fyll ut informasjonen nedanfor
Det står att følgjande arbeid av mindre vesentleg betydning som vil bli utført innan 14 dagar:	Dato
Type arbeid	
Stadfesting av at desse arbeida er utførte vil vere kommunen i hende innan:	Dato

Oppdatert dokumentasjon	
Er det utført ikkje søknadsppliktige endringar/justeringar i forhold til løyvet?	
<input type="checkbox"/> Ja <input checked="" type="checkbox"/> Nei	Dersom ja, legg ved oppdatert situasjonsplan, teikningar eller dokumentasjon som viser kva som er utført.

Sluttrapport for avfall		
Sluttrapport av	Dato	skal leggjast ved søknaden
Ansvarleg søker forpliktar seg til å sjå til at sluttrapporten vert ajourført og oppbevart		Vedlegg nr. K -

Varmesystem					
Energiforsyning			Varmefordeling		
<input type="checkbox"/> Elektrisitet	<input type="checkbox"/> Sol	<input type="checkbox"/> Vassboren golvvarme	<input type="checkbox"/> Luftoppvarming	<input checked="" type="checkbox"/> Ikkje relevant	
<input type="checkbox"/> Biobrensel	<input type="checkbox"/> Gass	<input type="checkbox"/> Vassboren radioator	<input type="checkbox"/> Kamin/omn/peis		
<input type="checkbox"/> Varmepumpe - luft	<input type="checkbox"/> Olje/parafin	<input type="checkbox"/> Elektriske varmekabler	<input type="checkbox"/> Anna		
<input type="checkbox"/> Varmepumpe - berg/sjø	<input type="checkbox"/> Anna	<input type="checkbox"/> Elektriske panelomnar			
<input type="checkbox"/> Fjernvarme/spillvarme					

Erklæring	
<input checked="" type="checkbox"/>	Ein stadfester at tilstrekkeleg dokumentasjon som grunnlag for driftsfasen er overlevert eigaren av byggverket

Vedlegg				
Beskriving av vedlegg	Gruppe	Nr. frå - til	Ikkje relevant	
Situasjonsplan, avkøyringsplan	D	-	<input checked="" type="checkbox"/>	
Teikningar, plan, snitt, fasade	E	-	<input checked="" type="checkbox"/>	
Utgreiingar/kart	F	-	<input checked="" type="checkbox"/>	
Gjennomføringsplan	G	1 - 1	<input type="checkbox"/>	
Sluttrapport for avfallsplan og miljøsaneringsbeskriving	K	-	<input checked="" type="checkbox"/>	
Bustadspesifikasjon i matrikkelen	H	-	<input checked="" type="checkbox"/>	
Uttaler frå andre offentlege myndigheiter	I	-	<input checked="" type="checkbox"/>	
Andre vedlegg	Q	1 - 1	<input type="checkbox"/>	

Underskrifter					
Ansvarleg søker for tiltaket (for tiltak etter pbl § 20-1)			Tiltakshavar (berre for tiltak utan ansvarleg søker pbl § 20-4)		
Føretak Ing. Taule AS			Namn Helge Roy Haugland		
Kontaktperson Karl Atle Taule	Telefon	Mobiltelefon 9086610	Kontaktperson	Telefon	Mobiltelefon 41377836
E-post atle@ing-taule.no			E-post helgepyhaugland@hotmail.com		
Dato 19-18			Dato		
Underskrift <i>Karl Atle Taule</i>			Underskrift <i>Helge Roy Haugland</i>		
Gjenta med blokkbokstavar Karl Atle Taule			Gjenta med blokkbokstavar Helge Roy Haugland		




Gjennomføringsplan

Eigedom/ byggjestad	Gnr. 196	Bnr. 56	Festener.	Saksj.nr.	Bygn.nr.	Kommune LINDÅS	Adresse Leknesvegen 225A	Postnr. 5915	Poststad Hjelmås	Signatur, ansy. søkjer	Dato 10/1-18	Versjonsnr. 1
------------------------	-------------	------------	-----------	-----------	----------	-------------------	-----------------------------	-----------------	---------------------	------------------------	-----------------	------------------

Alle fagområde i tiltaket	Gnr.	Bnr.	Beskriving av fagområde, ansvarsområde, tiltaksklasse (i resp. prosjektering, utføring og kontroll)	Tiltaks-klasse	Namn og org.-nr. på føretaket	Kryss for planlagt samsvarserklæring / kontrollertkrøring skal erstattes med dato når denne ligg føre					Set kryss når arbeidet innan ansvarsområdet er avslutta
						Søknad om rammeløyve	Søknad om igangsetjings-løyve/eitt-steg-søknad	Søknad om mellombels bruksløyve	Søknad om ferdiggatst	(6)	
				(3)	(4)	(5)	(6)	(7)	(8)	(9)	
PRO			Tømmerarbeid	1	Ing. Taule AS-988103381		✓ 6/11-17		✓ 10/1-18		
UTF			Tømmerarbeid	1	Ing. Taule AS-988103381						✓
				-							
				-							
(Handwritten initials)

Q1

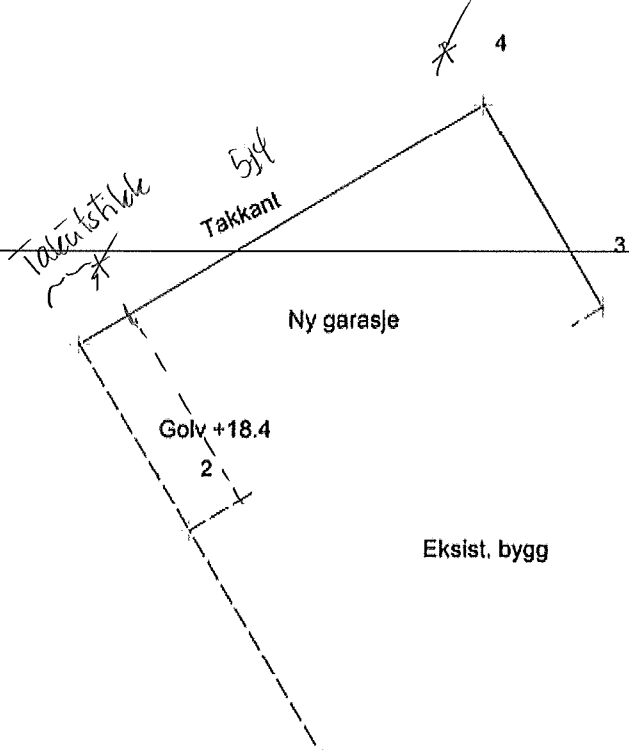

1	5014	6721598.731	301111.470	20.915
2	5014	6721596.202	301112.992	21.124
3	5014	6721599.241	301118.644	21.186
4	5014	6721602.003	301116.986	20.915



196-56
 Innmål takkant
 10.01.2018
 Målestokk 1:100
 Medaas Oppmåling