


Atle Hevroy, Maurhaugen 20, Vollestrandsfossen

#/ 99294605

Vaskjer Flytebrgge

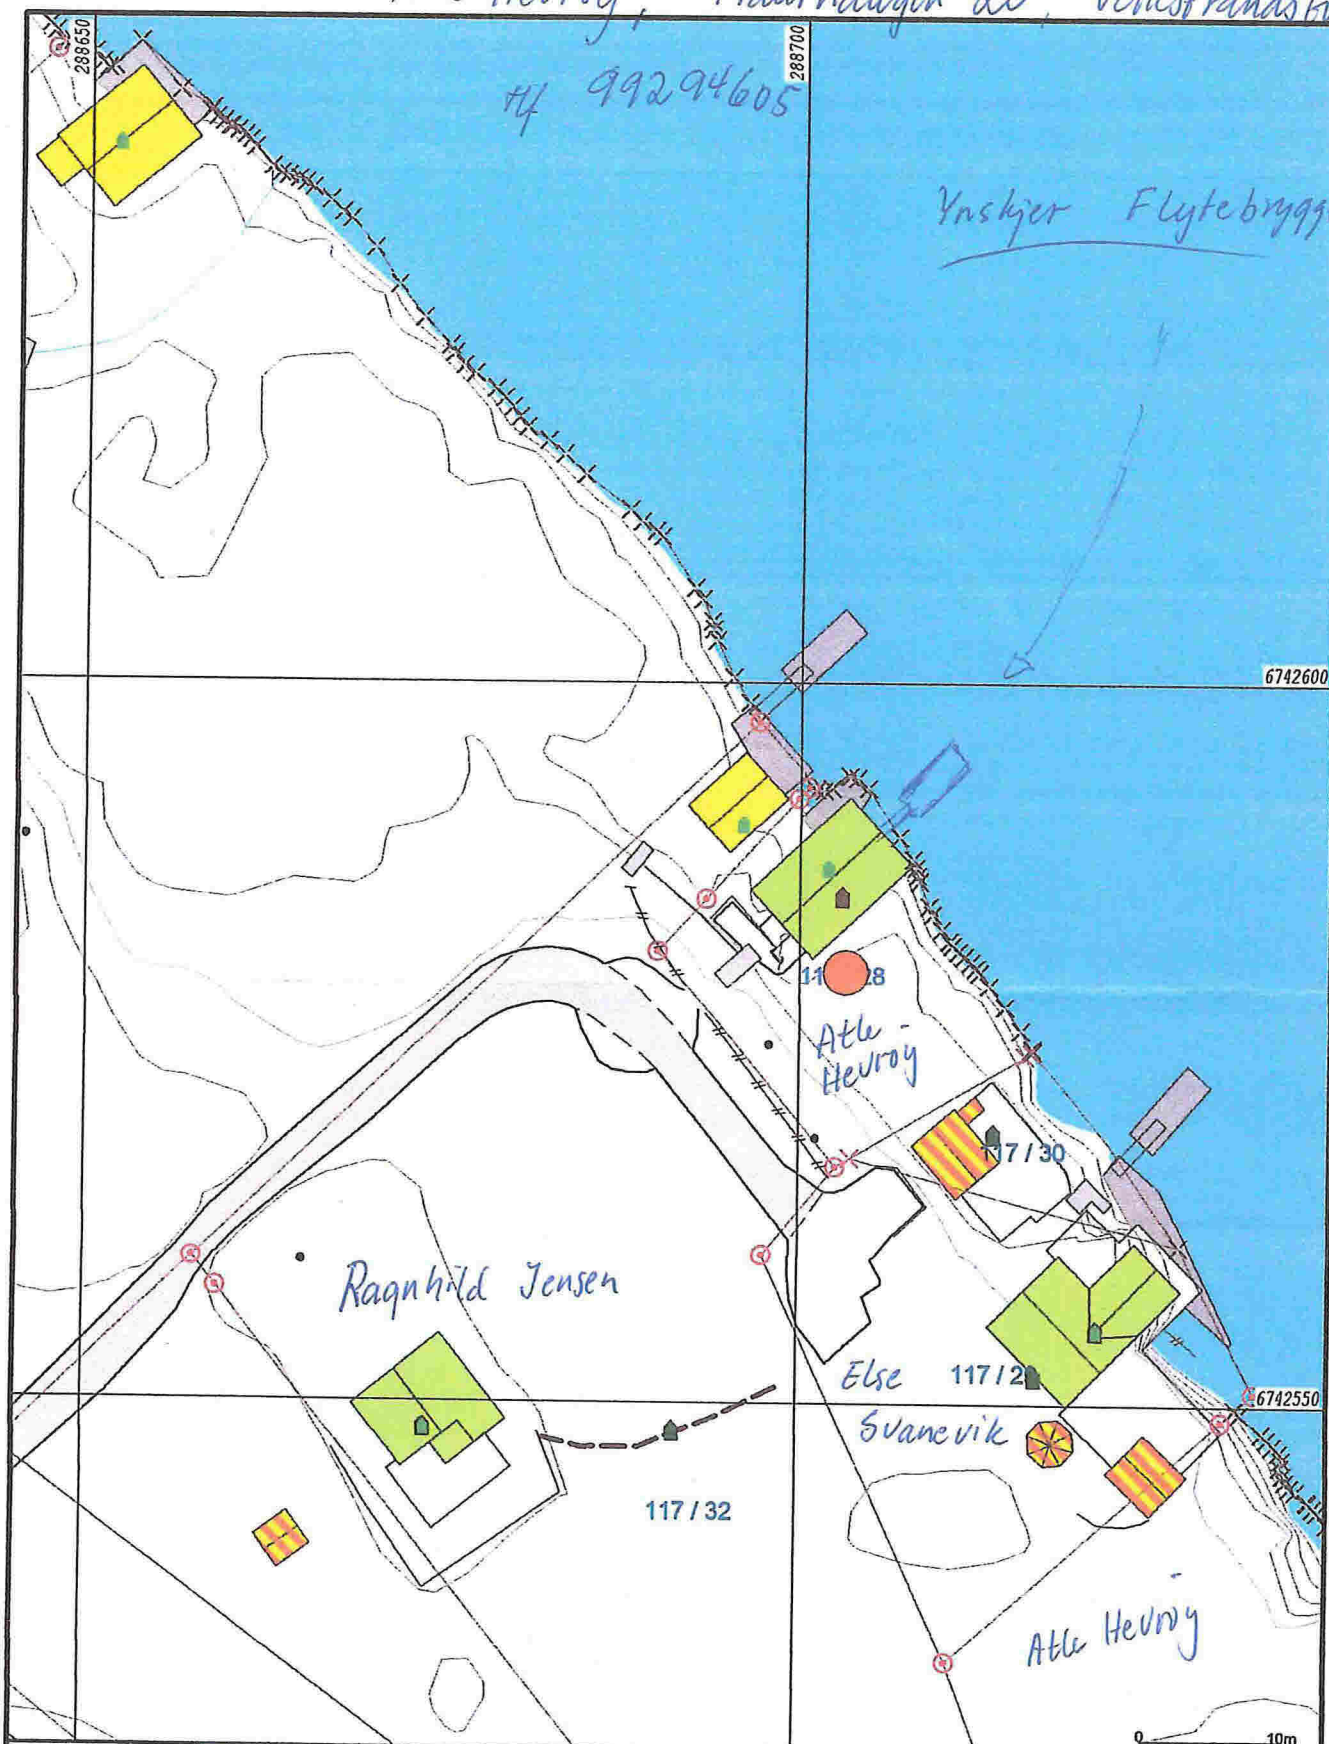

- Målte Grenser
- Registrerte Grenser
- - - Udefinert grenser
- ⚡ Tenemålte grense
- ⚡ Konstruert grensepunkt
- Bolig
- Bustad m/leilighet
- Våningshus
- Storre bustader
- Hytte/feriehus
- Garasje/uthus
- Industri/lager
- Andre bygg

Beliggenhet og høyder må oppfattes som orienterende.



Lindås kommune  
Geodata avdeling



Dato: 2017.05.12  
Sign: l1ei

Gnr 117 bnr28

Målestokk  
1:500

Mongstadvegen 333