



ALTERNATIVE 01

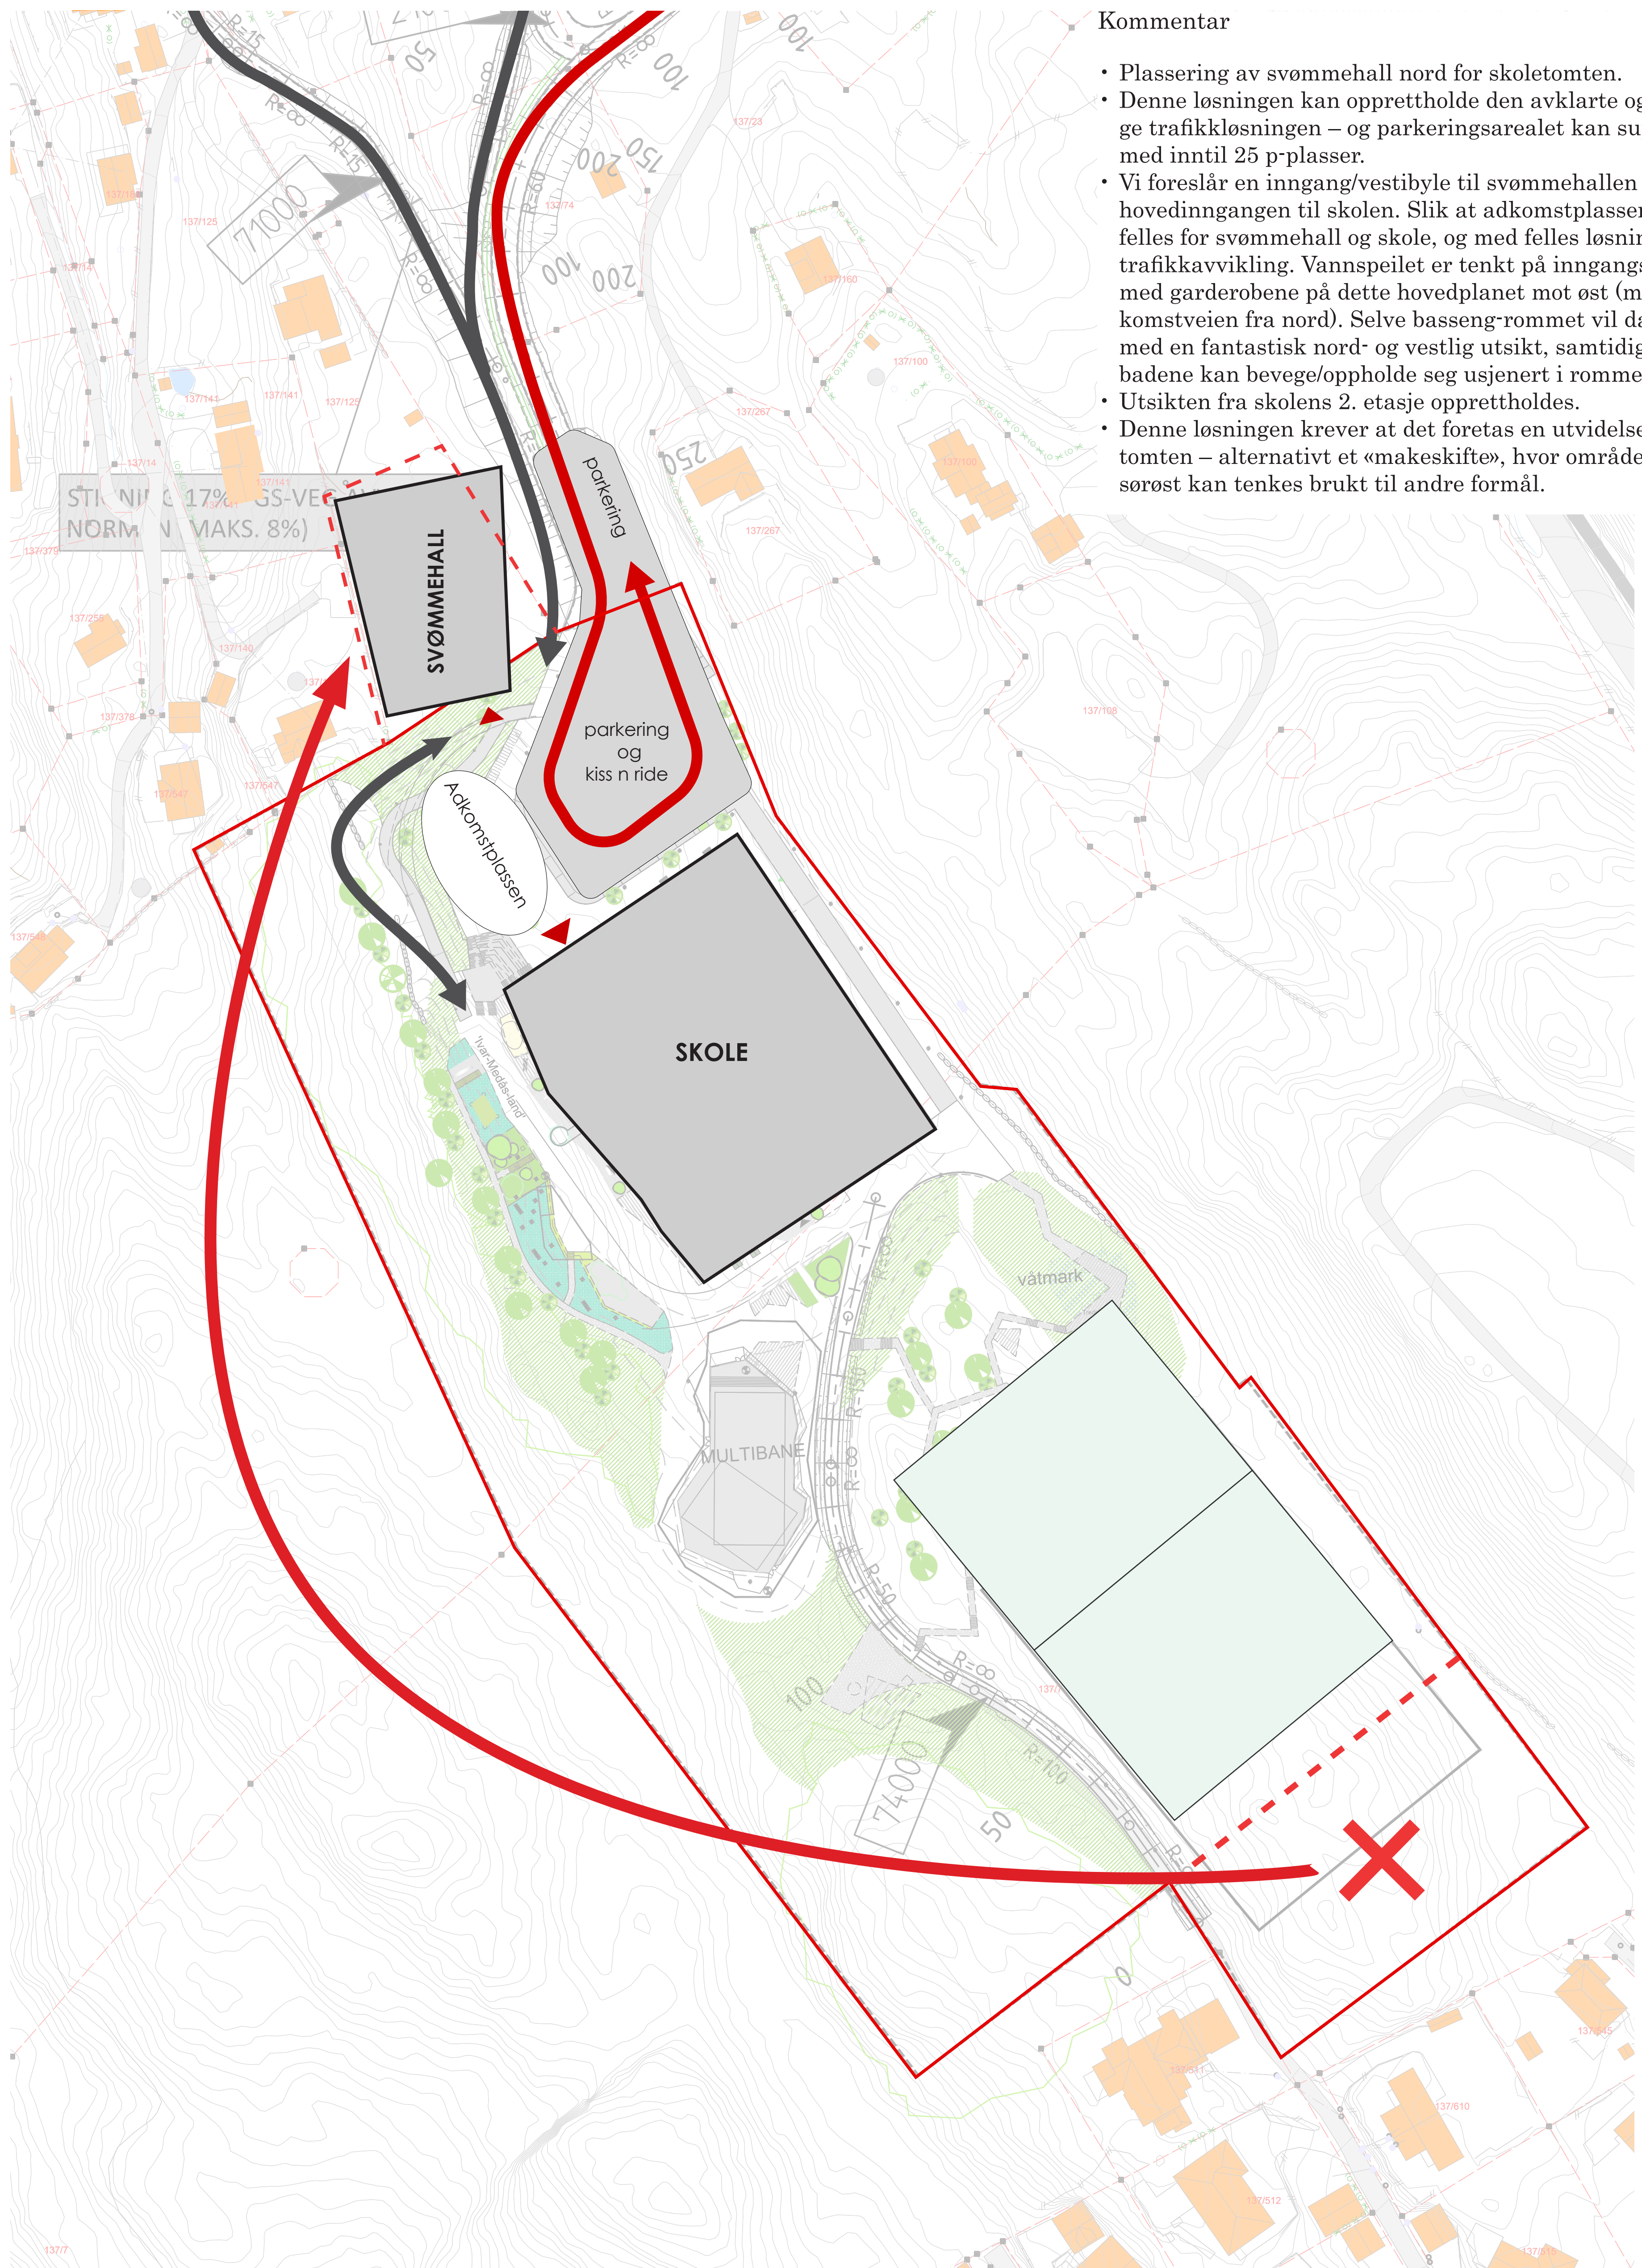


Kommentar

- Plassering av svømmehall nord for skoletomten.
- Denne løsningen kan opprettholde den avklarte og trygge trafikk-løsningen – og parkeringsarealet kan suppleres med inntil 25 p-lasser.
- Vi foreslår en inngang/vestibyle til svømmehallen vis a vis hovedinngangen til skolen. Slik at adkomstplassen blir felles for svømmehall og skole, og med felles løsning for trafikkavvikling. Vannspeilet er tenkt på inngangsnivå, og med garderobene på dette hovedplanet mot øst (mot adkomstveien fra nord). Selve basseng-rommet vil da ligge med en fantastisk nord- og vestlig utsikt, samtidig som de badene kan bevege/oppholde seg usjenert i rommet.
- Utsikten fra skolens 2. etasje opprettholdes.
- Denne løsningen krever at det foretas en utvidelse av tomten – alternativt et «makeskifte», hvor området lengst sørøst kan tenkes brukt til andre formål.

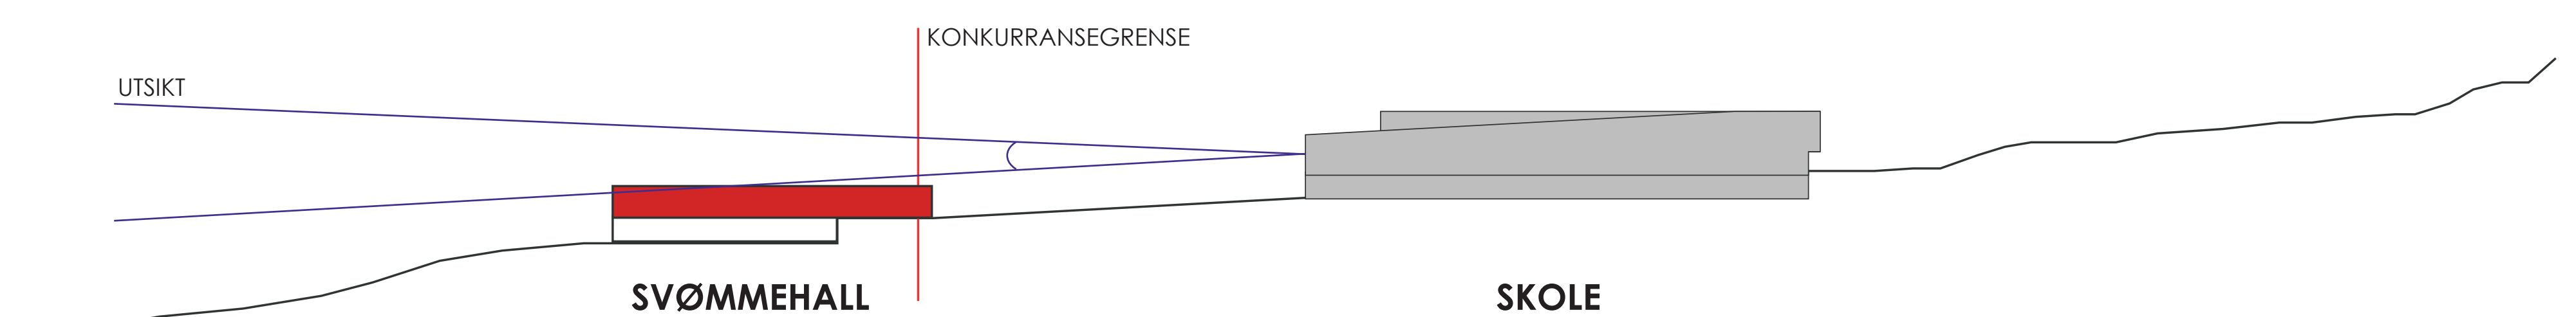


ALTERNATIVE 02

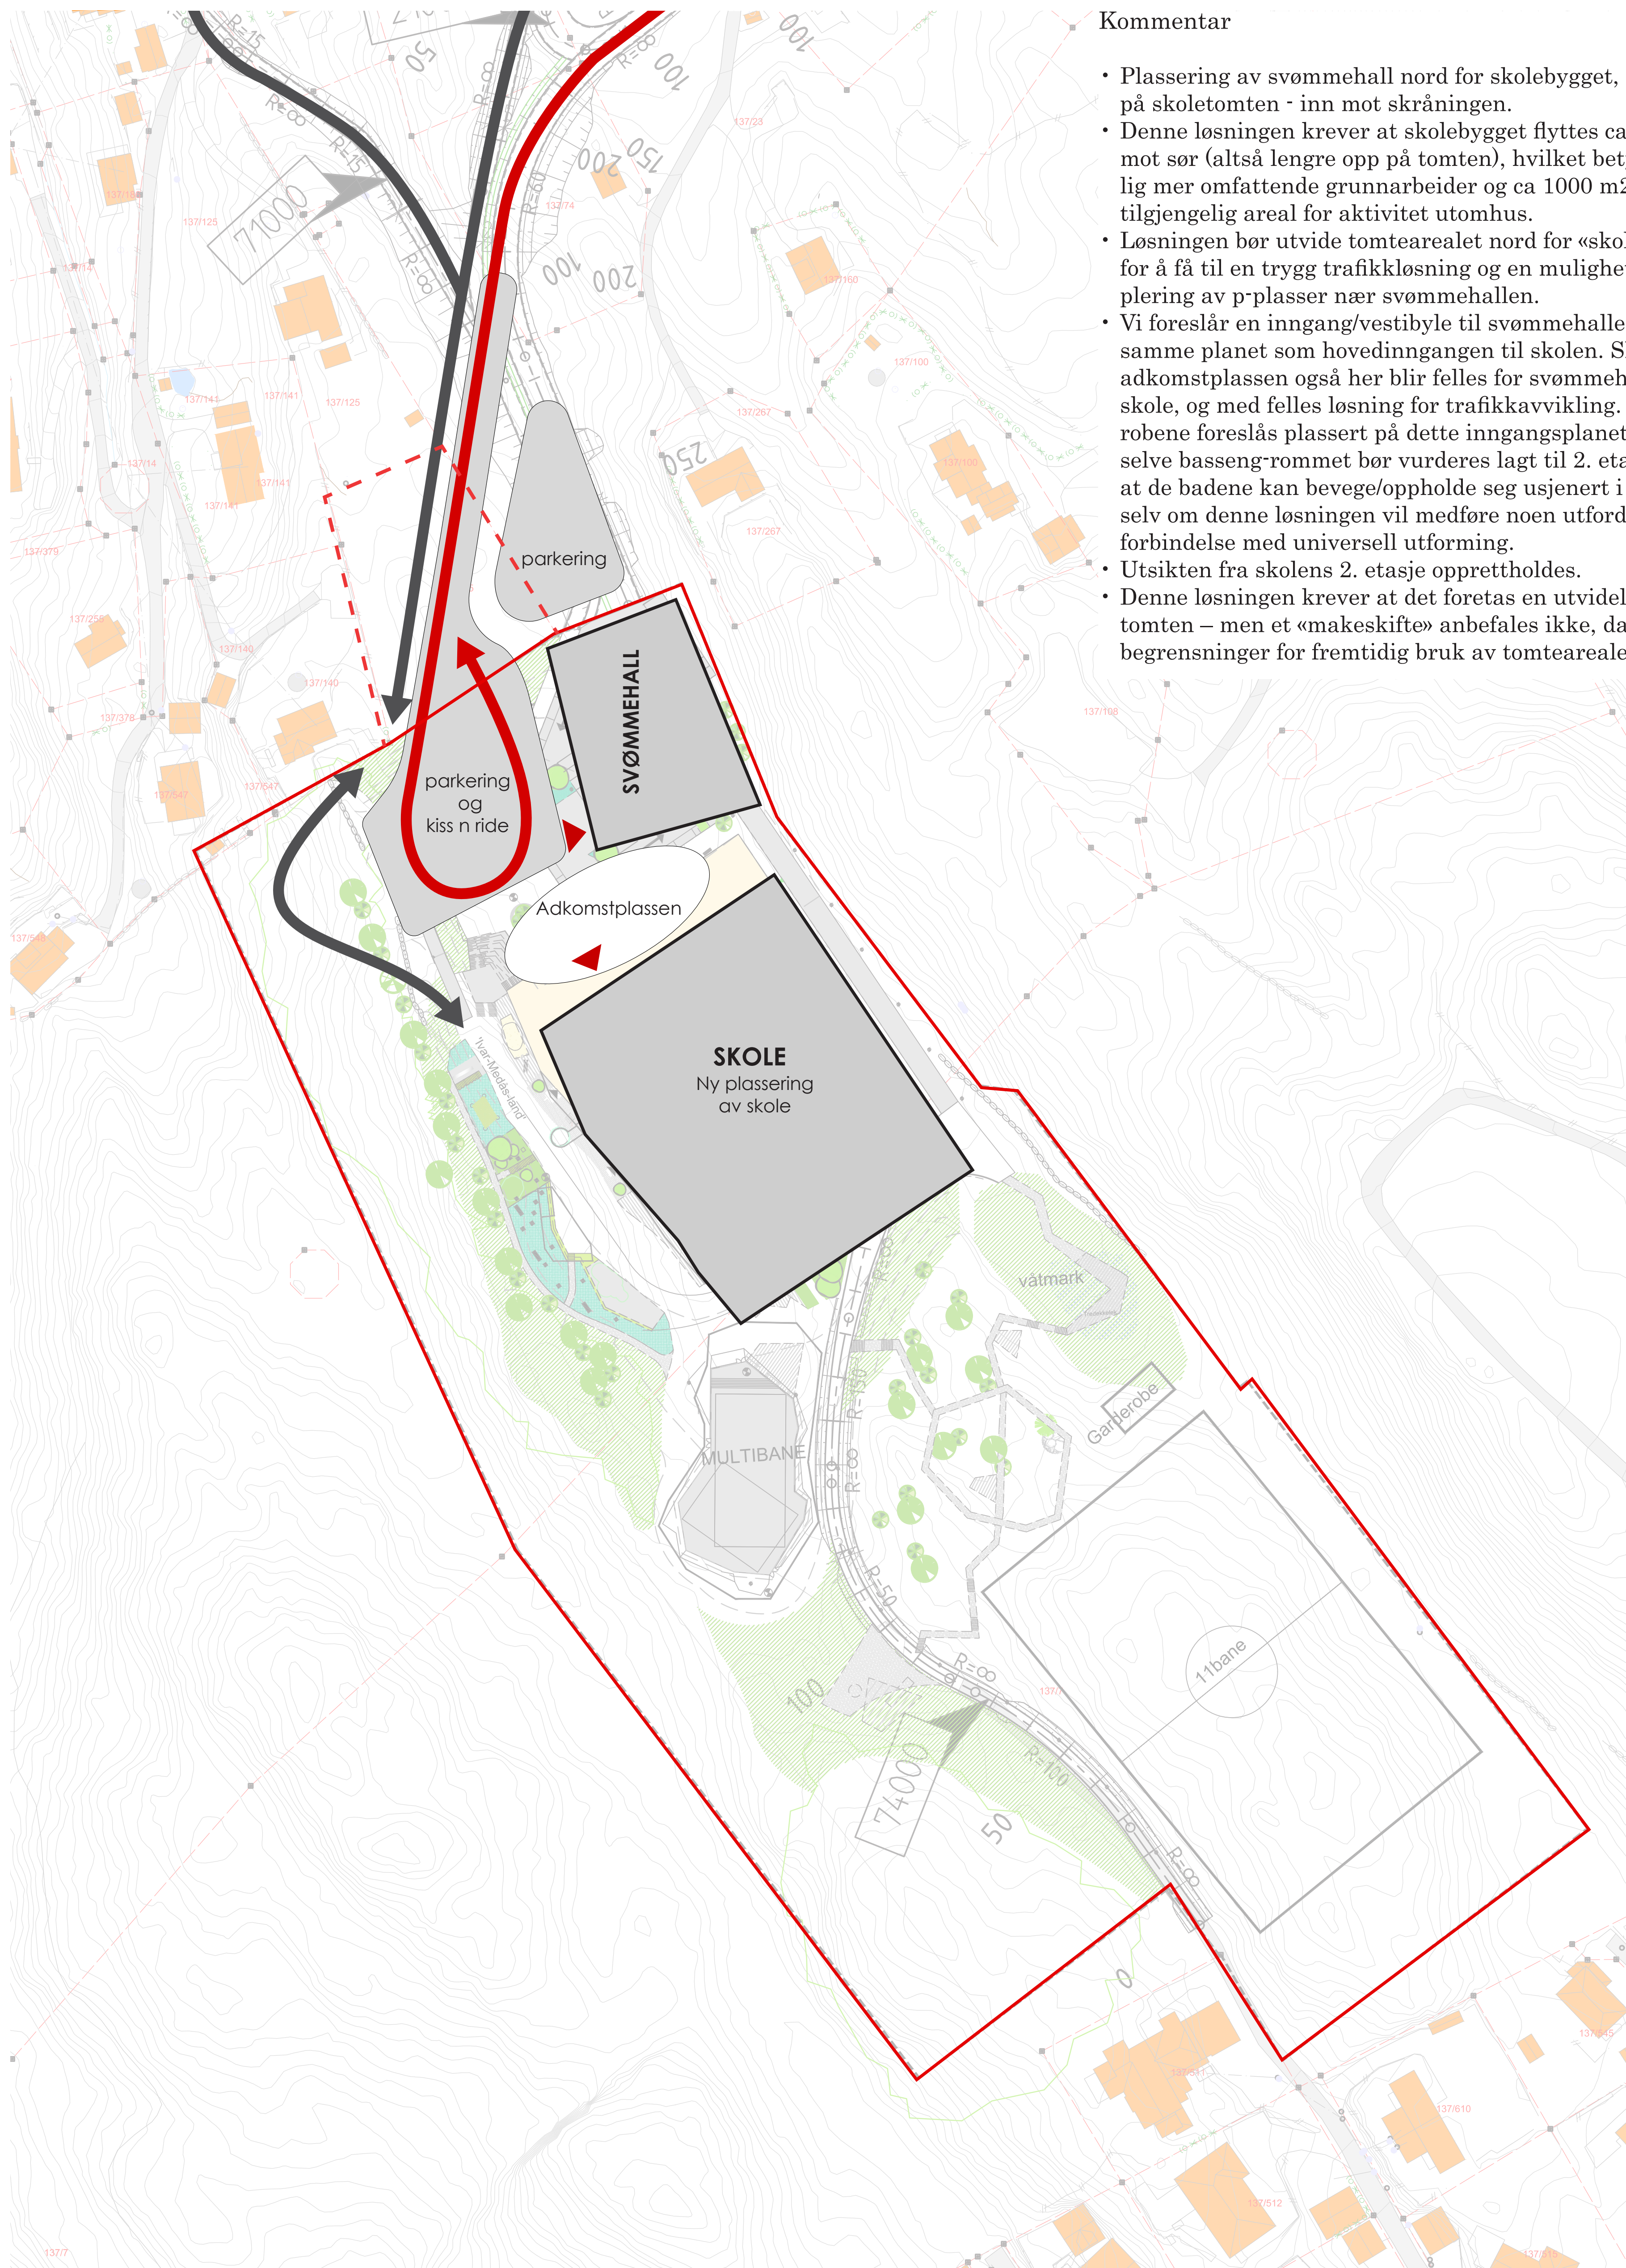

Kommentar

- Plassering av svømmehall nord for skolebygget, men inne på skoletomten - inn mot skråningen.
- Denne løsningen krever at skolebygget flyttes ca 12 meter mot sør (altså lengre opp på tomten), hvilket betyr betydelig mer omfattende grunnarbeider og ca 1000 m² mindre tilgjengelig areal for aktivitet utomhus.
- Løsningen bør utvide tomtearealet nord for «skoletomten» for å få til en trygg trafikk-løsning og en mulighet for supplerer av p-plasser nær svømmehallen.
- Vi foreslår en inngang/vestibyle til svømmehallen på samme planet som hovedinngangen til skolen. Slik at adkomstplassen også her blir felles for svømmehall og skole, og med felles løsning for trafikkavvikling. Gardebene foreslås plassert på dette inngangsplanet. Men selve basseng-rommet bør vurderes lagt til 2. etasje, for at de badene kan bevege/oppholde seg usjenert i rommet, selv om denne løsningen vil medføre noen utfordringer i forbindelse med universell utforming.
- Utsikten fra skolens 2. etasje opprettholdes.
- Denne løsningen krever at det foretas en utvidelse av tomten – men et «makeskifte» anbefales ikke, da det vil gi begrensninger for fremtidig bruk av tomtearealet.

| KONKURRANSEGRENSE

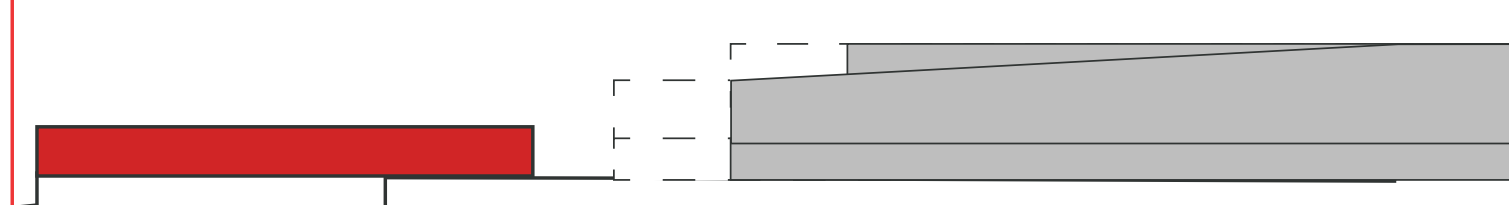

SVØMMEHALL

NY PLASSERING AV SKOLE