





KYSTVERKET


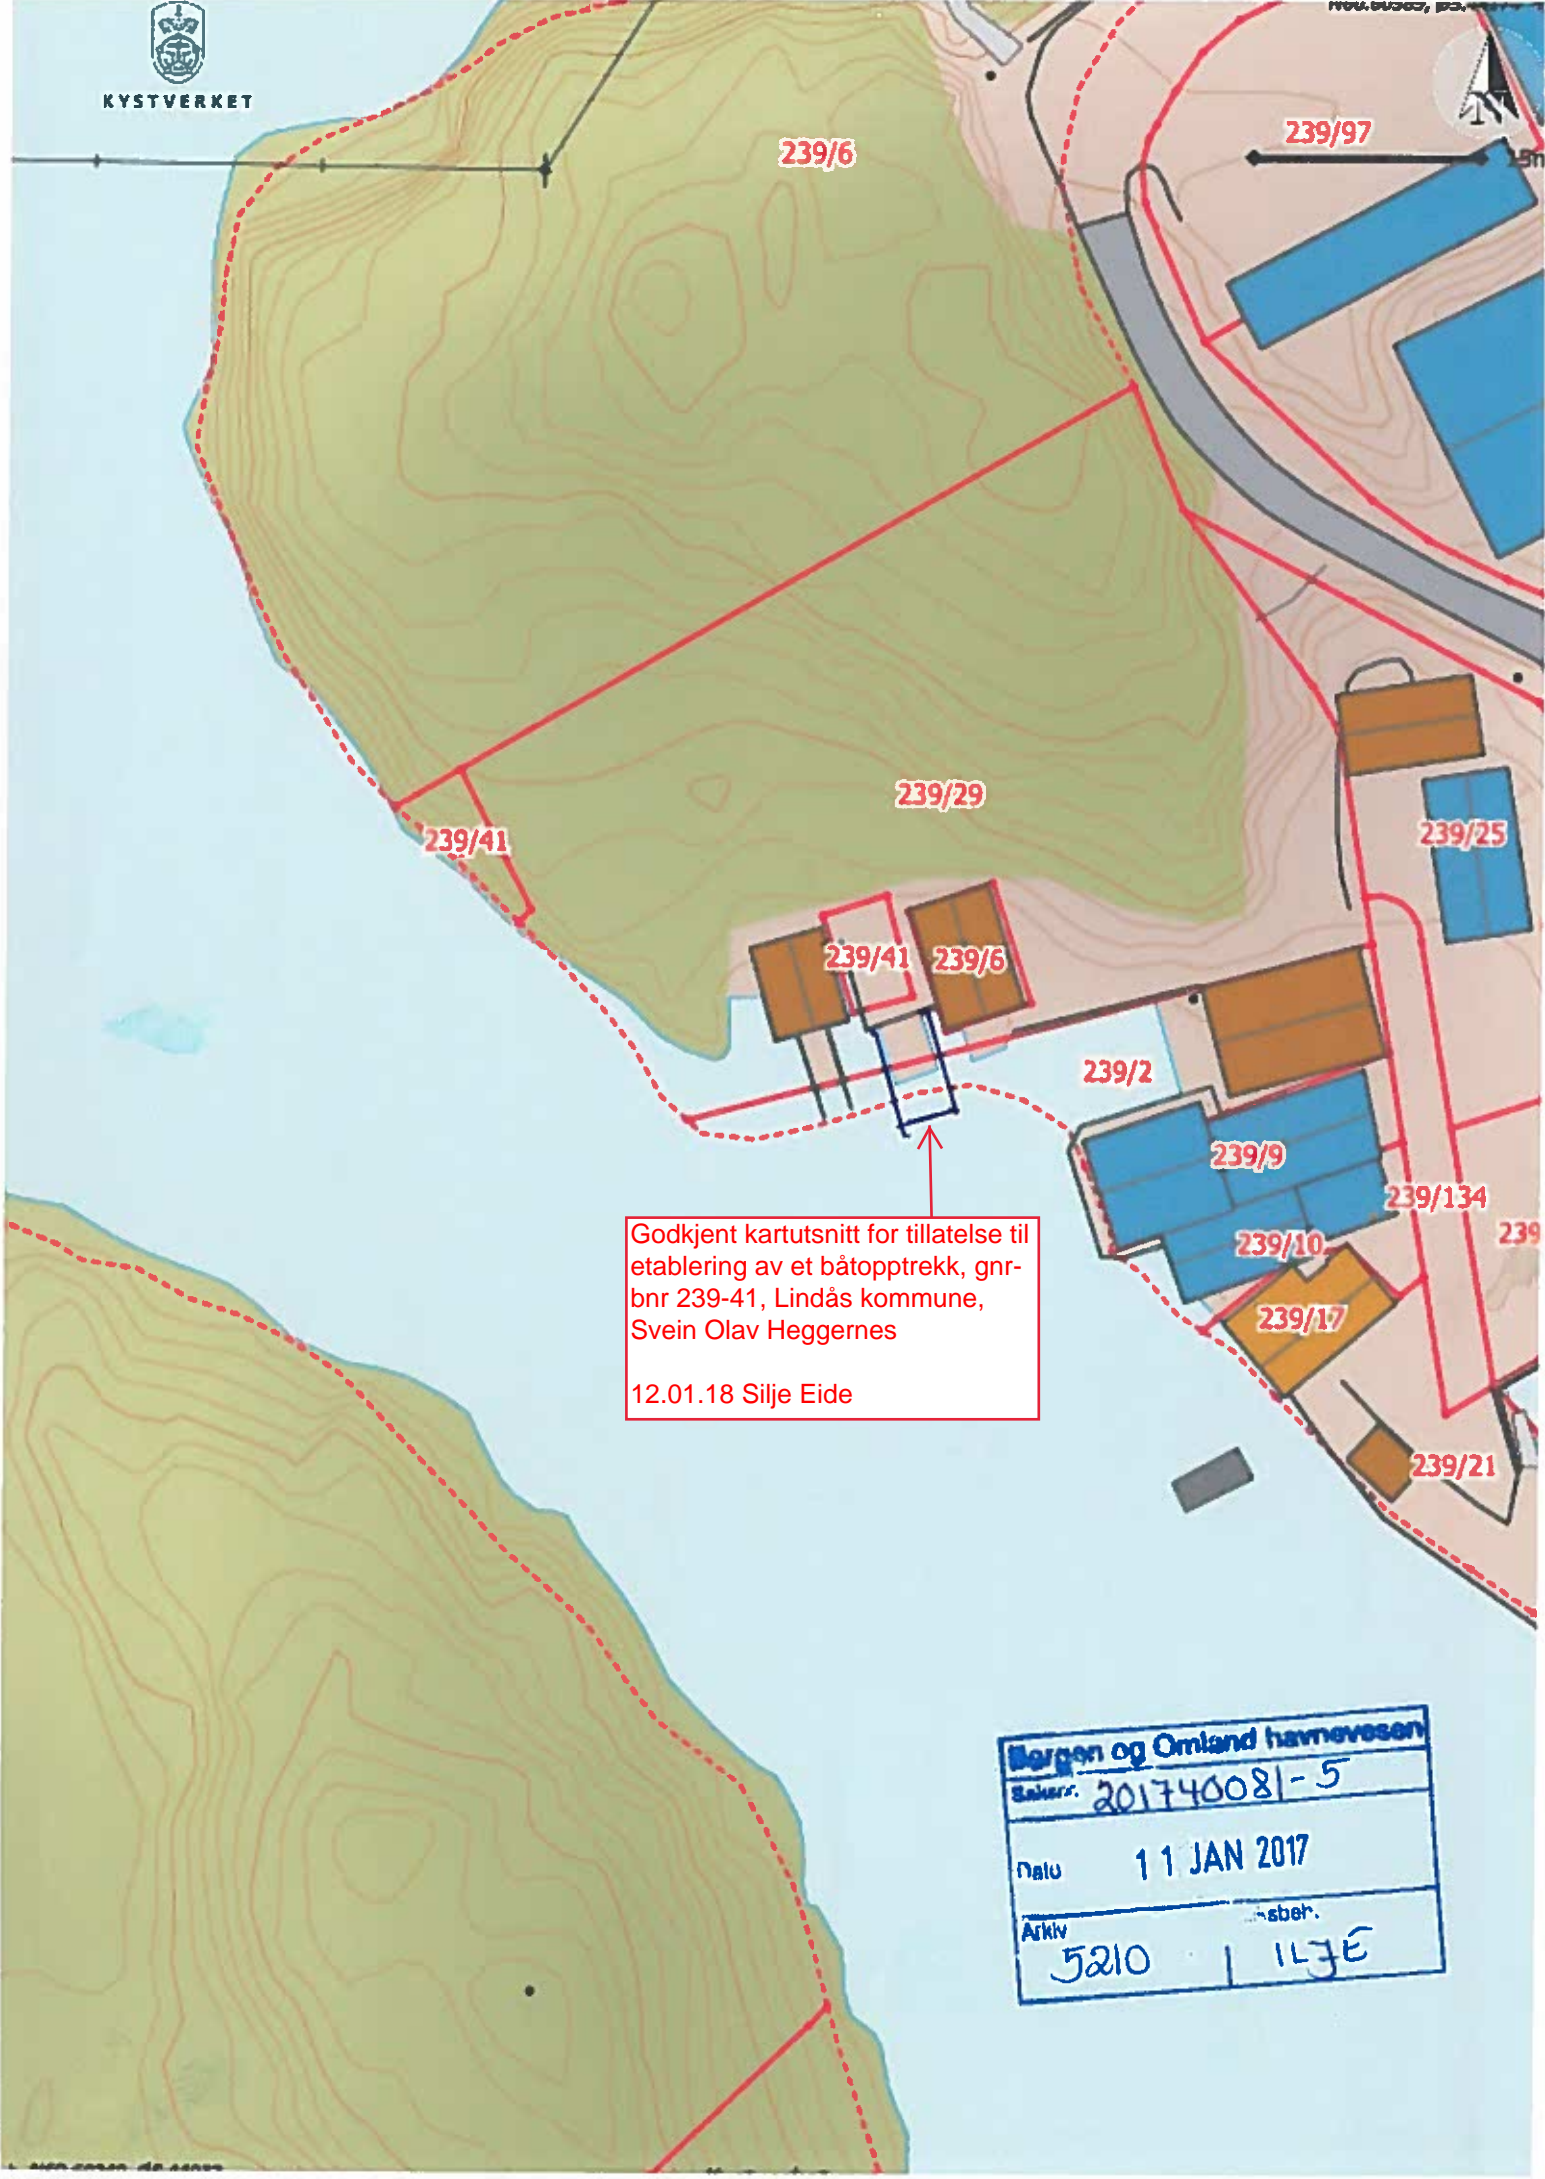

Godkjent kartutsnitt for tillatelse til etablering av et båtopptrekk, gnr-bnr 239-41, Lindås kommune, Svein Olav Heggernes
12.01.18 Silje Eide

Bergen og Omland havnevesen	
Saknr.	201740081-5
Dato	11 JAN 2017
Arklv	5210
Ansvarsh.	ILJE

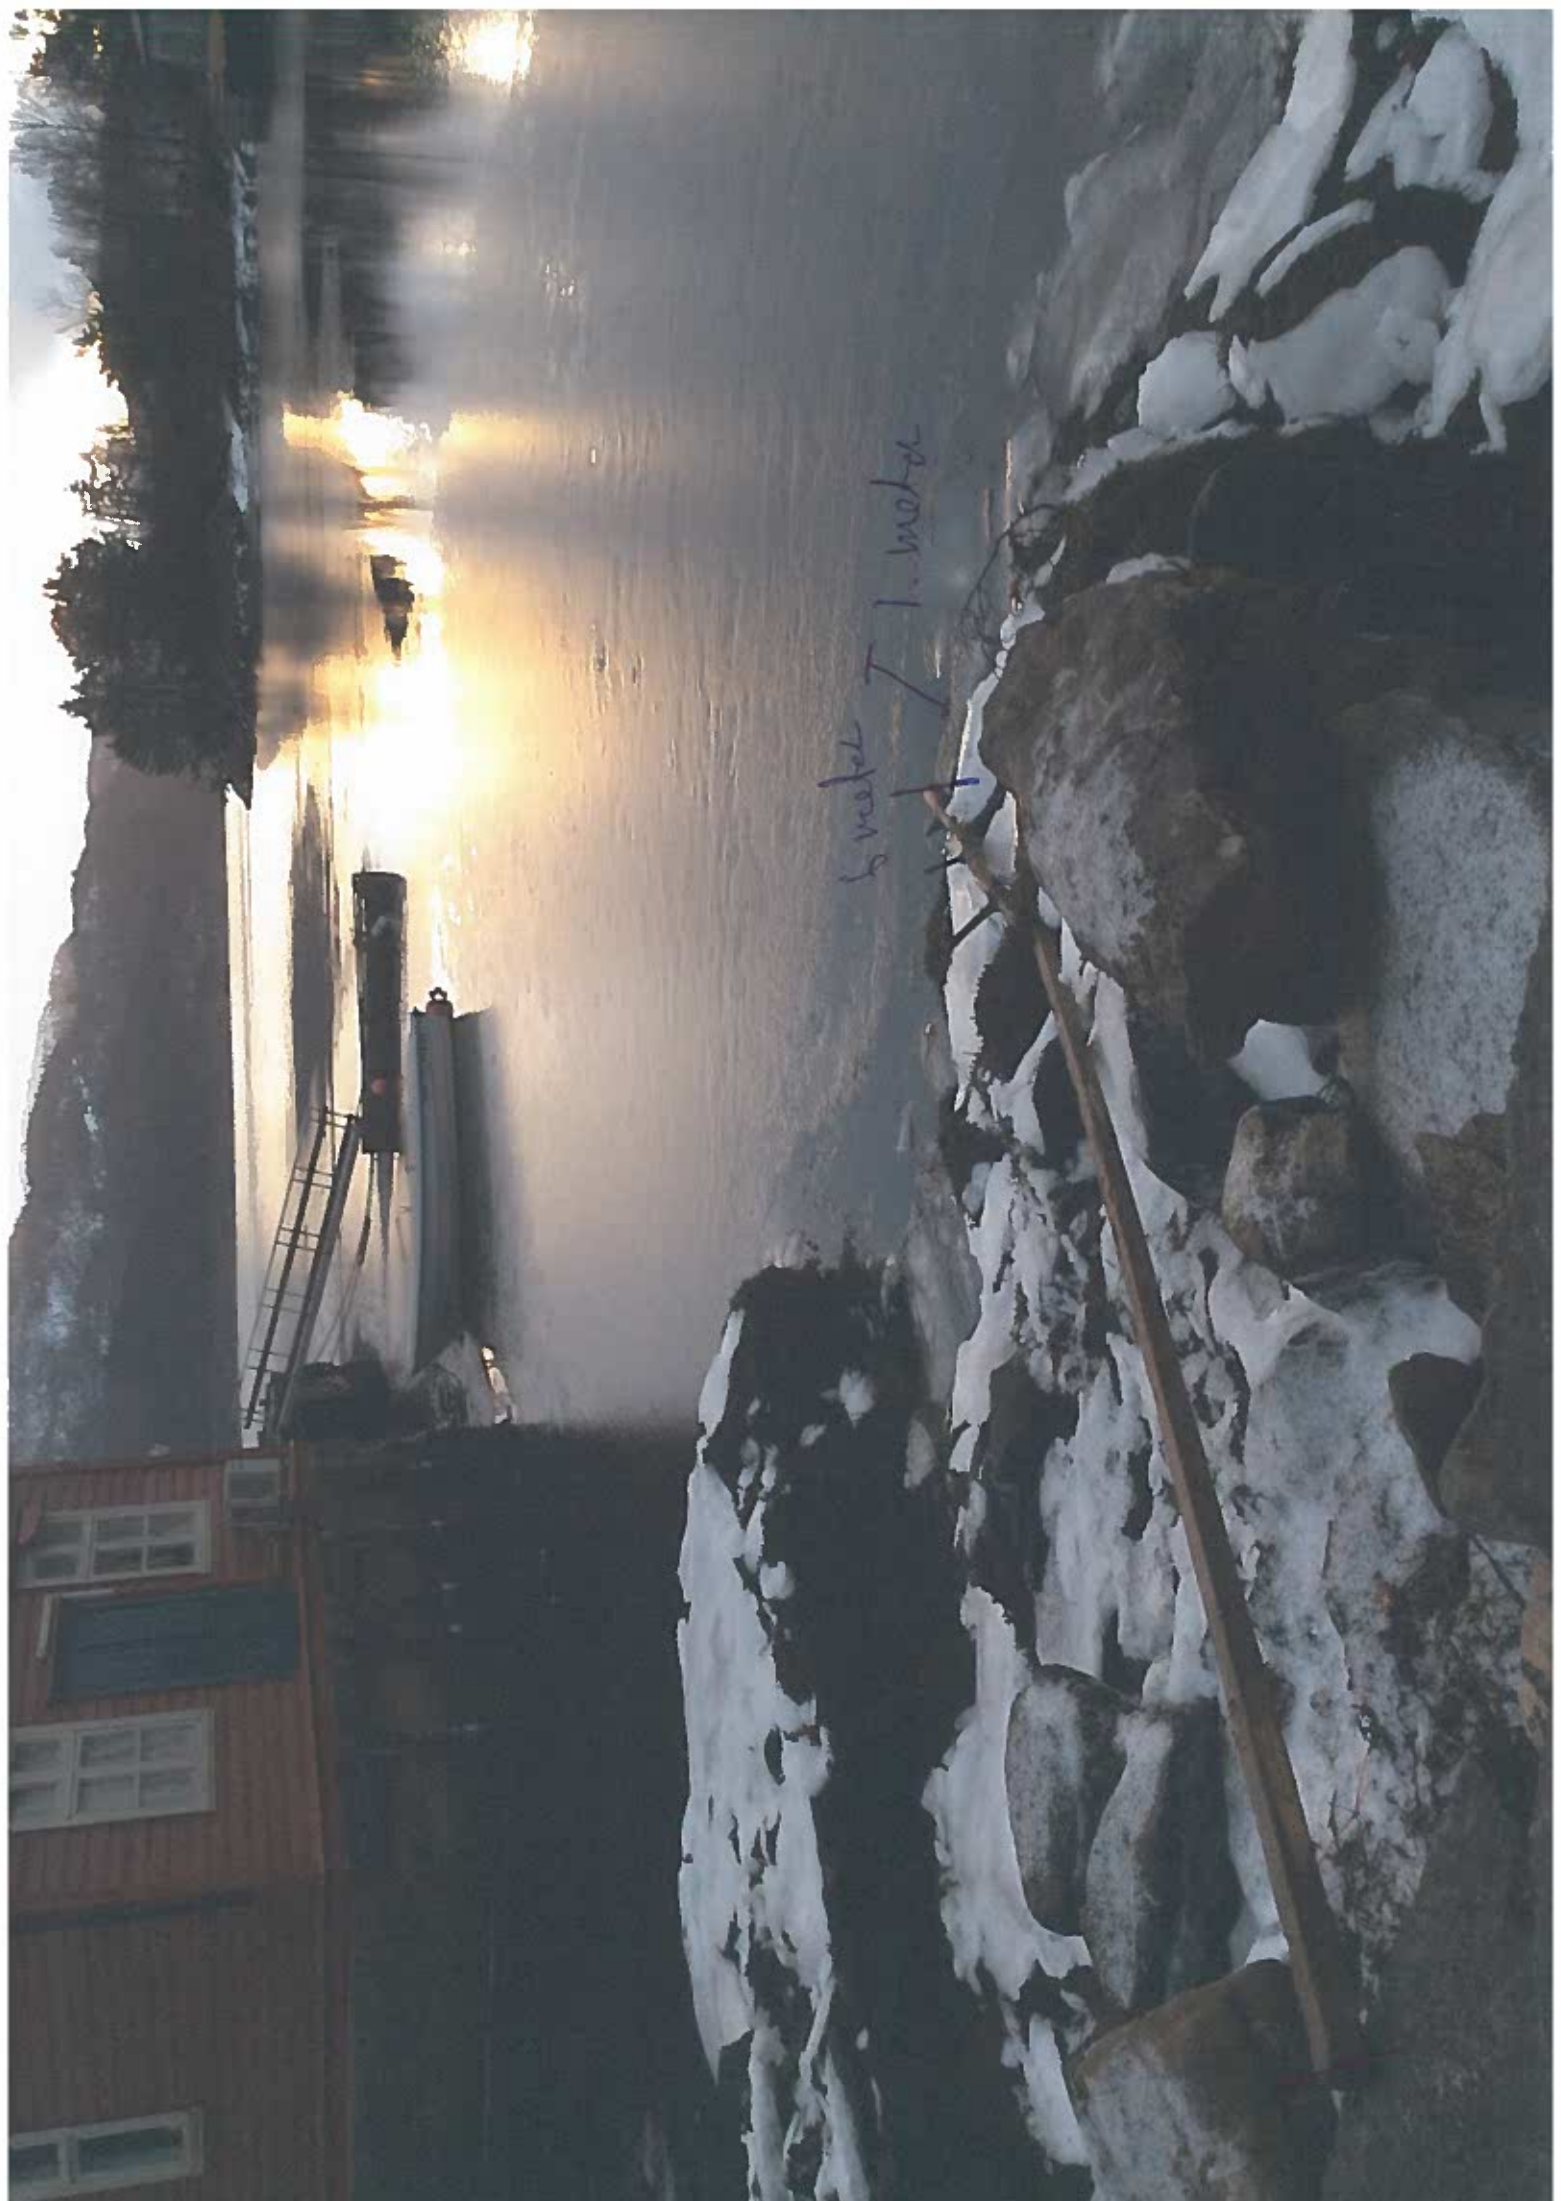

6 meter / 1. meter