

- Målte Grenser
 - - - Registrerte Grenser
 - ⊙ Udefinert grenser
 - ⊙ Terrengmålte grense
 - ⊙ Konstruert grensepunkt
 - Bolig
 - Bustad m/leilighet
 - Våningshus
 - Større bustader
 - Hytte/feriehus
 - Garasje/uthus
 - Industri/tager
 - Andre bygg
- Beliggenhet og høyder må oppfattes som orienterende.
 Koordinatsystem: EUREF89 - SONE 32 (EPSG:25832)
 Høydesystem: NN 2000 høyder (EPSG:5941)



Lindås kommune
 Geodata avdeling
 Grunnkart.


Dato: 2018.01.18
 Sign: SSO

G.nr. 181, b.nr. 8.



Målestokk
 1:500



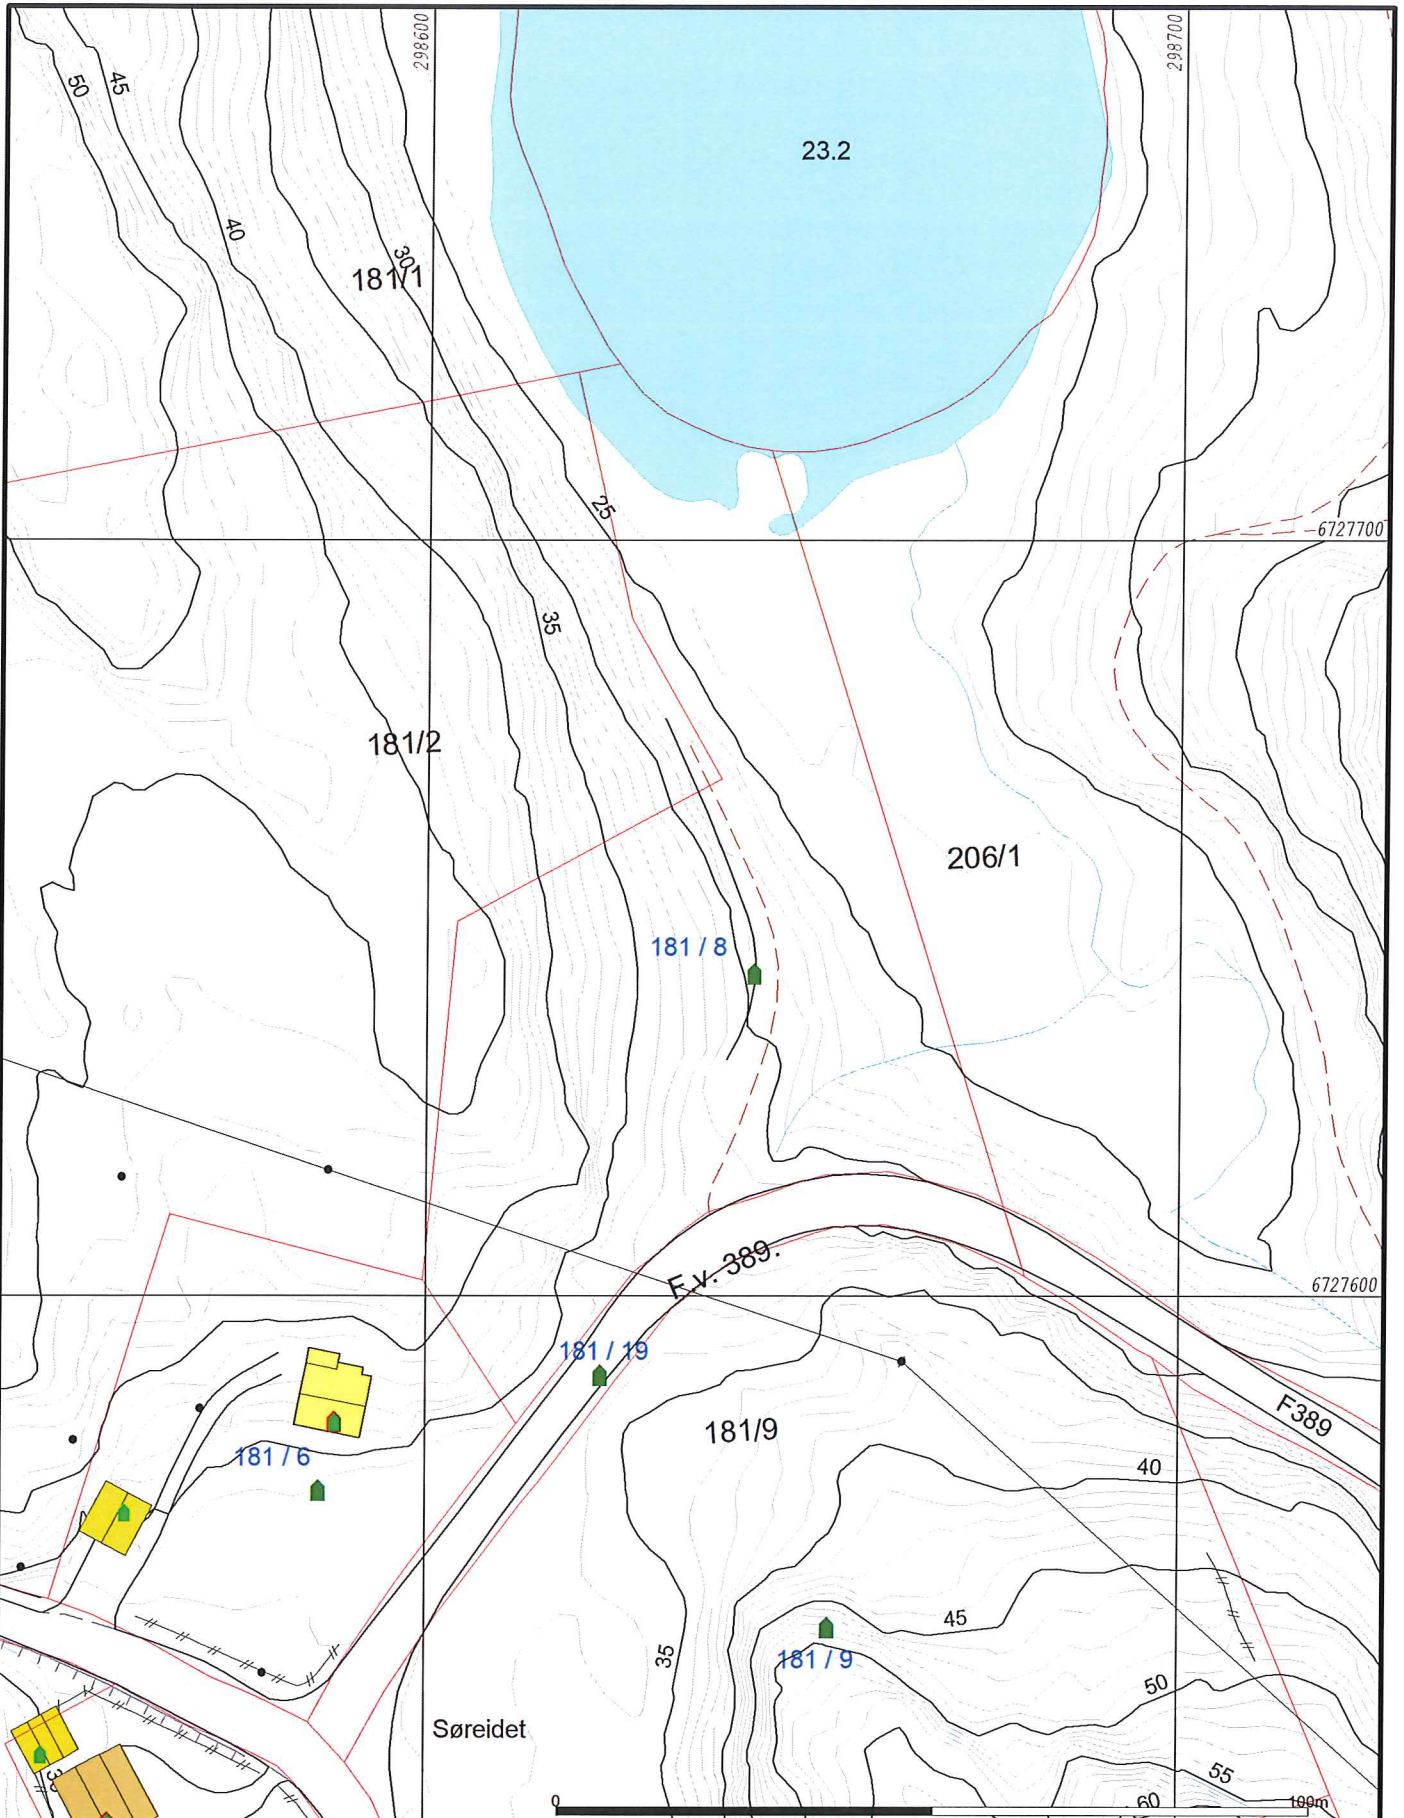

- Målte Grenser
 - - - Registrerte Grenser
 - | Udefinert grenser
 - | Terrengmålte grense
 - Konstruert grensepunkt
 - Bustad m/leilighet
 - Våningshus
 - Større bustader
 - Hytte/feriehus
 - Garasje/uthus
 - Industri/lager
 - Andre bygg
- Beliggenhet og høyder må oppfattes som orienterende.
 Koordinatsystem: EUREF89 - SONE 32 (EPSG:25832)
 Høydesystem: NN 2000 høyder (EPSG:5941)




Lindås kommune
 Geodata avdeling
 Grunnkart **FØR** grenseendringar.



Dato: 2018.01.10
 Sign: SSO

G.nr. 181, b.nr. 8.

Målestokk
 1:1000

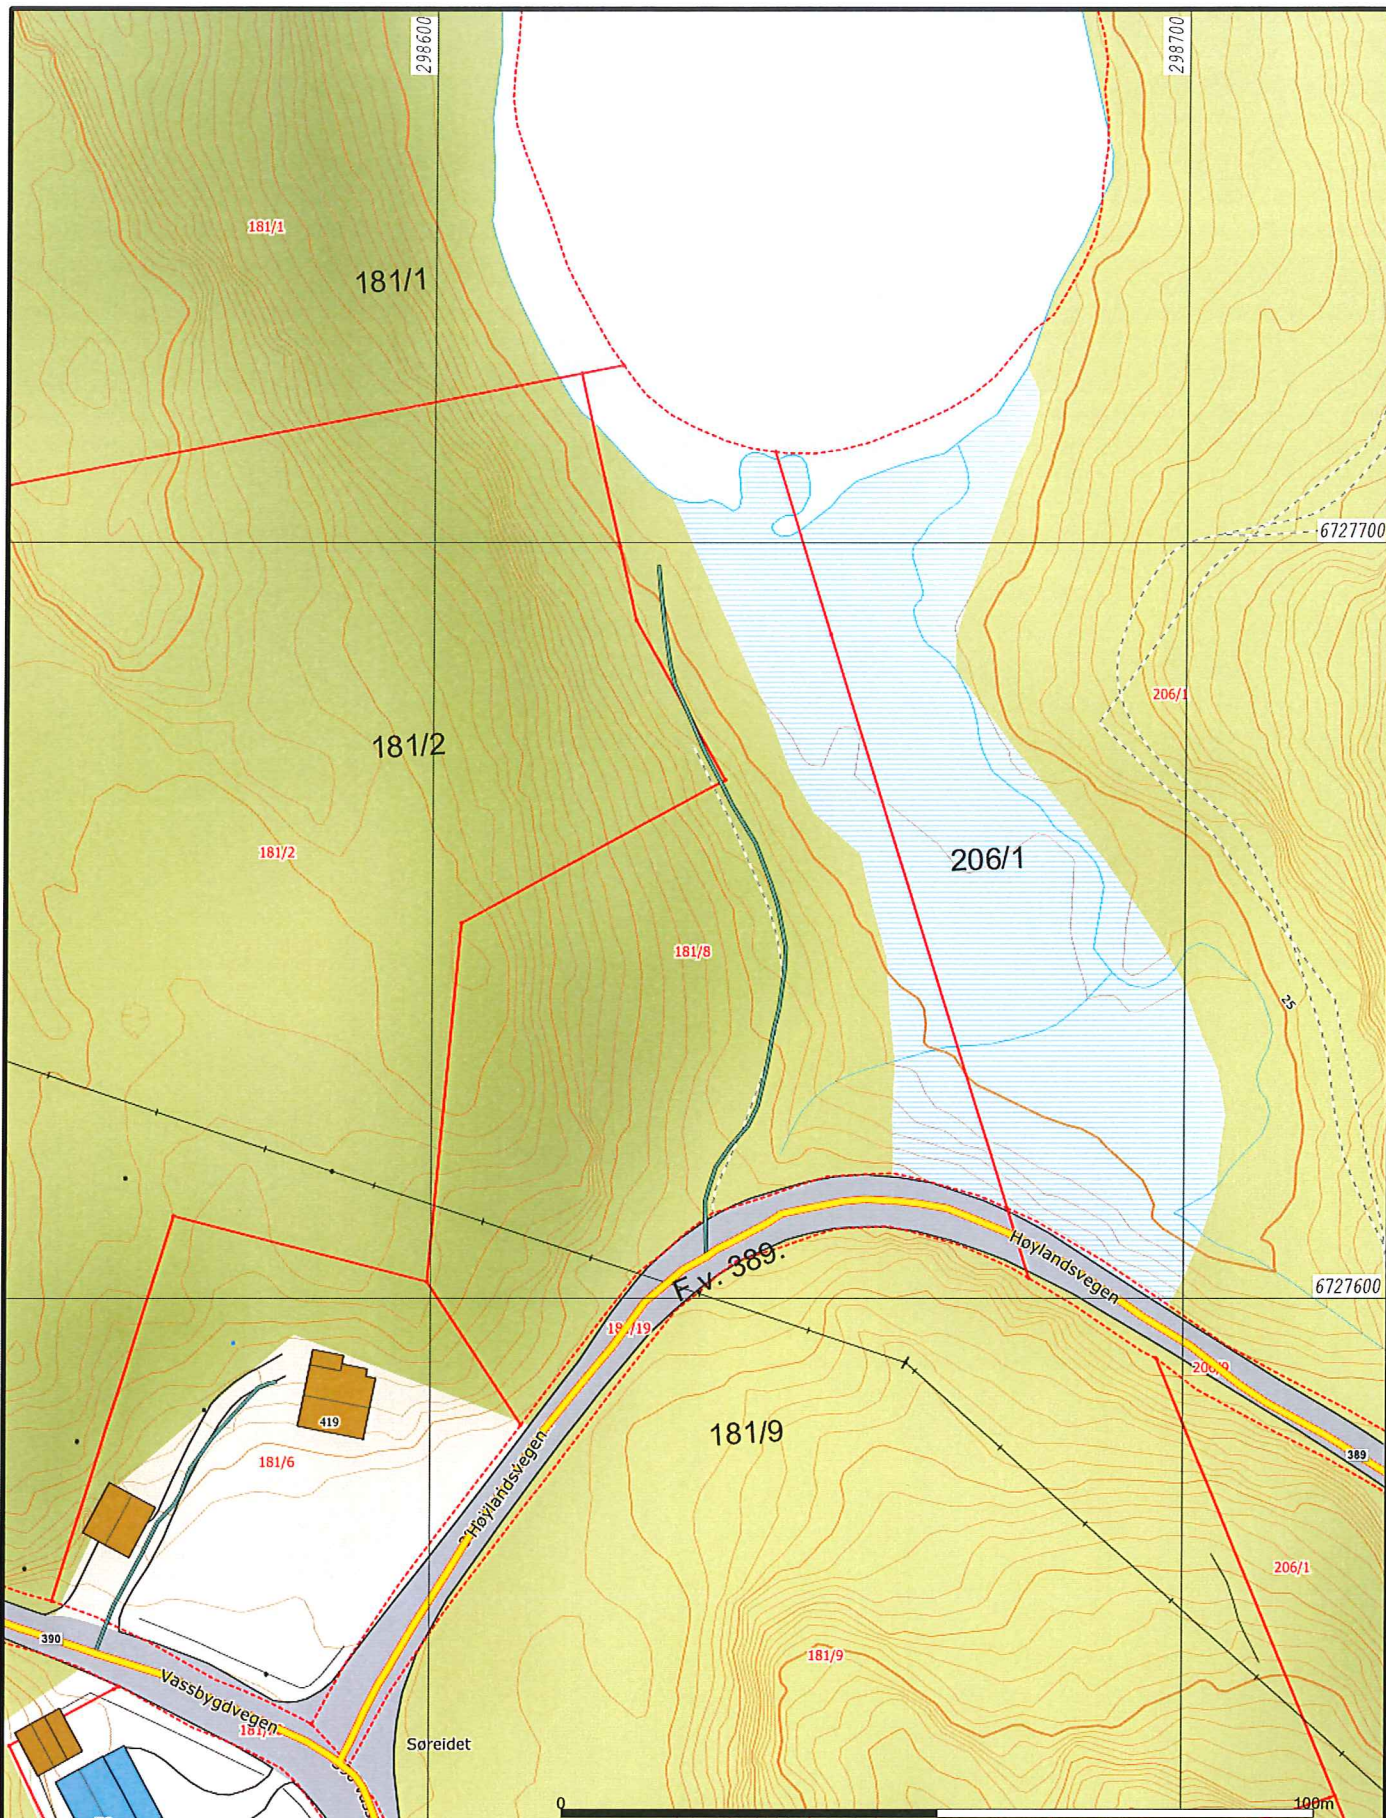

- | | | | |
|--|------------------------|--|-----------------|
| | Målte Grenser | | Våningshus |
| | Registrerte Grenser | | Større bustader |
| | Udefinert grenser | | Hytte/feriehus |
| | Terrengmålte grense | | Garasje/uthus |
| | Konstruert grensepunkt | | Industri/lager |
| | Bolig | | Andre bygg |
| | Bustad m/leilighet | | |
- Beliggenhet og høyder må oppfattes som orienterende.
 Koordinatsystem: EUREF89 - SONE 32 (EPSG:25832)
 Høydesystem: NN 2000 høyder (EPSG:5941)




Lindås kommune
 Geodata avdeling
 A-Grunnkart WMS FØR grenseendringar.

Dato: 2018.01.10
 Sign: SSO

G.nr. 181, b.nr. 8.



Målestokk
 1:1000

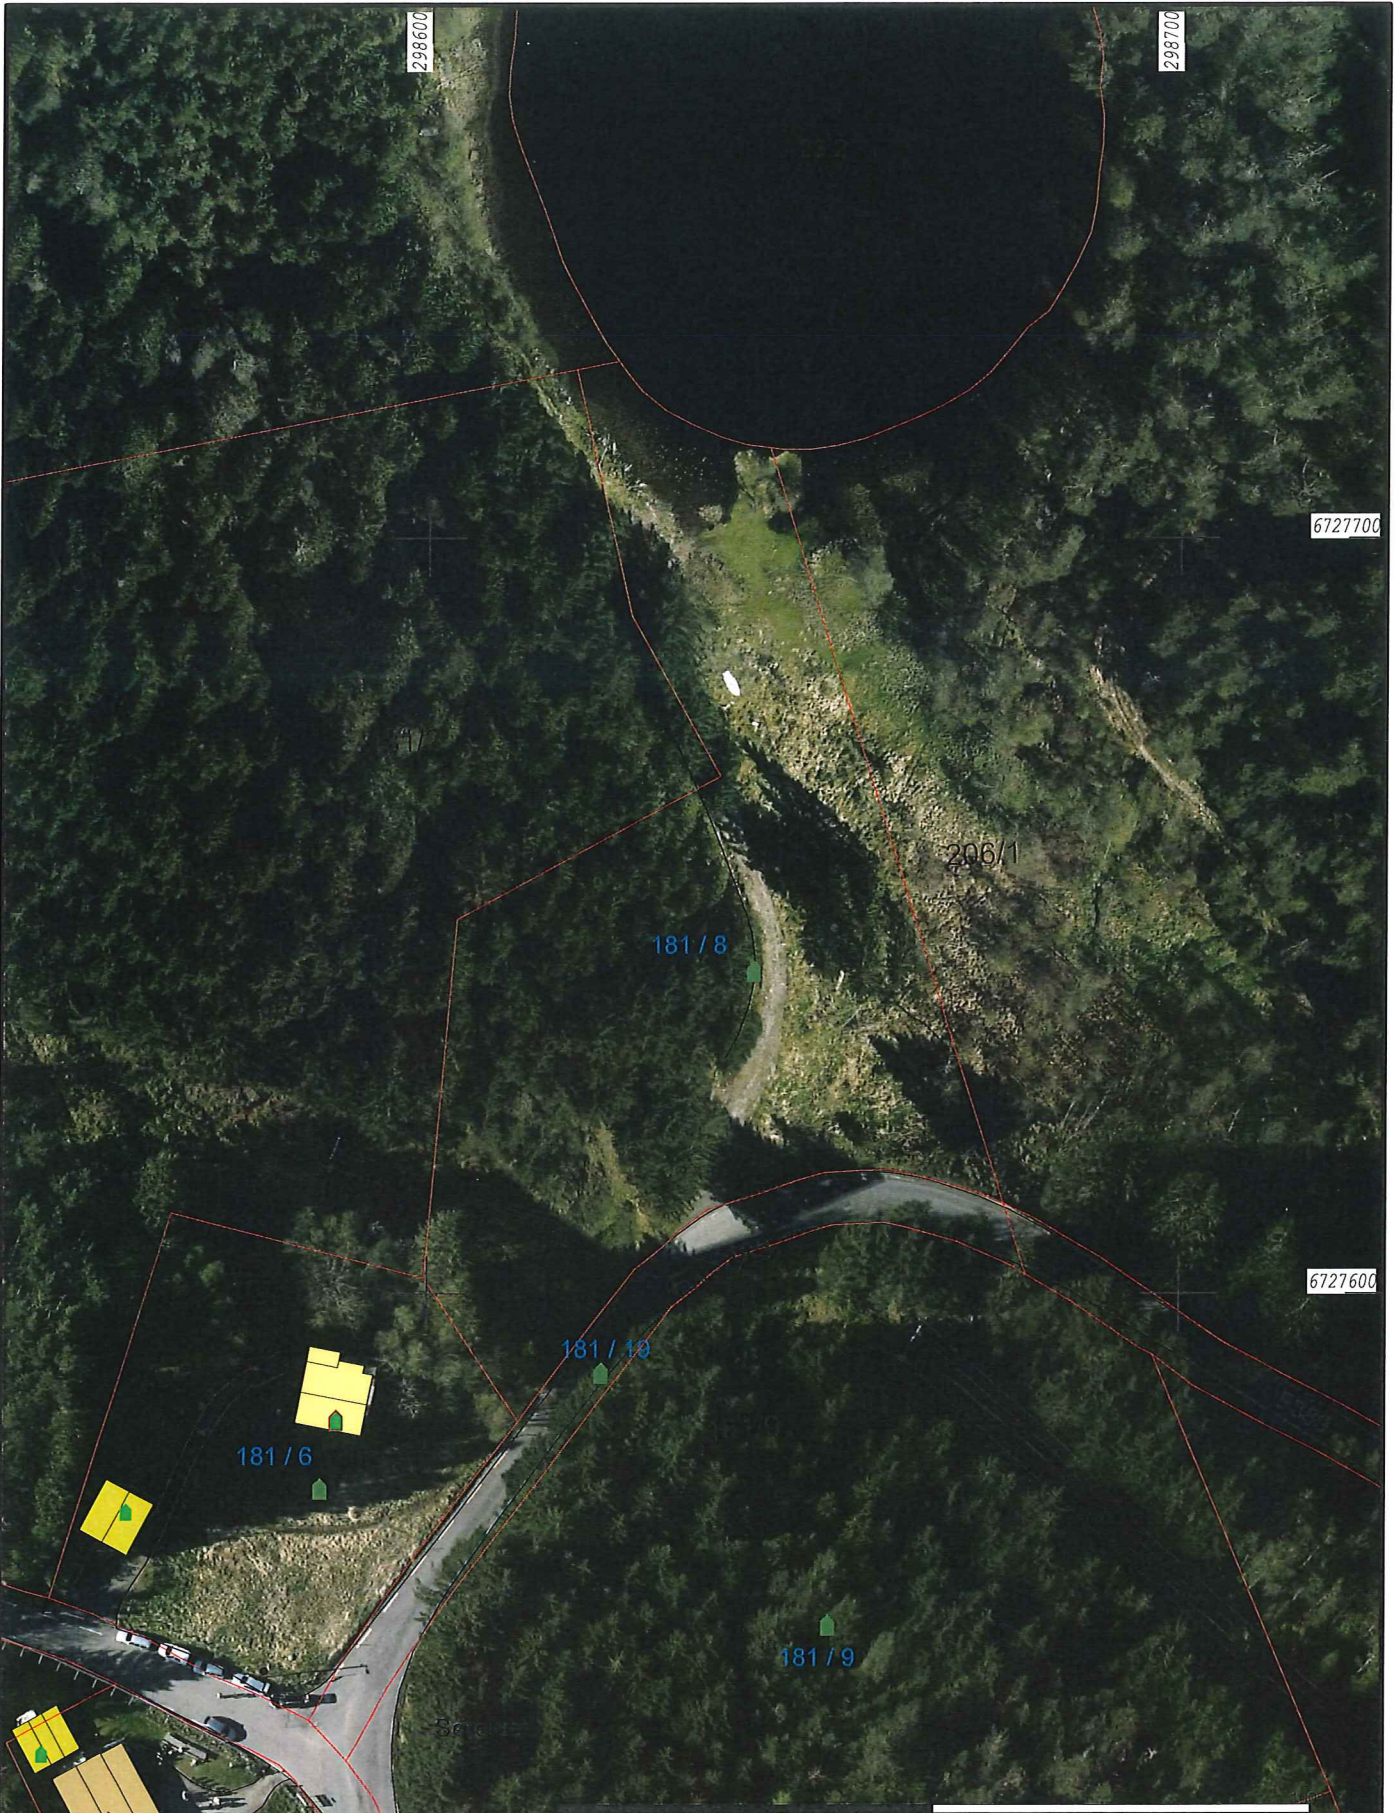

- | | | | |
|--|---------------------|--|-----------------|
| | Målte Grenser | | Våningshus |
| | Registrerte Grenser | | Større bustader |
| | Udefinert | | Hytte/feriehus |
| | Terrengmålt | | Garasje/uthus |
| | Konstruert | | Industri/lager |
| | Bolig | | Andre bygg |
| | Bustad m/leilighet | | |
- Beliggenhet og høyder må oppfattes som orienterende.
 Koordinatsystem: EUREF89 - SONE 32 (EPSG:25832)
 Høydesystem: NN 2000 høyder (EPSG:5941)




Lindås kommune
 Geodata avdeling
 Ortofoto 2015 **FØR** grenseendringar.

Dato: 2018.01.10
 Sign: SSO


G.nr. 181, b.nr. 8.



Målestokk
 1:1000

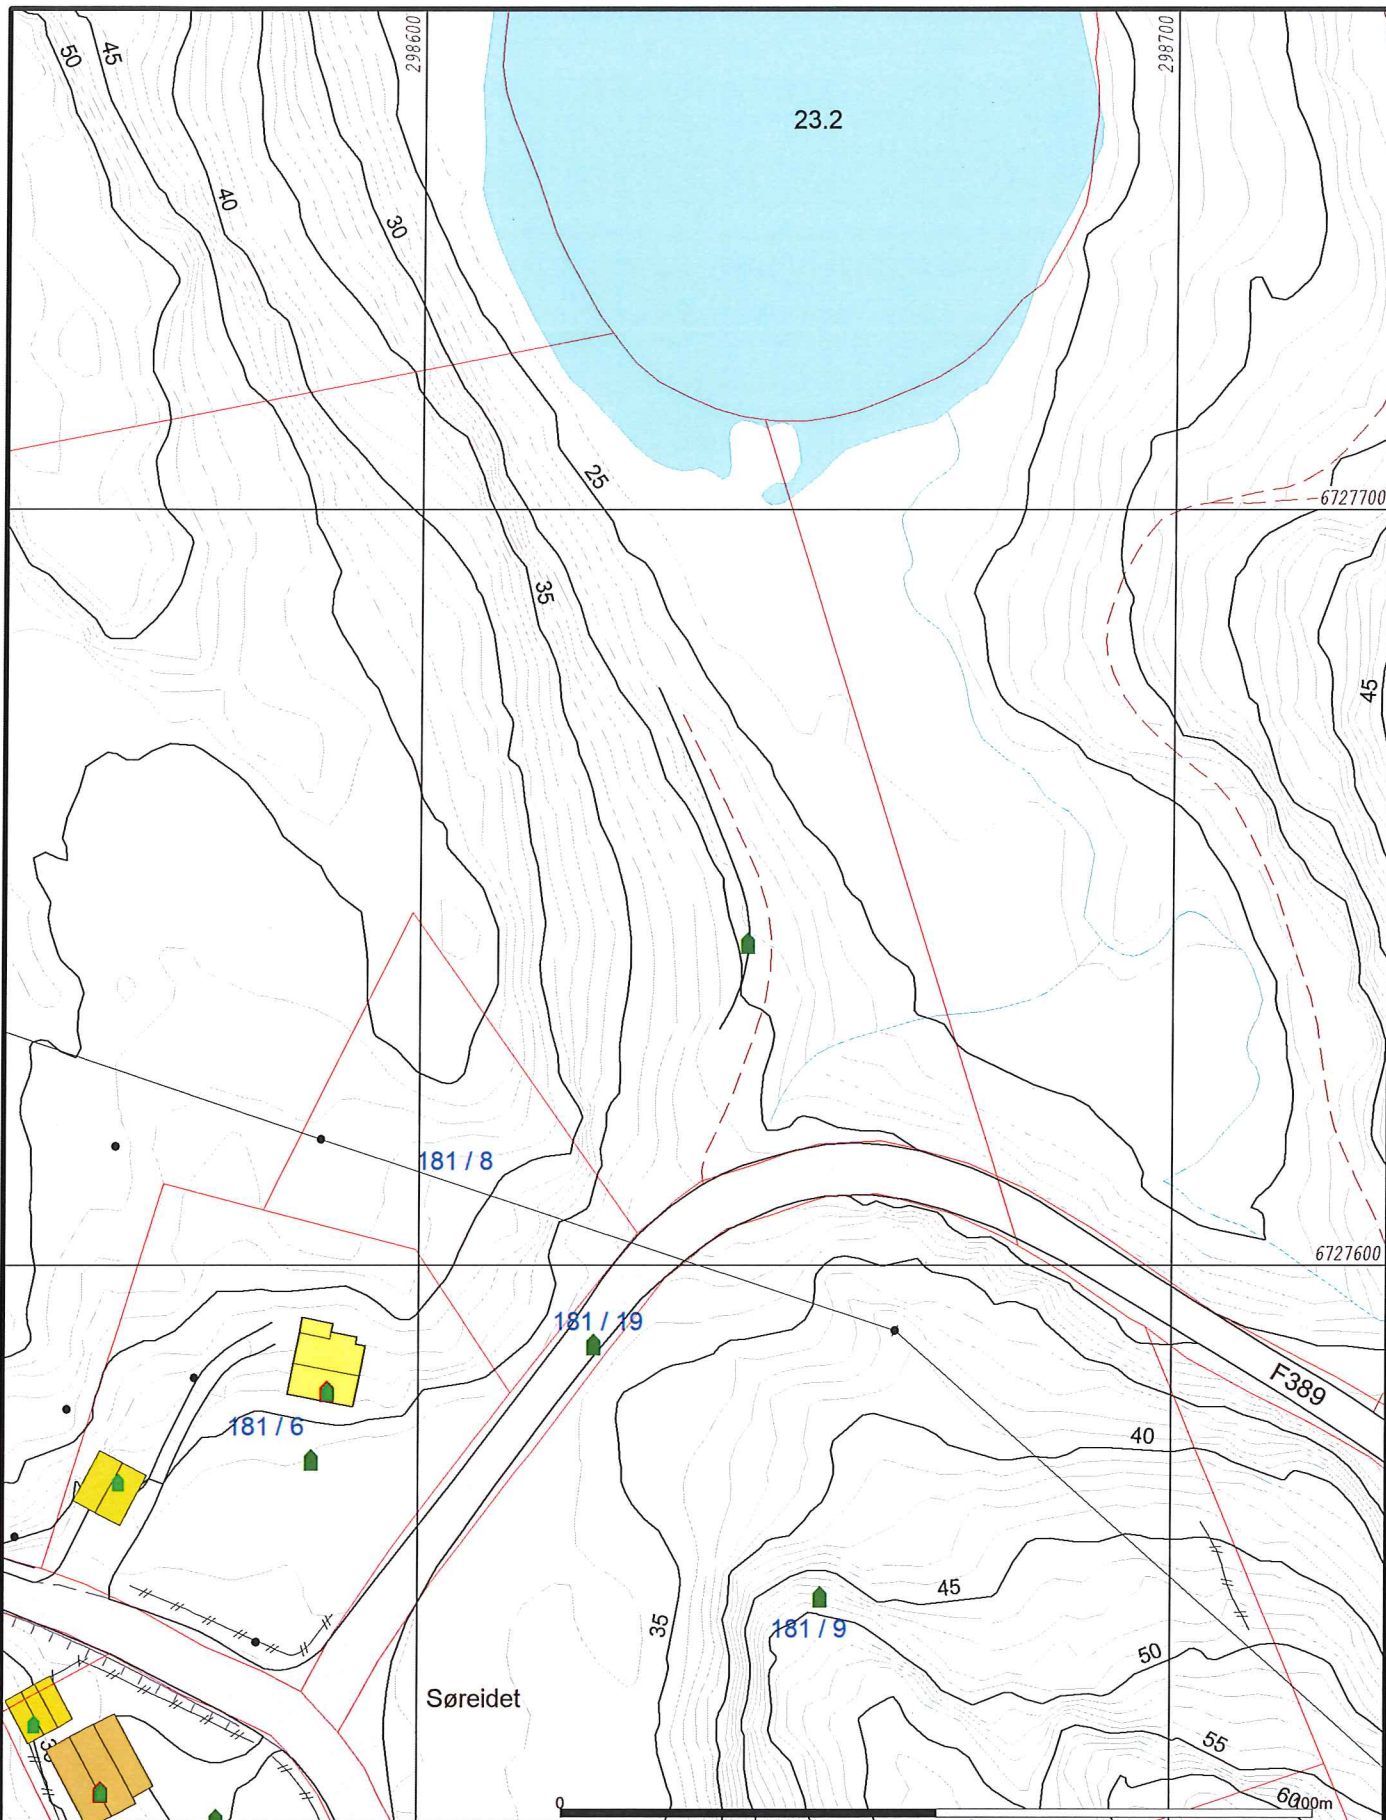

- | | |
|------------------------|----------------|
| Målte Grenser | Støre bustader |
| Registrerte Grenser | Hytte/feriehus |
| Udefinert grenser | Garasje/tilhus |
| Terrengmålte grense | Industri/lager |
| Konstruert grensepunkt | Andre bygg |
| Bolig | |
| Bustad m/leilighet | |
- Grunnkart og høyder må oppfattes som orienterende.
 Koordinatsystem: UTM (EUREF89) - SONE 32 (EPSG:32632)
 Høydesystem: (EPSG:)

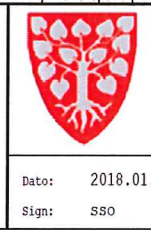


Lindås kommune
 Geodata avdeling
 Grunnkart **ETTER** grenseendringar.

Dato: 2018.01.19
 Sign: SSO


G.nr. 181, b.nr. 8.



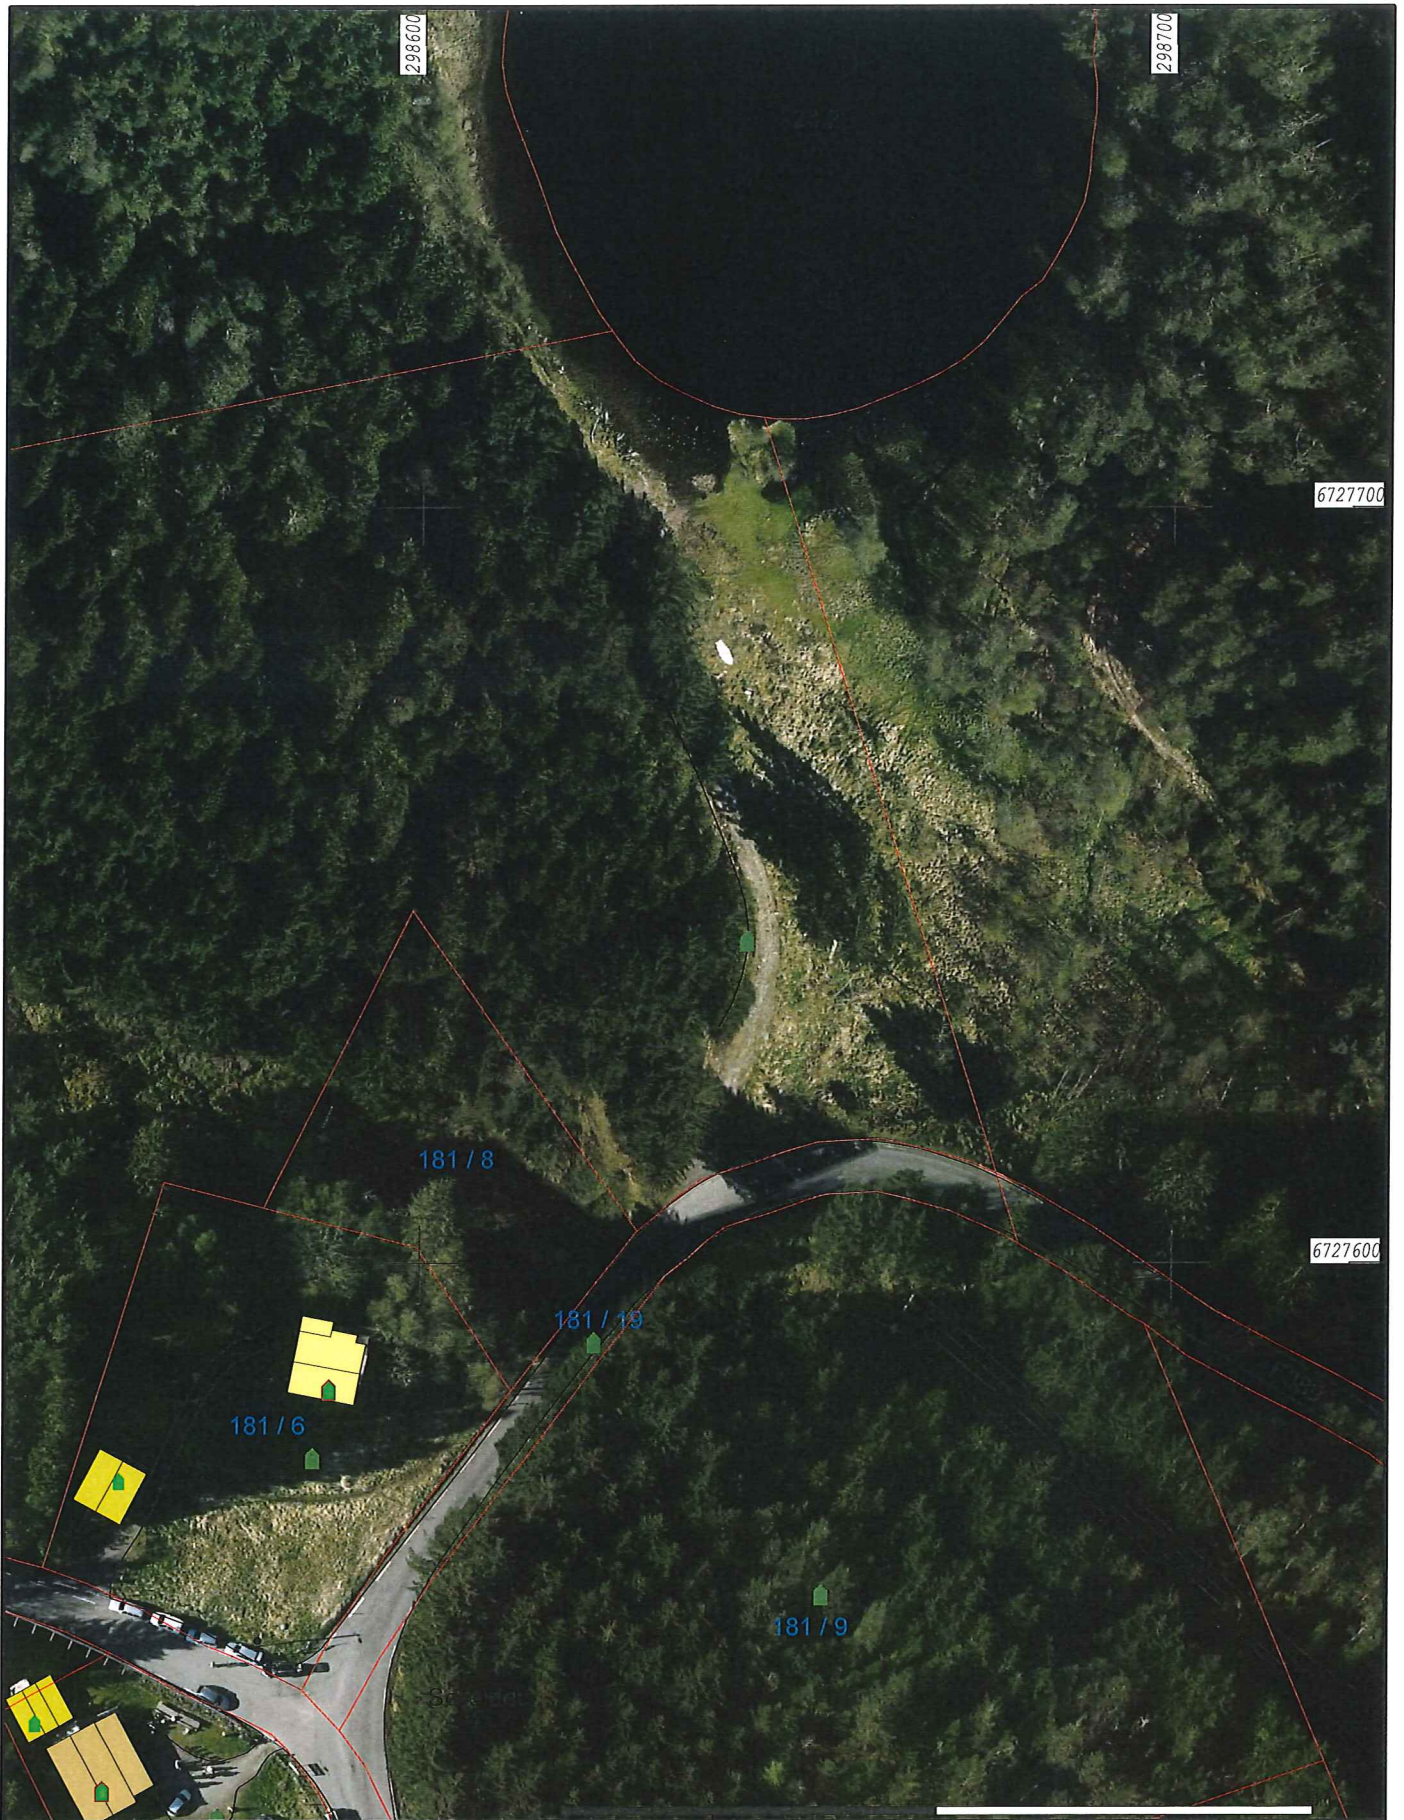

	Målte Grenser		Storre bustader
	Registrerte Grenser		Hytte/feriehuis
	Udefinert		Garasje/uthus
	Terrengmålt		Industri/lager
	Konstruert		Andre bygg
	Bolig		
	Bustad m/leilighet		

Gårdsnavn og høyder må oppfattes som orienterende.
 Koordinatsystem: UTM(EUREF89) - SONE 32 (EPSG:32632)
 Høydesystem: (EPSG:)

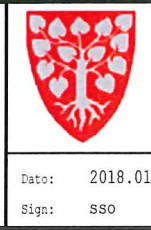


Lindås kommune
 Geodata avdeling
 Ortofoto 2015 **ETTER** grenseendringar.

Dato: 2018.01.19
 Sign: sso

G.nr. 181, b.nr. 8.




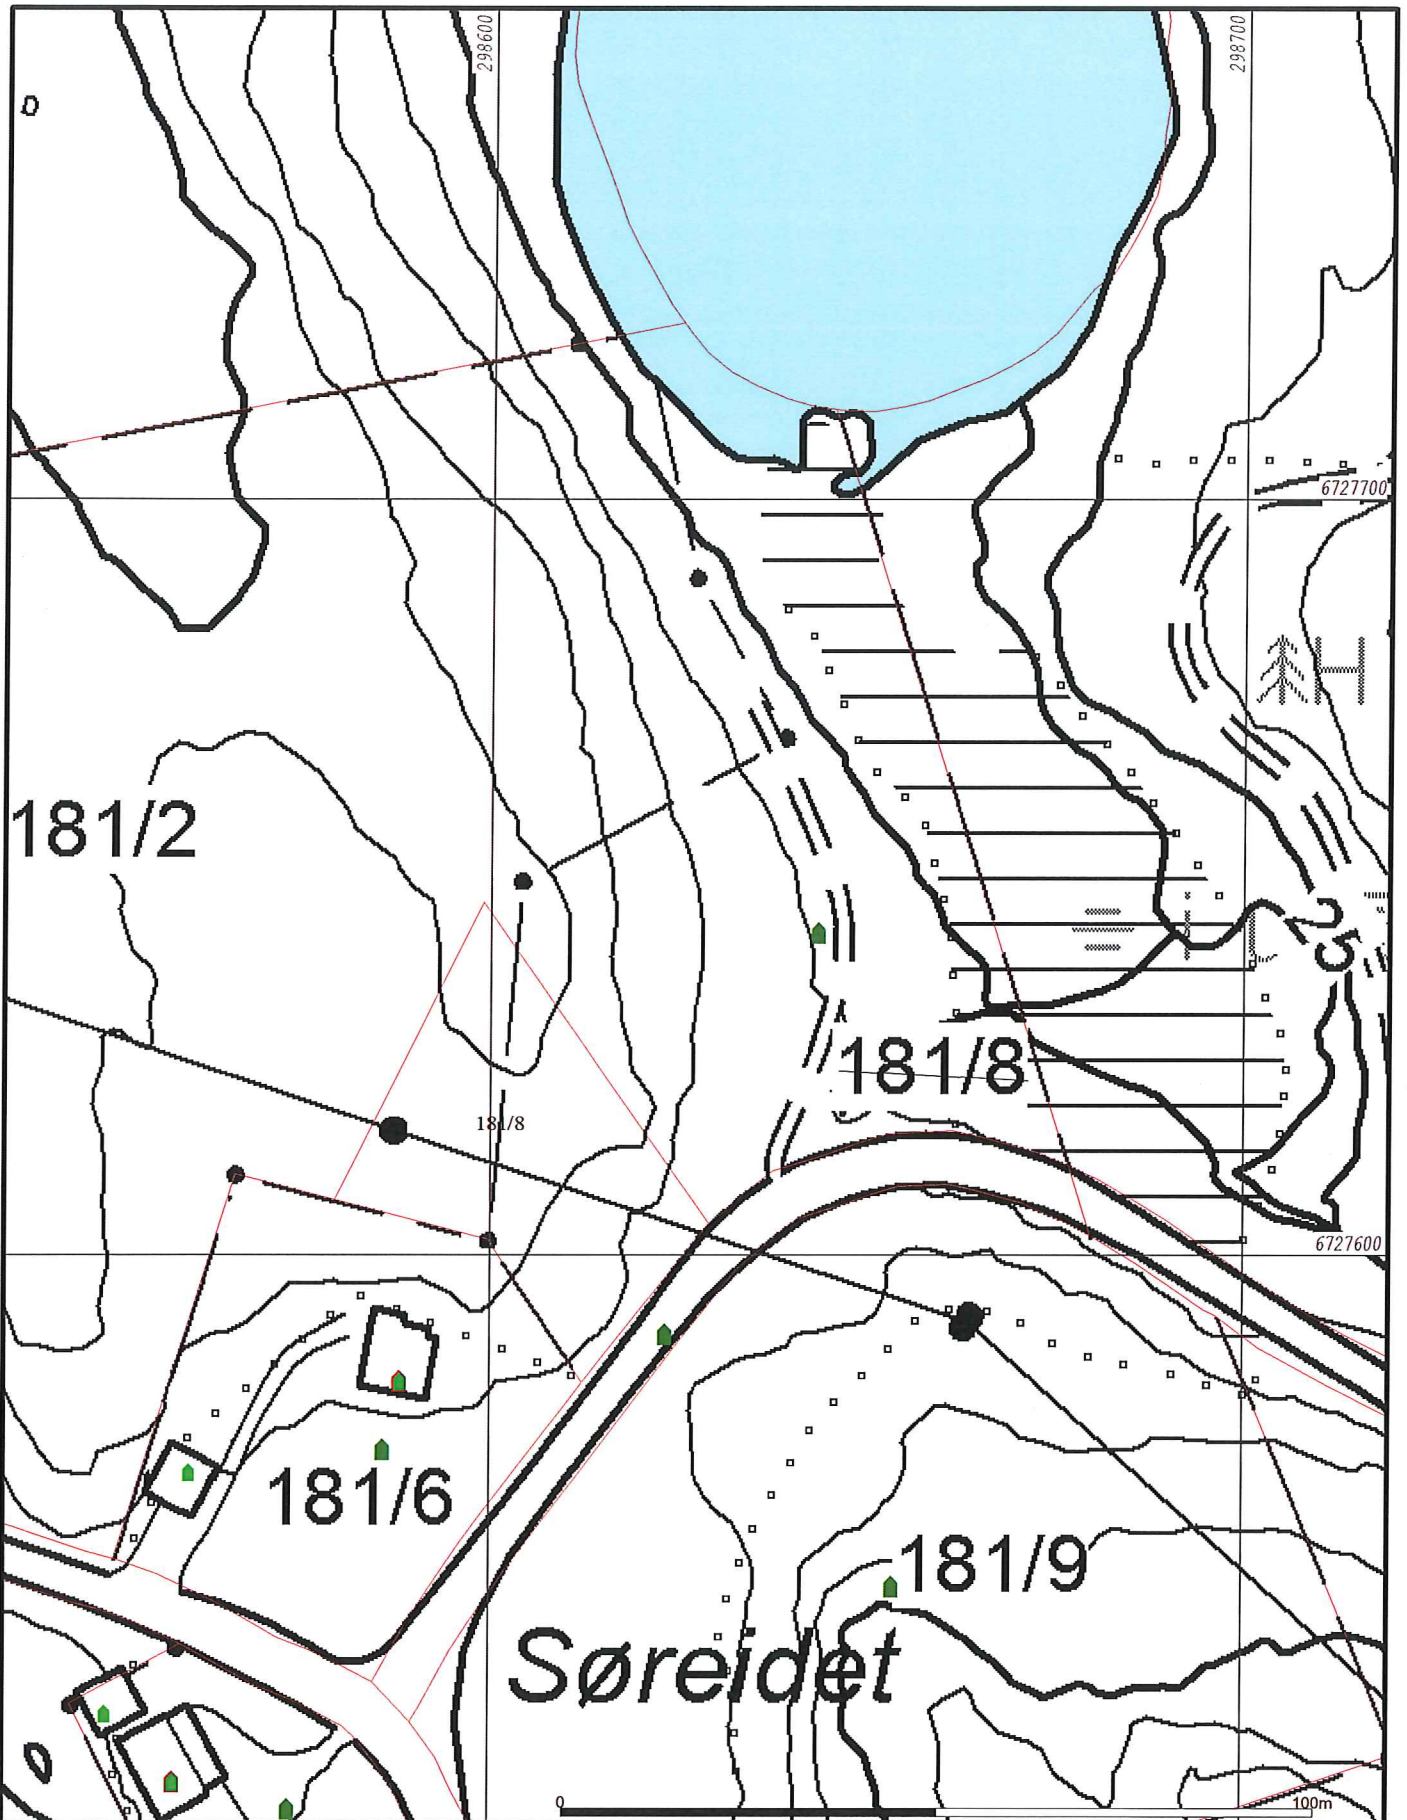

- Målte Grenser
- Registrerte Grenser
- Udefinert grenser
- Terrengmålte grense
- Konstruert grensepunkt
- Bolig
- Bustad m/leilighet
- Høyder og høyder må oppfattes som orienterende.
- Koordinatsystem: UTM(EUREF89) - SONE 32 (EPSG:32632)
- Høydesystem: (EPSG:)
- Storre bustader
- Hytte/feriehuis
- Garasje/uthus
- Industri/lager
- Andre bygg




Lindås kommune
Geodata avdeling
Rasterkart **ETTER** grenseendringar.

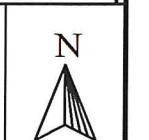

Dato: 2018.01.19
Sign: SSO

G.nr. 181, b.nr. 8.

Målestokk
1:1000

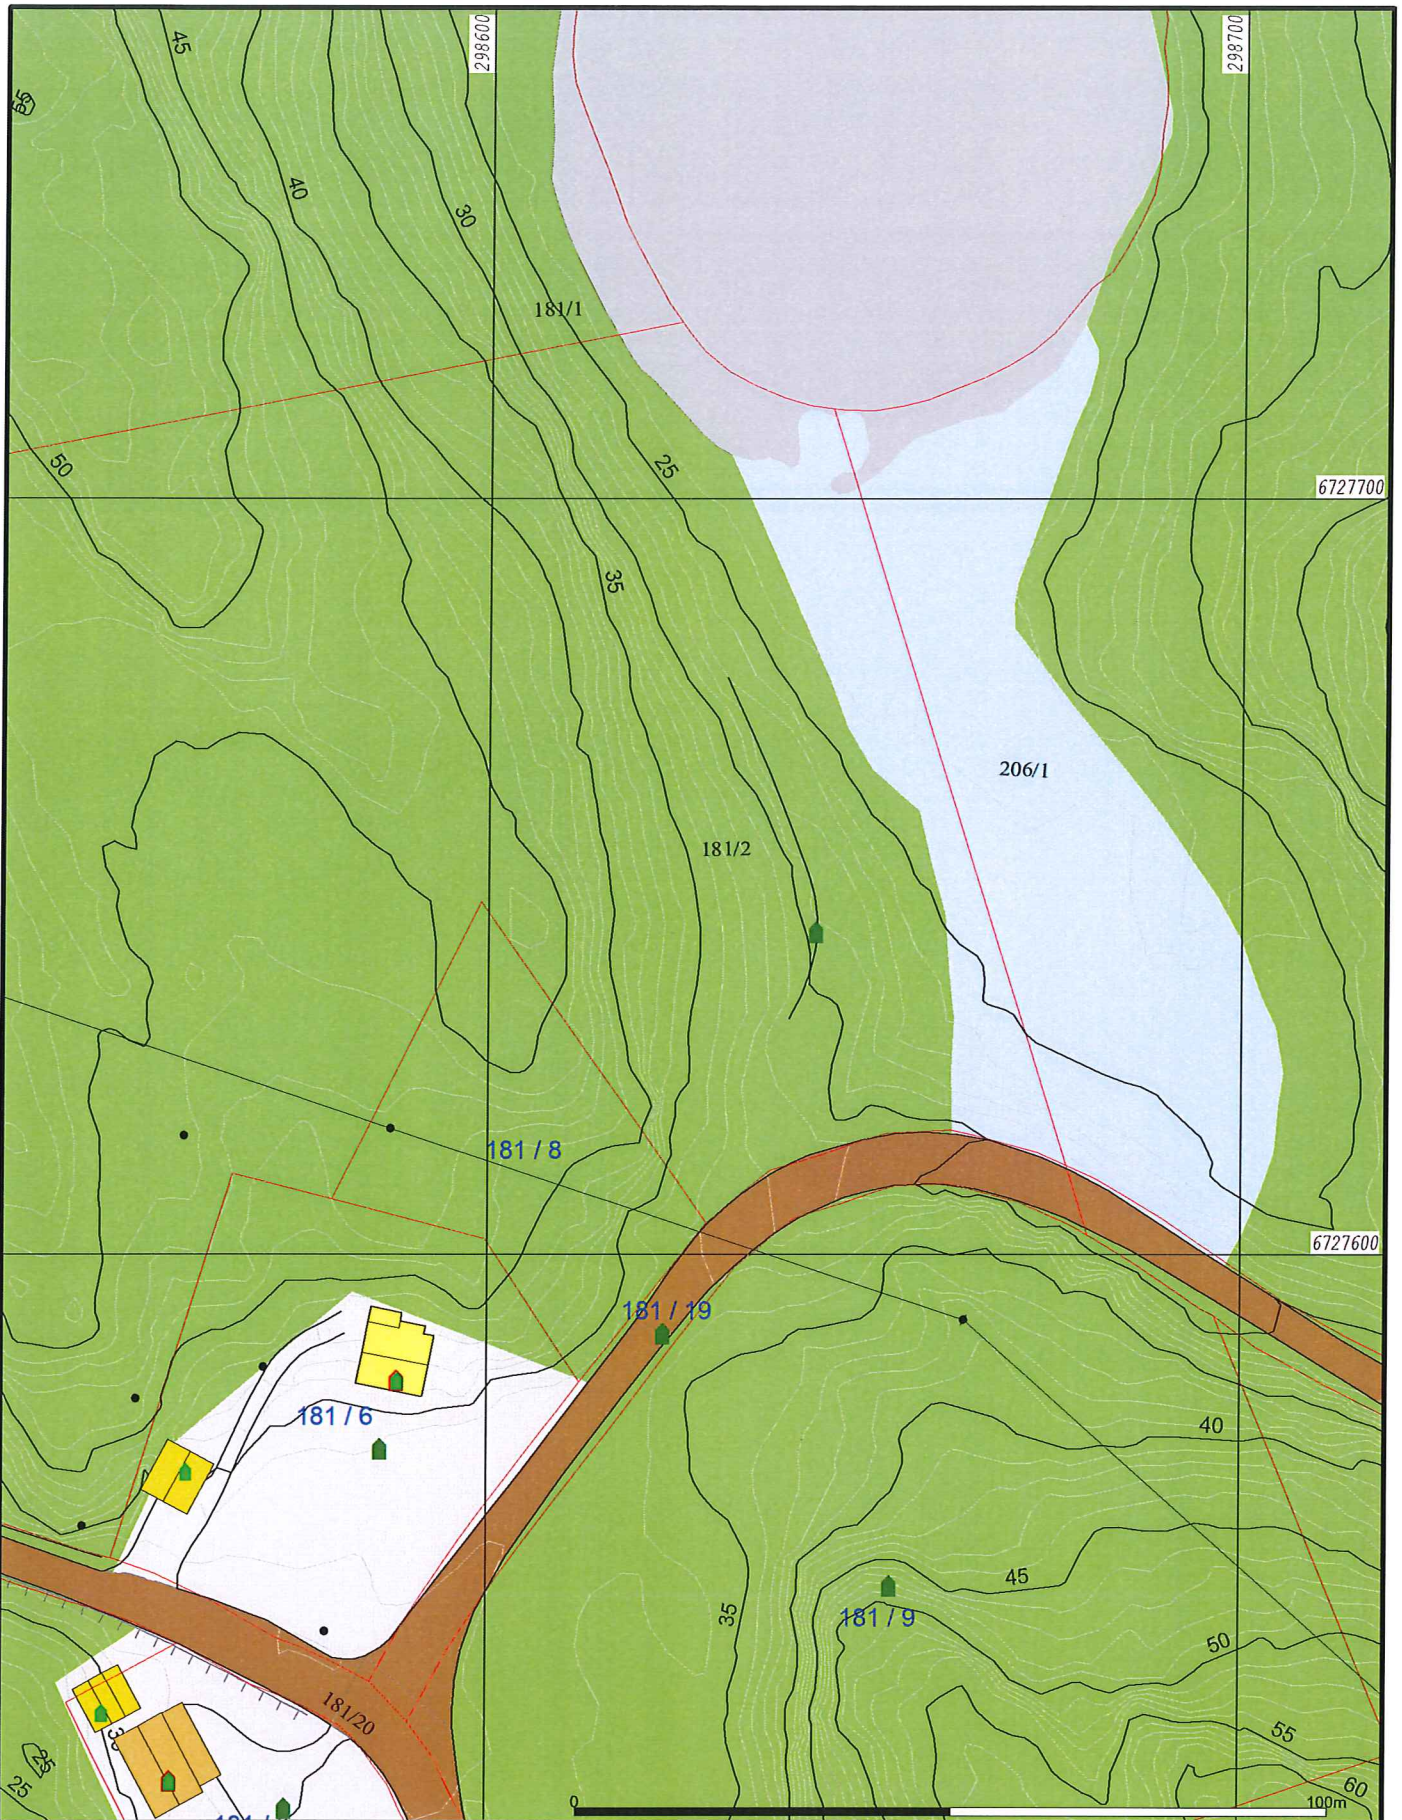

- Myr
- Bannyr
- Blaningsmyr
- Lauvmyr
- Jordmyr
- Dyrka mark
- Overflatedyrka
- Bærskog
- Blandingskog
- Lauvskog
- Anna jorddekt flatm
- Grunnlendt
- Fjell
- Ur

Høyde og høyder må oppfattes som orienterende.
 Koordinatsystem: UTM(EUREF89) - SONE 32 (EPSG:32632)
 Høydesystem: (EPSG:)



Lindås kommune
Geodata avdeling

Gardskart-AR5 **ETTER** grenseendringar.

Dato: 2018.01.19
Sign: SSO

G.nr. 181, b.nr. 8.



Målestokk
1:1000