

Heisann.

Dette gjelder **Gnr 20, Bnr 20**. på Hindenesvegen, 5993 Ostereidet, etter Mail dater 17.04.2013.

Jeg fikk en telefon fra Hindenes Hus i dag, om at du ikke hadde mottatt denne ennå.
Jeg trodde at jeg hadde sendt den tidligere, men fant den igjen i «kladd» mappen min her ☺

Nå tror eg at du har fått det du mangler. Søknad om Ansvarsrett (PRO og UTF), og Samsvarerklæring er sendt inn tidligere, men sender de vedlagt her også, for sikkerhets skyld ☺

Mvh

Lindås Rør & Sanitær AS


Heine Nævdal

heine@lindas-ror.no

tlf 46 42 76 70



Heine Nord

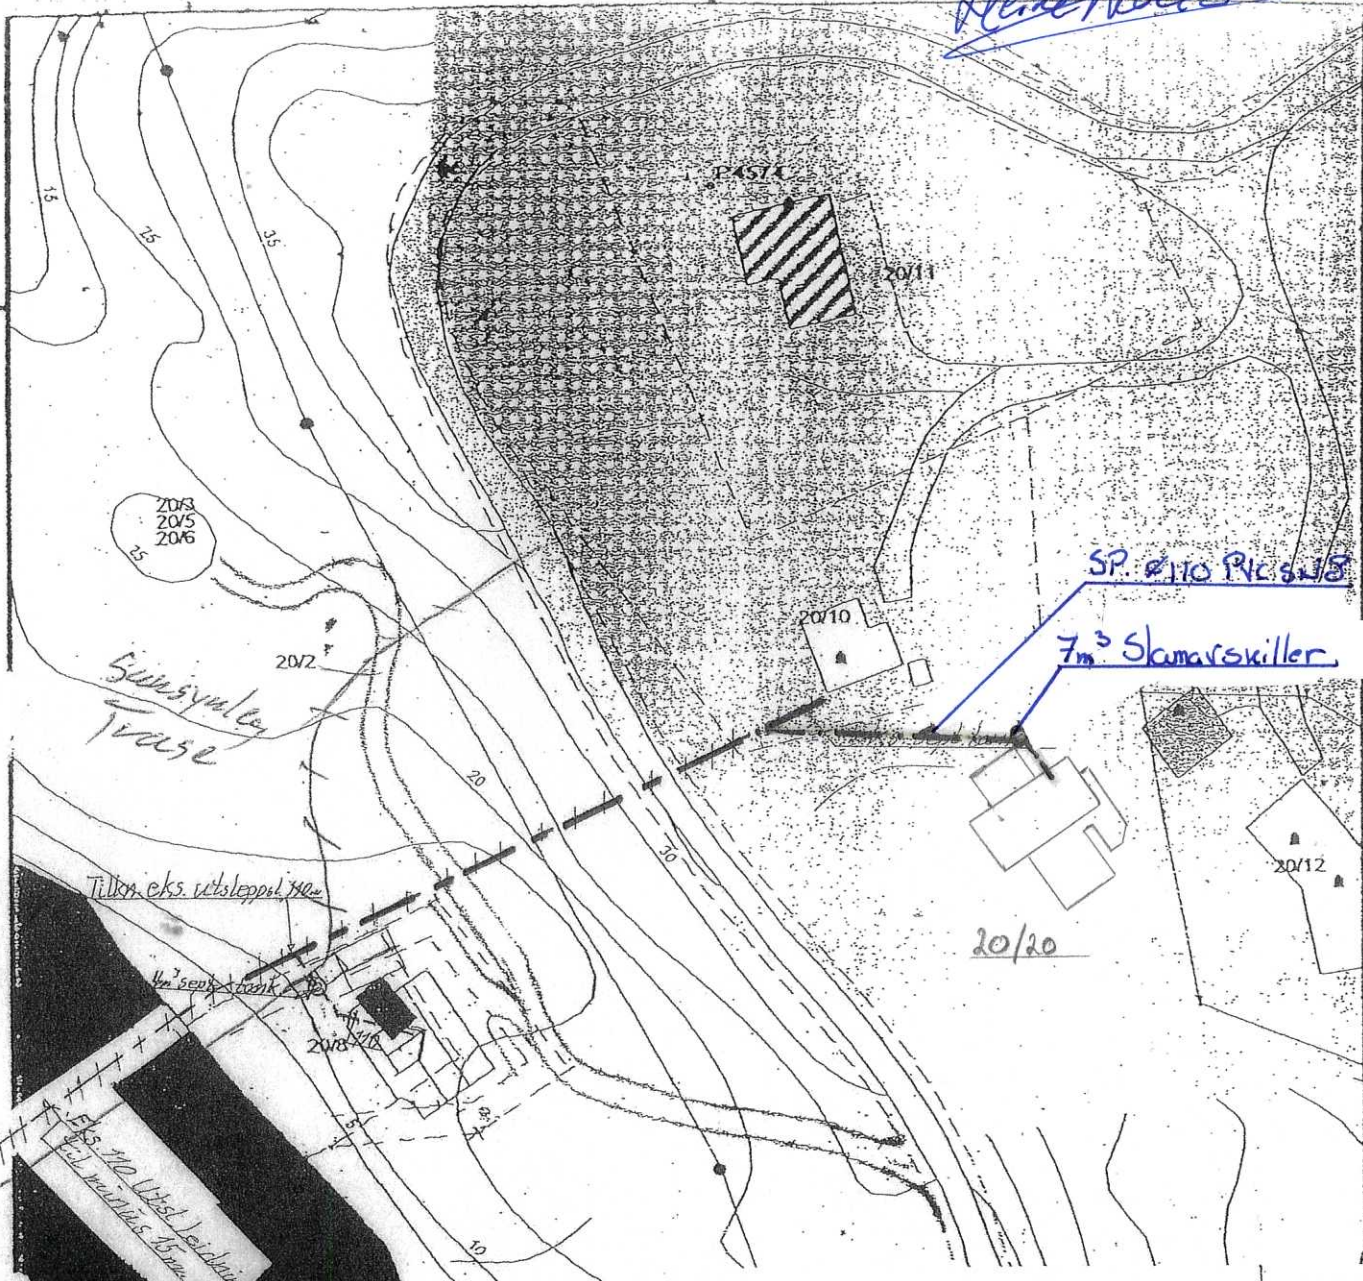

Ansvarlig rørlegger Lindås Rør & Sanitær AS	Dato 22.04.2013
Ansvarlig søker Hindenes Hus AS Eidavegen, 5993 Ostereidet	
Tiltak Utv. ledninger m/slamavskiller. Tilkobling eks. avløpsledn. til sjø	
Sted Hindenes, 5993 Ostereidet Gnr/Bnr : 20/20	Lindås Rør & Sanitær as Burkhovdane 1 5914 Isdalstø tlf 56 35 74 50 firmapost@lindas-ror.no
Sign 	

- | | |
|-------------------------------|---------------------------------|
| Boligområde | Avfallsbehandling |
| Ennerv | Kometeknisk virksomhet |
| Fritidsbyggelse | Frisjøide |
| Offentlig bebyggelse | Frisjøide idrettсанlegg |
| Bygninger med særskilt sløyfe | Skoletype |
| Kommunalt anlegg | Annet byggeområde |
| Grønt og utendørs | LNF over, u.best. om s. utbygg. |
- Beliggenhet og høyder må oppfattes som orienterende.



Lindås kommune
Areal- og miljøavdelinga
Gangstø

Dato: 2005.10.20
Sign: Efo

20/8 Hindenes

N

Målestokk
1:1000

Søknad om ansvarsrett

etter plan- og bygningsloven

Vedlegg nr.
G-

Side
1 av 1

Søknaden gjelder							
Eiendom/ byggsted	Gnr.	Bnr.	Festenr.	Seksjonsnr.	Bygningsnr.	Bolignr.	Kommune
	20	20					Lindås
	Adresse			Postnr.	Poststed		
	Hindenes			5993	OSTEREIDET		

Foretak		
Foretak	Organisasjonsnr.	
Lindås Rør & Sanitær AS	No 935 347 920 mva	
Adresse	Postnr.	Poststed
Burkhovdane 1	5914	ISDALSTØ
Kontaktperson	Telefon	Mobiltelefon
BJØRN OVE LITLESKARE	92229391	
E-post		
bjorn.ove@lindas-ror.no		

Ansvarsområde (skal overføres til gjennomføringsplan, med unntak av første og siste kolonne)						
Funksjon (PRO, SØK, UTF, kontroll)	Beskrivelse av ansvarsområdet	Tiltaks- klasse	Våre samsvarserklæringer vil foreligge ved: (sett X)			Kompetanse i tiltaket *)
			Søknad om ramme- tillatelse	Søknad om igangsetts- tillatelse/ ett-trinns søknad	Søknad om ferdigattest	
PRO	Innv. sanitærinstallasjoner og utv. stikkledninger vann og avløp	1		X		3
UTF	Innv. sanitærinstallasjoner og utv. stikkledninger vann og avløp	2			X	3,4

*) Her oppgis kompetanse som vil bli brukt i tiltaket for oppfyllelse av SAK10 §§ 10-2, 11-1 og 11-3

1. Universitet/høgskole høyere grad
2. Universitet/høgskole lavere grad
3. Mesterbrev/fagskole
4. Fagbrev/svennebrev
5. Annen kompetanse, se vedlegg:

Vedlegg nr.
G-

Godkjenning av foretak	
Foreligger sentral godkjenning innenfor ansvarsområdene?	<input checked="" type="checkbox"/> Ja <input type="checkbox"/> Nei
Dekkes ansvarsområdet av sentral godkjenning?	<input checked="" type="checkbox"/> Helt <input type="checkbox"/> Delvis <input type="checkbox"/> Nei
Hvis delvis, beskriv det som ikke dekkes (Er det behov for ytterligere plass, beskriv i eget vedlegg):	
	Vedlegg nr. G-
Hvis nei eller delvis, legg ved "Vedlegg til søknad om ansvarsrett der foretaket ikke har sentral godkjenning".	
	Vedlegg nr. G-

Erklæring og underskrift	
Foretaket er kjent med reglene om straff og sanksjoner i pbl kap 32 og at det kan medføre reaksjoner dersom det gis uriktige opplysninger.	
<input checked="" type="checkbox"/> Ansvarlig prosjekterende erklærer at prosjekteringen skal være planlagt, gjennomført og kvalitetssikret i henhold til pbl <input checked="" type="checkbox"/> Ansvarlig utførende erklærer at arbeidet ikke skal starte før det foreligger kvalitetssikret produksjonsunderlag for respektive del av utførelsen <input checked="" type="checkbox"/> Vi forplikter oss å stille med kompetanse som angitt for ansvarsområde og kvalitetssikringen er tilpasset tiltaket	
Ansvarlig foretak	Ansvarlig søker for tiltaket
Foretak	Foretak
Lindås Rør & Sanitær AS	HINDENES HUS
Dato	Underskrift
04.10.2012	
Gjentas med blokkbokstaver	Gjentas med blokkbokstaver
HEINE NÆVDAL	

Samsvarserklæring

Pbl § 24-1, SAK10 kapittel 12

Kommunens saksnr.

Prosjektnr.

Erklæringen gjelder							
Eiendom/ byggested	Gnr.	Bnr.	Festenr.	Seksjonsnr.	Bygningsnr.	Bolignr.	Kommune
	20	20					Lindås
	Adresse			Postnr.	Poststed		
	Hindenæs			5993	OSTEREIDET		

Foretak	
Foretakets navn	Organisasjonsnr.
Lindås Rør & Sanitær AS	No 935 347 920 mva


Ansvarsrett gitt dato		Arbeidet innen ansvarsområdet er avsluttet	<input checked="" type="checkbox"/> Ja	<input type="checkbox"/> Nei
-----------------------	--	--	--	------------------------------

Ansvarsområde	
Hentet fra søknad om ansvarsrett	Funksjon (PRO, UTF) PRO
	Beskrivelse av ansvarsområde Innv. sanitærinstallasjoner og utv. stikkledninger vann og avløp

Ansvarlig for prosjektering			
Det er ikke avdekket gjenstående arbeider innenfor ansvarsområdet som er til hinder for å gi: Igangsettingstillatelse/			
<input type="checkbox"/> Rammetillatelse	<input checked="" type="checkbox"/> ett-trinns tillatelse	<input type="checkbox"/> Midlertidig brukstillatelse	<input type="checkbox"/> Ferdigattest

Ansvarlig for utførelse	
<input type="checkbox"/> Midlertidig brukstillatelse – Gjenstående arbeider for denne delen av tiltaket frem mot ferdigattest	
Angi gjenstående arbeider av mindre vesentlig betydning, innenfor den delen av tiltaket det søkes midlertidig brukstillatelse for:	
Angi resterende deler av tiltaket hvor det her ikke søkes midlertidig brukstillatelse:	
<input type="checkbox"/> Ferdigattest –Det er ikke avdekket feil og mangler som hindrer ferdigattest	

Bekreftelser	
Det bekreftes at kvalitetssikring er utført og dokumentert i henhold til søknad om ansvarsrett og foretakets system.	
<input checked="" type="checkbox"/> Prosjektering verifisert i samsvar med ytelser i TEK10 alternativt TEK	
<input checked="" type="checkbox"/> Prosjektering verifisert i samsvar med dokumentasjon av løsninger i TEK10 alternativt TEK	
<input type="checkbox"/> Utførelse verifisert i samsvar med produksjonsunderlag.	

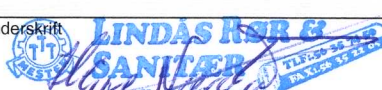Erklæring og underskrift		
Foretaket er kjent med reglene om straff og sanksjoner i plan- og bygningsloven kap 32, og at det kan medføre reaksjoner dersom det er gitt uriktige opplysninger.		
Dato	Foretakets underskrift	Gjentas med blokkbokstaver
05.10.2012	 LINDÅS RØR & SANITÆR TEK10-2007 FR 30.08.97 22 04	HEINE NÆVDAL