

Sjå VA-kart BKS 1

D-1

TEGNFORKLARING	
	Fargesymboler
	Fasadeliv utvendig kleddning
	Åpent overbygget areal og Balkonger
	Tomteareal/Gårdsareal
	Gårdsplass og gangveier
	Utvendig bindingsverk/utpusset mur
	Linjesymbol
	Søknadspliktig Støttemur
	Måle- og avstandslinje
	Punktsymbol
	Senterpunkt tiltak
	Hovedinngang
	Renovrasjon

Id	Øst	Nord
1	294135,45	6722153,97
2	294146,19	6722165,70
3	294140,93	6722170,59
4	294138,37	6722172,93
5	294127,56	6722161,12
6	294130,11	6722158,78

Koordinatsystem: EUREF 89 UTM 32
 Høydegrunnlag: NN2000
 Utløpsdato kart: 05.12.2017

Byggherrens navn: **Byggemelding**
 Arkitekt:


Bolig Partner

Tomtebruker: **Maio Eiendom AS**
 Byggherrens navn: **Erstadvengen 5911 Alversund**
 Grafisk forfatter: **141 84 Lindås**

Prosjekt: **SITUASJONSPLAN / STIKKINGSPLAN**
 Prosjekt nummer: **17354 550** Rev: **1:500**

LEITE HOWDEN
 ARKITEKT OG TEGNERBUREAU
 Etableringsnr.: **P2380069**
 Tegnings dato: **19.12.17**
 Signatur: **KL**

Denne tegning er basert på data fra en årsverk av 12.05.1981 og må ikke benyttes uten stilling samtykke. ©

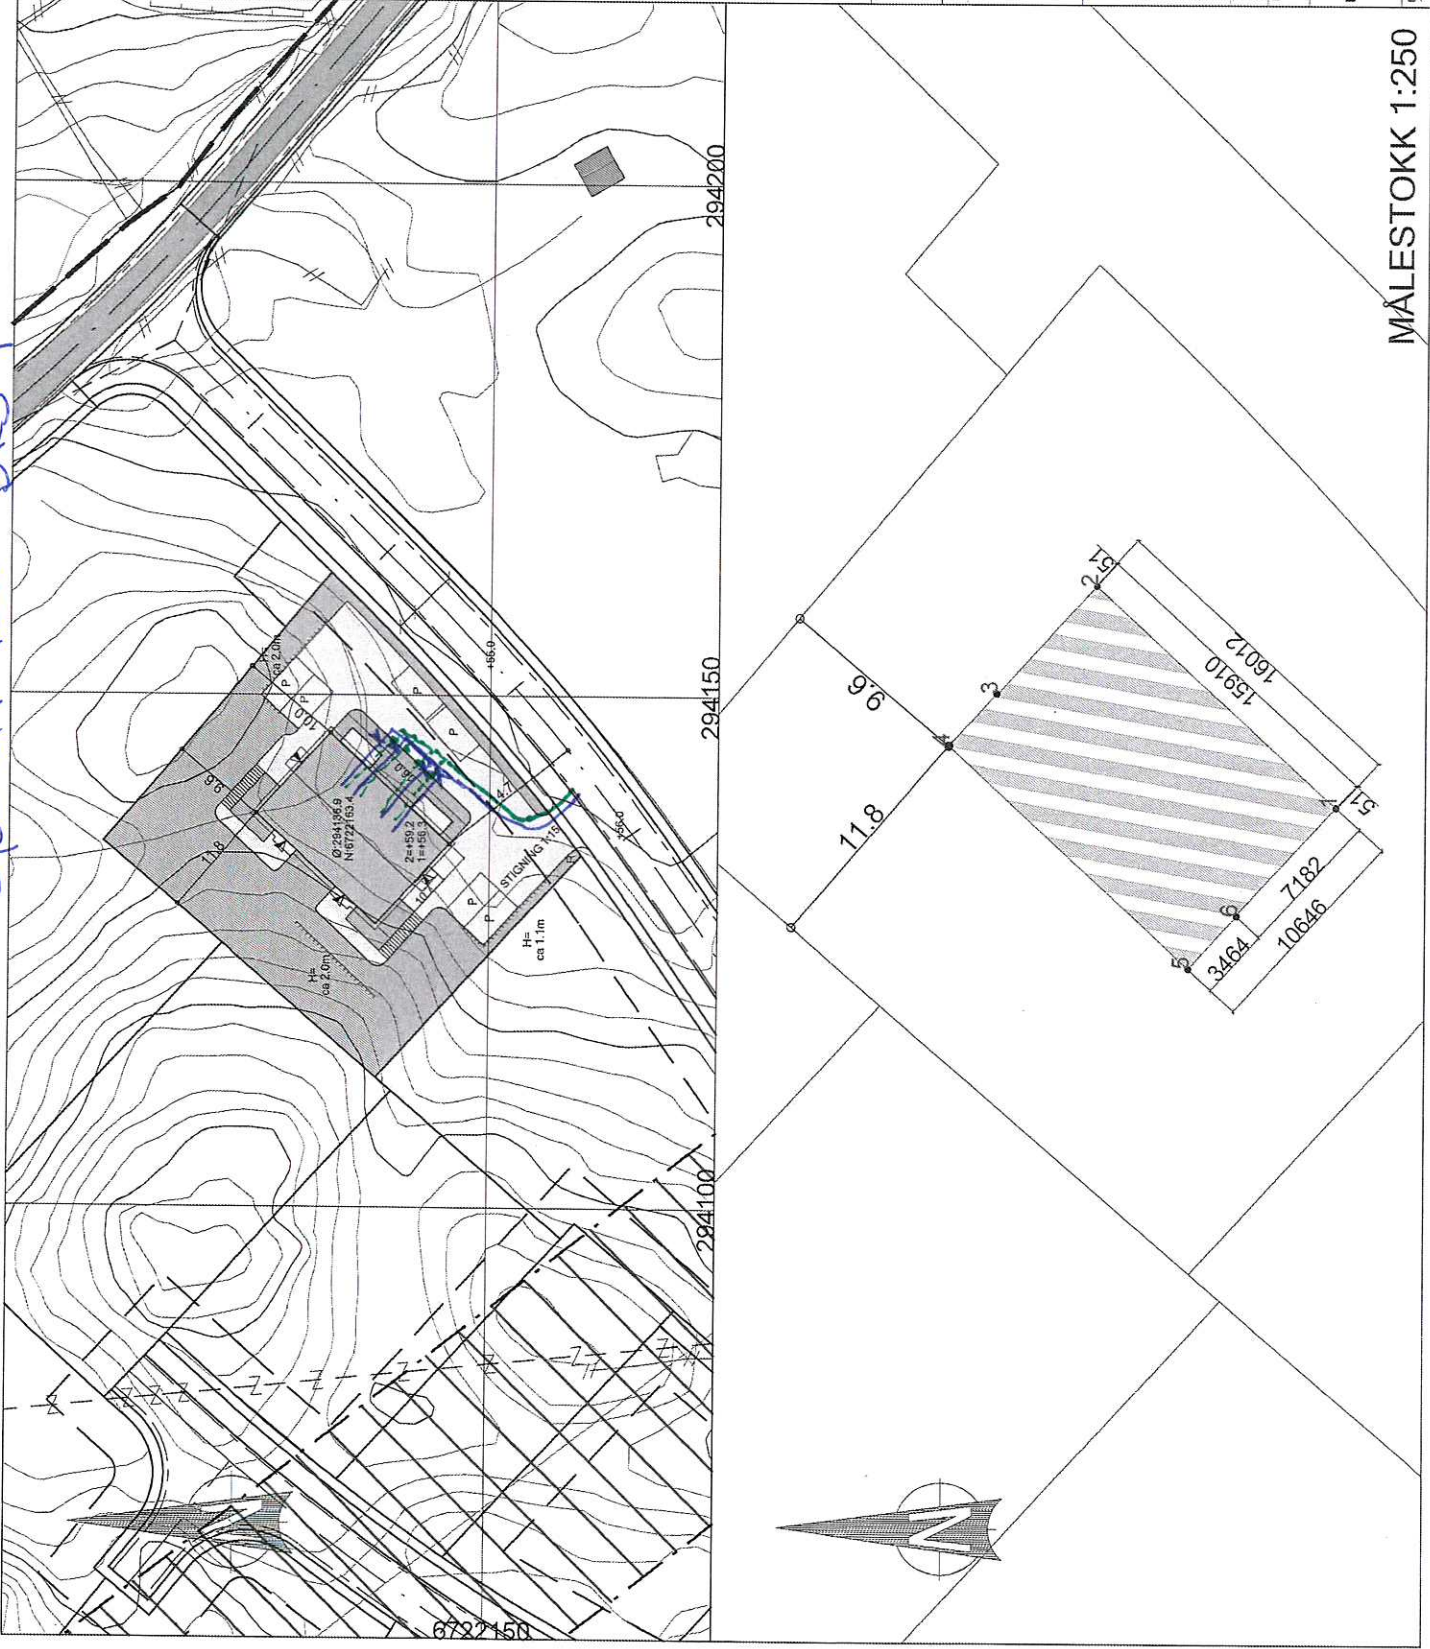

MÅLESTOKK 1:250

