



Notat

Til:

Kopi til:

Saksbehandler: Byggesaksavdelinga/Tone Margrethe Berland Furustøl
Vår referanse: 16/1342 - 92 / Gbnr - 99/4
Dato: 25.01.2018

Emne: Møte med Landbruk i høve oppheva vedtak frå Fylkesmannen, datert 18.01.2018 - gbnr 99/4 Våge


Møte-dato: 25.01.2018
Stad: Rådhuset
Til stades: Siril Sylta, Tone Furustøl og Nils Kaalaas

MØTEREFERAT

Dato 25.01.2018 Referent: Tone Margrethe Berland Furustøl

I skriv frå Fylkesmannen av 18.01.2018 vert Lindås kommune v/PMU sitt vedtak av 28.06.2017, PMU sak 65/17, oppheva. I skrivet på side 5 femte avsnitt vert det vist til at landbruk bør uttale seg skriftleg til dei ulike vegtrasèane.

Møtet tok sikte på å klargjere dei to ulike alternativene som har vore diskutert i saka:

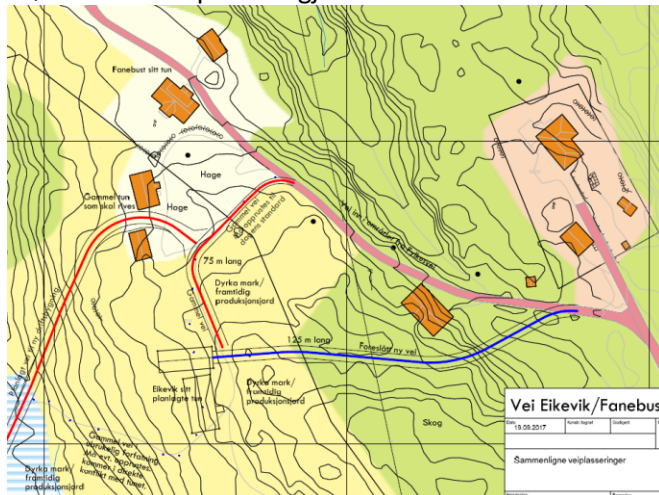

Lengdeprofilar, del 1 og 2, datert 22-08-2017 frå FanaAgro AS, vert lagt ved dette notat.

Landbruk v/Nils Kaalaas skal kome med skriftleg uttale i høve dei to vegtrasèane med omsyn til landbruk. Frist settast til 11.01.2018.

