



---

# Notat

---

Til: Rune Kilen

Kopi til:

Saksbehandlar: Byggesaksavdelinga/Eilin Houlison Molvik

Vår referanse: 16/1673 - 9 / Gbnr - 137/563, HistSak - 2013/436, HistSak - 2013/1840

Dato: 26.01.2018

---

## **Emne: Til uttale - retting av siktilhøve i avkøyrslø - gbnr 137/563 Alver**

Saka gjeld murar etablert i grense til kommunalveg utan søknad etter plan- og bygningslova.

Saka har pågått sidan 2011. Vi har 25.01.18 sendt nytt førehandsvarsel til heimelshavar pga. medgått tid sidan førre førehandsvarsel.

Tilhøvet er del av ei større oppfølging som gjeld eigedom gbnr. 137/565, gbnr 137/564 i tillegg til gbnr. 137/563.

Eigedom gbnr. 137/565 har retta opp i tilhøva kring sin mur og har fått ferdigattest for muren.

Heimelshavar av gbnr. 137/565 har purra kommunen med omsyn til oppfølging av tilhøva knytt til avkøyrslø på eigedom gbnr. 137/564 og gbnr. 137/563.

## **Vi ber om dykkar vurdering av gbnr. 137/563**

Heimelshavar av gbnr. 137/563 har fått prosjektert trafikkisikringstiltak knytt til murar på sin eigedom, sjå vedlegg, tiltaka som er skissert er montering av sladrespeil.

---

### Post

postmottak@lindas.kommune.no  
Dokumentsenteret  
Kvernhusmyrane 20, 5914 Isdalstø


### Kontakt

www.lindas.kommune.no  
Telefon +47 56 37 50 00  
Telefaks +47 56 37 50 01

Konto 3201.05.89311  
Org.nr. 935 084 733

DER DRAUMAR BLIR RØYNDOM



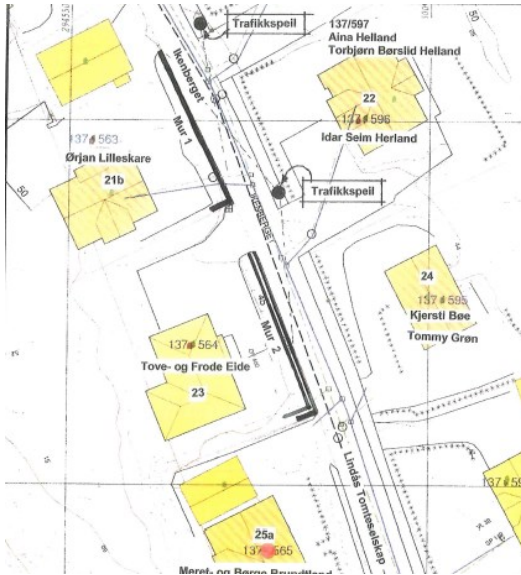

**Vi ber dykk om uttale med omsyn til materiell som er innsendt.**

Vi ber om snarleg attendemelding slik at vi får kontinuitet i saka no når den er tatt opp igjen.

Med helsing  
Eilin H. Molvik, rådgjevar