

Vei inkl. skuldre 4 m.  
Grøft kan komme i tillegg.


99/1

99/4

1,5 m breiddeutvidelse.

Skal dyrkes opp til  
fulldyrket produksjonsjord.  
Ikke ønskelig at vei deler  
feltet i to deler.

Klager sitt alternativ  
til vei.

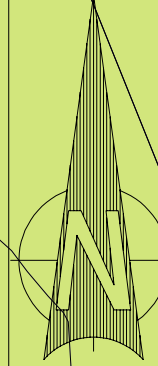

9929

970

Alf Eikevik

Dato	26.01.2018	Konstr./tegn	Godkjent	Målestokk	
				1:500	
Plantegning					Erstattet av:
					901
Henvisning:			Beregning:		

6737550

99/4

293550

293600