

REFERANSEPUNKTER

Leppenummer	N-koordinat	E-koordinat
01	6722153.056	300436.056
02	6722155.018	300430.046
03	6722155.795	300434.866
04	6722162.832	300440.875

TEGNFORKLARING

BEDYGGELSE & ANLEGG

- Takflate nybygg
- Terrasse/balkong nybygg
- Takflate eksisterende bebyggelse
- Takutstikk/Møneretning

SAMFERDSEL OG INFRASTRUKTUR


- Adkomst/veg
- Parkering
- Gangarealer/Trapp/Mur

FRI- OG GRØNTAREALER

- Oppholdsareal
- Fri- og granitareal

LINJESYMBOLER

- Byggegrense
- Eiendoms grense
- Mur/Skjæring/Fylling
- 7.19
- Avstander/Måsetting

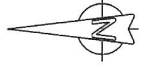


AREALER/UTNYTTING

Areal tomt G196 853 1510,2 m²
 Friareal 1096,0 m²
 Opphold 164,9 m²
 Veg/parkering 135,2 m²
 BYA 114,1 m²

REVISJONER

SITUASJONSPLAN

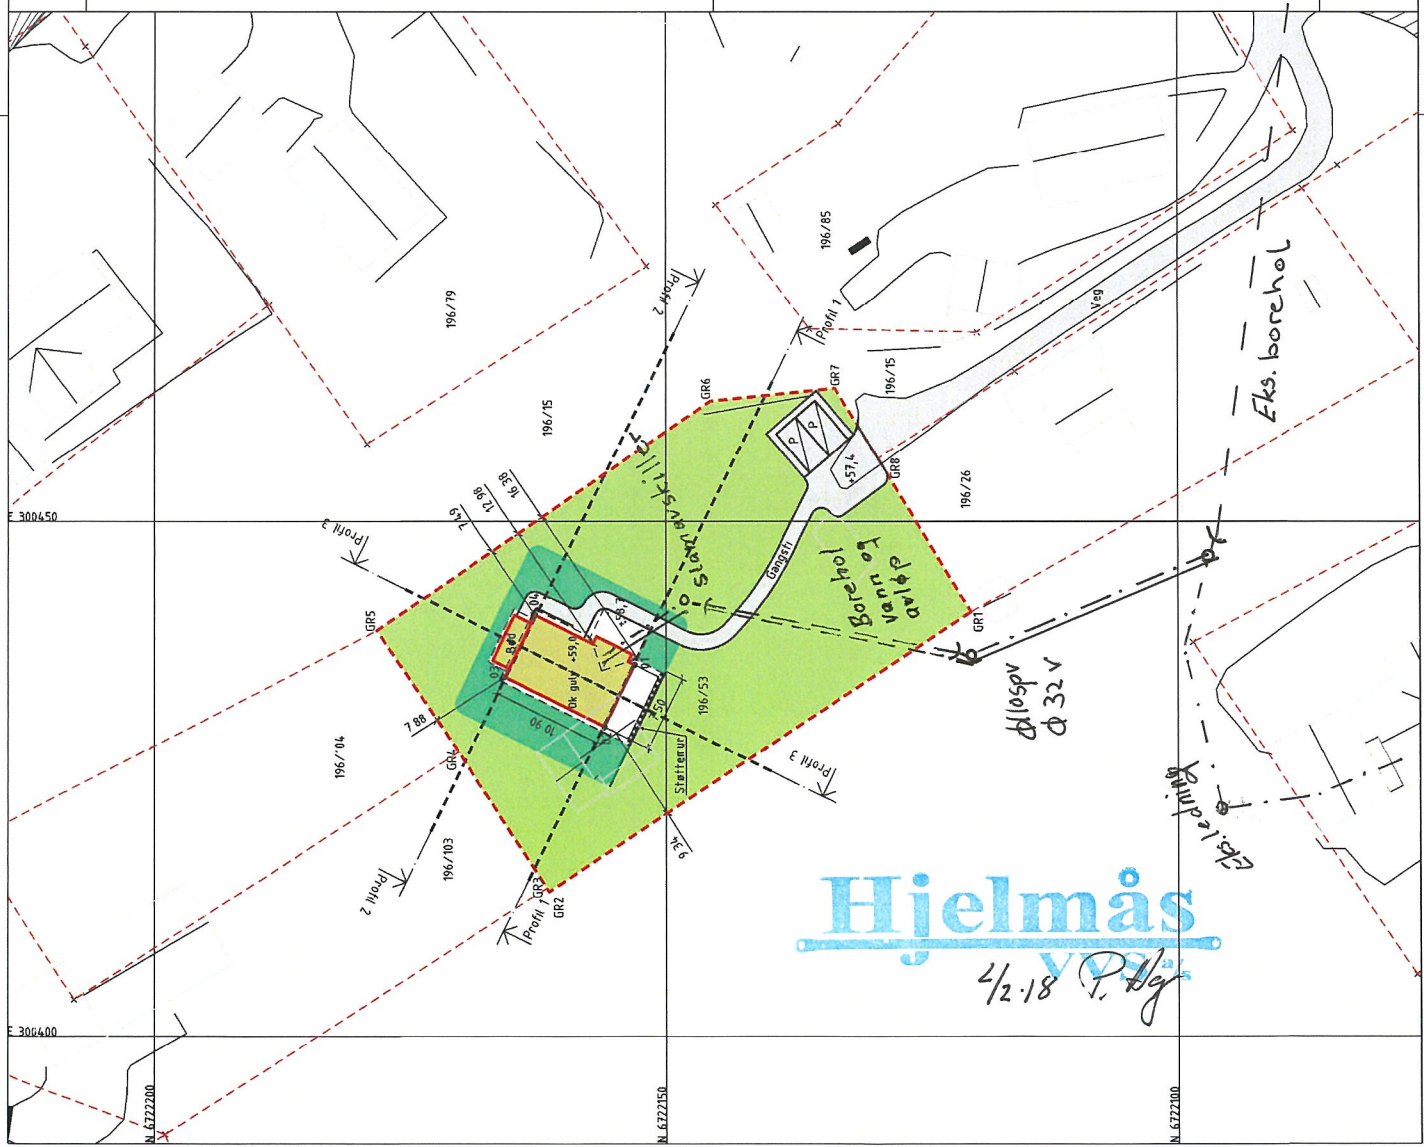

Hjelmås
 4/2-18 P. Hg

ERIK BAUGE
 SITUASJONSPLAN MED PROFILER
 LINDÅS KOMMUNE, GNR 196/BNR 53

ANKO
 ARKITEKT OG INGENIØR

Fjesangerv. 50C - 5059 Bergen
 Tlf 5538 7870 Fax 5538 7871
 bergens anko.no - www.anko.no

Dato: 12.06.2014
 Prosjekt nr.: 2014.139
 J.W.N. nr.: 001
 Skala: 1:500, A3
 Tegningsnummer: C 17 07 17

Bakgrunnskart sees til merfart. 20.05.2014.

