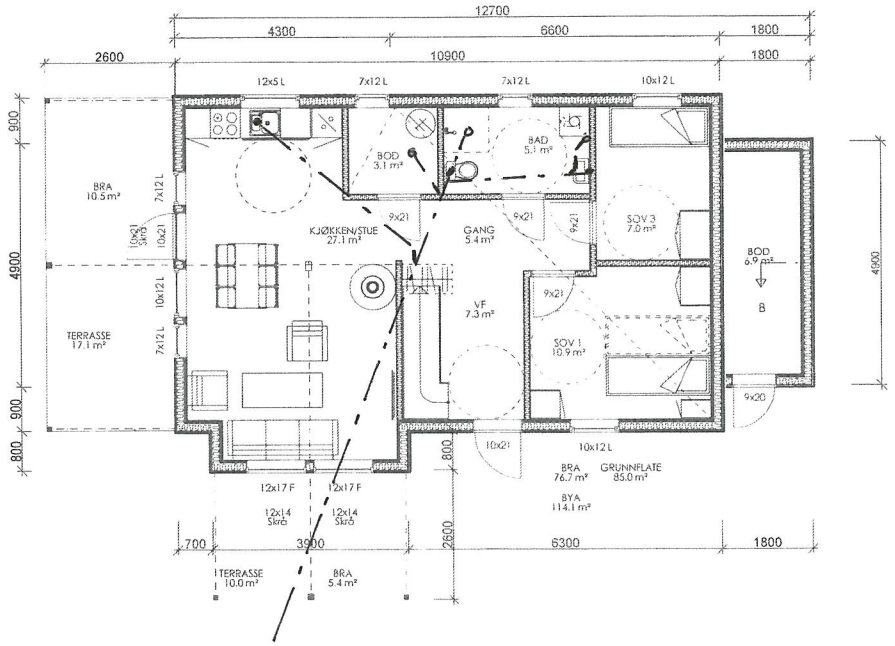

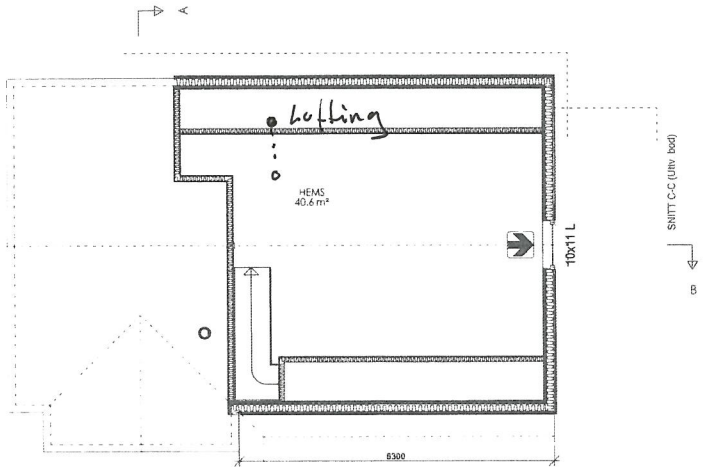

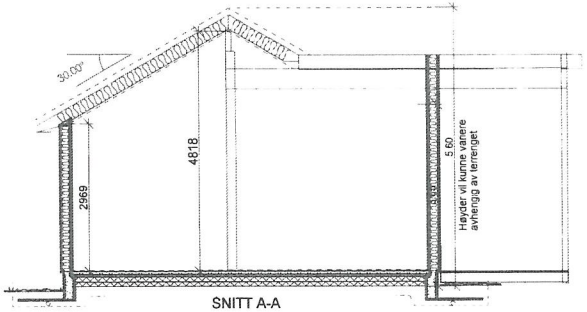

SNITT A-A

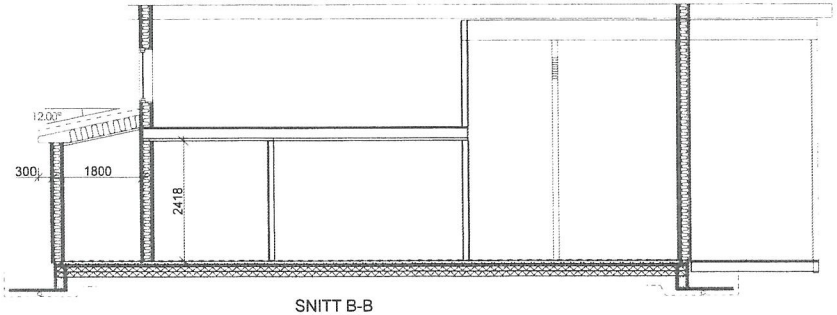

SNITT B-B
(UTEBOD)

BYA:	114,1 m²
Grunnflate:	85,0 m²
Hems:	40,6 m²
Bruksareal innv.	76,7 m²
Bruksareal utv.	15,9 m²
Terrasse:	27,1 m²
Gesimshøyde:	3,65 m
Mønehøyde:	5,6 m m
Største lengde:	12,7 m
Største bredde:	7,5 m

Hjelmås VVS a/s
2/2-18 P.Hj

DATA DESIGN SYSTEM

Tiltakshaver: Erik Bauge
Byggeplass: Kleivedalsvegen 62
Kommune: Lindås
Gnr: Bnr: Mål: 1 : 100
Dato:
Tegn: ks
Prosjekt nr.:
Tegn.nr: 502

© Tegningen er beskyttet i.h.t. lov om opphavsrett.

PLANER OG SNITT

Bauge