


- B = Berørings
- F = Åpningsbart vindu
- L = Fast vindu
- L/F = Fast med åpningsbart felt til fasade
- S = Syvling drager
- S/L = Skyldt drager

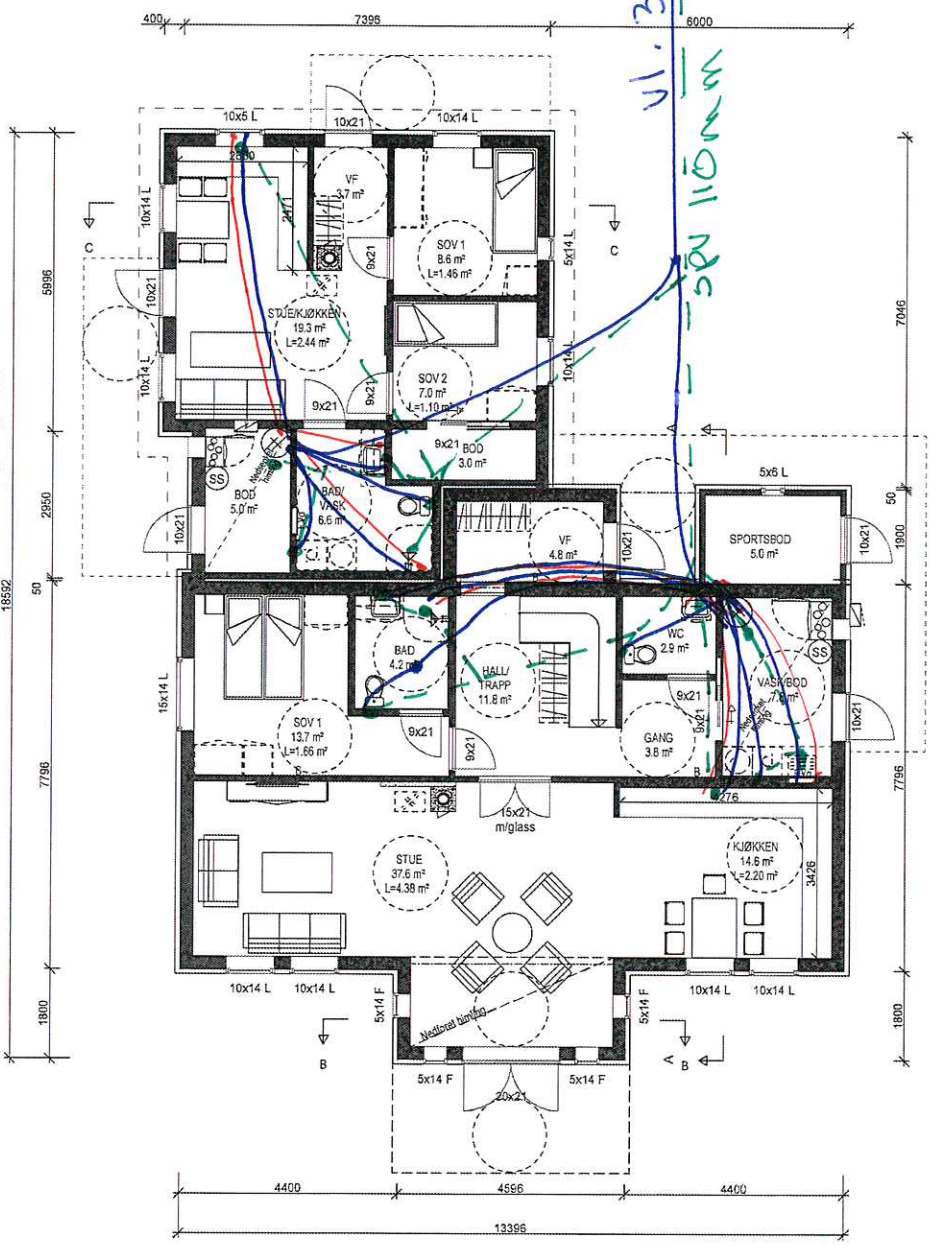

mm 30.11.11

mm 011 nbc

"Herskapingen"  
 RAUMARHEIM Spesial  
 HOVEDPLAN 1. Etg.

**Bolig Partner**

Denne tegning tilhører BoligPartner AS og kan ikke benyttes uten skriftlig samtykke

Tiltakshaver:  
 Audhild Øksnes

Byggeplass:  
 Støtshaugane, 5911 Alversund, Lindås

Pnr.:  
 2390081

Gnr.: 141  
 Bnr.: 77

MAL 1 : 100

LEITTE HOWDEN  
 ASKJENST OG INGENIØRBYGG

Dato 29.01.18 Sign. AR


Tegnings Nr. — 502 A

Fjerning av garasje 30.01.18 Kl. A

o = ukv. stakeren

x = ukv. stopperen.

- B = Berøveggi
- L = Apmingsstær vindu
- F = Fast vindu
- L/F = Fast med apmingsstær felt til fassade
- = Syngl drøger
- - - = Skjult drøger

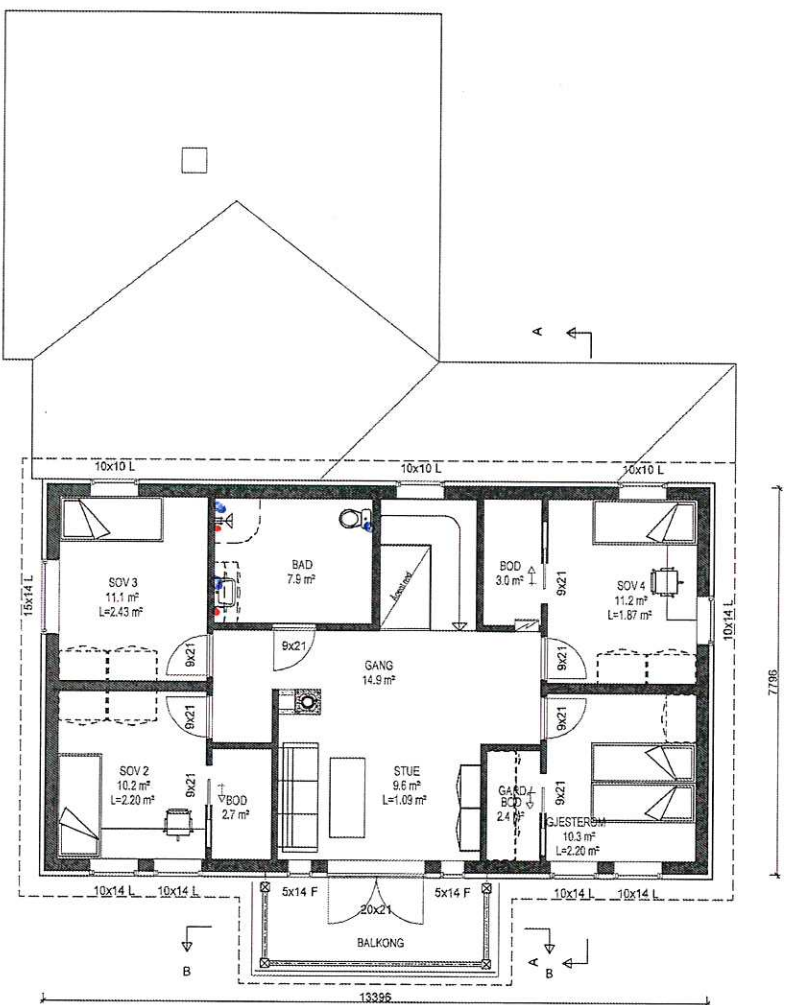

"Herskapeilig"  
 RAUMARHEIM Special  
 ETASJEPLAN 2.Etg.

**BoligPartner**

Denne tegning tilhører BoligPartner AS og kan ikke benyttes uten skriftlig samtykke

Tiltakshaver:  
 Audhild Øksnes

Byggeplass:

Støtshaugane, 5911 Alversund, Lindås

Pnr.:

2380081

Gnr.:

141

Bnr.:

77

MÅL 1 : 100

LEITE  HOWDEN


ARKITEKTER OG INNRETTNINGSAKTORE

Dato 29.01.18 Sign. AR

Tegnings Nr. 18103 — 503 A

Fjerning av garasje 30.01.18 KL A

E-4

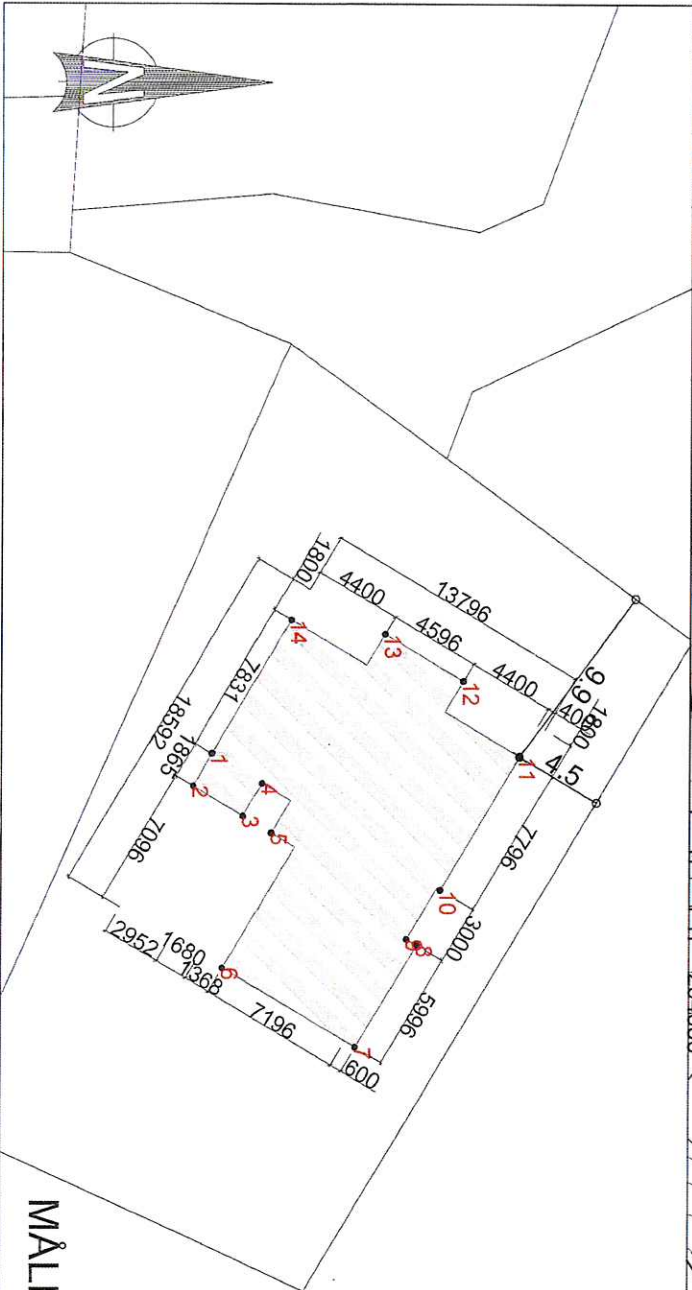

Id øst Nord

**TEGNFORKLARING**

**Fargesymboler**

- Fasadeliv utvendig kledding
- Tomteareal/Grenareal
- Gårdsplass og gangveier

**Hensynssoner (PBL § 12-6)**

- Høydepneringsareal (Inkl. høydepnerika)

**Linjesymbol**

- Måle- og avstandslinje

**Punktsymbol**

- Senterpunkt tiltak
- Hovedinngang
- Garasje innkjøring
- Renovasjon

Id	øst	Nord
1	294018,76	6722132,00
2	294020,40	6722131,03
3	294021,90	6722133,57
4	294020,27	6722134,54
5	294022,76	6722135,01
6	294029,56	6722132,57
7	294033,54	6722139,27
8	294028,39	6722142,33
9	294028,08	6722141,82
10	294025,60	6722143,52
11	294018,9	6722147,5
12	294015,106	6722144,64
13	294012,759	6722140,69
14	294012,06	6722135,98

**Prosjekt:**  
 Byggeskjema  





MÅLESTOKK 1:250

**LEITE & HOWDEN**  


**SITUASJONSPLAN / STIKKINGSPLAN**

Prosjekt: 18103 550 B  




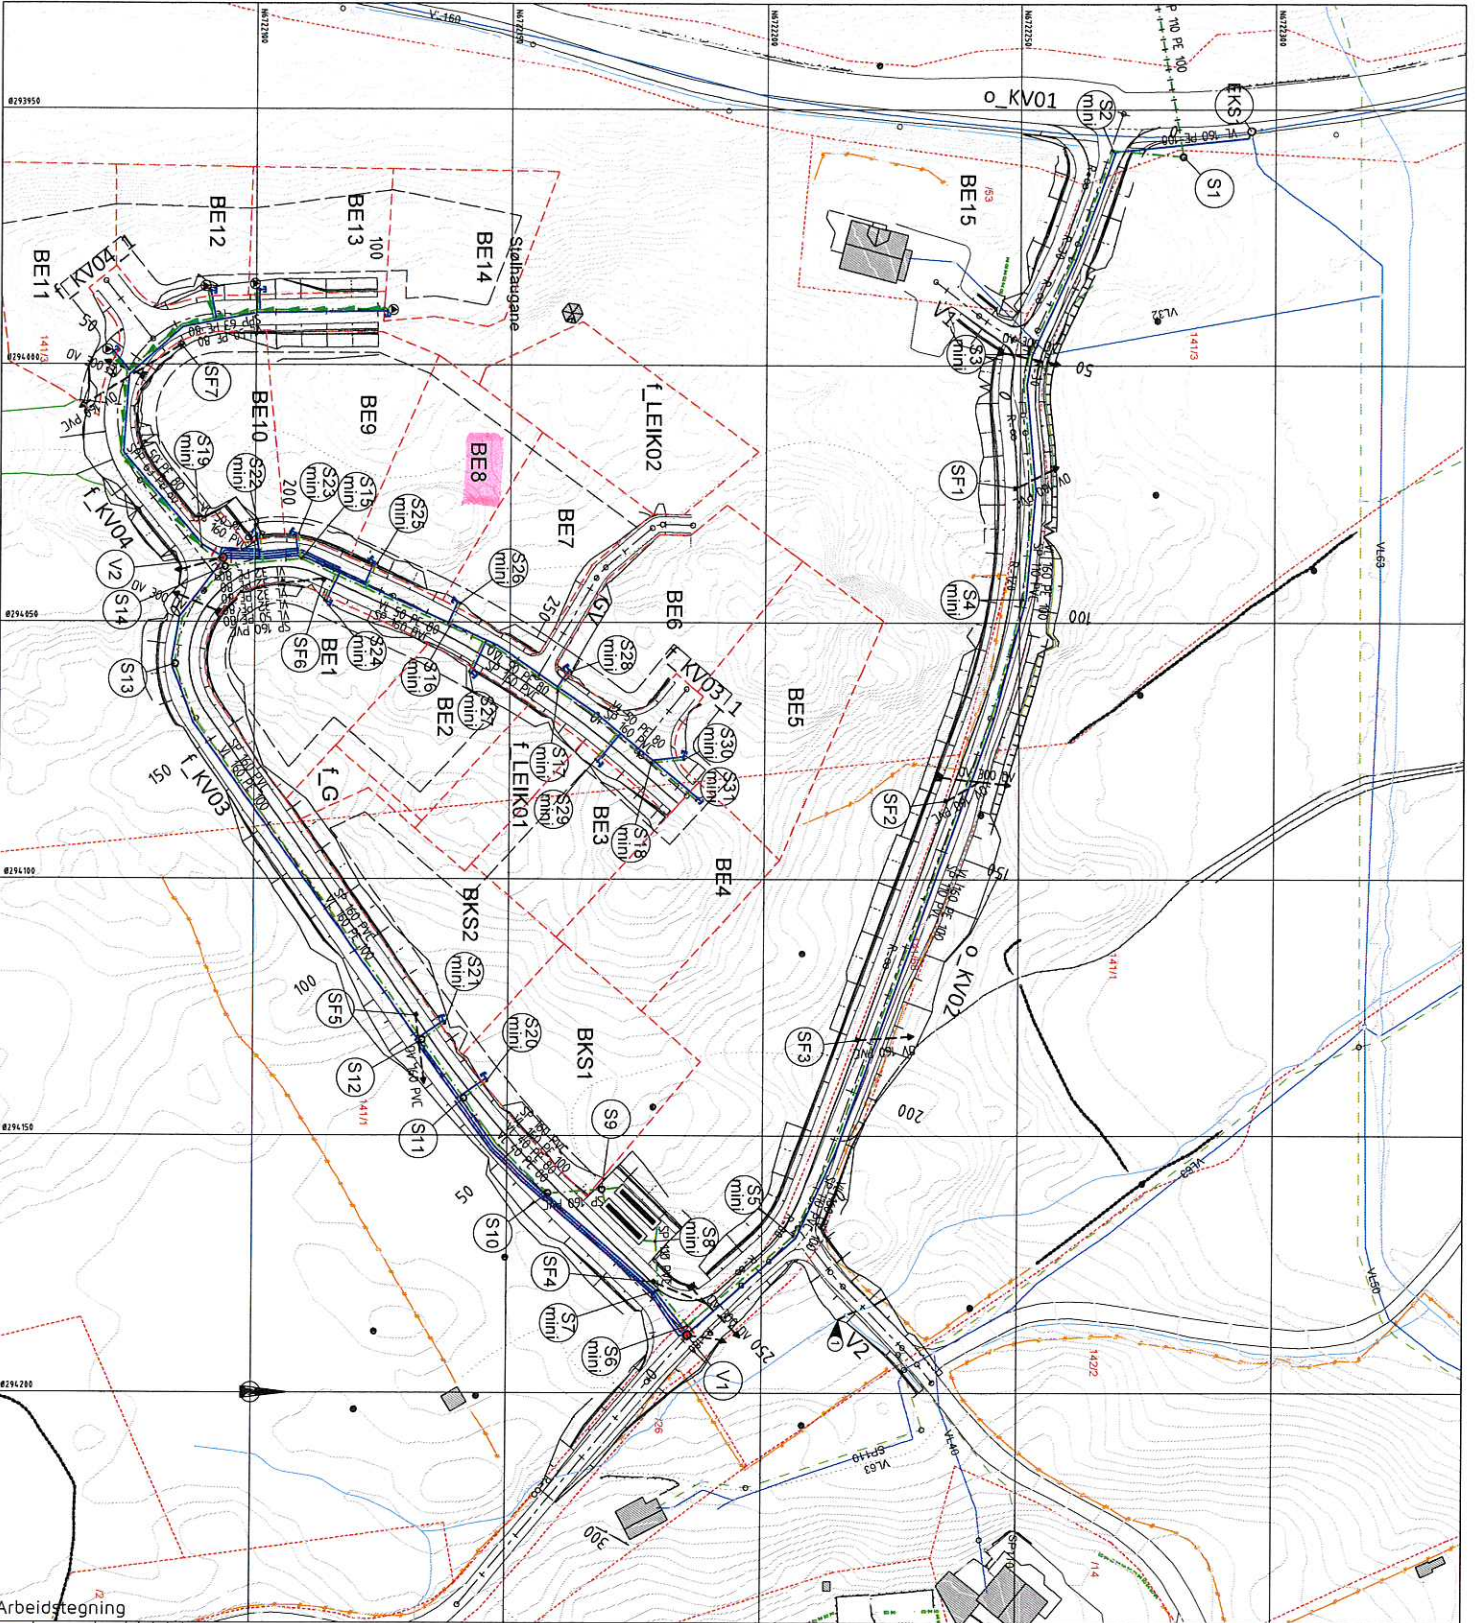

Arbeidstegning

### TEGNFORKLARING

#### Eksisterende





C	24.06.2017	RM	Skjøtselplan på utskilningsnett
B	17.05.2017	RM	Fastsettelse av utskilningsnett
A	14.03.2017	RM	Fastsettelse av utskilningsnett
NO	14.03.2017	RM	Fastsettelse av utskilningsnett

**Major eidegdom AS**  
**Støisnaugane busstasjon VVA-anlegg**  
 Vann- og avløpsplan.

**haugen VVA**  
 Tegnkontrollert av  
 5000 NØRRE  
 3616  
 17.11.2016  
 1:500  
 AT  
 G101

