


14/5964

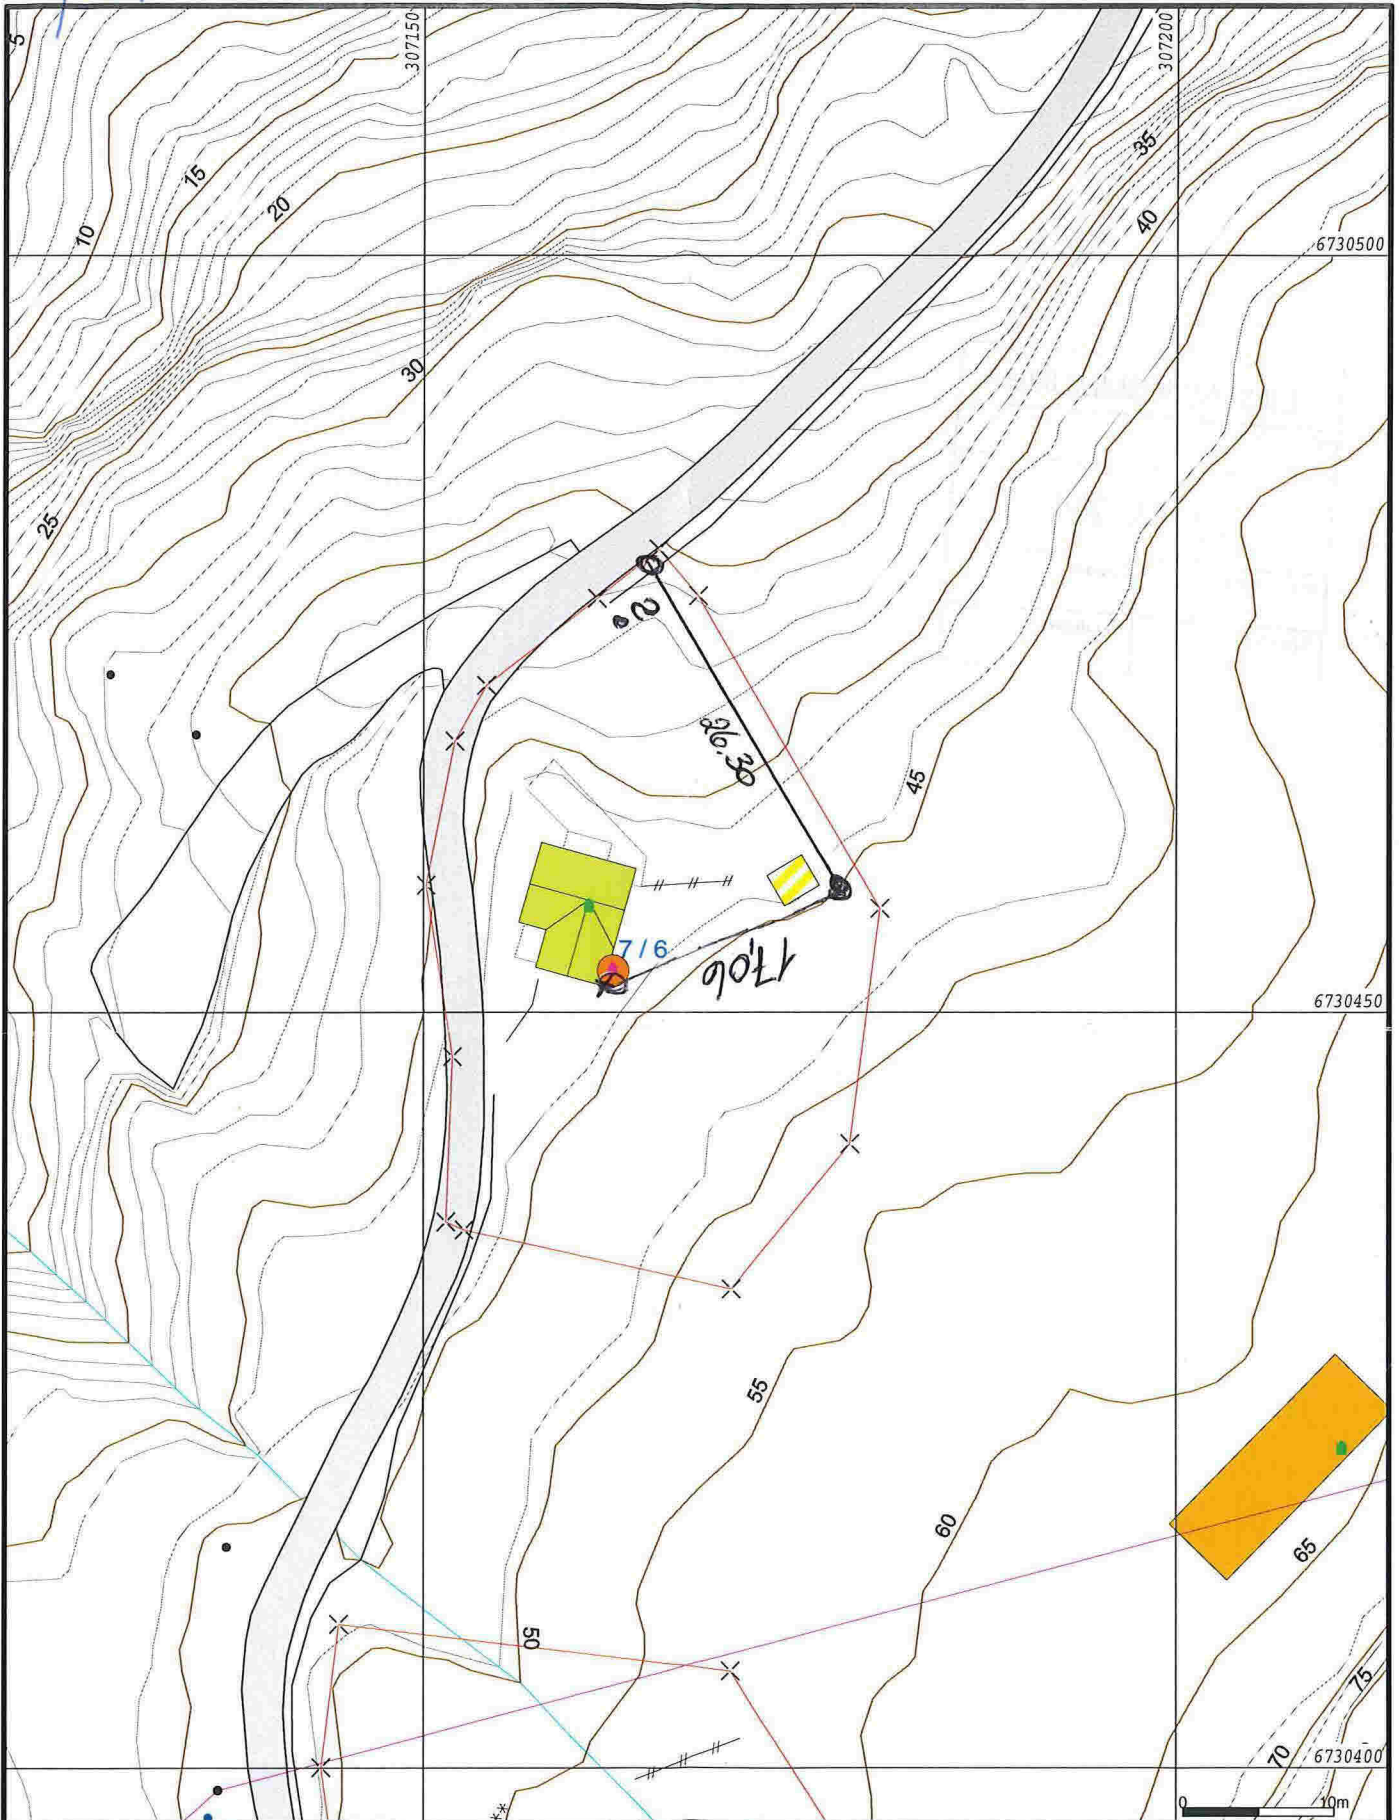

- Målte Grenser
- Registrerte Grenser
- Udefinert grenser
- + Terrengmålte grense
- x Konstruert grensepunkt
- Bolig
- Bustad m/leilighet
- Våningshus

- Større bustader
- Hytte/feriehus
- Garasje/uthus
- Industri/lager
- Andre bygg



Lindås kommune
Geodata avdeling

Grunnkart 2010.



Beliggenhet og høyder må oppfattes som orienterende.

Dato: 2013.04.22
Sign: SSO

G.nr. 7, b.nr. 6.

Målestokk
1:500

LINDAS KOMMUNE

Klassering

03. 08. 2014

Ark. saksnr

Løpenr

Saken.

Tilgangskode