


Opplysninger gitt i nabovarsel

Sendes kommunen sammen med søknaden (Gjenpart av nabovarsel)

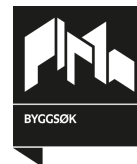

Ved riving skal kreditorer med pengeheftelser i eiendommen varsles, plan- og bygningsloven § 21-3

Tiltak på eiendommen

Kommune	Gnr.	Bnr.	Adresse	Eier/fester
Lindås	188	73	Stallane 7, 5914 ISDALSTØ	Aslak Bauge

Det varsles herved om

Tiltakstype	Næringsgruppekode	Bygningstypekode	Formål
Tilbygg med samlet areal større enn 50 m ²	X Bolig	111 Enebolig	bolig

Arealdisponering

Planstatus mv.

Gjeldende plan	Navn på plan
Reguleringsplan	del av gnr 188 gjervik ytre

Nabovarselet gjelder

Søker med dette om tilbygg til bolig i øst samt balkong i vest

Spørsmål og merknader vedrørende nabovarsel

Ansvarlig søker

navn
VILLANGER&SØNNER AS

Kontaktperson

navn	e-postadresse	Mobiltelefon
Rune Kristoffersen	rune.kristoffersen@villanger.no	92685032

Merknadene sendes:

Eventuelle merknader skal være mottatt innen 2 uker etter at dette varsel er sendt. Ansvarlig søker/tiltakshaver skal sammen med søknad sende innkomne merknader og redegjøre for eventuelle endringer.

Navn	Postadresse	e-postadresse
VILLANGER&SØNNER AS	KNARVIK, 5914 ISDALSTØ	rune.kristoffersen@villanger.no

Vedlegg

Vedleggstype	Gruppe	Beskrivelse av vedlegget
Tegning ny fasade	E	
Tegning ny plan	E	
Tegning ny snitt	E	
Situasjonsplan	D	

Opplysninger gitt i nabovarsel

Sendes kommunen sammen med søknaden (Gjenpart av nabovarsel)




Signering

Tilsvarende opplysninger med vedlegg er sendt i nabovarsel til berørte naboer og gjenboere.
Mottagere av nabovarsel fremgår av kvittering for nabovarsel.

Ansvarlig søker


Dato 27.09.17

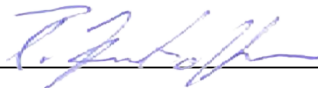Signatur 

Gjentas med blokkbokstaver

Rune Kristoffersen

ikke i målestokk

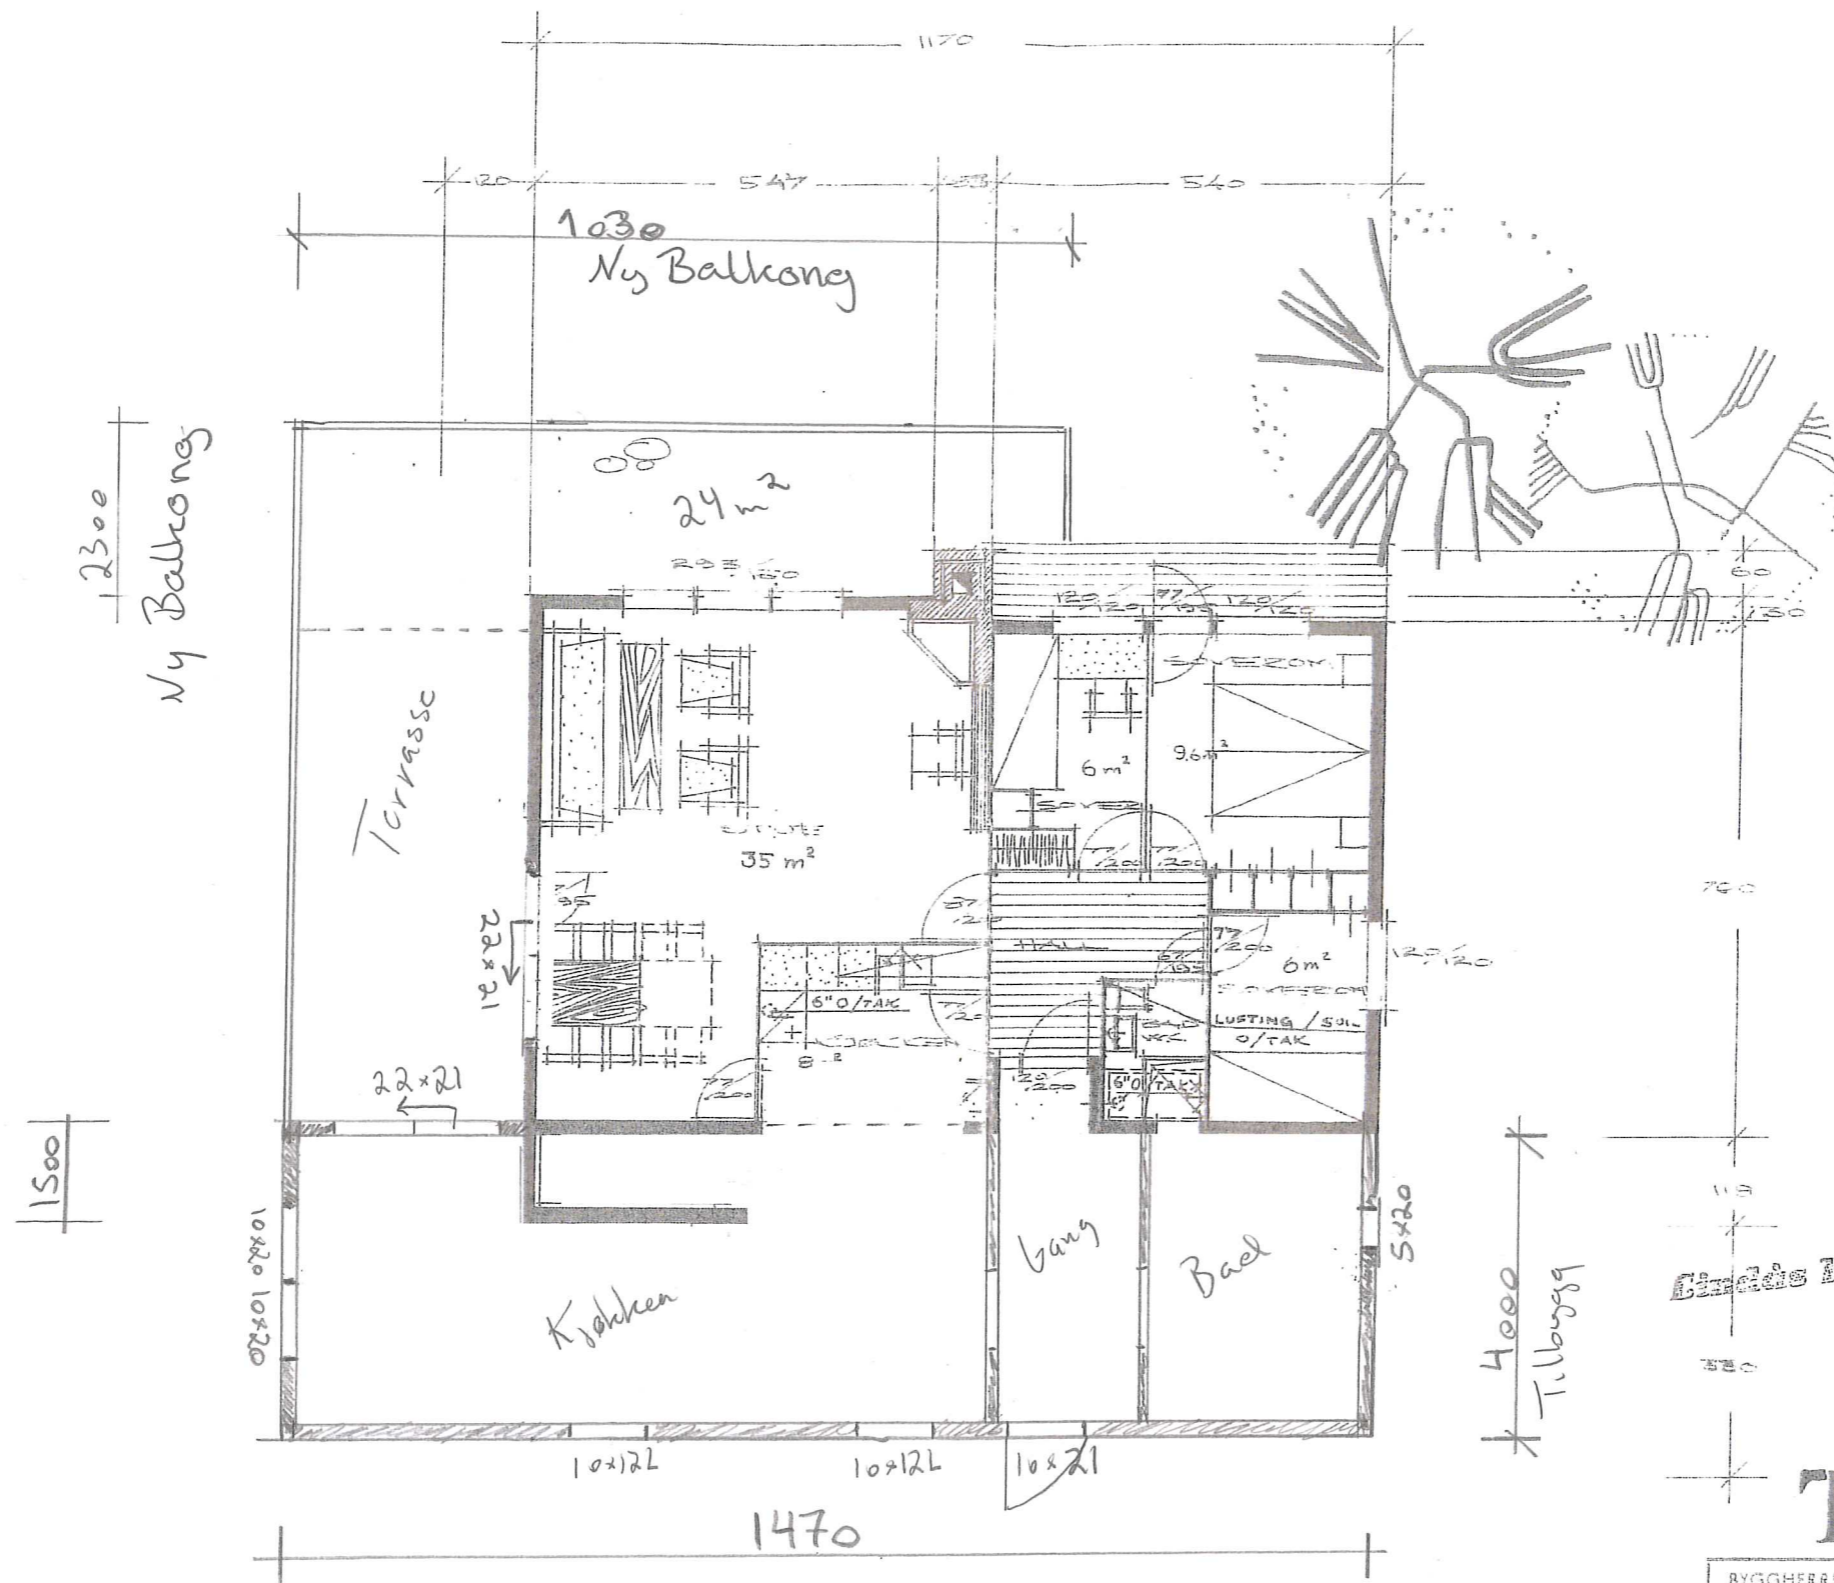


Gindis byggingeråd

TYPE 5÷


BYGGHERRER	TEGN	
BYGGEPLASS	T.E.	
	MÅL	BLAD
	100	2
G. BLOCK	TEGN	
WATNE	14-11-19	
TELEFON 63 580 - SANDNES	REV	

ikke i målestokk



Tilbygg

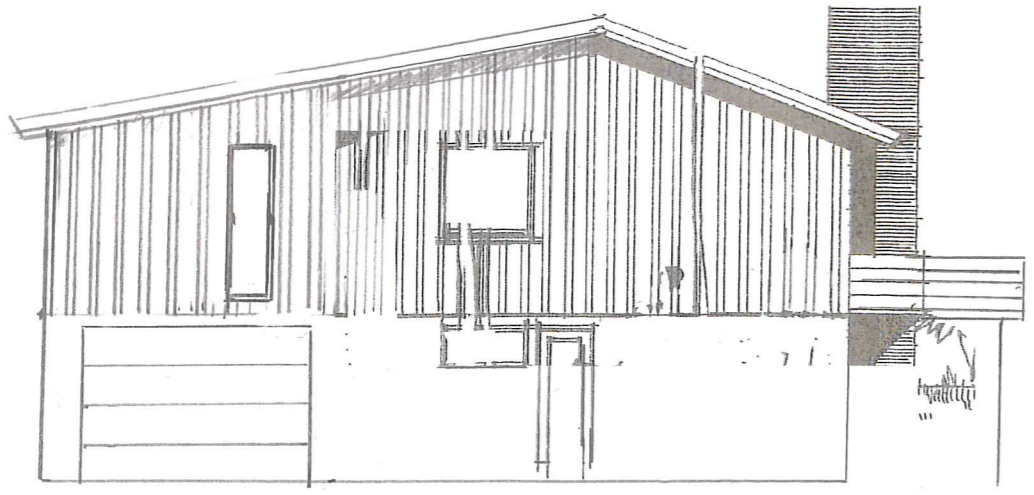

Tilbygg

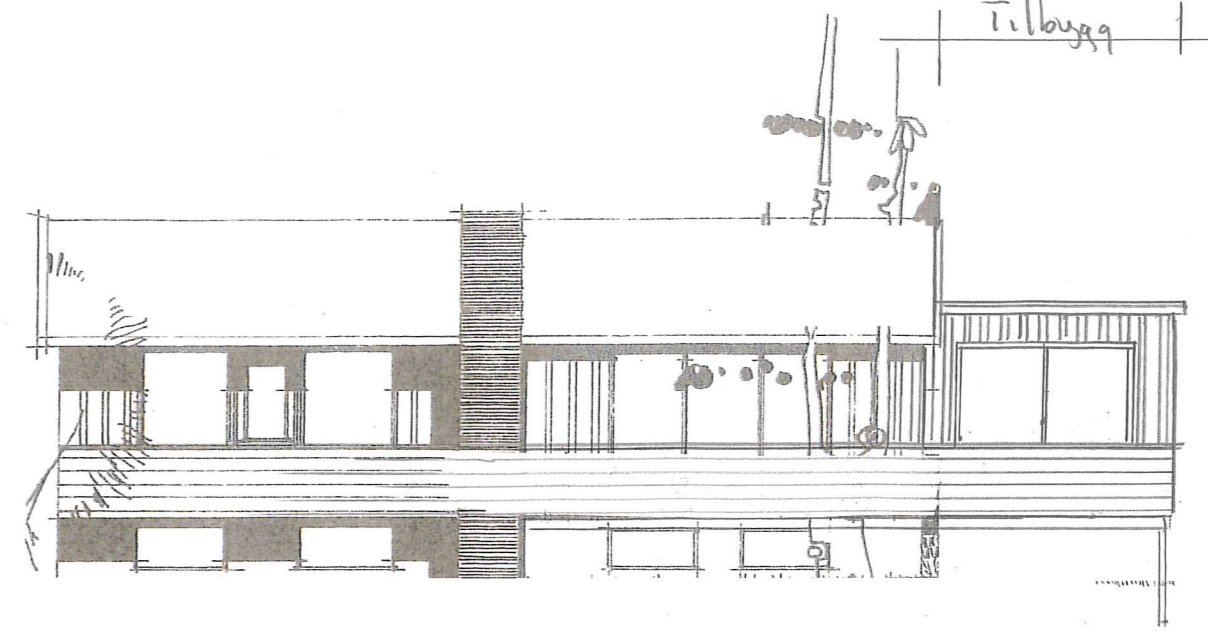



Tilbygg

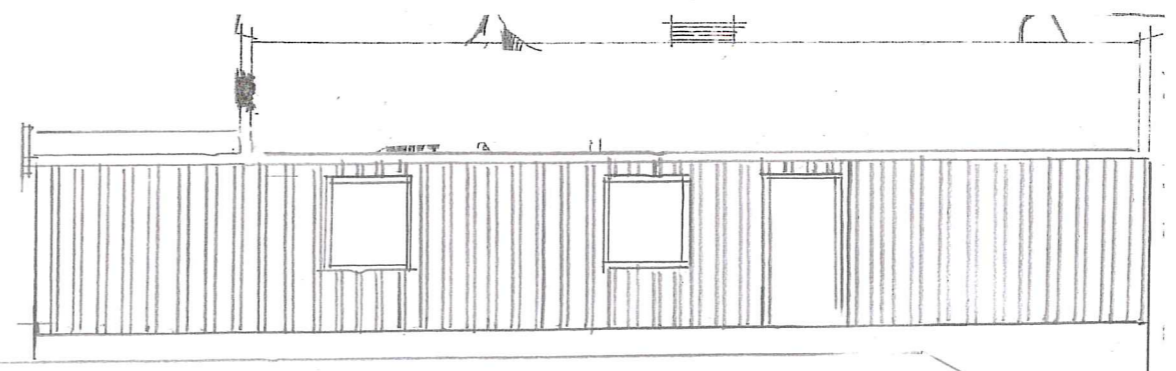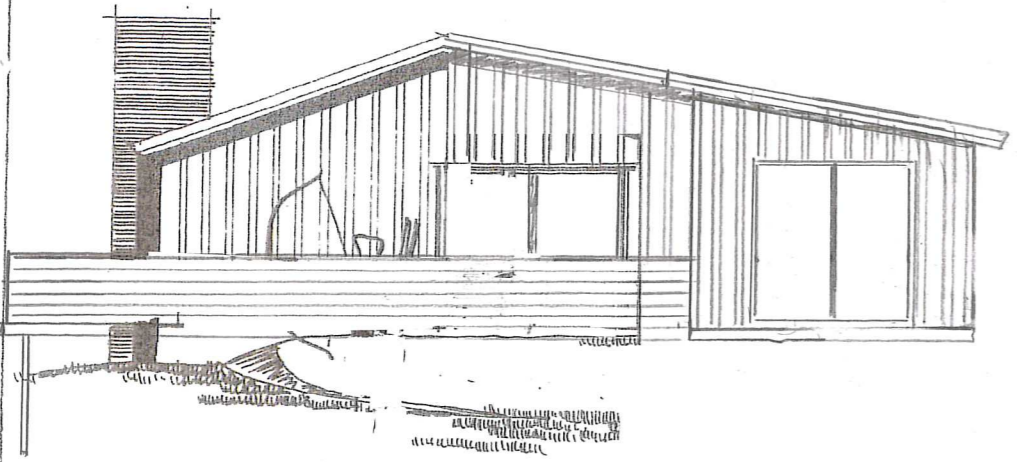

TYPE 5 ÷

BYGGHERRE: HAKON BAUG.	TEGN. NR. T. 4.	
BYGGEPLASS: TERINES PR. BERGEN.	MÅL 1:50	BLAD 1
G. BLOCK WATNE TELEFON 63 580 - SANDNES	TEGN. 1954	
	REV.	


ikke i målestokk

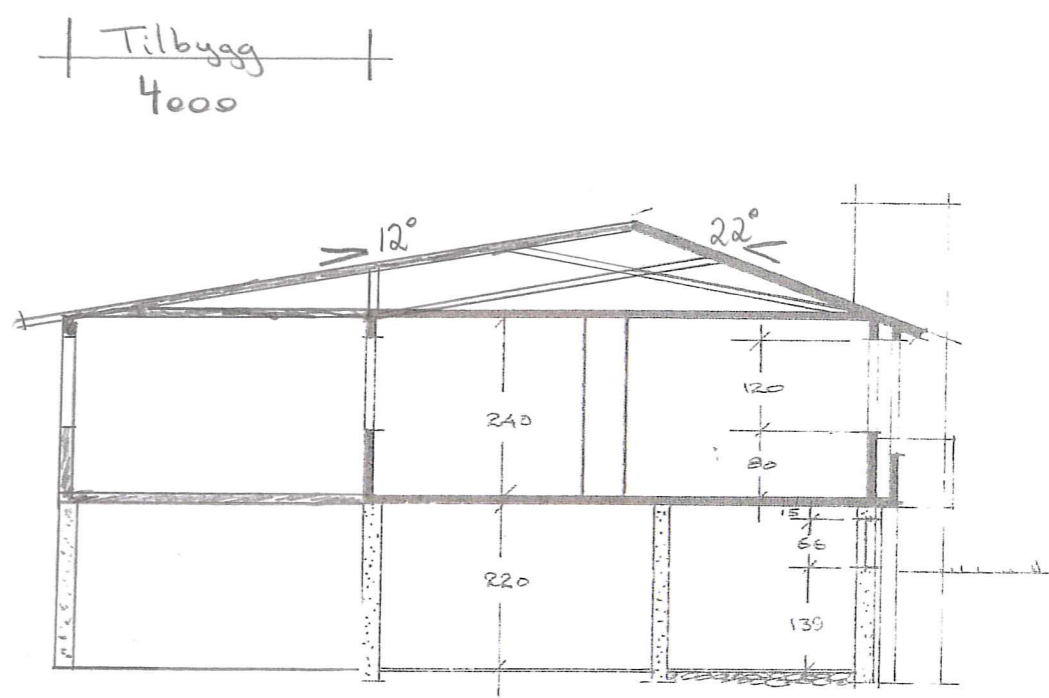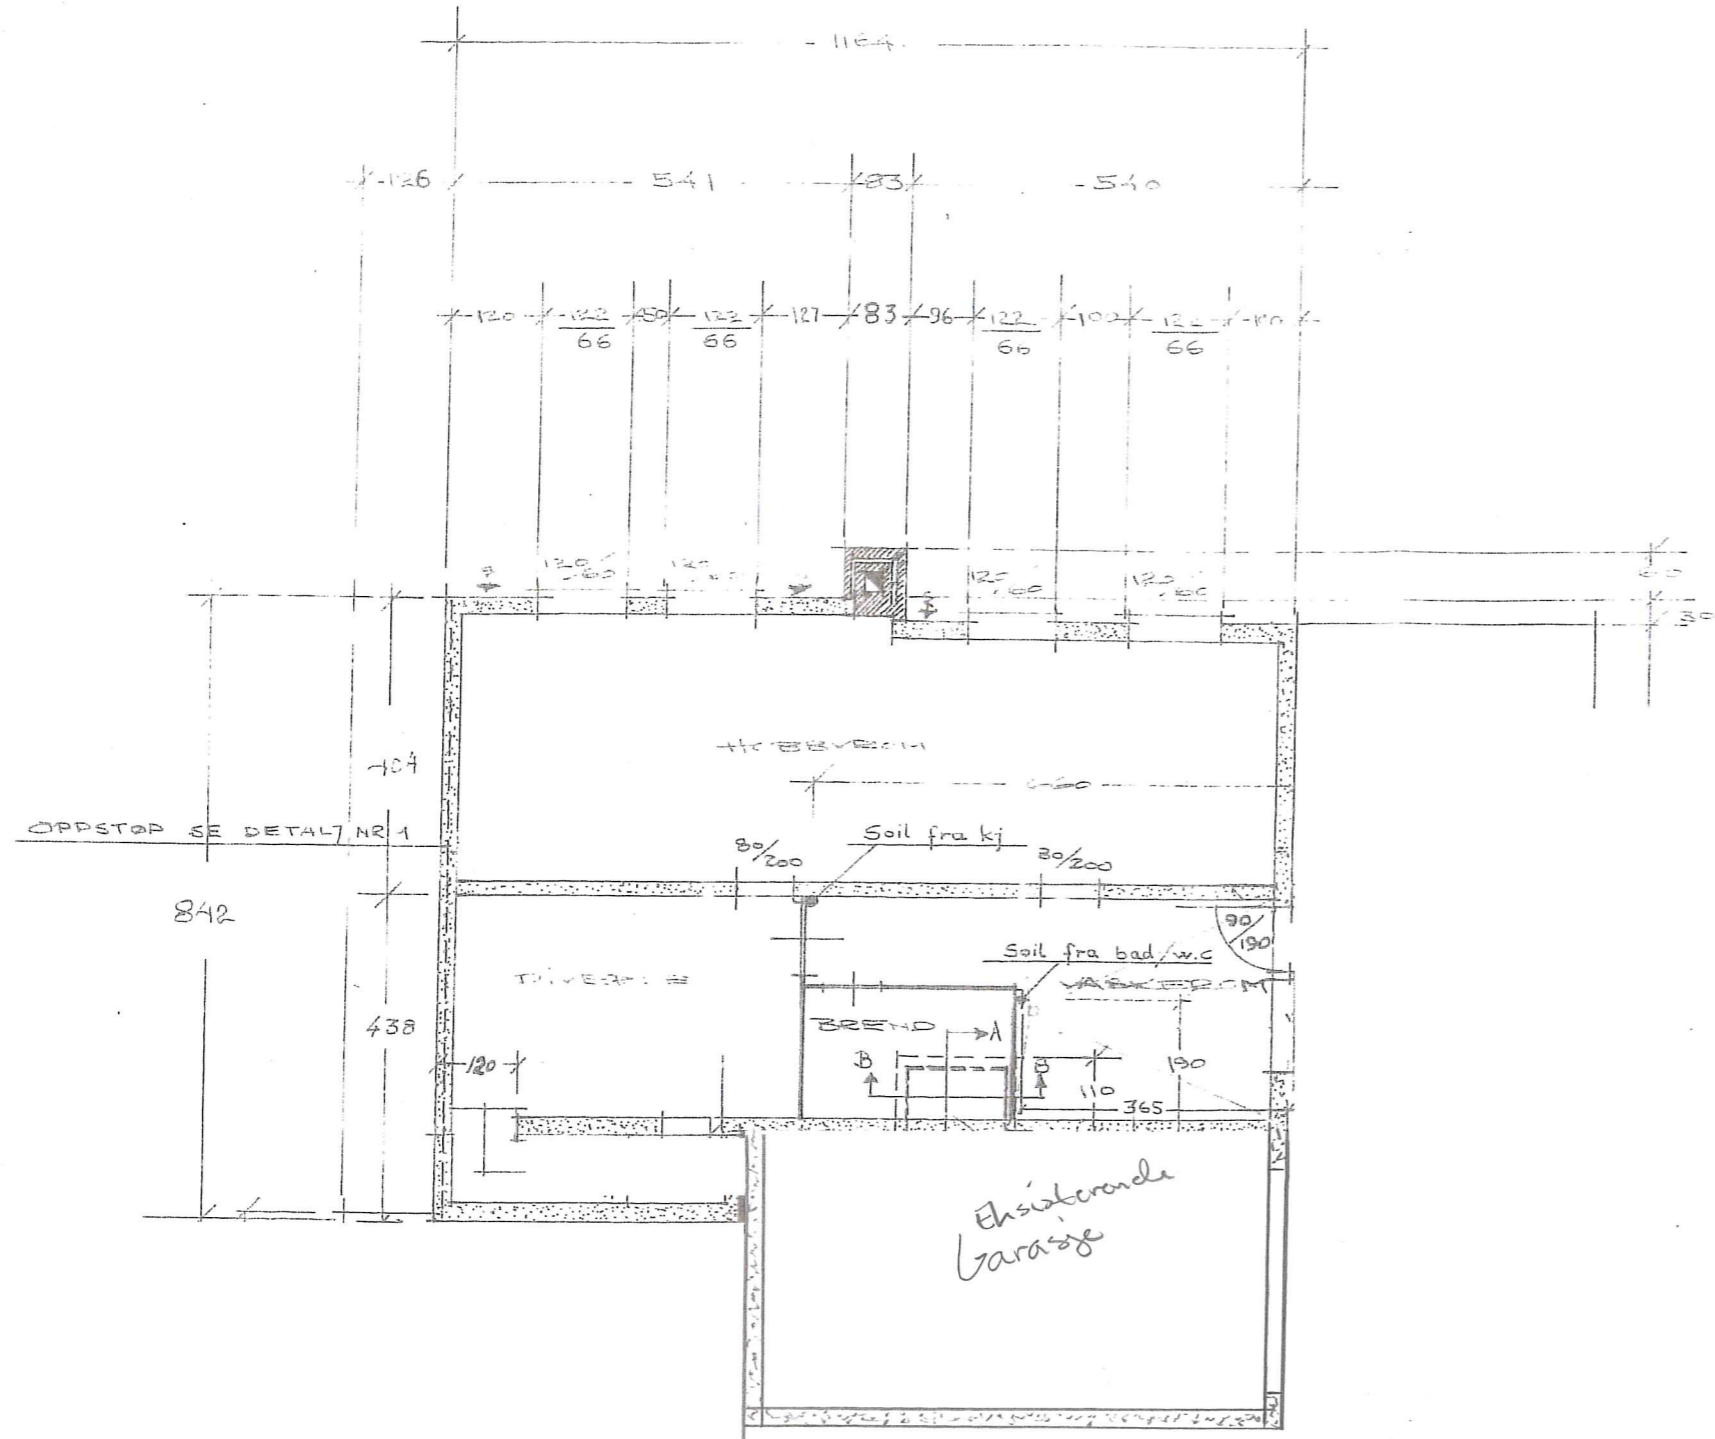

Lindås byggingerdid

TYPE 5 =

BYGGERRE:	TEGN:
BYGGEPLASS:	MÅL: 1/100
G. BLOCK WATNE TELEFON 63 580 - SANDNES	BLAD: 3
	TEGN: [Signature]
	REV:

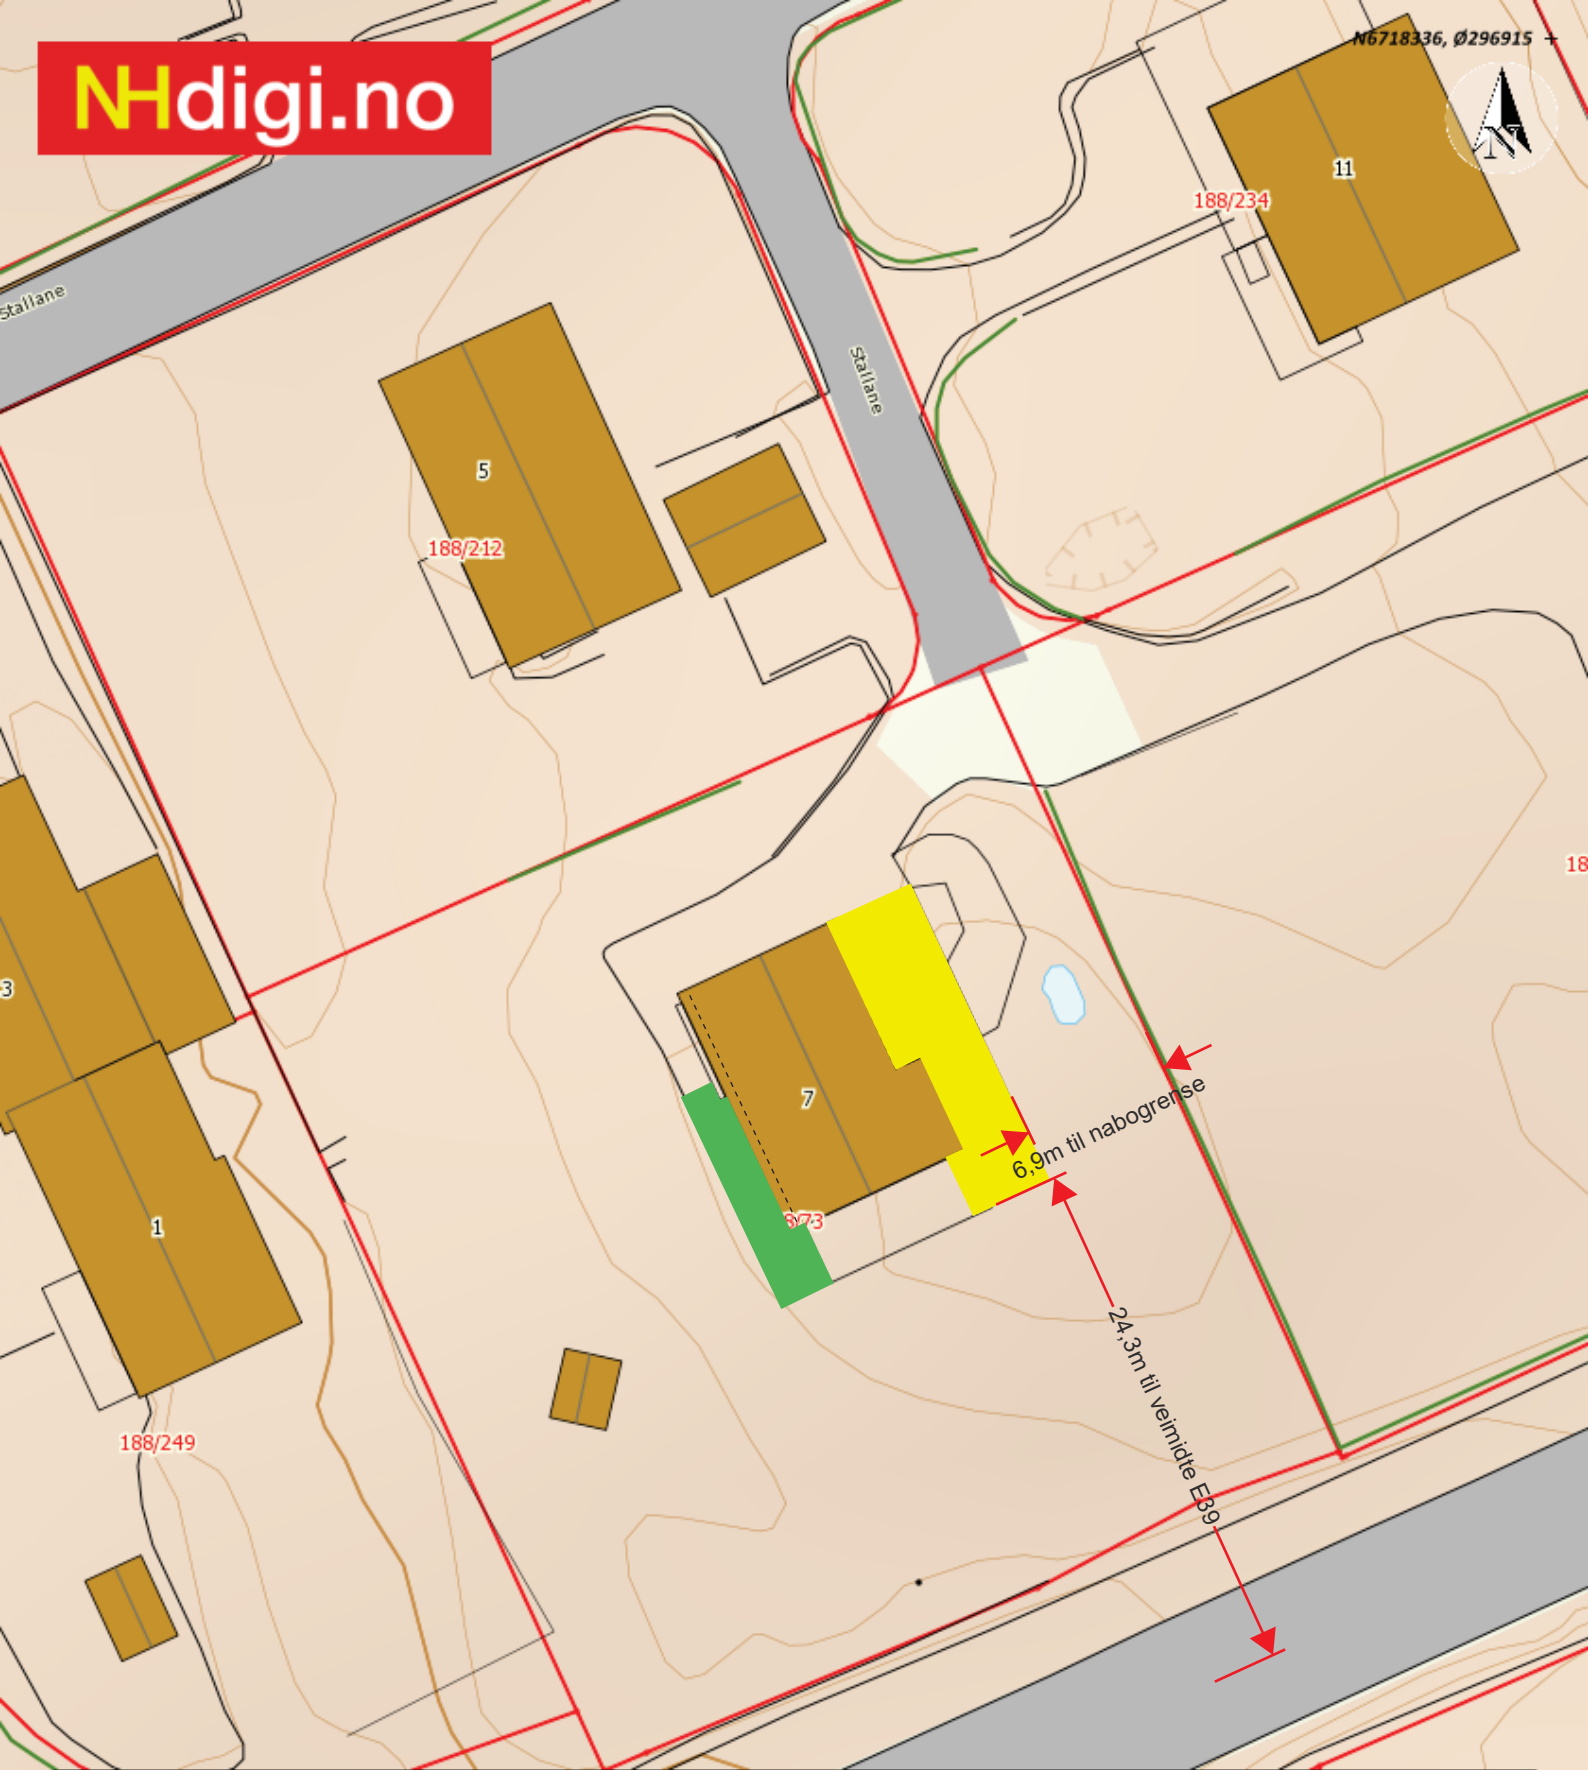
 



Situasjonskart -

Situasjonsplan tilbygg g/bnr 188/73 Stallane 7/5914 Isdalstø

situasjonsplan

2017-09-08 08:35

-  = Tilbygg Bolig
-  = Ny Balkong
-  = Eksisterende Bolig

Målestokk 1:350
tegn av R.K

Data fra Kartverket, Norge Digitalt og Nordhordland digitalt

 15m