

Vedlegg nr.  
C -

Nullstill



### Opplysningar gjeve i nabovarsel skal sendast kommunen saman med søknaden

(Gjenpart av nabovarsel)

Pbl § 21-3

Tiltak på eiendommen:						
Gnr.	Bnr.	Festenr.	Seksjonsnr.	Eiendomen si adresse	Postnr.	Poststad
108	622			Dalane	5955	Lindås
Eigar/festar				Kommune		
Opplysningsvesenets Fond				Lindås		

Det varslast med dette om						
<input type="checkbox"/> Nybygg	<input type="checkbox"/> Anlegg	<input type="checkbox"/> Endring av fasade	<input type="checkbox"/> Riving			
<input type="checkbox"/> Påbygg/tilbygg	<input type="checkbox"/> Skilt/reklame	<input type="checkbox"/> Innhegning mot veg	<input type="checkbox"/> Bruksendring			
<input type="checkbox"/> Mellombels bygning, konstruksjon eller anlegg	<input type="checkbox"/> Antennesystem	<input type="checkbox"/> Oppretting/endring av matrikkeleining (eigedomsdeling) eller bortfeste	<input checked="" type="checkbox"/> Anna			

Dispensasjon etter plan- og bygningslova kapittel 19						Vedlegg nr.
<input type="checkbox"/> Plan- og bygningslova med forskrifter	<input type="checkbox"/> Kommunale vedtekter	<input type="checkbox"/> Arealplanar	<input type="checkbox"/> Veglova			B -

Arealdisponering		
Set kryss for gjeldande plan		
<input type="checkbox"/> Arealdel av kommuneplan	<input type="checkbox"/> Reguleringsplan	<input type="checkbox"/> Utbyggingsplan
Namn på plan		


Beskriv nærare kva nabovarslet gjeld		Vedlegg nr.
Arealoverføring frå Gnr 108 bnr 622 til Gnr 108 bnr 188. Areal til offentlig veg.		Q -

Spørsmål som gjeld nabovarsel skal rettast til			
Føretak/tiltakhavar			
Lindås Tomteselskap as			
Kontaktperson, namn	E-post	Telefon	Mobil
Bjarte Helle	bjarte@lindas.kommune.no	56356793	
Søknaden finst på heimeside: (ikkje obligatorisk)			

Merknader skal sendast til	
Eventuelle merknader skal vere mottekne innan 2 veker etter at dette varslet er sendt. Ansvarleg søker/tiltakhavar skal saman med søknad sende innkomne merknader og gjere greie for ev. endringar.	
Namn	Postadresse
Postnr.	Poststad
	E-post

Vedlegg	Beskriving av vedlegg	Gruppe	Nr. frå - til	Ikkje relevant
	Dispensasjonssøknad/vedtak	B	—	<input type="checkbox"/>
	Situasjonsplan	D	—	<input type="checkbox"/>
	Teikningar snitt, fasade	E	—	<input type="checkbox"/>
	Andre vedlegg	Q	—	<input type="checkbox"/>

Underskrift	
Tilsvarende opplysningar med vedlegg er sendt i nabovarsel til naboar og gjenbuarar som er berørte. Kvittering for nabovarsel viser mottakarar av nabovarslet.	
Stad	Dato
Knaunik	31.1.2018
Underskrift ansvarleg søker eller tiltakhavar	
Gjenta med blokkbøstavar	
STARTE HELLE	

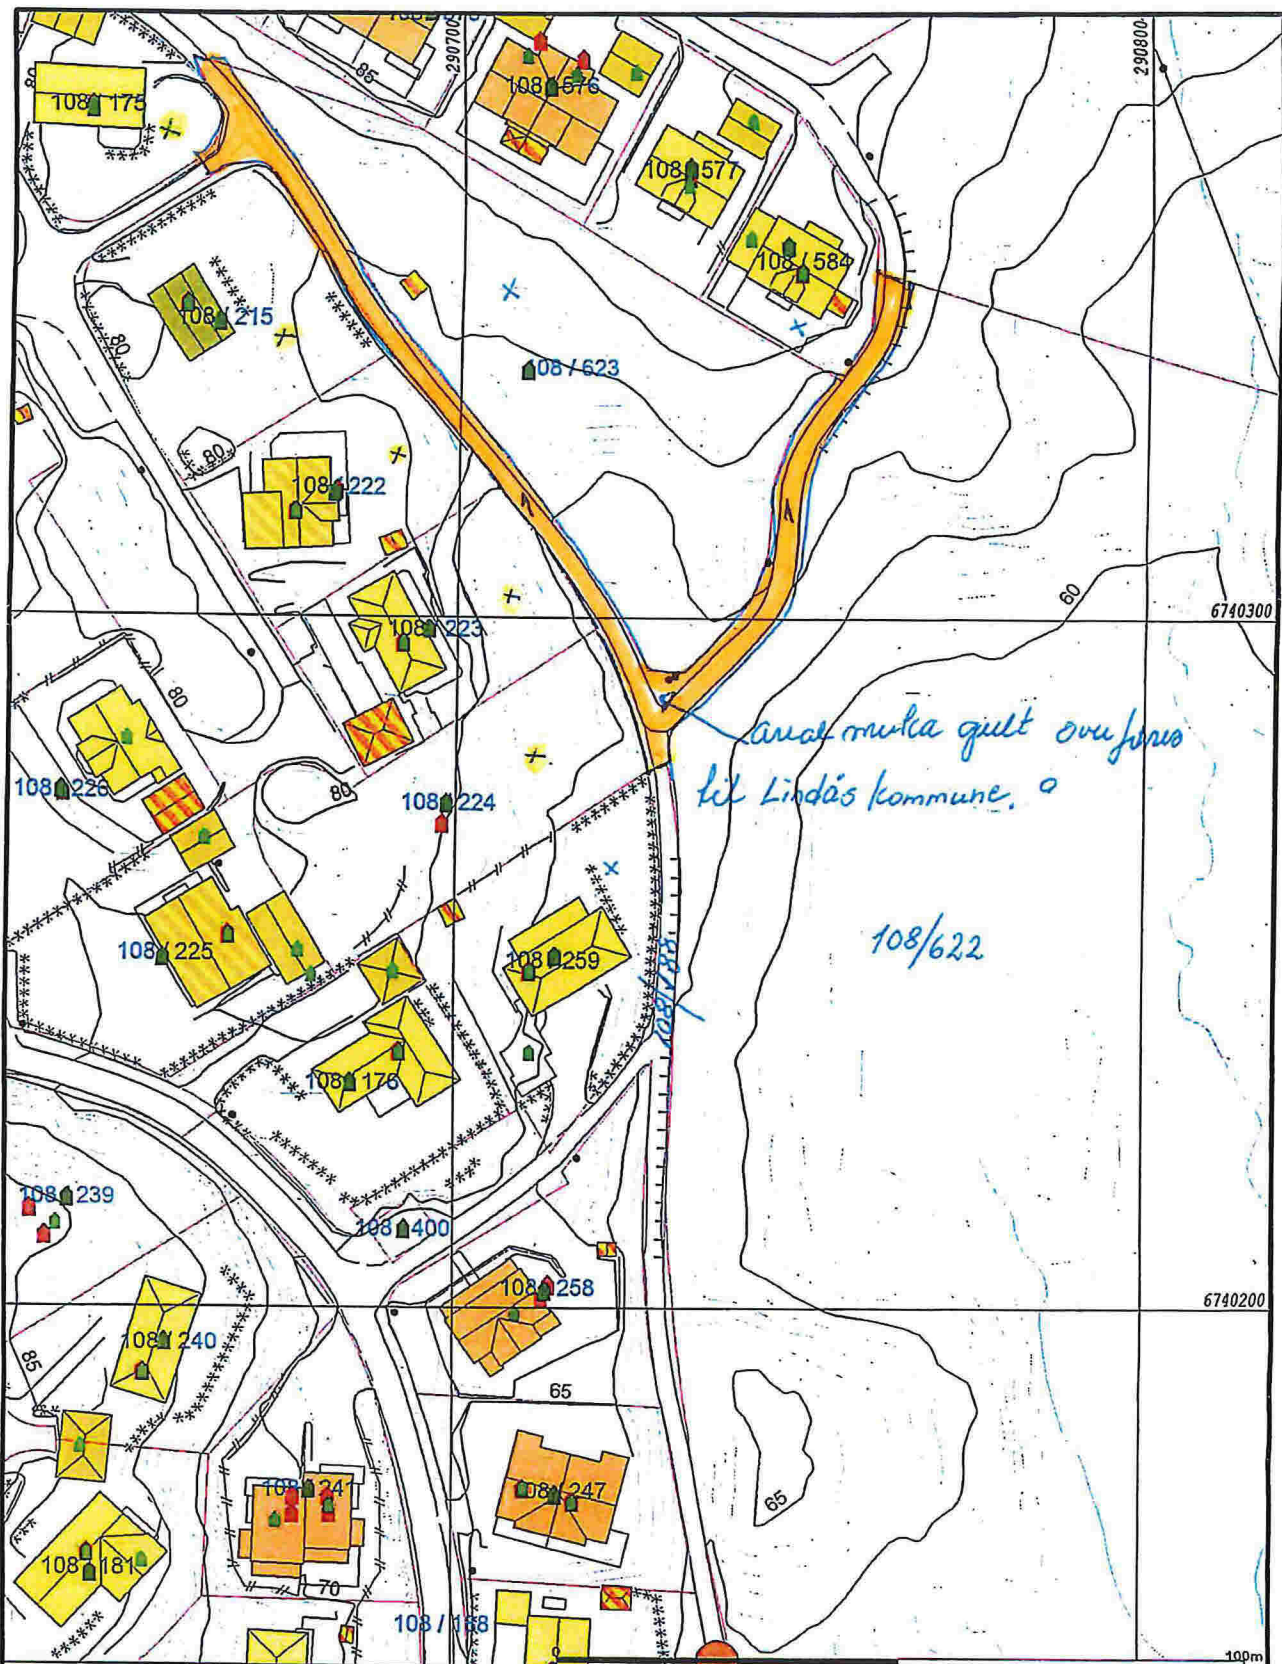

- Målte Grenser
- Registrerte Grenser
- Udefinert grenser
- + Terrengmålte grense
- + Konstruert grensepunkt
- Bolig
- Bustad m/leilighet
- Våningshus
- Storre bustader
- Hytte/feriehuis
- Garsjehus
- Industri/lager
- Andre bygg

Beliggenhet og høyder må oppfattes som orienterende.



Lindås kommune  
Geodata avdeling



Dato: 2017.10.23

Sign: liei

Gnr 108 bnr 188 og 622

Målestokk  
1:1000