

- Fritidsbygging
- Sentrumformål
- Off. privat tenesteyting
- Fritids- og turistformål
- Råstoffnyting
- Næringsbygging
- Idrettsanlegg
- Grav og umelund
- Komb bebyggelse og Nærin
- Veg
- Havn
- Gronstruktur
- Friområde
- Parkområde
- Spredt bustadbygging
- Spredt Fritidsbustder
- Spredt Næringsbygging
- Bruk og vern av sjo og vassdri
- Småbåthavn
- Fiske
- Akvakultur



Lindås kommune
Byggesak avdeling

Gbnr 214/10




Dato: 2018.01.30
Sign: Liam

Kart med kommuneplanen

Målestokk
1:500

Beliggenhet og høyder må oppfattes som orienterende.

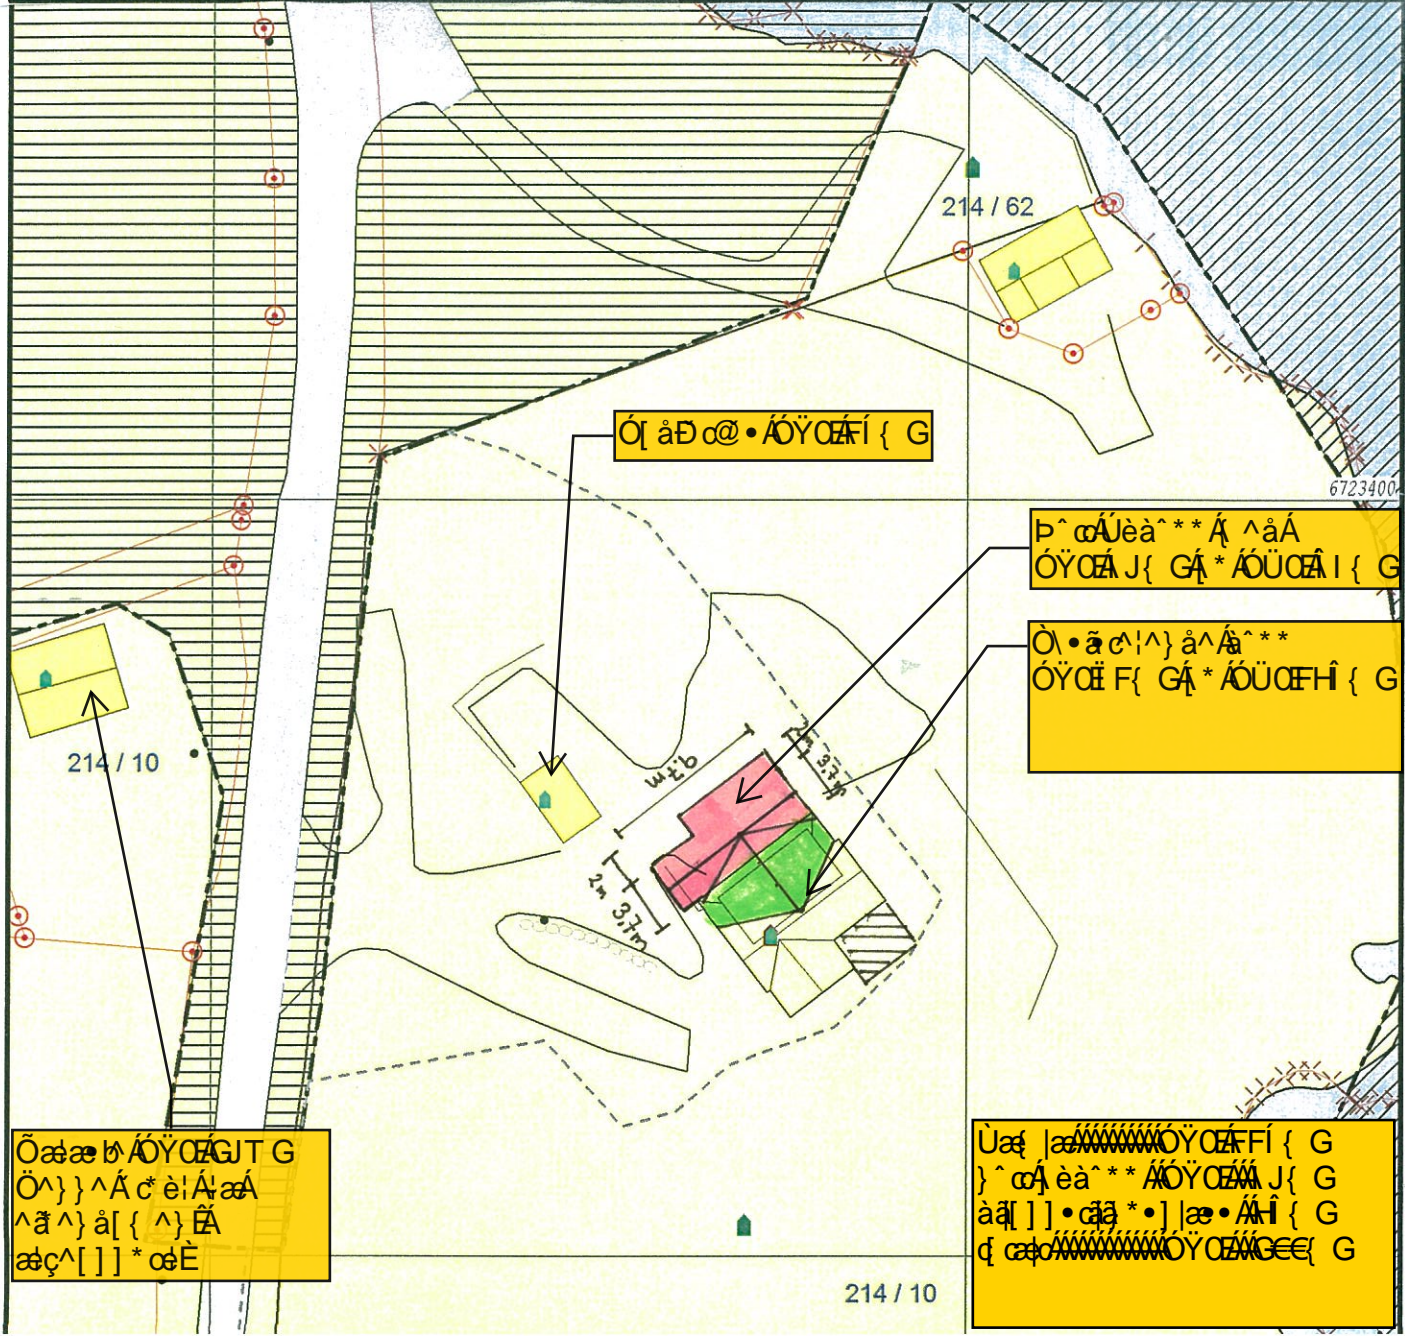

VEDLEGGD-2

MERKNADER:

- Merket raud er påbygg med takoverbygg ved inngang parti
- Merket grøn er nytt takkonstruksjon på eksisterende
- stiptet felt er terrasse på mark

Index	Dato	Beskrivelse	Sign	Kontr.

Oppvarmet BRA:	BYA:	VOLUM:	ENERGIMERKE
BRA TOTALT:			

BYGGKommUNE:	GNR/BNR:	POSTNR:	POSTSTED:
Lindås	214/10	5193	Eikanger
ADRESSE:			MOH:
Fyllingnesvegen 189			

TEGNET AV:	KONTROLLERT AV:	DATO:	FORMAT:
E.V			A4

PROSJEKT:	PROSJEKTNR.:
Tilbygg Rasmussen	
TEGNINGEN VISER:	TEGNING NR.:
Ny situasjonsplan	
STATUS:	MÅLESTOKK:
Byggemelding	1:500

TILTAKSHAVER:
Björg Rasmussen

BYGGEFIRMA:
NORGESHUS
Hindenes Hus

INGENIØR- OG ARKITEKTKONTORET NORGESHUS AS, PB 161, 7223 MELHUS, TLF: 72 85 69 00

TEGNINGEN ER BESKYTTET ETTER LOV OM OPPHAVSRETT OG EIES AV NORGESHUS AS. TEGNINGER SKAL IKKE BENYTTES UTEN VÅR TILLATELSE. TEGNINGEN GJELDER IKKE SOM ARBEIDSTEGNING.

REV.:

214 / 10