

136

138

137

139

140

25

15

26

16

27

17

28

18

37

19

30

46

45

36

33

34

35

VEG D

39

41

VEG G1

44

VEG X

VEG G

VEG E

VEG F

VEG DZ

VEG D1

HÅLDSMÅL
RÄNNINGSSYSTEM

FRIMRÅDE

JAN CLAY EINARSEN
ALVAMARKA TOMT 2
LINDÅS kommun

BARNHAGE

VEGD till Rörgrävt

SPILL- OG ÖVERNÄMNINGEN
TILLKÖPTETS ERG. ANK.

V. 50 mm
S. 160 "
D. 200 "

V. 160 mm
S. 160 "
D. 160 "

V. 160 mm
S. 160 "
D. 300 "

V. 100 mm
S. 160 "
D. 150 "

V. 160 mm
S. 160 "
D. 160 "

ERG. V. 160 mm
S. 110 "
D. 150 "

ERG. O. 200 mm

D. 150 mm

V. 110

56.6

52.8

50

53.5














1,48 *gr. miska*

1,16 *konor.*

1,26 *H. i garabpaj*

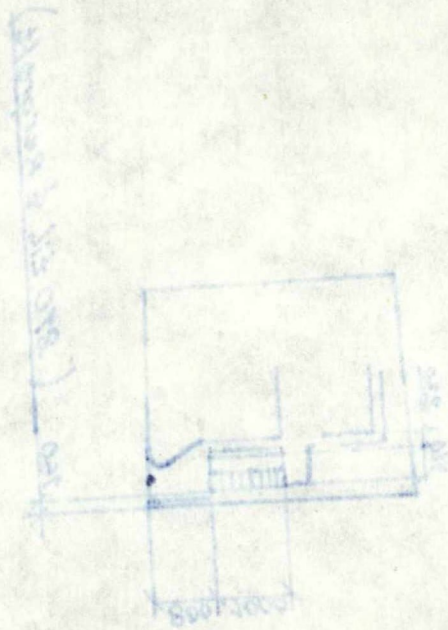

157-051