

H. SANDVIK A/S

Entreprenør

Galteråsen 4
5916 Isdalstø
Tlf: 56 35 30 78
helge@h-sandvik.no
Bankgiro: 3632.71.03916
MVA reg. nr: 14524797
Foretaksnr: 989482920

Lindås kommune
Veiavdeling
Kvernhusmyrane 20
5914 Isdalstø

Isdalstø 20.02.2018

Vedr. eiendom 137/563, Ikenberget 21b, v/Ørjan Lilleskare.

Viser til vedlagte brev med orientering frå byggesaksavdeling datert 15.02.2018.

På bakgrunn av dette tok undertegnede kontakt med veiavdeling for å få til ei synfaring med mål om å finne tiltak slik at utkjørsler frå 137/564 og 137/563 kan godkjennes.

Mandag 19.02.2018 var det synfaring med byggherre Ørjan Lilleskare, Kjetil Eikefet og Irene Wilhelmsen og Helge Sandvik.

Det var ei konstruktiv synfaring der vi kom fram til tiltak som er vist i vedlegga.

På vedlagte situasjonsplan er tiltaka vist, på vedlagte foto er og tiltaka vist.


Håper at vegavdeling kan lage eit notat der viste tiltak kan anbefales slik at det kan verta eit vedlegg til søknad for tiltaket.

Vedlegg:

- Orienteringsbrev frå Lindås kommune, 2 sider
- Situasjonsplan
- Foto med tiltaka vist 3 sider

På forhånd takk.

Med vennleg helsing

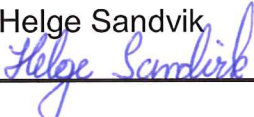Helge Sandvik


mob 97 01 96 34



KOPI

Ørjan Lilleskare
Ikenberget 21 A
5911 ALVERSUND

Referanser:
Dykkar:
Vår: 16/1673 - 18/4998

Saksbehandlar:
Eilin Houlison Molvik
EilinHoulison.Molvik@lindas.kommune.no

Dato:
15.02.2018

Orientering om saka gbnr 137/563 Alver

Vi viser til vårt brev datert 23.01.18 og påfølgjande e-postar i saka

Vi har drøfta saka dykkar i felles forvaltningsmøte med Teknisk drift vegavdeling og vatn- og avlaupsavdeling.

Vegavdelinga i Lindås kommune godtek ikkje trafikkspagl/sladrespegl som tiltak for å betre sikt. Bakgrunnen for dette er at slike spegl lett kan komme ut av stilling og gi feil bilete.

Tiltak som må gjennomførast er å etablere frisikt sone i avkøyrsløse for dykkar eigedom og redusere mur i dykkar grense mot gbnr. 137/564, slik at også den eigedommen får tilfredsstillande frisikt i si avkøyrsløse.

Vegen inn i området har ei 30km/t sone. Vegavdelinga i Lindås kommunen aksepterer frisiktsona på 3x20m som eit minimum. Hindringar i siktsona skal ikkje overstige 0,5m.

Med omsyn til avstand til offentleg leidningsnett så må det søjast om dispensasjon frå VA-norma i Lindås kommune som set ein minste avstand til leidningsnettet på 4 meter.

Det må i søknad dokumenterast at mur er forsvarleg fundamentert slik at det ikkje er fare for utrasing av mur ved arbeid på kommunalt leidningsnett, det er påreknaleg at det vert akseptert ein minste avstand mellom ytterkant mur og kommunalt leidningsnett på minimum 2 meter.

Eigedom gbnr. 137/565 har retta opp i tilhøva på sin eigedom knytt til eigen avkøyrsløse og mur i avkøyrsløse til eigedom gbnr. 137/566.

Eigedom gbnr. 137/564 har søkt om dispensasjon og har fått pålegg om å levere inn komplett søknad.

I tillegg til ovvannemnde er murar i heilskap plassert utanfor regulert byggegrense langs veg og krev at det vert søkt om dispensasjon frå byggegrensa.



Med helsing

Siril Sylta
avdelingsleiar

Eilin Houlison Molvik
rådgjevar

Dette dokumentet er elektronisk godkjent og har difor ingen signatur.

Vedlegg:

nabo og gjenboliste for gbnr 137_563

Kopi til:

Ørjan Lilleskare

Ikenberget 21 A 5911

ALVERSUND

Mottakarar:


Ørjan Lilleskare

Ikenberget 21 A 5911

ALVERSUND

KOPPI

D-1

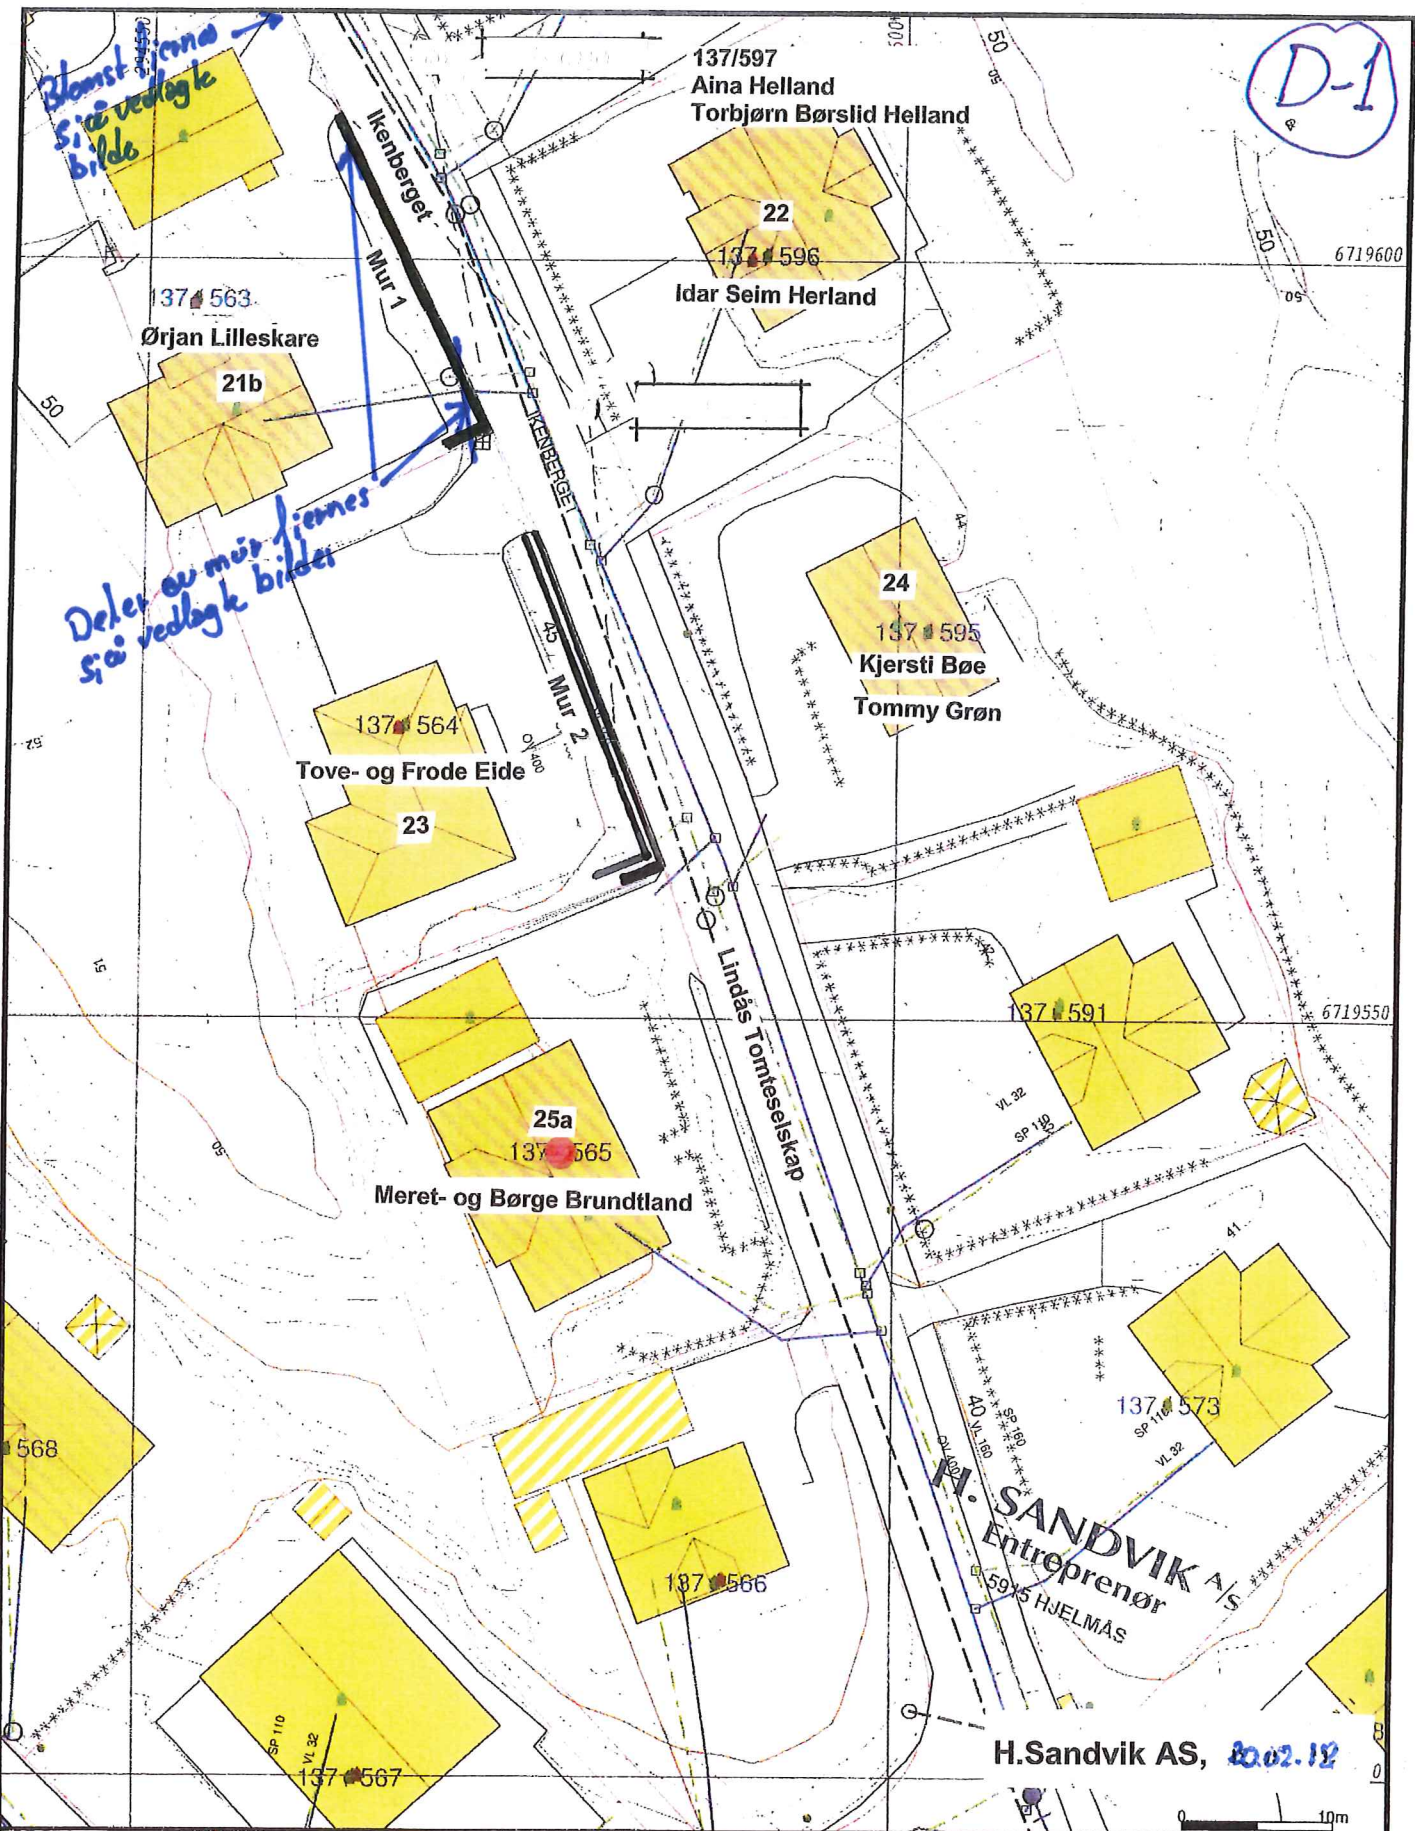

- Avløp felles
- Drensledning
- Overvann
- Pumpeledning spillvann
- Pumpeledning vann
- Spillvann
- Vannledning
- Udefinert grenser
- ↑ Terrengmålte grense
- Konstruert grensepunkt
- Bolig
- Bustad m/leilighet
- Våningshus
- Større bustader
- Hytte/feriehuis
- Garasjeføtush
- Industri/lager
- Andre bygg

Beliggenhet og høyder må oppfattes som orienterende.



Lindås kommune
Geodata avdeling

Dato: 2013.05.07
Sjegn: SUP

Gnr 137 bnr 564



Målestokk
1:500

105%
:o.k.!



S.H.
81-21-22

ca. 3,8m


Ved fjerning av deler av støllemur vil sikt
for utkjørsed bli eller krav. 3meter inn og 20meter sikt

20/12-18
Sik



2 stølspylter



2012-18
H.S.



Resornderon fier nes for
beste siket mot vand

Del av Mår sjernes forsikt mot søl

