

27

N6722727, Ø300717 +

202/128

29

202/129

202/163

BS
BV

202/164

202/108

43

202/118

202/73

358

202/130

35

202/86

39

202/72

202/157

17

SPV110
VL32

202/154

18A

18B

202/156

202/85

VL32
SP110

202/141

SP110
VL32

202/141

202/49

391 L

202/166 Stendal VVS AS
Blombakken 1 - 5911 ALVERSUND
E-post: sten-vvs@online.no
Org.nr: 980 626 180

202/4

202/165

391 Leknesvegen

391 L

Situasjonskart -

Dato: 07-03-2018

NHdigi.no


Målestokk: 1:1 000


30m

+ N6722440, Ø300517

Data fra Kartverket, Norge Digitalt og Nordhordland digitalt

202/145

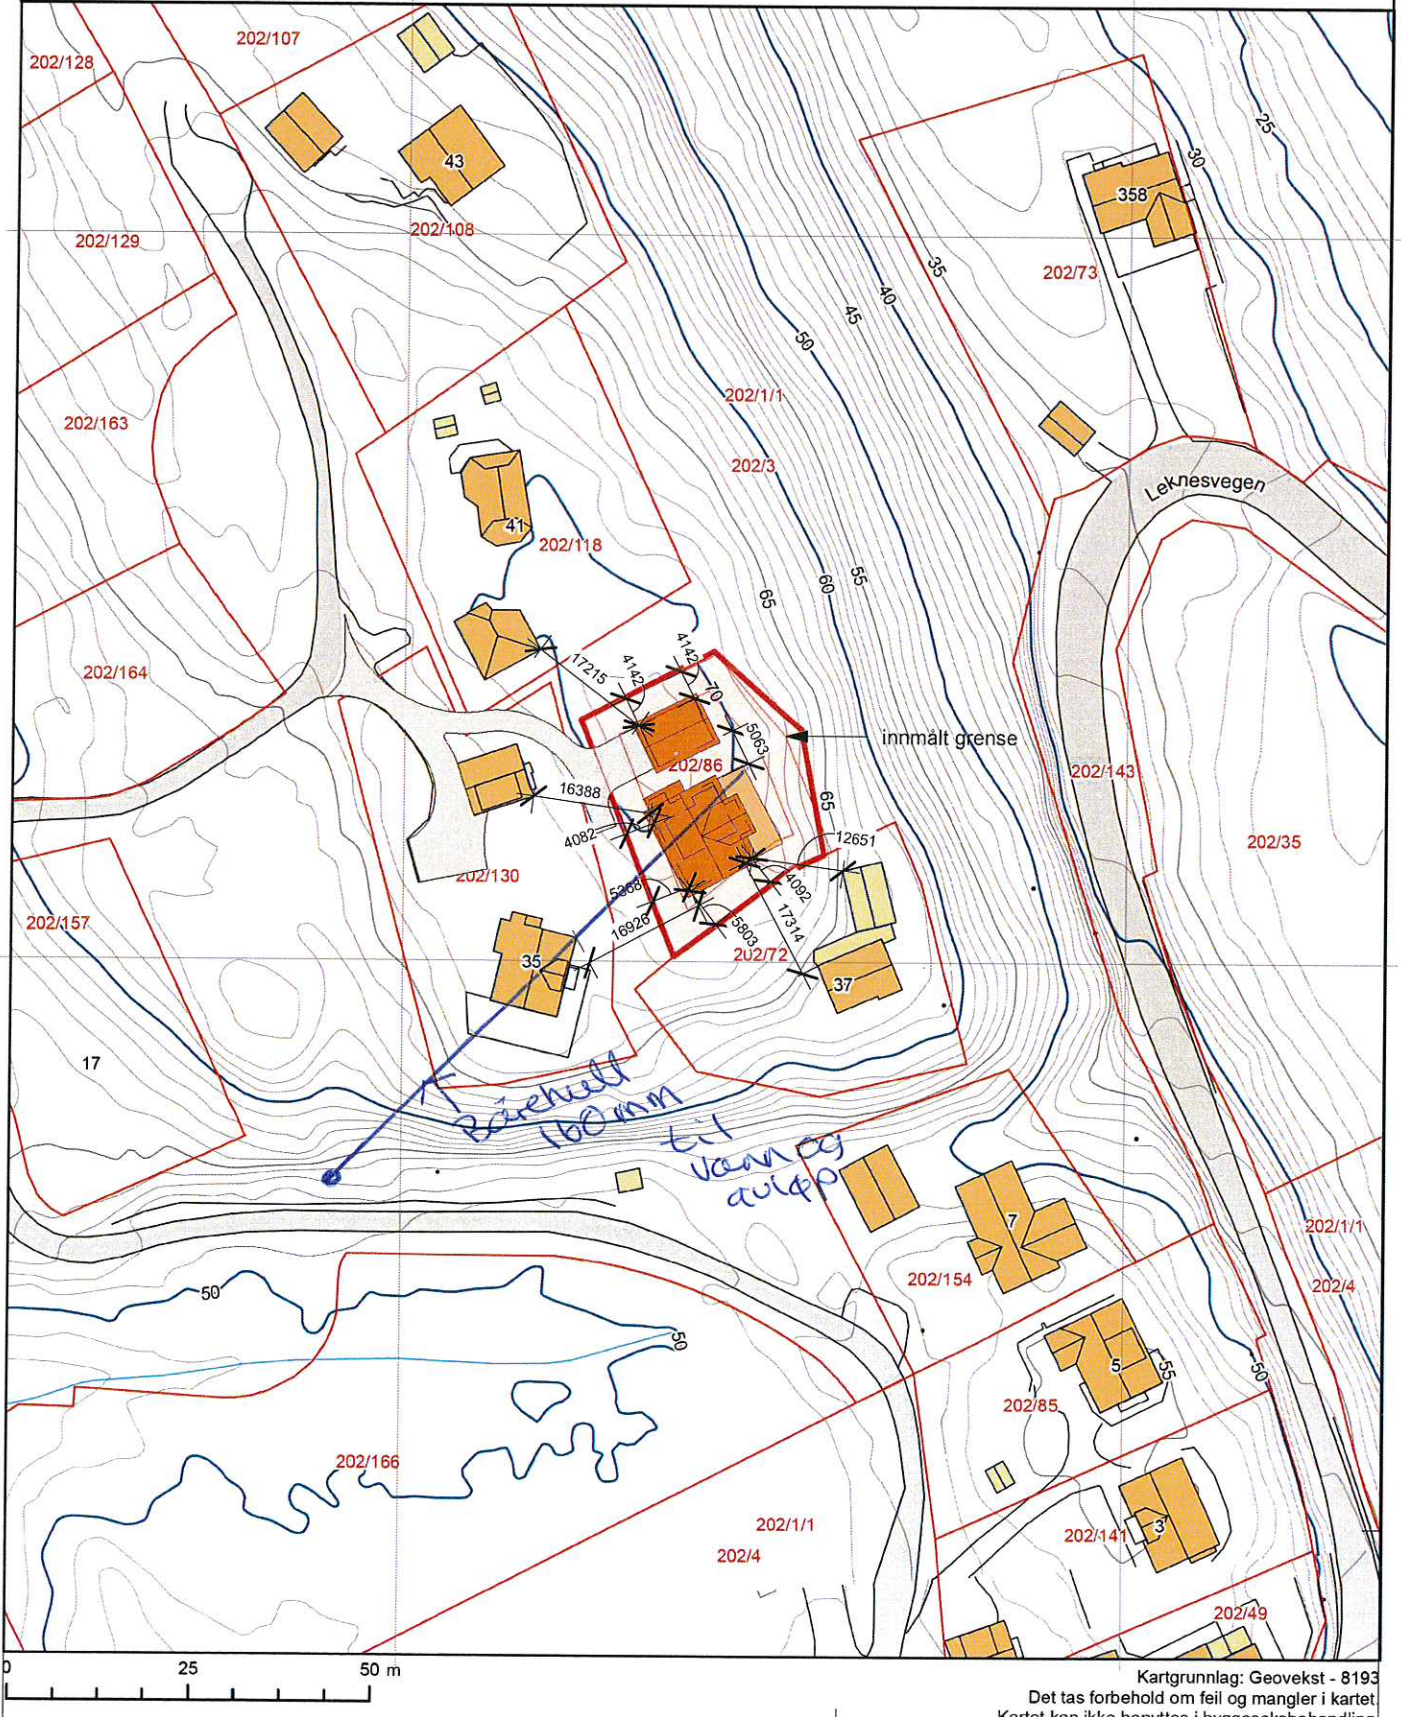

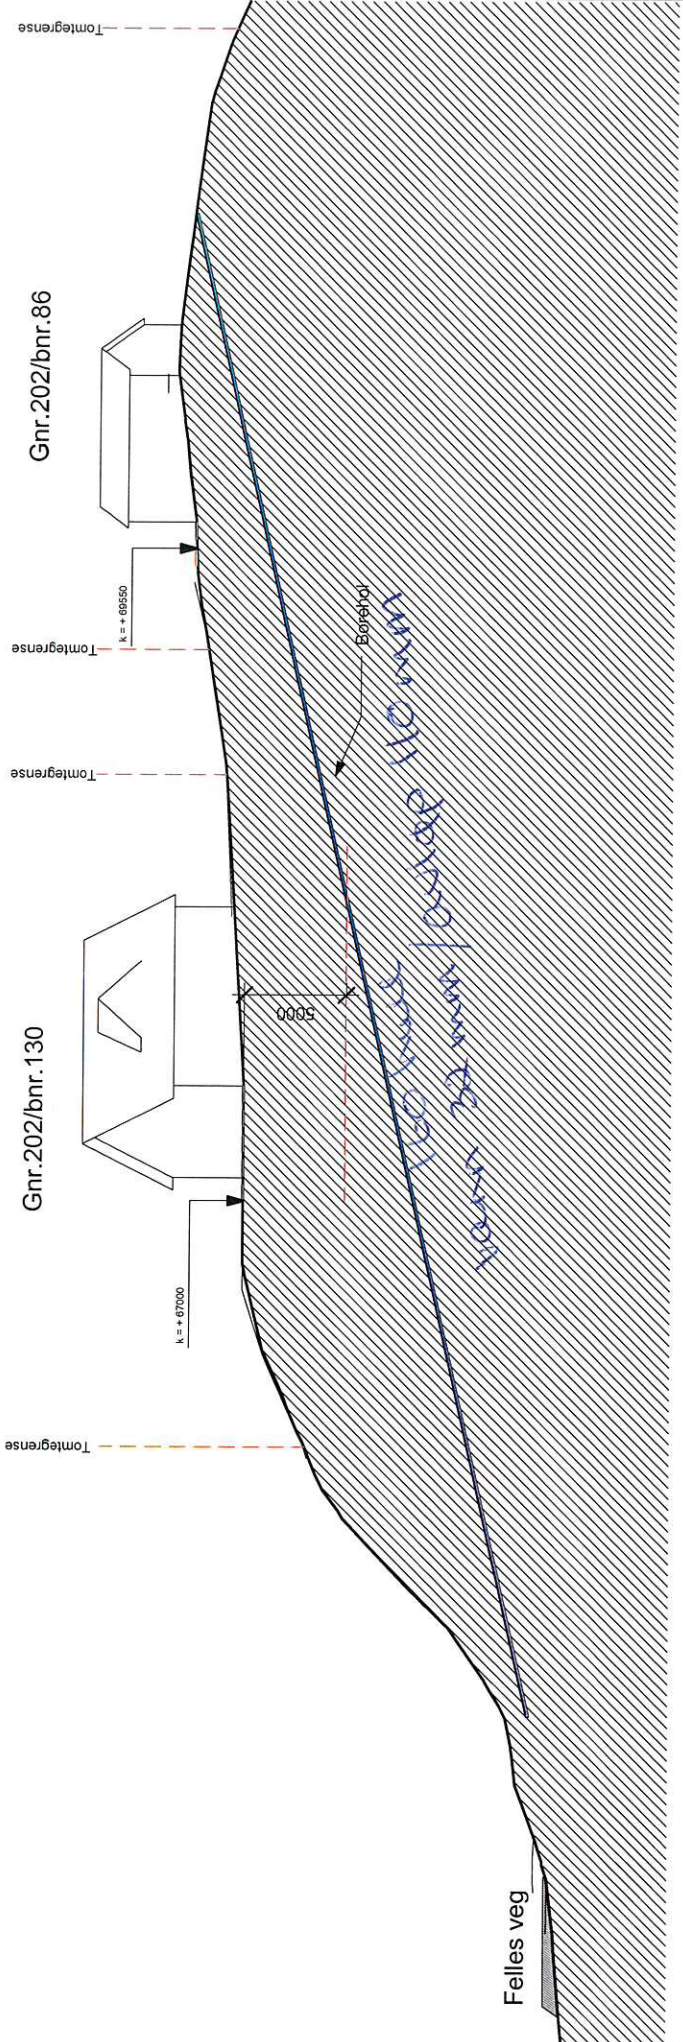

Prinsippskisse

VS
Stendal VS AS
 Blombakken 1 - 5911 ALVERSUND
 E-post: sten-vs@online.no
 Org. nr. 980 626 180

REV.	DATE	BESKRIVELSE	TEGN.	KONTR.
PROSJEKT NR.	17016	ARKITEKTKONTORET BØRTVEIT & CARLSEN HAGELLA 6 - 5914 GDALSTØ TELEFON: 974 074 post@barkbc.no		
TEGNET AV	PJC			
KONTROLL AV	MH			
ANSVARLIG	AS			
MAKSTOKK	1 : 250	TS INNHAVER	Gef. Slyve	
DATE	20.10.2017	OMR. NR.	202/3 m.fl.	
		PROSJEKT NAVN	Helleåsen bustadområde	
TEGNINGSNUMMER		TEGNINGSOMR.		
A1-410		Borehol frå gnr.202/bnr.86		
		REVISJON		