



Statens vegvesen

Særskilt vedtak og betingelser for arbeidet

Plan nr.: N8099-2018	Sveis nr: 18 / 495	Vedtak nr.: N8099-2018
Veg nr.: FV 565	fra Hp/km: 01 / 0,027	til Hp/km: 02 / 4,616
Strekning: Alverflaten-Storheim		Sted: Radøyvegen
Arbeid som skal utføres: Lampeskift		
Arbeidet utføres i perioden		
Fra dato: 19 Mars 2018	Til dato: 20 Mars 2018	
Annet: Arbed i tida kl 21.00 - 05.30.		

Region: Vest	Region (2): Velg
Avdeling: Hordaland	Avd. (2): Velg
	Avd. (3): Velg
Seksjon: Vegseksjon Nord-, Midt- og Sunnhordland	Telefon: 95 845 124 Faks:
Adresse:	e-post: nordhordland.arbeidsvarsling@vegvesen.no

Med hjemmel i skiltforskrift av 7. oktober 2005 nr 1219 §§ 26, 28, 30 og 32 og vegtrafikkloven §7 treffes vedtak om bruk av følgende trafikkgulerende skilt/lyssignaler/dirigering/oppmerking i samsvar med vedlagte skisse:

Fartsgrenseskilt (362.x).....	<input type="checkbox"/>	Andre trafikkgulerende tiltak	<input type="checkbox"/>	Trafikksignal (skytte).....	<input type="checkbox"/>
<input type="checkbox"/> 30	<input type="checkbox"/> 40	<input checked="" type="checkbox"/> 50	<input type="checkbox"/> 60	<input type="checkbox"/> 70	<input type="checkbox"/> 80
<input type="checkbox"/> 90					
				Manuell dirigering.....	<input checked="" type="checkbox"/>
				Vegstengning.....	<input type="checkbox"/>

Betingelser for arbeidet:

- Arbeidet skal varsles som vist på vedlagte arbeidsvarslingsplan, datert: **19.03.2018**
- Bestemmelsene i skiltforskriften og håndbok 051 "Arbeid på og ved veg" gjelder for arbeidet
- Ansvarlig for gjennomføring og oppfølging (kryss av):

Statens vegvesen.....	<input type="checkbox"/>	⇒	Byggeleder:	<input type="text"/>
Annen offentlig etat.....	<input type="checkbox"/>	⇒	Angi hvilken:	<input type="text"/>
Entreprenør.....	<input checked="" type="checkbox"/>	⇒	BKK Enotek AS	
- Ansvarshavende: **Siren Berland** Tlf./e-post: **454 38 730**
 Stedsansvarlig(e): **Preben Vågen** Tlf./e-post: **905 69 250**
- Loggbok skal alltid føres, og returneres fylkesavdeling: **Hordaland**
- Lede-/følgebil
- Følgende skal varsles/informeres om arbeidet (kryss av):

Politi.....	<input checked="" type="checkbox"/>	Brannvesen.....	<input checked="" type="checkbox"/>	Ambulanse/lege.....	<input checked="" type="checkbox"/>
Vegtrafikksentralen.....	<input checked="" type="checkbox"/>				
Skole.....	<input type="checkbox"/>	⇒	Angi hvilke(n):	<input type="text"/>	
Kollektivselskap.....	<input checked="" type="checkbox"/>	⇒	Angi hvilke(t):	Nobina	
Radio, presse m.m.....	<input type="checkbox"/>	⇒	Angi hvem:	<input type="text"/>	
Andre.....	<input type="checkbox"/>	⇒	Angi hvem:	<input type="text"/>	
- Tillatelser:

Gravetillatelse.....	<input type="checkbox"/>	Arbeidstillatelse.....	<input checked="" type="checkbox"/>
----------------------	--------------------------	------------------------	-------------------------------------

 NB: Se vedlagte vilkår for gravetillatelsen
- Kopi av all dokumentasjon som inngår i arbeidsvarslingsplanen skal oppbevares på arbeidsstedet.
- Spesielle vilkår/betingelser:

Etabl. Korte arbeidsområder om gangen. Ved nedskilting av hastighet skal midlertidig nedsatt hastighet gjentas med skiltavstand max. 250 m. Bruk skiltvogn og 906. Se også AV-vedtak side 6.

NB: Politiet og ansvarshavende skal ha kopi av blanketten.

Bergen

19.03.2018

Sted

Dato

Statens vegvesen

A. Løvveit
Arve Løvveit

Sign. (etter fullmakt)



Statens vegvesen

Plan for varsling og sikring av vegarbeide

Plan nr.:	N8099-2018	Sveis nr.:	18 / 495	Vedtak nr.:	N8099-2018
Veg nr.:	FV 565	fra Hp/km:	01 / 0,027	til Hp/km:	02 / 4,616
Strekning:	Alverflaten-Storheim			Sted:	Radøyvegen
Arbeid som skal utføres:	Lampeskift				
Entreprenør:	BKK Enotek AS				
Adresse:	Kokstadvegen 37	5257 Kokstad	siren.berland@ramudden.no		
Ansvarshavende:	Siren Berland	Tlf./e-post: 454 38 730			
Stedsansvarlig(e):	Preben Vågen	Tlf./e-post: 905 69 250			
Arbeidet utføres	fra dato:	19 Mars	2018	Til dato:	20 Mars 2018

Underskrevet plan er vedtak med hjemmel i skiltforskriftens §29 og §30. Særskilt vedtak for trafikkregulerende tiltak skal vedlegges.

Varslingsmaterieill:

Skilt nr.:	Ant.:
 110	2
808.727	2
 362.50_a	et behov
 362.70	4
 Dirigent	2
 802	2
Skiltvogn	1
149 KØ	et behov
1098 Bl.lykt	2
806	et behov

Merknader:

Bruk skiltvogn med sperremarkering.

Bruk 149 KØ etter behov.

Bruk 1098 blinkende gul lykt på skiltstolpe for 110-skilt.


Ta hensyn til siktsone og stopplengde ved skiltplassering.

Korte arbeidsområder om gangen.
Bruk 906 langs kran- og liftbil.

Blankettfordeling:

- Statens vegvesen
- Entreprenør
- Ansvarshavende
- Politiet
- Lindås kommune

Skisse:

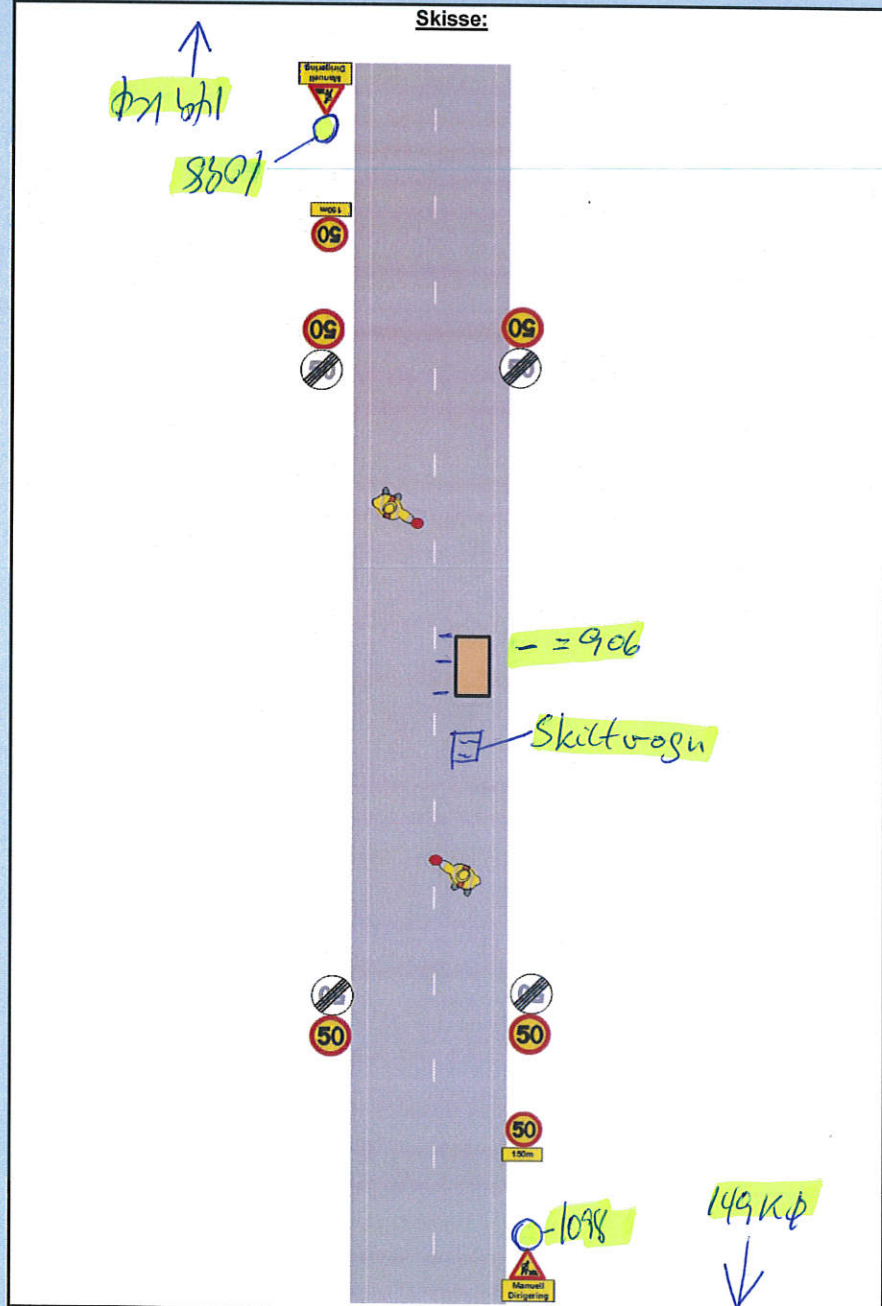

Fylles ut av skiltmyndigheten:

Bergen

19.03.2018

Sted

Dato

Statens vegvesen

A. Løvveit
Arve Løvveit

Sign. (etter fullmakt)



Statens vegvesen

Plan for varsling og sikring av vegarbeide

Plan nr.:	N8099-2018	Sveis nr.:	18 / 495	Vedtak nr.:	N8099-2018
Veg nr.:	FV 565	fra Hp/km:	01 / 0,027	til Hp/km:	02 / 4,616
Strekning:	Alverflaten-Storheim			Sted:	Radøyvegen
Arbeid som skal utføres:	Lampeskift				
Entreprenør:	BKK Enotek AS				
Adresse:	Kokstadvegen 37	5257 Kokstad	siren.berland@ramudden.no		
Ansvarshavende:	Siren Berland	Tlf./e-post:		454 38 730	
Stedsansvarlig(e):	Preben Vågen	Tlf./e-post:		905 69 250	
Arbeidet utføres	fra dato:	19 Mars	2018	Til dato:	20 Mars 2018

Underskrevet plan er vedtak med hjemmel i skiltforskriftens §29 og §30. Særskilt vedtak for trafikkregulerende tiltak skal vedlegges.

Varslingsmaterieill:

Skilt nr.:	Ant.:
110	2
808.727	2
362.50_a	et behov
362.60	4
Dirigent	2
Skiltvogn	1
149 KØ	et behov
1098 Bl.lykt	2
806	et behov

Merknader:

Bruk skiltvogn med sperremarkering.

Bruk 149 KØ etter behov.

Bruk 1098 blinkende gul lykt på skiltstolpe for 110-skilt.


Ta hensyn til siktsone og stopplengde ved skiltplassering.

Korte arbeidsområder om gangen. Bruk 906 langs kran- og liftbil.

Blankettfordeling:

- Statens vegvesen
- Entreprenør
- Ansvarshavende
- Politiet
- Lindås kommune

Skisse:

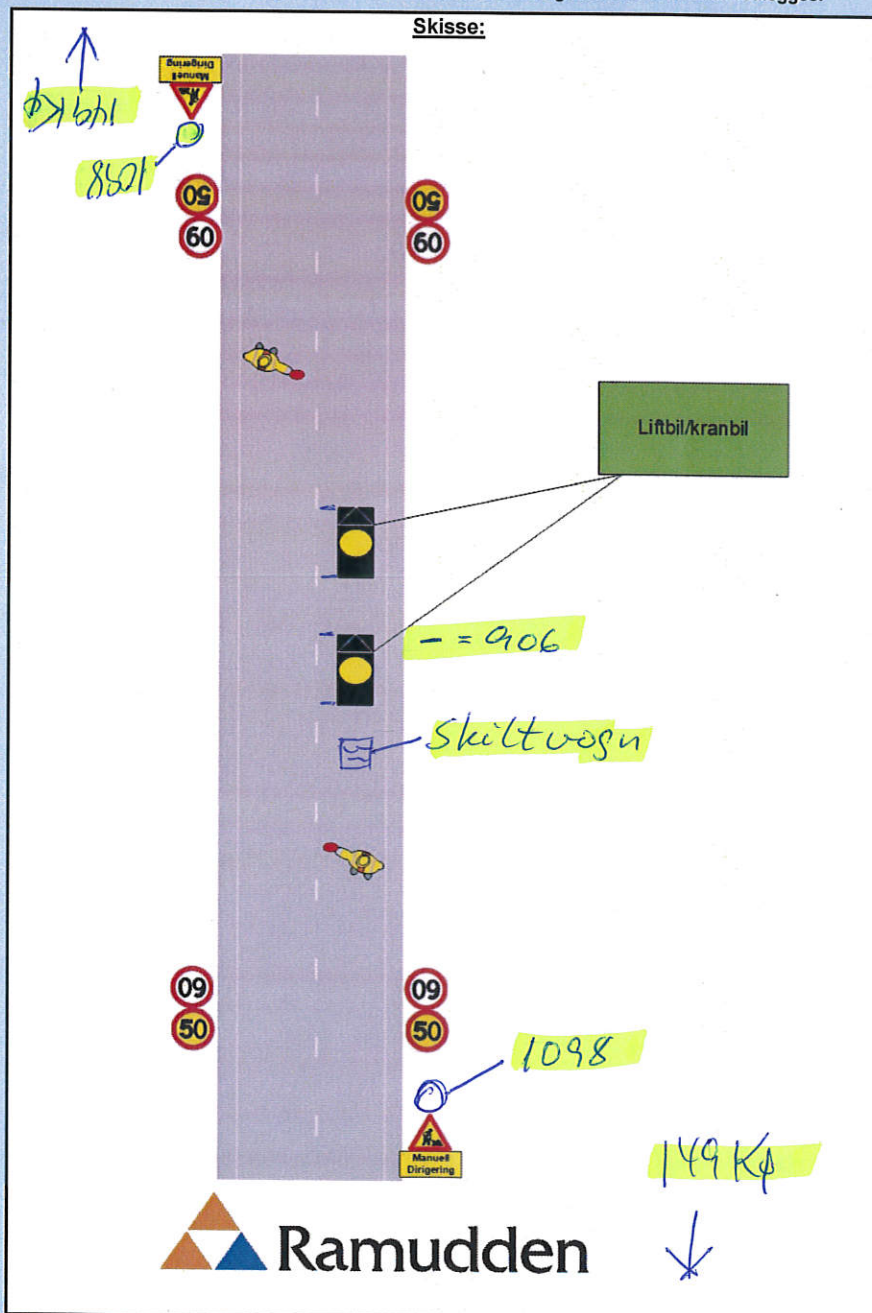

Fylles ut av skiltmyndigheten:

Bergen 19.03.2018

Sted Dato

Statens vegvesen

A. Løtveit
 Arve Løtveit
 Sign. (etter fullmakt)



Statens vegvesen

Plan for varsling og sikring av vegarbeide

Plan nr.:	N8099-2018	Sveis nr.:	18 / 495	Vedtaks nr.:	N8099-2018
Veg nr.:	FV 565	fra Hp/km:	01 / 0,027	til Hp/km:	02 / 4,616
Strekning:	Alverflaten-Storheim			Sted:	Radøyvegen
Arbeid som skal utføres:	Lampeskift				
Entreprenør:	BKK Enotek AS				
Adresse:	Kokstadvegen 37	5257 Kokstad	siren.berland@ramudden.no		
Ansvarshavende:	Siren Berland	Tlf./e-post: 454 38 730			
Stedsansvarlig(e):	Preben Vågen	Tlf./e-post: 905 69 250			
Arbeidet utføres	fra dato:	19 Mars	2018	Til dato:	20 Mars 2018

Underskrevet plan er vedtak med hjemmel i skiltforskriftens §29 og §30. Særskilt vedtak for trafikkregulerende tiltak skal vedlegges.

Varslingsmaterieill:

Skilt nr.:	Ant.:
110	2
808.727	2
149 KØ	2
Dirigent	2
Skiltvogn	1
149 KØ	et behov
1098 Bl.lykt	2
806	et behov


Merknader:

- Bruk skiltvogn med sperremarkering.
- Bruk 149 KØ etter behov.
- Bruk 1098 blinkende gul lykt på skiltstolpe for 110-skilt.
- Ta hensyn til siktsone og stopplengde ved skiltplassering.
- Korte arbeidsområder om gangen. Bruk 906 langs kran- og liftbil.

Blankettfordeling:

- Statens vegvesen
- Entreprenør
- Ansvarshavende
- Politiet
- Lindås kommune

Skisse:

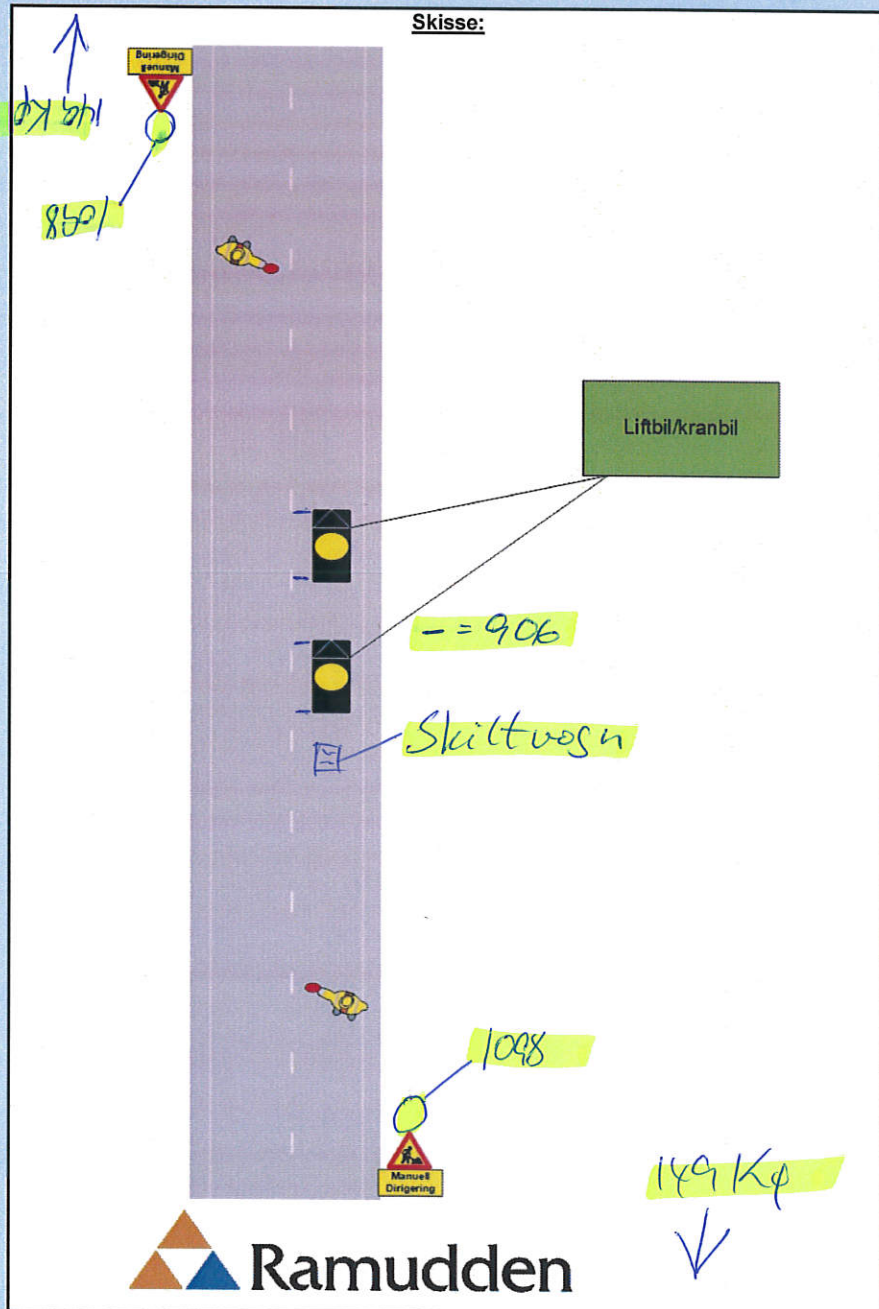

Fylles ut av skiltmyndigheten:

Bergen

19.03.2018

Sted

Dato

Statens vegvesen

A. Løtveit

Arve Løtveit

Sign. (etter fullmakt)



Statens vegvesen

Enkel risikovurdering av arbeide på eller ved veg

Plan nr.:	N8099-2018	Sveis nr.:	18 / 495	Vedtaks nr.:	N8099-2018
Veg nr.:	FV 565	fra Hp/km:	01 / 0,027	til Hp/km:	02 / 4,616
Strekning:	Alverflaten-Storheim			Sted:	Radøyvegen
Arbeid som skal utføres:	Lampeskift				
Ansvarshavende:	Siren Berland			Tlf./e-post:	454 38 730
Entreprenør:	BKK Enotek AS			Adresse:	Kokstadvegen 37
Arbeidet utføres i perioden					5257 Kokstad
Fra dato:	19 Mars	2018	Til dato:	20 Mars	2018
					E-post: siren.berland@ramudden.no

En risikovurdering er en vurdering av hva som kan gå galt, hva som kan gjøres for å hindre det og hvordan en kan redusere konsekvensene dersom noe skjer.

4. Tre enkle spørsmål er kjernen i risikovurderingen:
- Hva kan gå galt?
 - Hva kan vi gjøre for å hindre dette?
 - Hva kan vi gjøre for å redusere konsekvensene dersom det skjer?

Forhold som kan medføre risiko for ulykke:	Sannsynlighet:		Konsekvens:		Prioritet: (= produktet)
	Sett inn verdi for:	Stor: 1	Sett inn verdi for:	Stor: 1	
Forhold nr.:	Middels: 2	Middels: 2	Middels: 2	Middels: 2	
↓ Beskrivelse:	Liten: 3	Liten: 3	Liten: 3	Liten: 3	
Eks.: Byggegrøp 1 m dyp umiddelbart inntil kjørebane	1	2	2	2	2
1: Oppsetting av arbeidsvarsling	2	1	1	1	2
2: Arbeid i arbeidsvarslingsområdet	2	2	2	2	4
3: Manuell trafikkdirigering	2	1	1	1	2
4: Glatt veg/nedstt friksjon (snø, is ol)	2	1	1	1	2
5:					0
6:					0
7:					0
8:					0
9:					0
10:					0
11:					0

Forhold nr.:

↓ Tiltak for å forhindre at ulykker skjer / reduserer konsekvensene av en ulykke:

- 1: Tenke siktzone, unngå kurver/svinger ol. Benytte bil med gult varsellys. Benytte bil som buffer.
- 2: Benytte manuell trafikkdirigering. Benytte gult varsellys på arbeidsbiler.
- 3: Benytte godkjent verneutsyt KL3, samt vest & spake. Tenke siktzone/stopplengde. Ha rømningsveg
- 4: Arbeid stoppes, entreprenør tilkalles. Når friksjon er tilbakeført til akseptabel stand kan arbeidet starte opp igjen.

5:

6:

7:

8:

9:

10:

11:

Merknader:

Det skal arbeides i tidsrommet 21:00-05:30

Skilte ihht skisse. Manuell trafikkdirigering skal benyttes.

Kollektivtransport skal prioriteres.

Utrykningskjøretøy kan passere ved forsiktighet



Statens vegvesen

Beskrivelse av arbeidet som skal utføres


Plan nr.: N8099-2018	Sveis nr: 18 / 495	Vedtak nr.: N8099-2018
Veg nr.: FV 565	fra Hp/km: 01 / 0,027	til Hp/km: 02 / 4,616
Strekning: Alverflaten-Storheim		Sted: Radøyvegen
Arbeid som skal utføres:	Lampeskift	

BKK Enotek AS skal skifte lamper fra Knaarvik til Storheim. Farsgrense skiltes ned til 50 km/t fra eksisterende farsgrense. Manuell trafikkdirigering

Kollektivtransport skal prioriteres

Utrykningskjøretøy i utrykning kan passere ved forsiktighet.

Bruk skiltvogn (se eks HB N301 side 166).
Bruk 906 Hindermarkering langs kran- og liftbil.

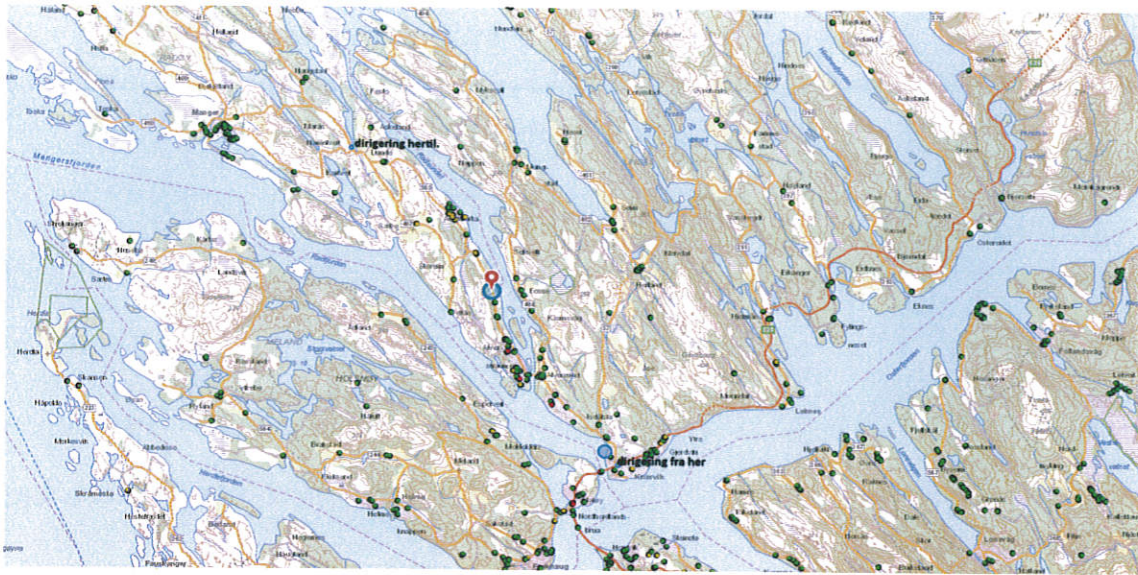



Statens vegvesen

Vegmelding

Innmelder: Arve Løvteit	Seksjon: Vegseksjon Nord-, Midt- og Sunnt		
Avdeling: Hordaland	Dato: 19.03.2018		
Plan nr.: N8099-2018 Sveis nr: 18 / 495	Vedtak nr.: N8099-2018		
Veg nr.: FV 565 fra Hp/km: 01 / 0,027	til Hp/km: 02 / 4,616		
Strekning: Alverflaten-Storheim	Sted: Radøyvegen		
Arbeid som skal utføres: Lampeskift			
Arbeidet utføres i perioden		Daglig arbeids- / virketid	
Fra dato: 19 Mars 2018	Til dato: 20 Mars 2018	Fra kl.: 21:00	Til kl.: 05:30
Entrepr./off.etat: BKK Enotek AS	Adr.: Kokstadvegen 37	5257 Kokstad	
Ansvarshavende: Siren Berland	Tlf./e-post: 454 38 730		

Vegens tilstand under arbeidet

Stengt	<input type="checkbox"/>	Stengt i én retning	<input type="checkbox"/>
Innsnevring	<input type="checkbox"/>	Lysregulering	<input type="checkbox"/>
Nesatt hastighet	<input checked="" type="checkbox"/>	Manuell dirigering	<input checked="" type="checkbox"/>

Dette på grunn av:

Vegarbeid	<input type="checkbox"/>	Dekkearbeid	<input type="checkbox"/>
Vedlikeholdsarbeid	<input checked="" type="checkbox"/>	Sprengningsarbeid	<input type="checkbox"/>

Merknader:

Lampeskift.

Skiltes ned til 50 km/t

Manuell trafikkdirigering

Kollektivtransport prioriteres,

Utrykningskjøretøy i utrykning kan passere ved forsiktighet.

