


ytre mål på bygning.

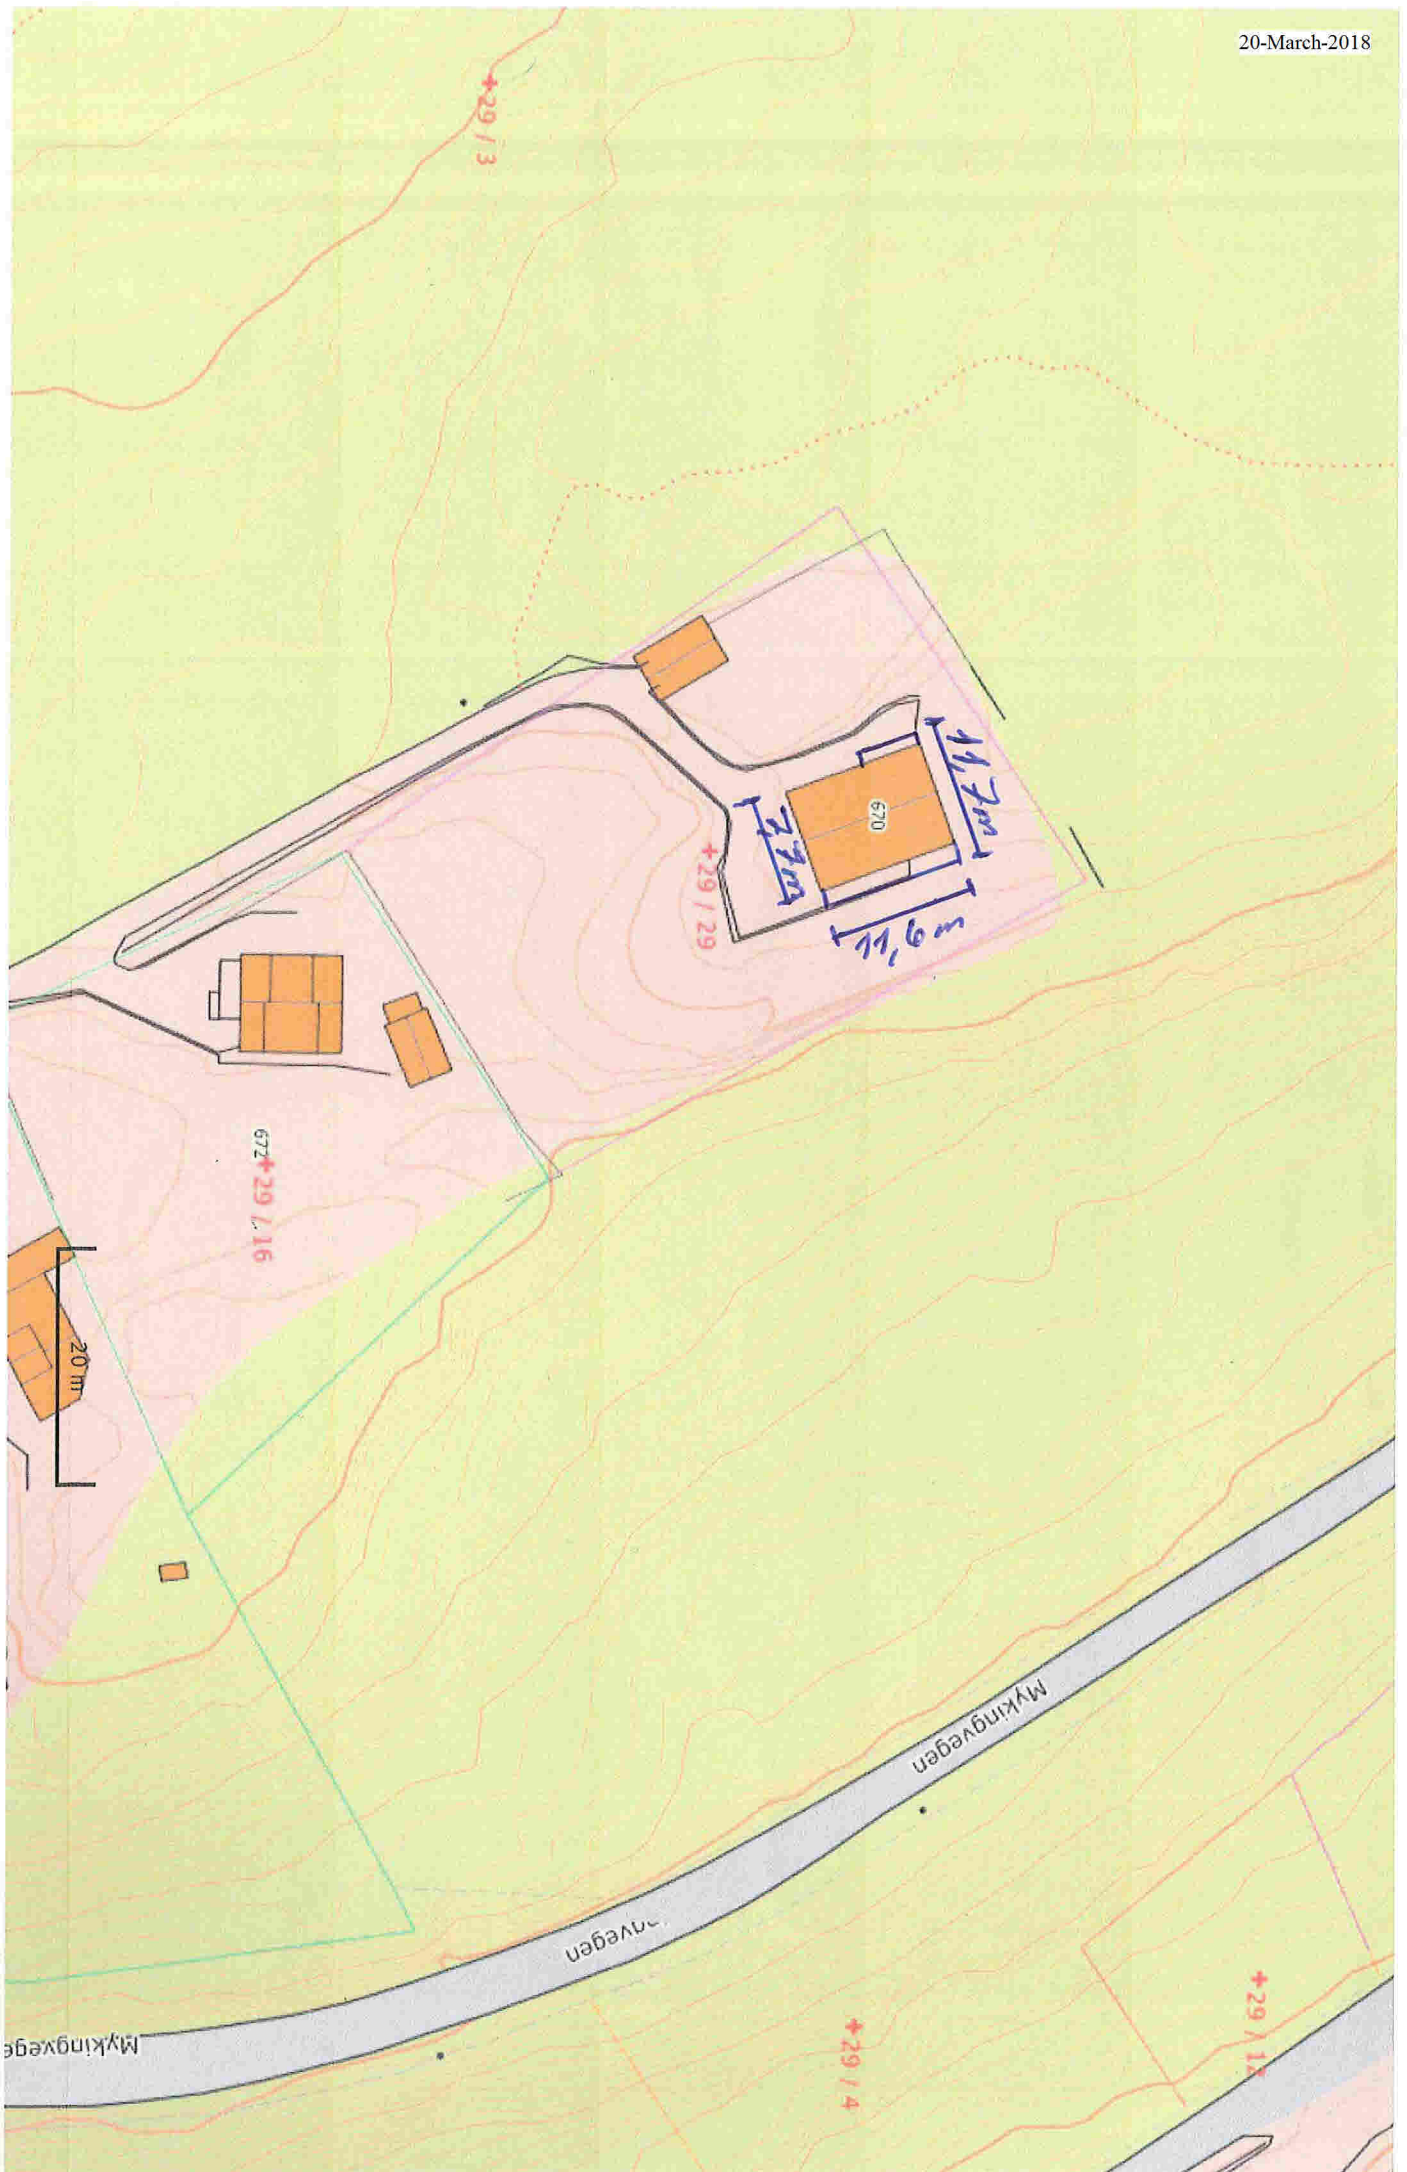

Arstander til nabegreenser.

