


Bygningens yttermål er til utvendig kledning eller mur.  
Bygningens innemål er til bindingsverk innvendig.

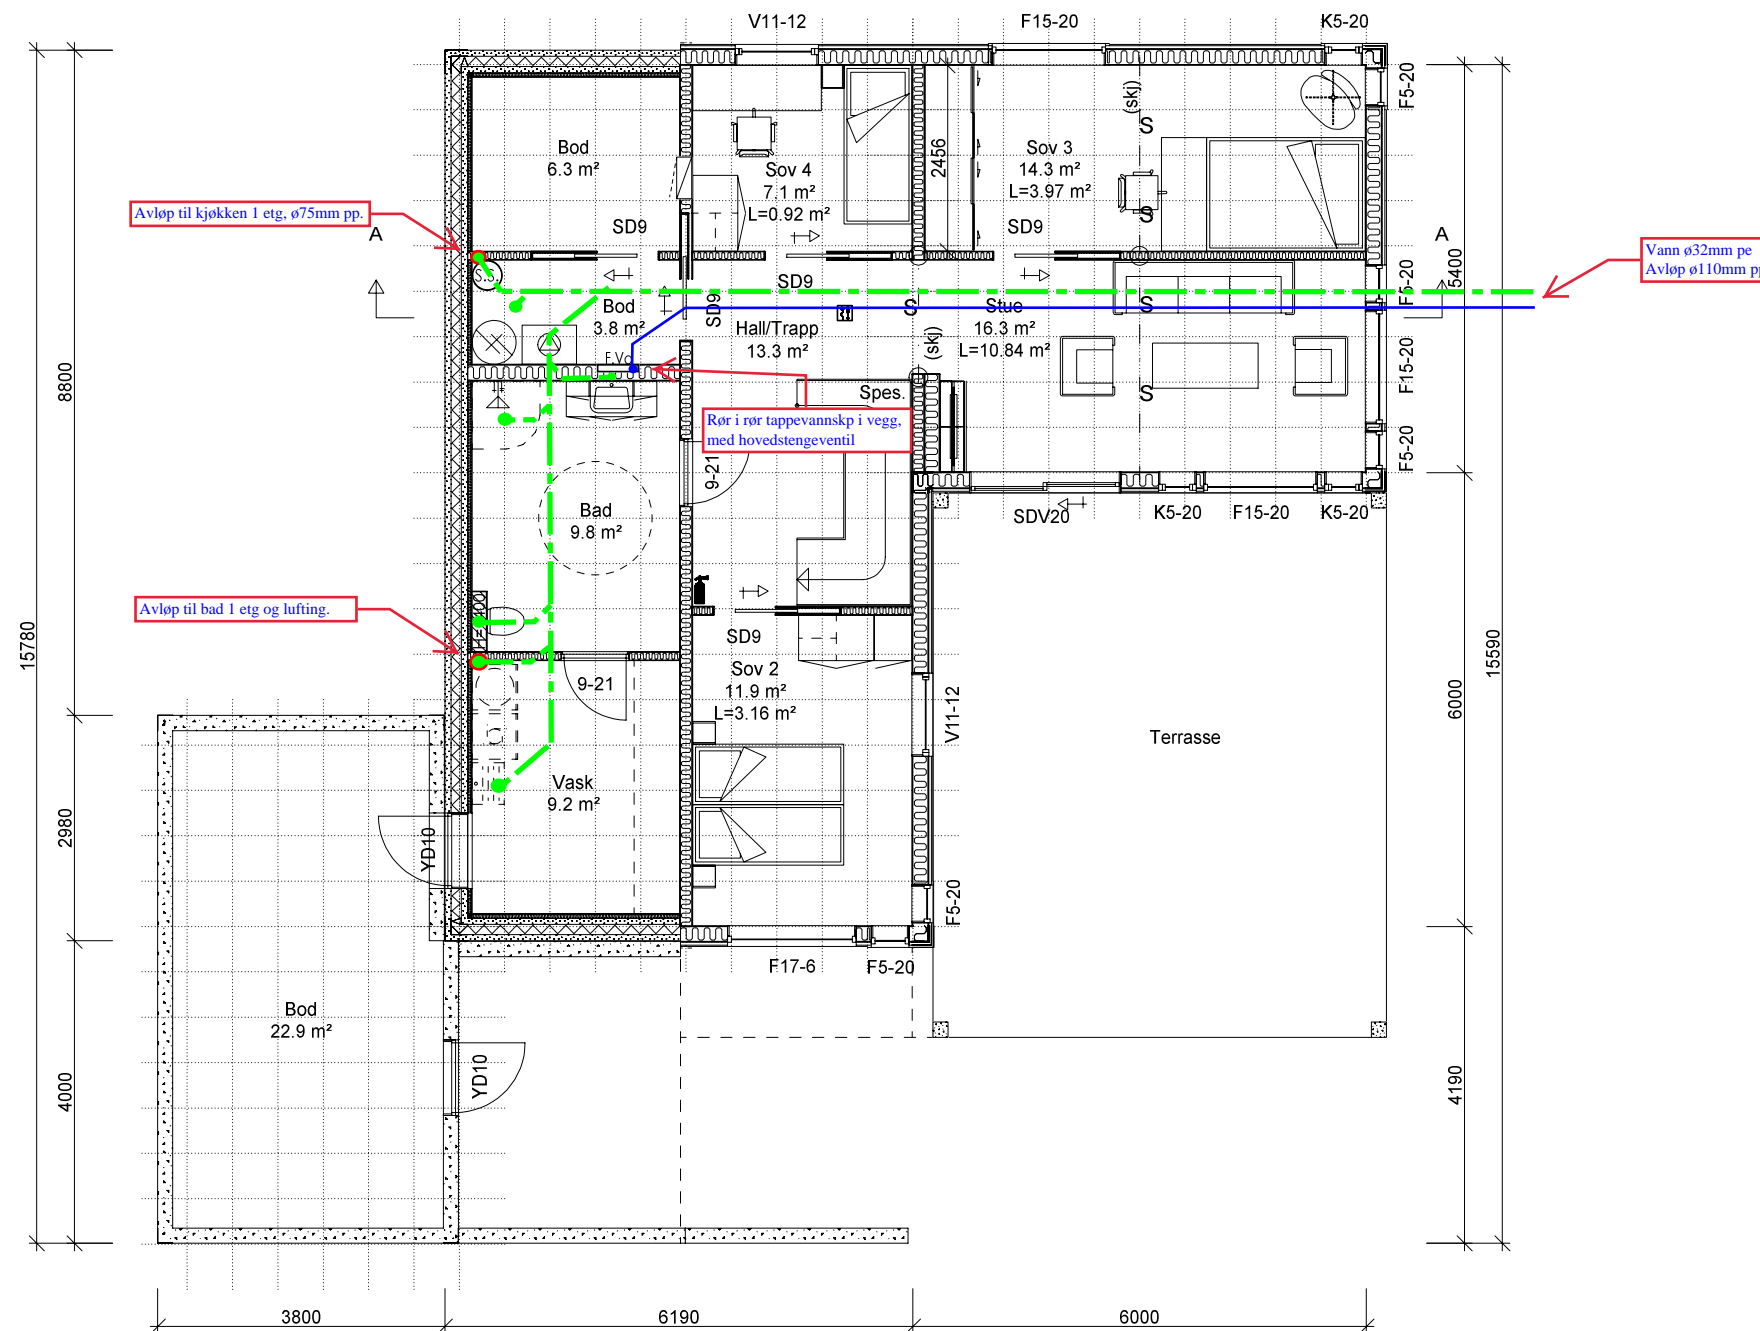

Denne tegningen tilhører Hedalm Anebyhus AS og kan ikke benyttes uten skriftlig samtykke.

B Inv. og utv. endr. 16.11.2017 FBA  
A Inv. og utv. endr. 31.08.2017 FBA

Tiltakshaver: Fløssvika Utvikling AS		03.02.2018	Arnr. 502	Plan u.etasje	Målestokk 1 : 100	SPnr. SP00547	Dato: 07.07.2017
Byggeplass/(Gnr./Bnr): Aksess, Leknesvegen, 5915 Hjelmås		195/235				Prosj. nr. PN0978	Sign.: FBA
Hustype: Utg.Aksess						E-nr. : E1:100	Rev.: B
						Tegn.nr.: 8498	

