


Bygningens yttermål er til utvendig kledning eller mur.
Bygningens innemål er til bindingsverk innvendig.

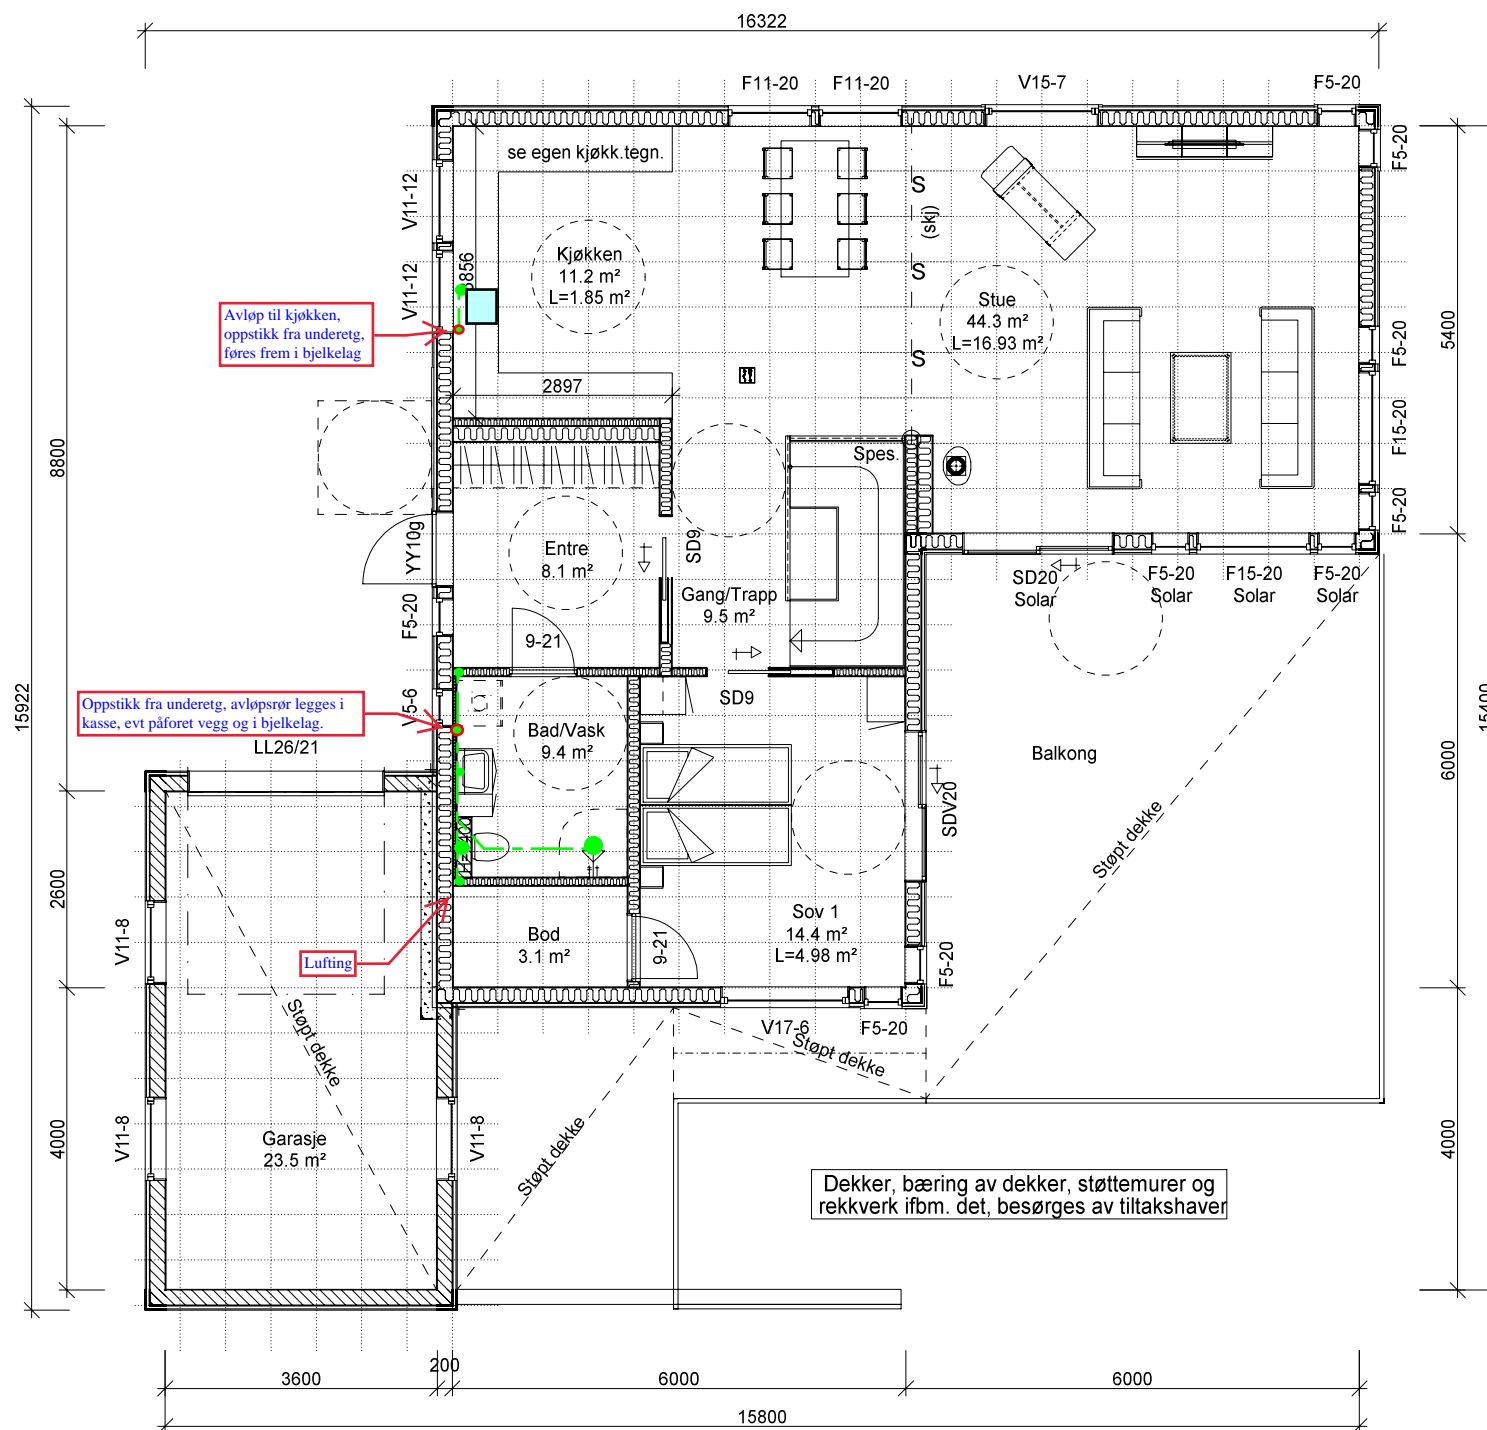

Denne tegningen tilhører Hedalm Anebyhus AS og kan ikke benyttes uten skriftlig samtykke.

B Innv. og utv. endr. 16.11.2017 FBA
A Innv. og utv. endr. 31.08.2017 FBA

Tiltakshaver: Fløssvika Utvikling AS		03.07.2018 Einar Stusdal Stusdal VVS as		Målestokk 1 : 100	SPnr. SP00547	Dato: 07.07.2017
Byggeplass/(Gnr./Bnr): Aksess, Leknesvegen, 5915 Hjelmås		195/235			Prosj. nr. PN0978	Sign.: FBA
Hustype: Utg.Aksess	Arknr. 503	Plan 1.etasje			E-nr. : E1:100	Tegn.nr.: 8498
					Rev.: B	

