


Bygningens yttermål er til utvendig kledning eller mur.
Bygningens innermål er til bindingsverk innvendig.

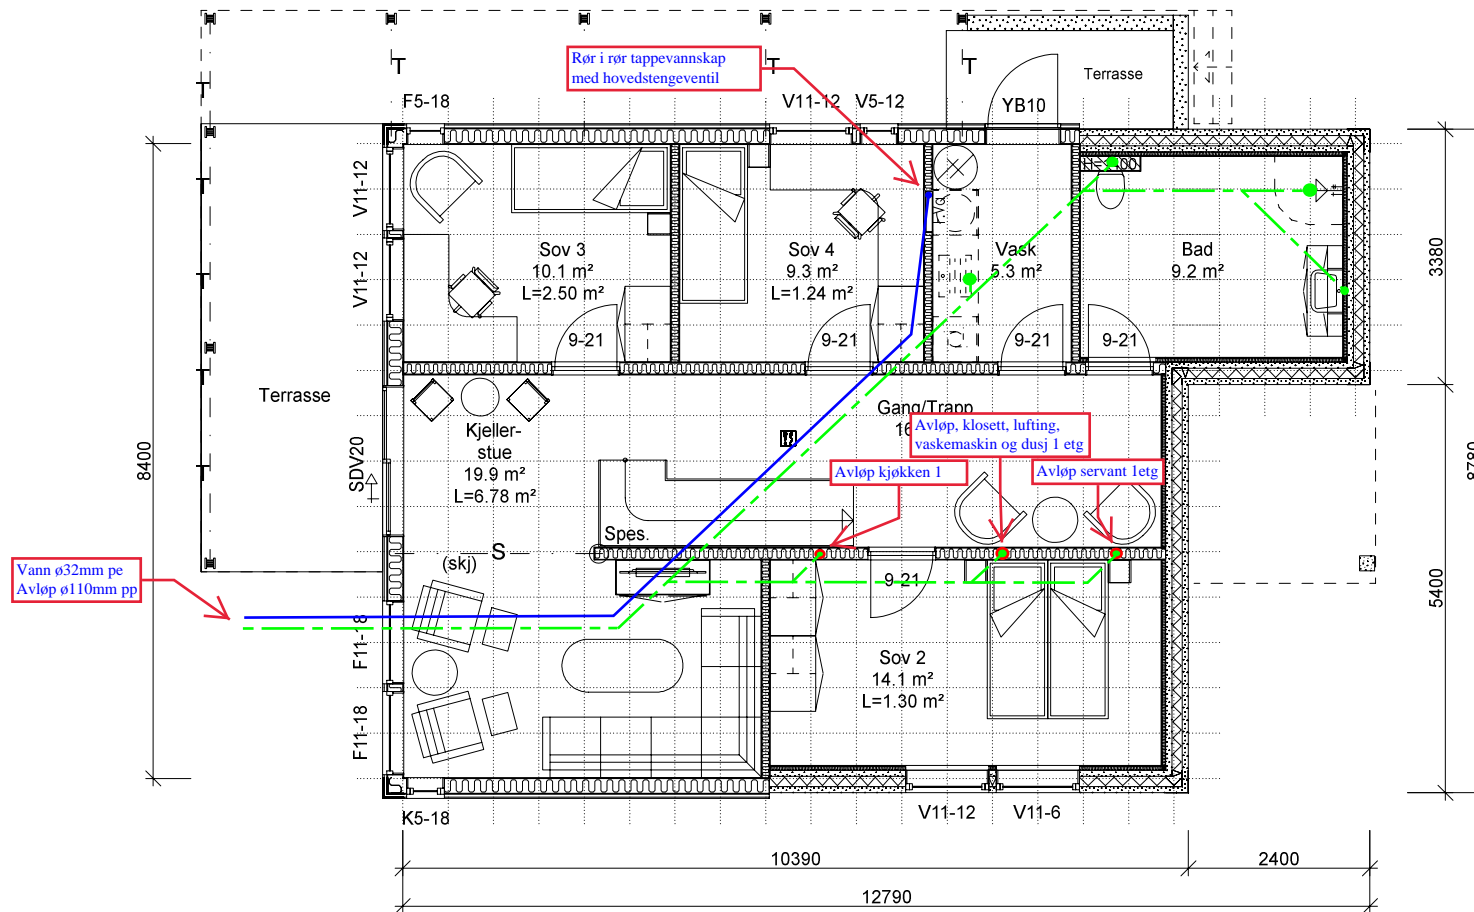

Denne tegningen tilhører Hedalm Anebyhus AS og kan ikke benyttes uten skriftlig samtykke.

Tiltakshaver: Fløssvika Utvikling AS		03.02.2018	Einar Sturdal	Målestokk 1 : 100	SPnr. SP00547	Dato: 16.11.2017	
Byggeplass/(Gnr./Bnr): Luna 1, Leknesvegen, 5915 Hjelmås		195/235			Prosj. nr. PN0974	Sign.: FBA	
Hustype: Utg. Luna	Arknr. 502	Plan u.etasje			E-nr. : E1:85	Tegn.nr.: 8494	Rev.: