

Nabovarsel

sendes til berørte naboer og gjenboere

Ved riving skal kreditorer med pengeheftelser i eiendommen varsles, pbl § 21-3

MOTTATT

26 MAR 2018

18/86



Til (nabo/gjenboer)
Lindås kommune Felles postmottak Kvernhusmyrane 20 5914 ISDALSTØ

Som eier/fester av:			
Gnr. 134	Bnr. 37	Festenr.	Seksjonsnr.
Eiendommens adresse Veg hilland			

Tiltak på eiendommen:			
Gnr. 134	Bnr. 235	Festenr.	Seksjonsnr.
Eiendommens adresse Vardane 17			
Postnr. 5911	Poststed ALVERSUND		
Kommune Lindås kommune			
Eier/fester Torleif Johannessen			

Det varsles herved om			
<input checked="" type="checkbox"/> Nybygg	<input type="checkbox"/> Anlegg	<input type="checkbox"/> Endring av fasade	<input type="checkbox"/> Riving
<input type="checkbox"/> Påbygg/tilbygg	<input type="checkbox"/> Skilt/reklame	<input type="checkbox"/> Innhegning mot veg	<input type="checkbox"/> Bruksendring
<input type="checkbox"/> Midlertidig bygning, konstruksjon eller anlegg	<input type="checkbox"/> Antennesystem	<input type="checkbox"/> Oppretting/ending av matrikkelenhet (eiendomsdeling) eller bortfeste	<input type="checkbox"/> Annet
Dispensasjon etter plan- og bygningsloven kapittel 19			
<input type="checkbox"/> Plan- og bygningsloven med forskrifter	<input type="checkbox"/> Kommunale vedtekter	<input type="checkbox"/> Arealplaner	<input type="checkbox"/> Vegloven
			Vedlegg nr. B -

Arealdisponering			
Sett kryss for gjeldende plan			
<input type="checkbox"/> Arealdel av kommuneplan	<input checked="" type="checkbox"/> Reguleringsplan	<input type="checkbox"/> Bebyggelsesplan	
Navn på plan Vindkallen, Alversund			


Beskriv nærmere hva nabovarslet gjelder	
Endring av plassering garasje jf. opphaveleg nabovarsel. Garasje er under 50m2 og blir plassert min. 4 meter frå nabogrense.	
Vedlegg nr. Q -	

Spørsmål vedrørende nabovarsel rettes til			
Foretak/tiltakhaver Torleif Johannessen			
Kontaktperson, navn	E-post torleif.johannessen@bkkfiber.no	Telefon	Mobil
Søknaden kan ses på hjemmeside: (ikke obligatorisk):			


Merknader sendes til			
Eventuelle merknader skal være mottatt innen 2 uker etter at dette varsel er sendt. Ansvarlig søker/tiltakhaver skal sammen med søknad sende innkomne merknader og redegjøre for ev. endringer.			
Navn Torleif Johannessen	Postadresse Vardane 17		
Postnr. 5911	Poststed Alversund	E-post torleif.johannessen@bkkfiber.no	

Vedlegg			
Beskrivelse av vedlegg	Gruppe	Nr. fra – til	Ikke relevant
Dispensasjonssøknad/vedtak	B	—	<input type="checkbox"/>
Situasjonsplan	D	1 – 1	<input type="checkbox"/>
Tegninger snitt, fasade	E	1 – 1	<input type="checkbox"/>
Andre vedlegg	Q	—	<input type="checkbox"/>

Underskrift		
Sted Alversund	Dato 22.03.2018	Underskrift ansvarlig søker eller tiltakhaver <i>Torleif Johannessen</i> Gjentas med blokkbokstaver TORLEIF JOHANNESSEN

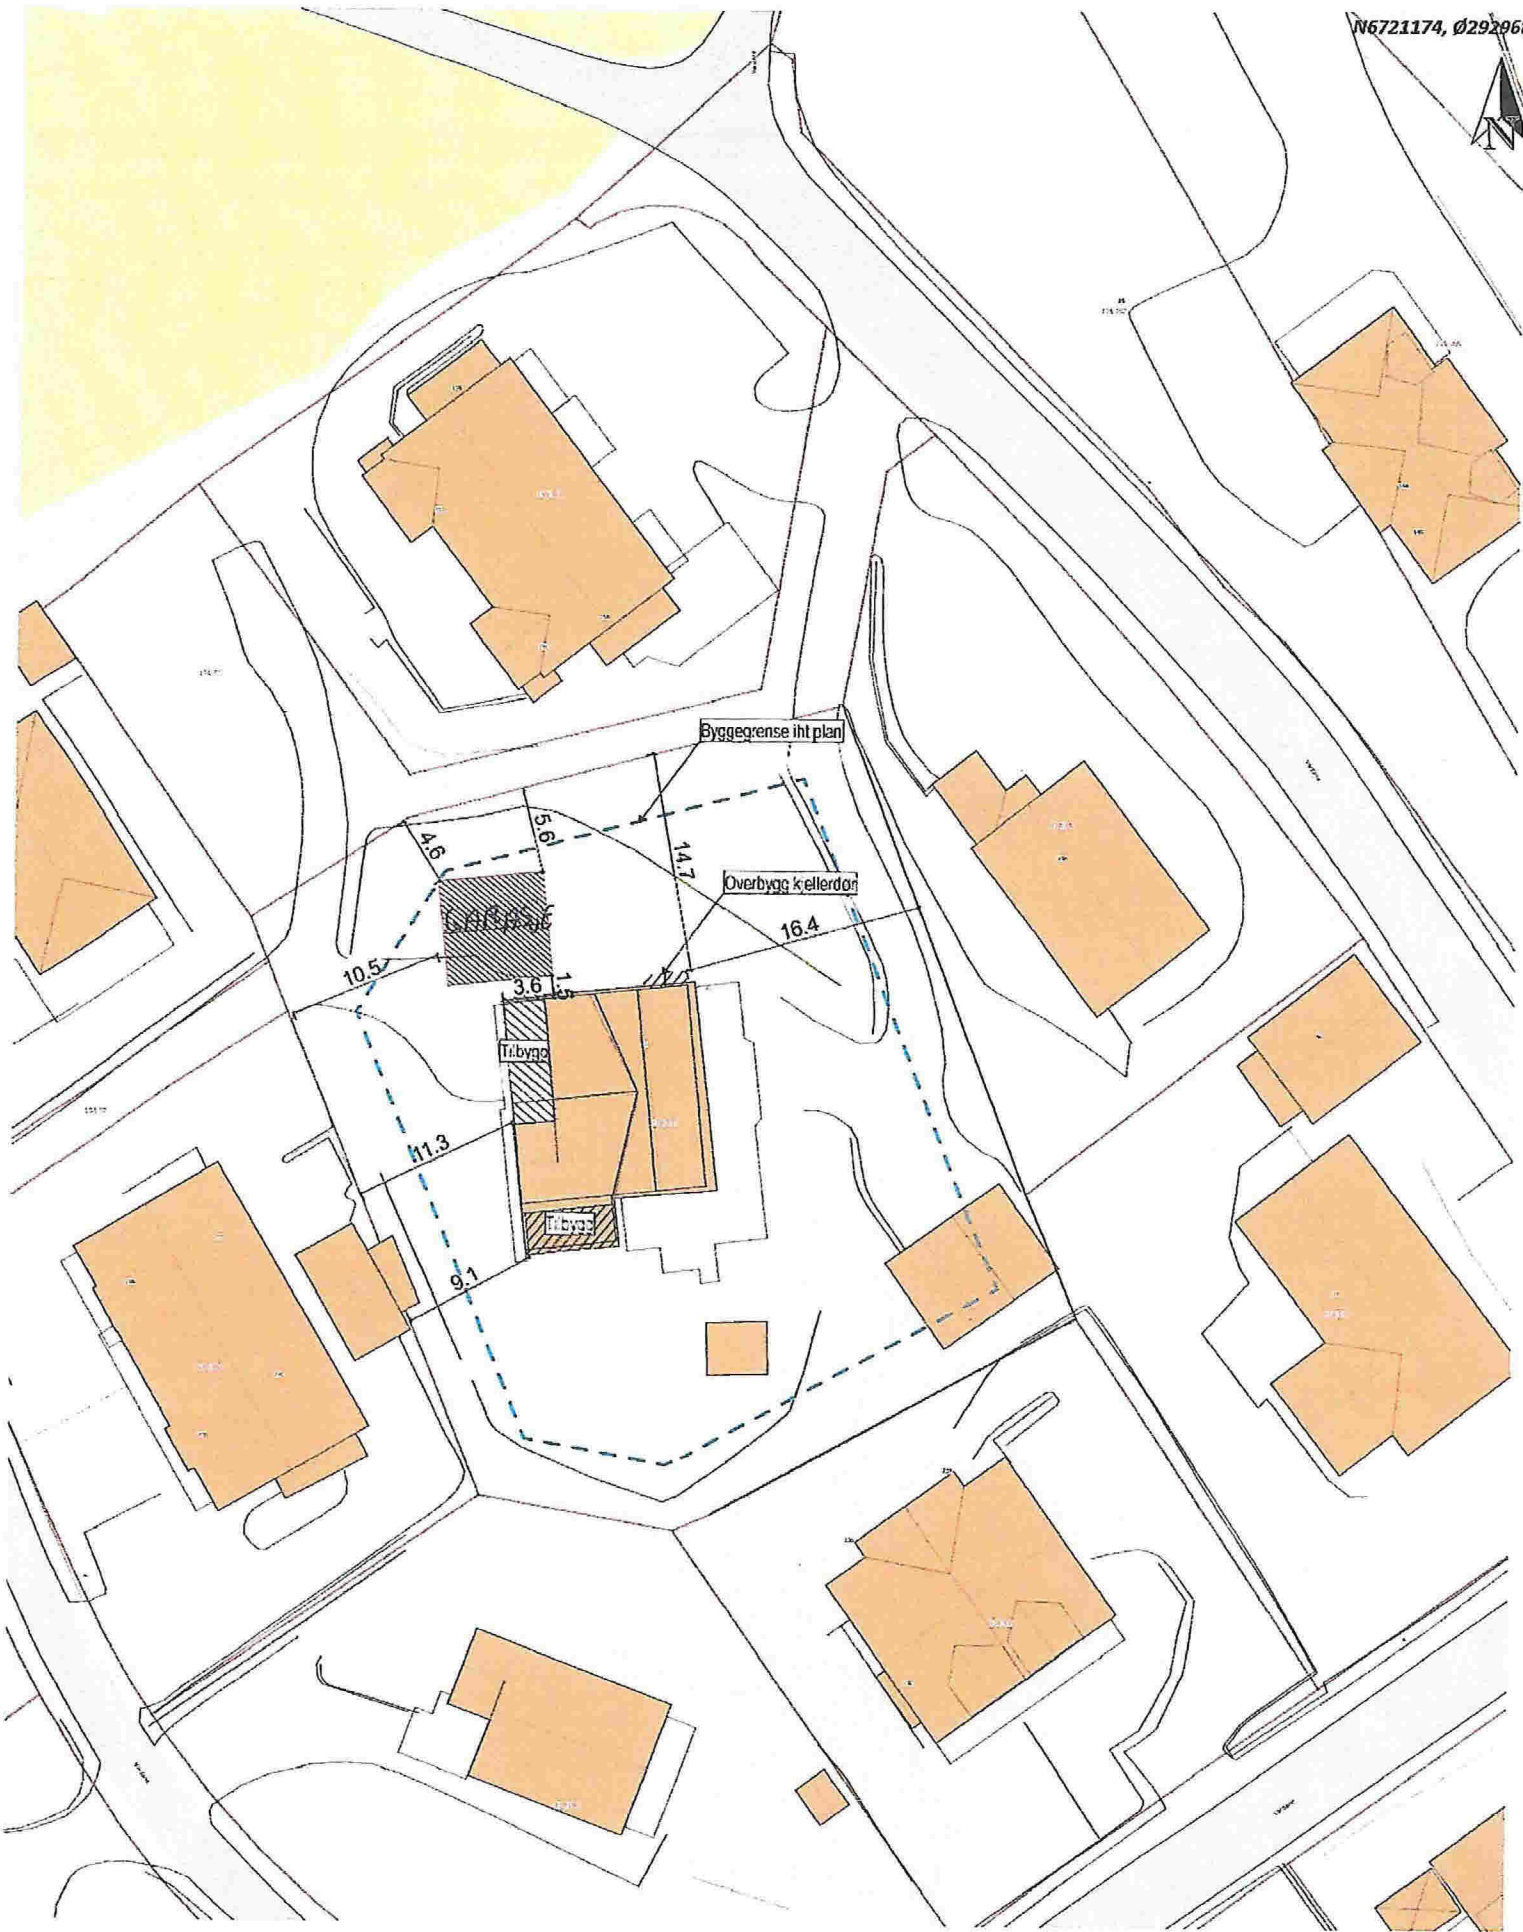

	Tiltakshaver: <u>Torleif Johannesen</u>	Dato: <u>19.03.2018</u>
	Byggeplass: <u>Vardane 17</u>	Tegn: _____
	Kommune: <u>Lindås</u>	Prosjekt nr.: _____
	Gnr: <u>134</u> Bnr: <u>235</u> Mål: <u>1: 500</u>	Tegnr.: <u>500</u>

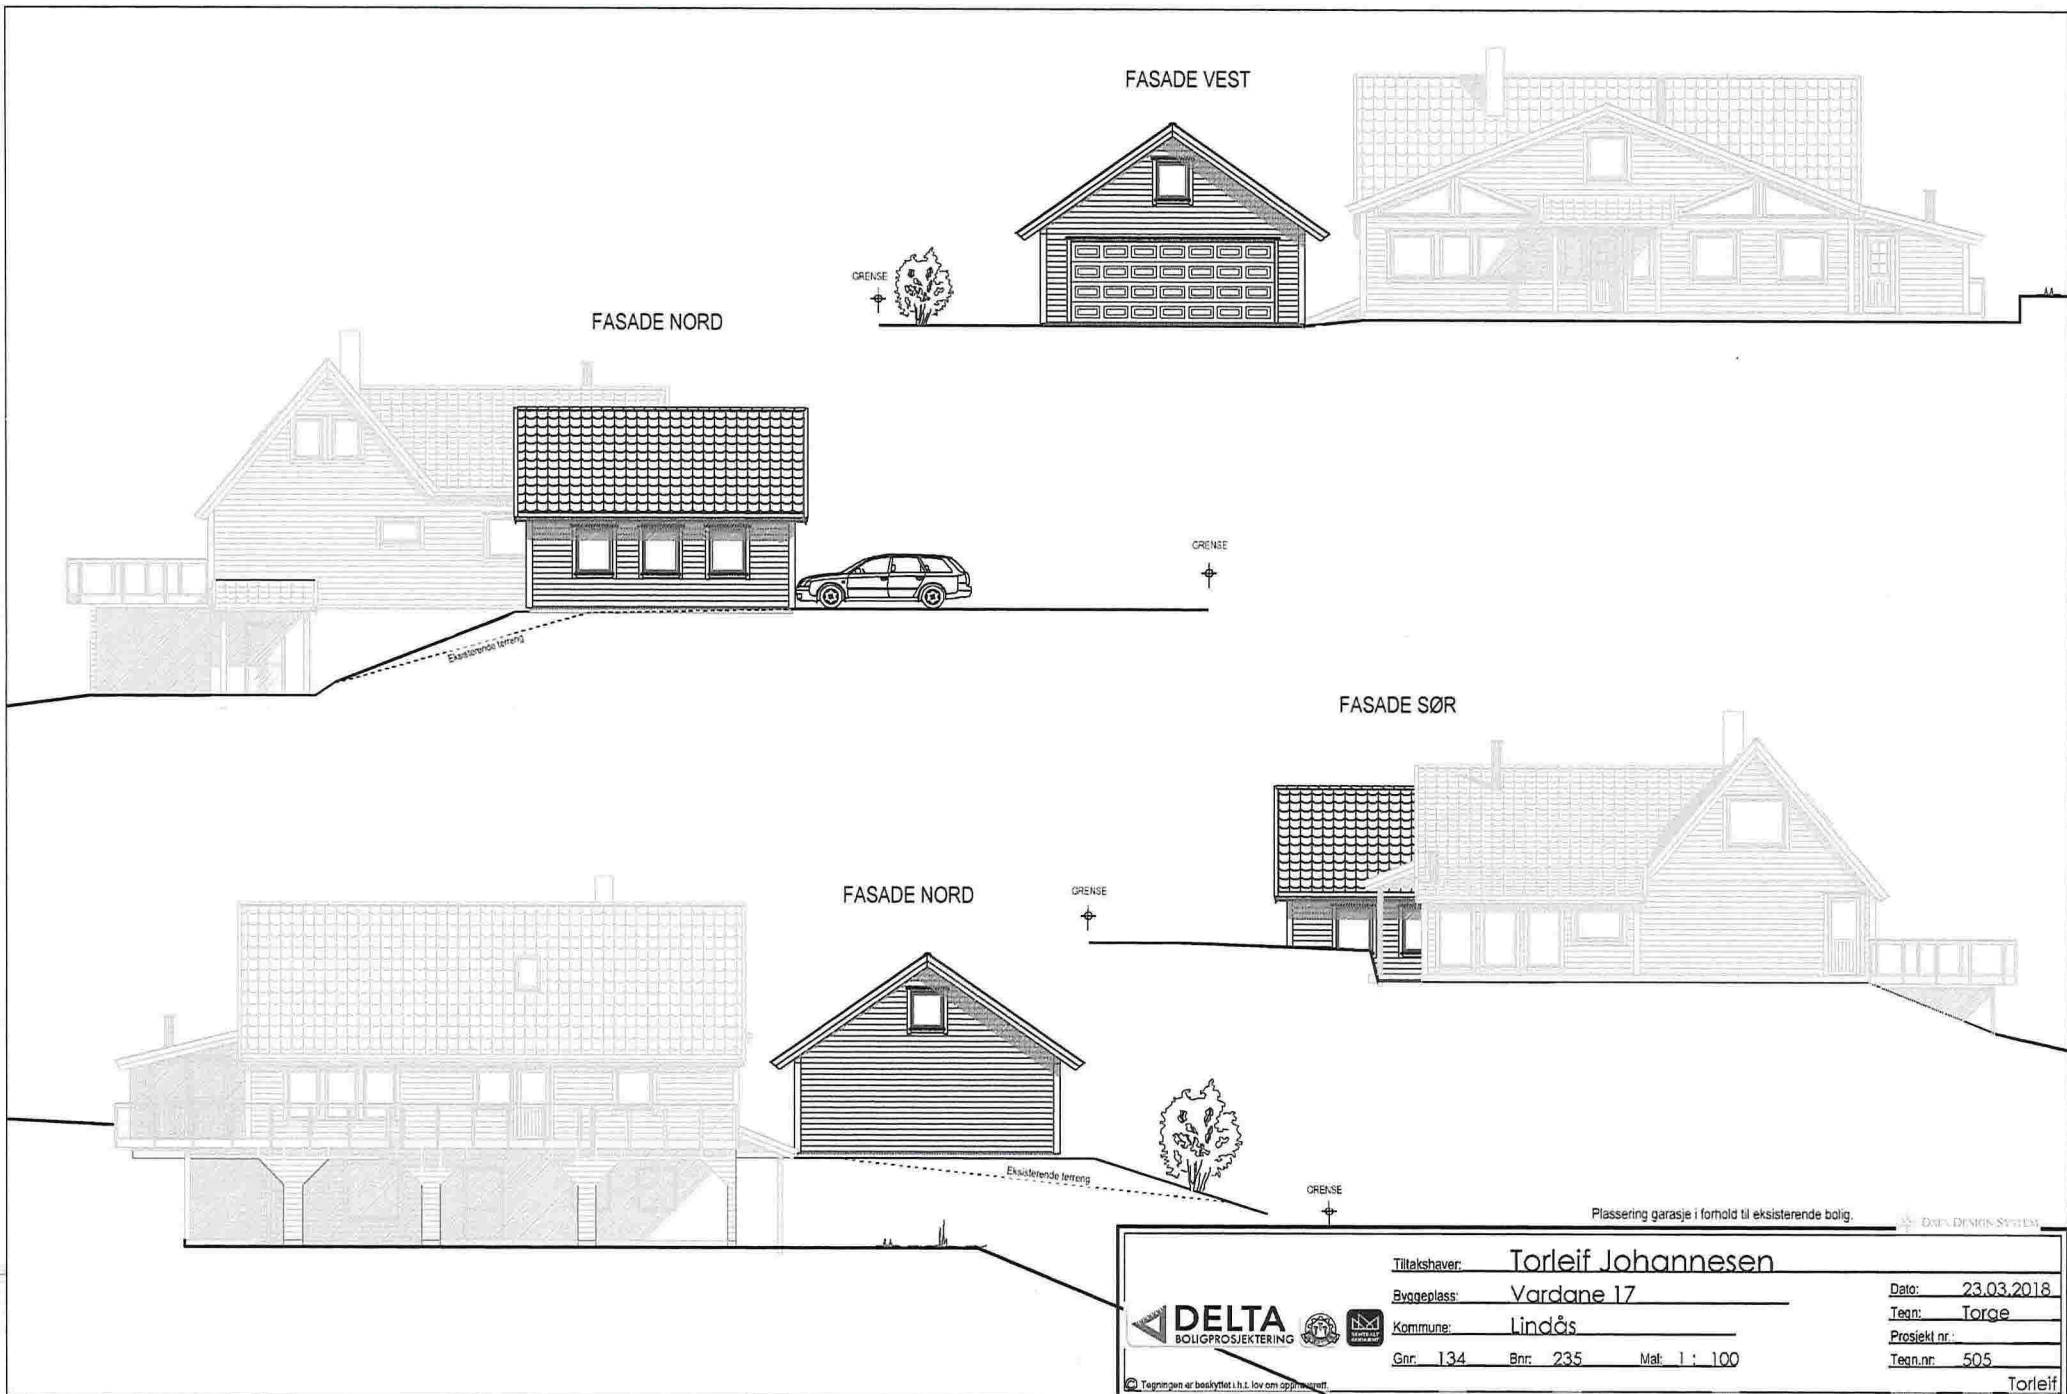

FASADE VEST

FASADE NORD

FASADE SØR

FASADE NORD

Eksisterende terreng

Eksisterende terreng

Plassering garasje i forhold til eksisterende bolig.



Tiltakshaver: <u>Torleif Johannesen</u>		Date: <u>23.03.2018</u>
Byggeplass: <u>Vardane 17</u>		Tegn: <u>Torge</u>
Kommune: <u>Lindås</u>		Prosjekt nr.: _____
Gnr: <u>134</u>	Bnr: <u>235</u>	Mat: <u>1 : 100</u>
Tegnr: <u>505</u>		Torleif




Tegningen er beskyttet i.h.t. lov om opphavsrett.


Plan 1 etasje

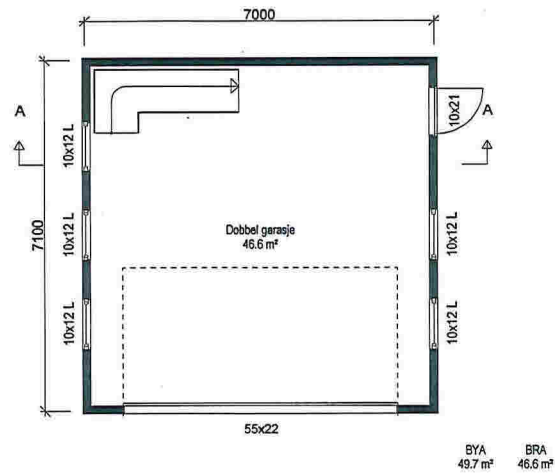


Plan loft

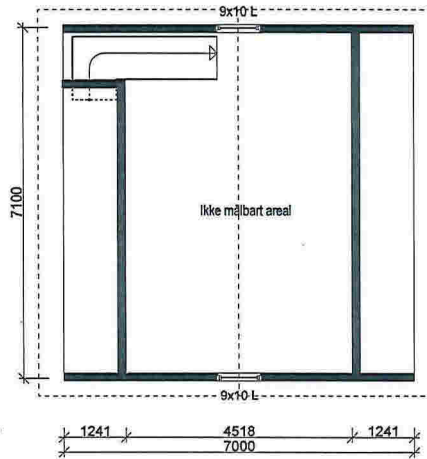


Snitt A-A

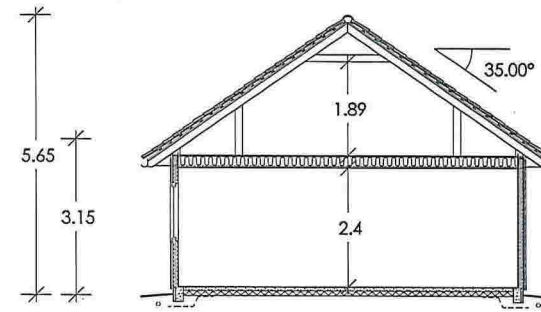


Fasade mot vest

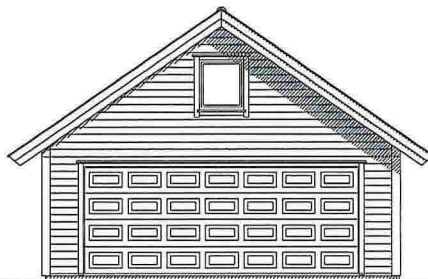


Fasade mot sør

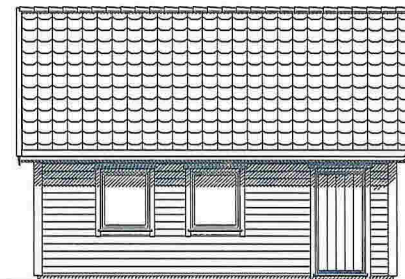

Fasade mot nord

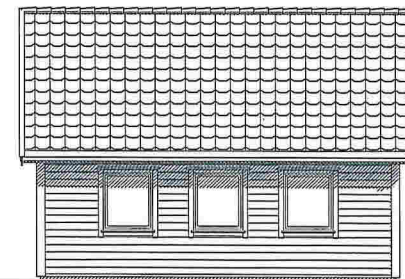

Fasade mot øst

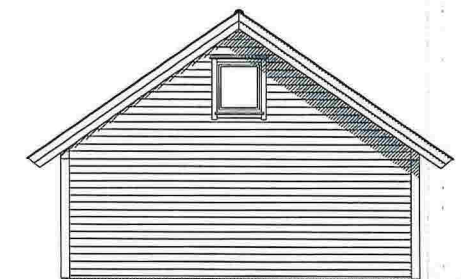

DATA DESIGN SYSTEM

	Tiltakshaver:	Torleif Johannesen		Date:	19.03.2018
	Byggeclass:	Vardane 17		Team:	
	Kommune:	Lindås		Prosjekt nr.:	
	Gnr. 134	Bnr. 235	Målt. 1 : 100	Teignr.:	501
© Tegningen er beskyttet i.h.t. lov om opphavsrett.			Plan, snitt og fasader	Garasje torleif	