

Kommunens saksnr.	Prosjektnr.
-------------------	-------------

Samsvarserklæring

etter plan- og bygningsloven (pbl) § 23-1, SAK10 kapittel 12
Samsvarserklæringen skal sendes til ansvarlig søker.

Erklæringen gjelder							
Eiendom/ byggested	Gnr.	Bnr.	Festenr.	Seksjonsnr.	Bygningsnr.	Bolignr.	Kommune
	172	4					LINDÅS KOMMUNE
	Adresse				Postnr.	Poststed	
NESBREKKA 2				5912	SEIM		

Foretak	
Foretakets navn	Organisasjonsnr.
ARKITEKT KNUT WILLIE JACOBSEN	980 347 176


Ansvarsrett erklært dato	10.03.2018	Arbeidet innen ansvarsområdet er avsluttet	<input checked="" type="checkbox"/> Ja	<input type="checkbox"/> Nei
--------------------------	------------	--	--	------------------------------

Ansvarsområde	
Hentet fra erklæring om ansvarsrett	Funksjon (PRO, UTF)
	Beskrivelse av ansvarsområde
	<p style="text-align: center;">PRO</p> <p style="text-align: center;">ARKITEKTURPROSJEKTERING</p>

Ansvarlig for prosjektering:	
Det er ikke avdekket gjenstående arbeider innenfor ansvarsområdet som er til hinder for å gi:	
<input type="checkbox"/> Rammetillatelse	<input checked="" type="checkbox"/> Igangsettingstillatelse/ ett-trinns tillatelse
<input type="checkbox"/> Midlertidig brukstillatelse	<input type="checkbox"/> Ferdigattest

Ansvarlig for utførelse:	
<input type="checkbox"/> Midlertidig brukstillatelse – Gjenstående arbeider for denne delen av tiltaket frem mot ferdigattest	
Angi gjenstående arbeider av mindre vesentlig betydning, innenfor den delen av tiltaket det søkes midlertidig brukstillatelse for	
Angi resterende deler av tiltaket hvor det her ikke søkes om midlertidig brukstillatelse	
<input type="checkbox"/> Ferdigattest – Det er ikke avdekket feil eller mangler som hindrer ferdigattest	

Bekreftelser	
Vi bekrefter at kvalitetssikring er utført og dokumentert i henhold til erklæring om ansvarsrett og foretakets kvalitetssikring.	
<input type="checkbox"/> Vi bekrefter at prosjektering er i samsvar med ytelser i TEK17 og preaksepterte ytelser (VTEK) eller ved analyse som viser at forskriftens (TEK17) funksjonkrav er oppfylt	
<input checked="" type="checkbox"/> Vi bekrefter at utførelse er i samsvar med produksjonsunderlag.	

Erklæring og underskrift		
Foretaket er kjent med reglene om straff og sanksjoner i plan- og bygningsloven kap 32, og at det kan medføre reaksjoner dersom det er gitt uriktige opplysninger.		
Dato	Foretakets underskrift	Gjentas med blokkbokstaver
10.03.2018		KNUT WILLIE JACOBSEN


Q-2



Det eldste våningshuset på gnr.172, b nr. 4 vil ha en ny – og bedre avkjørsel !

Derfor stenges nåværende avkjørsel - og det etableres en ny – sammen med den som går opp til det andre våningshuset på gården.

Det gamle våningshuset søkes utskilt som en egen bruksenhet, med tomteareal ca. 1 daa.

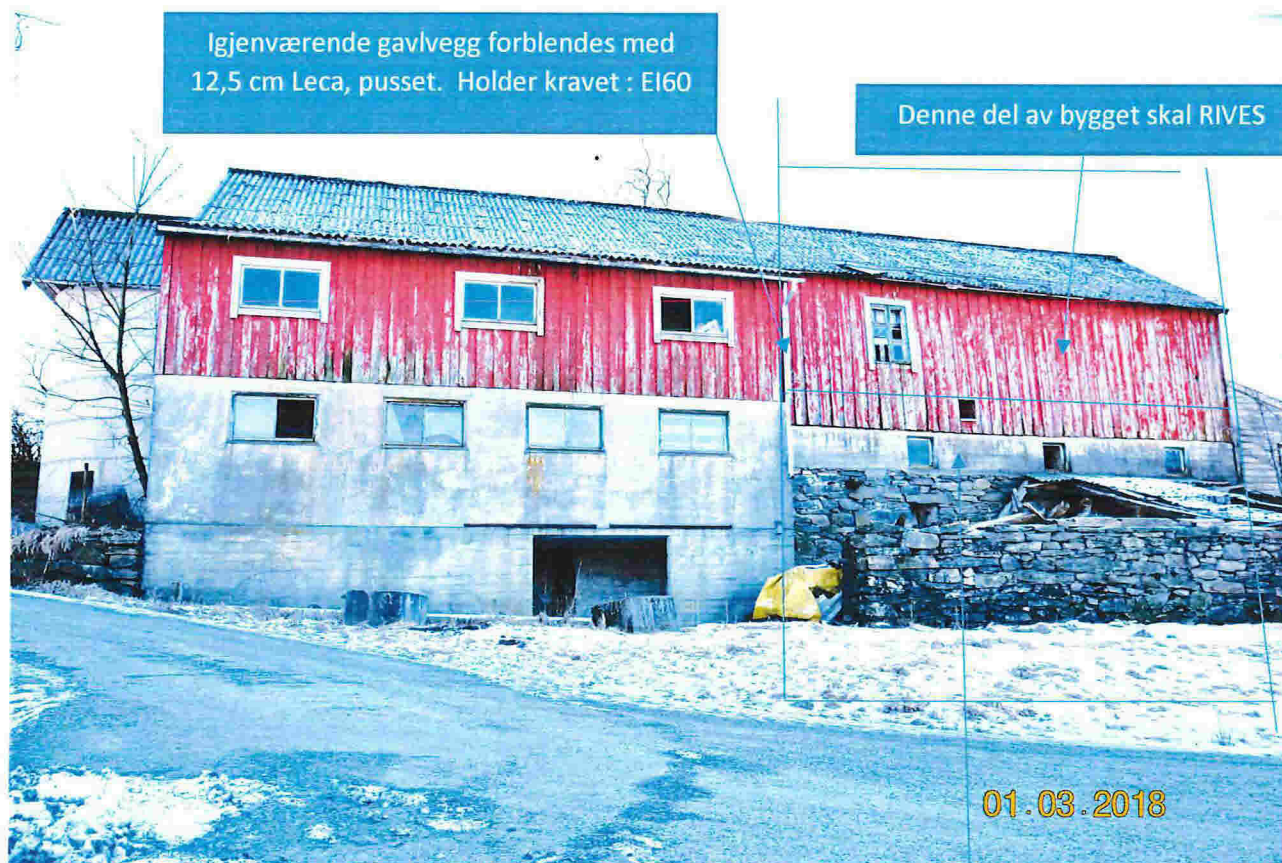

Denne delen av driftsbygningen RIVES

Riving av deler av den gamle driftsbygningen på 172/ , Hopland, Seim.