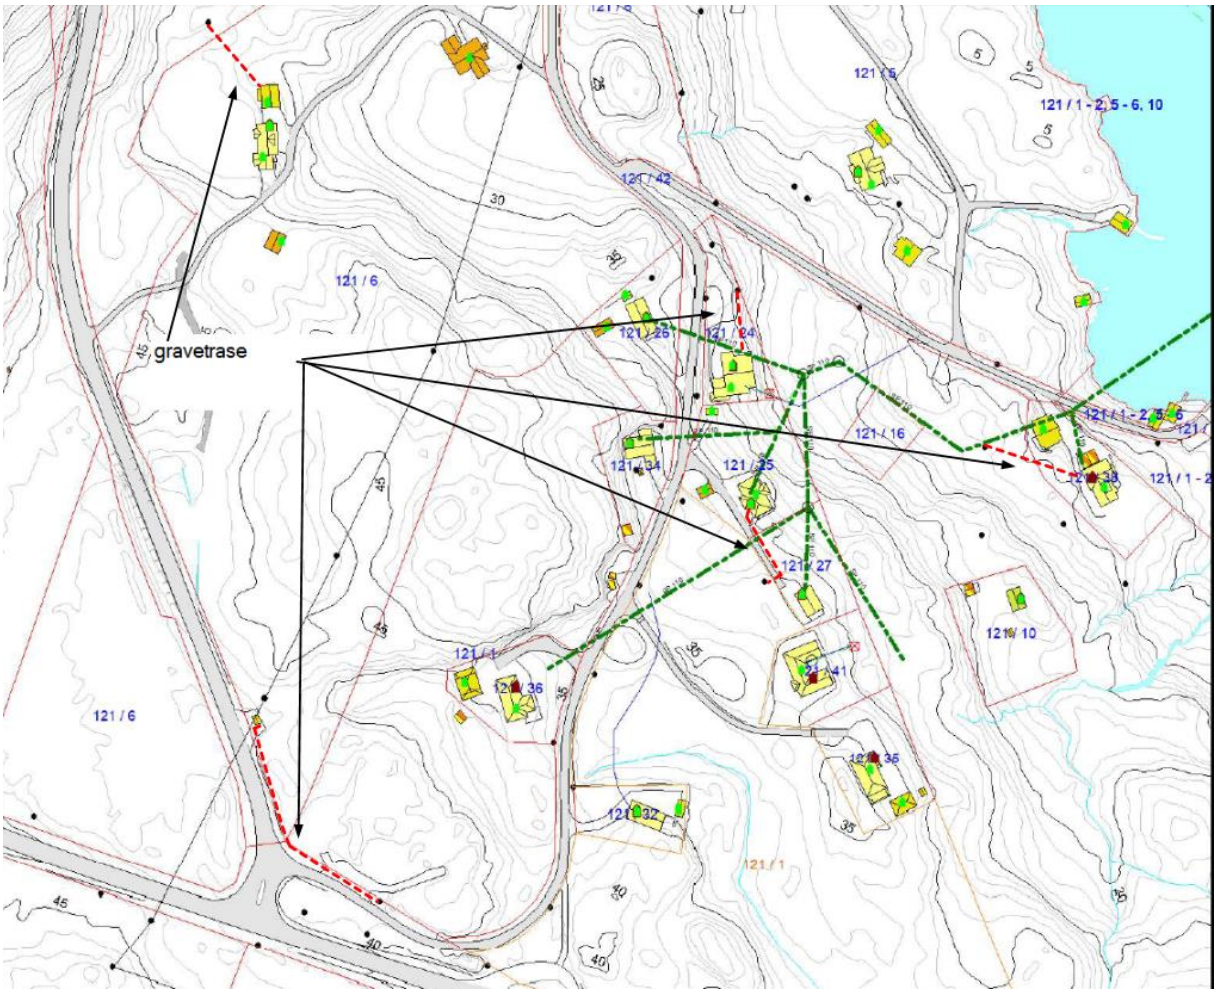
gravetrase
121 / 6
121 / 1 - 2, 5 - 6, 10
121 / 42
121 / 26
121 / 24
121 / 16
121 / 34
121 / 35
121 / 27
121 / 10
121 / 41
121 / 36
121 / 32
121 / 1