

### UNDERETASJEPLAN M/UTLEIELEILIGHET

Grunnmur bolig: 350 mm termomur + 50 mm innv. isolasjon/påføring  
Trinnfri gangatkomst fra biloppstillingsplass til inngang, stigning maks 1:15 (1:12 inntil 3m), jfr TEK 10, kap. 8.6.  
Det må søkes om dispensasjon fra dagslysfaktor for Soverom 1 (TEK 10 kap. 13-12)

Utleieleilighet:  
Tilgjengelig boenhet  
(snusirkel 1,5 m)

EGEN TYPE  
Tradisjon  
TEK10 01.01.2016

15.02.2018

Einar Stusdal  
Stusdal VVS a/s  
Kvalitet i fokus

#### Utleieleilighet:

Arealberegninger i hht. NS 3940	Bruksareal BRA i m <sup>2</sup>		
	Pr etasje	Utvendig bod/garasje	Sum BRA
U. etg. plan	59.6	5.4	65.0
SUM :	59.6	5.4	65.0

#### Hovedleilighet:

Arealberegninger i hht. NS 3940	Bruksareal BRA i m <sup>2</sup>		
	Pr etasje	Utvendig bod/garasje	Sum BRA
U. etg. plan	0.0	27.4	27.4
H. etg. plan	97.3	0.0	97.3
2. etg. plan	72.9	0.0	72.9
SUM :	170.2	27.4	197.6
BYA :	177.3	0.0	177.3

#### SØKNADSTEGNING

Prosjekt: BOLIG m/UTLEIELEILIGHET - EGEN TYPE Tradisjon  
Tegning vedr.: UNDERETASJEPLAN OG SNITT  
Tiltakshaver: SILJE HAUKØY & ROGER SÆTRAN  
Byggested: LINDÅS - Vabø Bustadfelt Tomt 12 G.nr.: 102 B.nr.: 121  
Arkitekt: E.A. SMITH AS AVD. HIBA HUS - 5239 RÅDAL  
Leverandør: STEVNEBØ BYGGEVARE AS - 5937 BØVÅGEN


Prosjekt ID: 17-092  
Tegn.nr.: 501  
Målestokk: 1:100 A3  
Dato: 27.09.2017  
Tegnet av: RS

Tlf. 40006375  
Tlf. 56349460

DATA DESIGN SYSTEM




© Tegningen er beskyttet i.h.t. lov om opphavsrett.

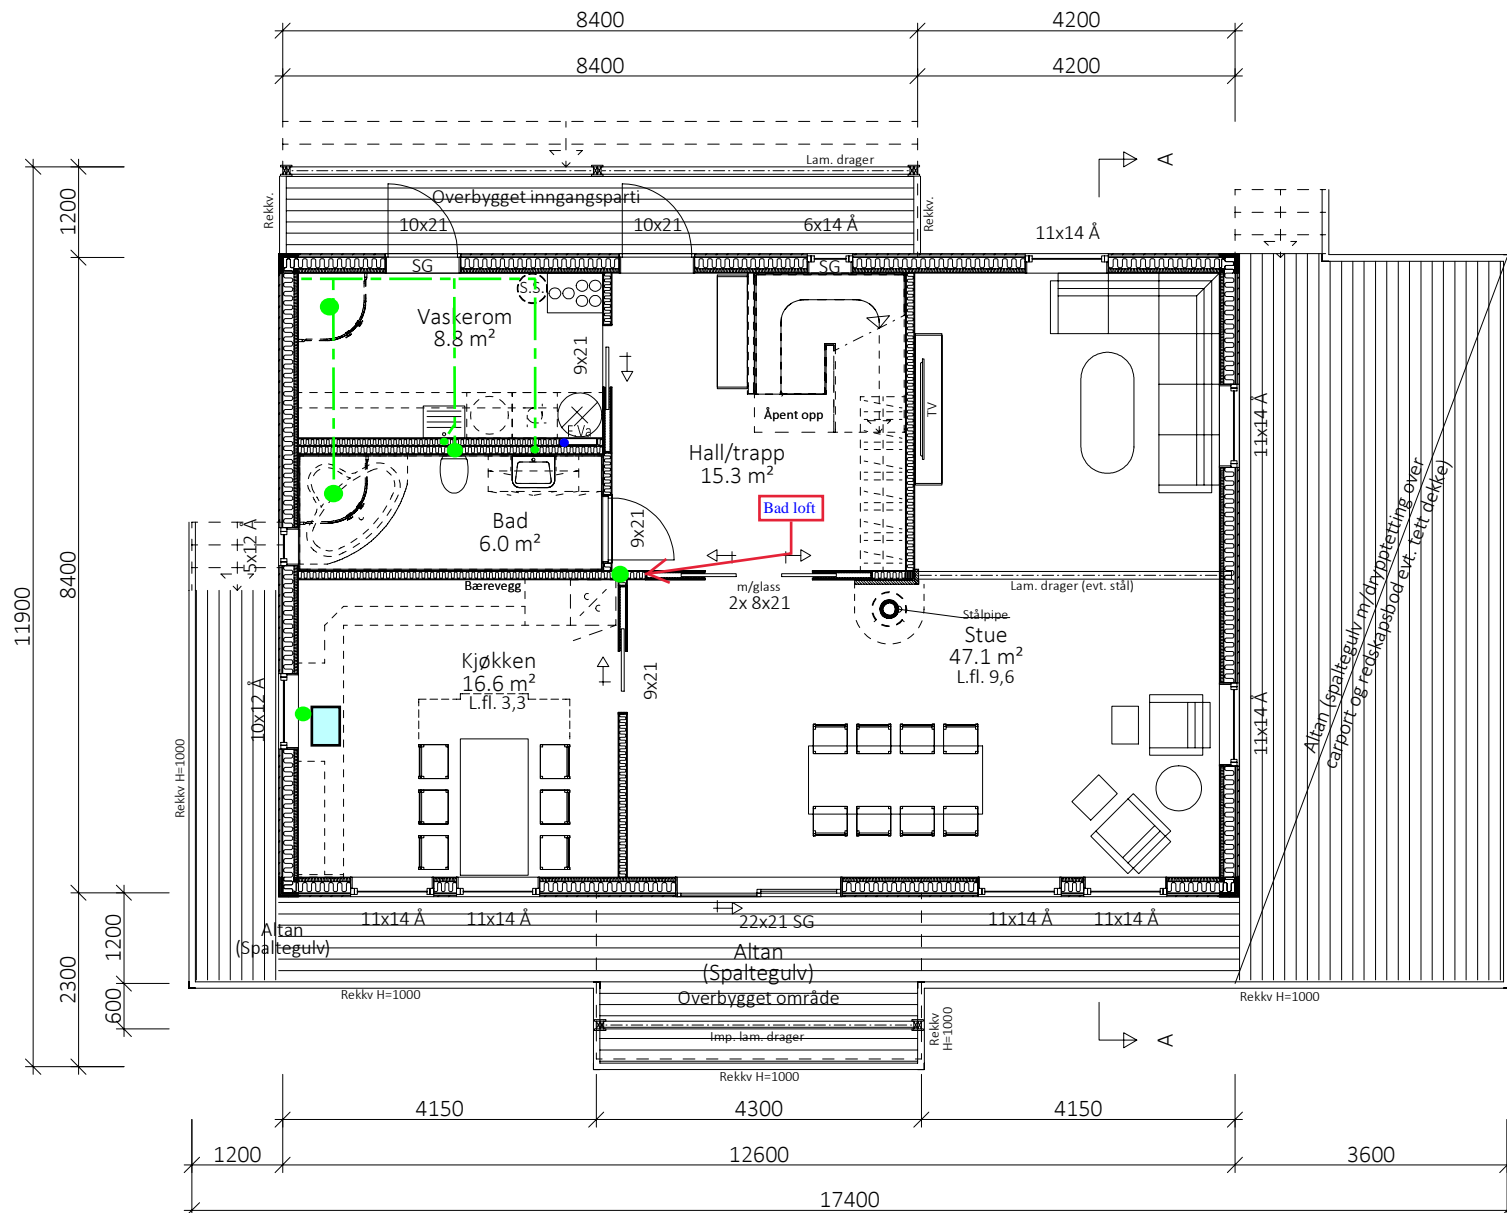

### HOVEDETASJEPLAN

SG = Personsikkerhetsglass  
 Tre-yttervegg: 148mm + 48mm innlekting, 150+50mm isolasjon.  
 Trinnfri gangatkomst fra biloppstillingsplass til inngang, stigning maks 1:15 (1:12 inntil 3m), jfr TEK 10, kap. 8.6.

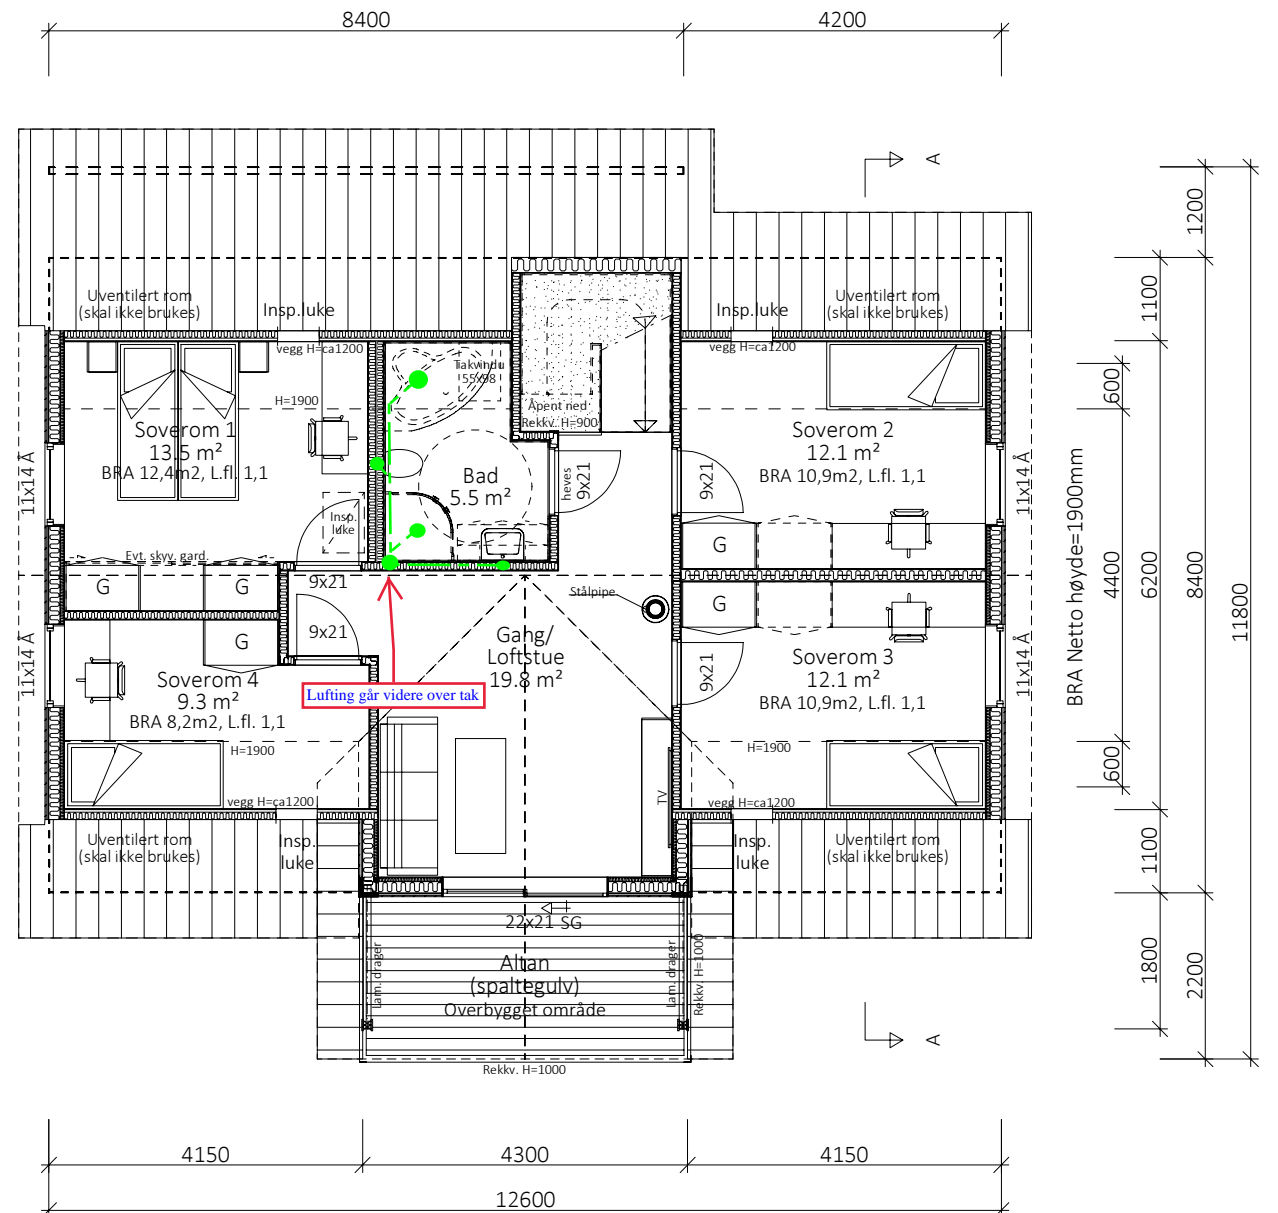

### LOFTSETASJEPLAN

(Oppgitt romareal=gulvflate)  
 SG = Personsikkerhetsglass  
 Tre-yttervegg: 148mm + 48mm innlekting, 150+50mm isolasjon.  
 Dagslysfaktor for Soverom 1 (TEK 10 kap. 13-12) er beregnet etter NBI 421.626 fig. 231.



EGEN TYPE  
 Tradisjon  
 TEK10 01.01.2016

15.02.2018

Emar Stusdal

Stusdal VVS a/s  
 Kvalitet i fokus

DATA DESIGN SYSTEM

### SØKNADSTEGNING

Prosjekt: BOLIG m/UTLEIELEILIGHET - EGEN TYPE Tradisjon  
 Tegning vedr.: HOVEDETASJEPLAN & LOFTSETASJEPLAN  
 Tiltakshaver: SILJE HAUKØY & ROGER SÆTRAN  
 Byggested: LINDÅS - Vabø Bustadfelt Tomt 12 G.nr.: 102 B.nr.: 121  
 Arkitekt: E.A. SMITH AS AVD. HIBA HUS - 5239 RÅDAL  
 Leverandør: STEVNEBØ BYGGEVARE AS - 5937 BØVÅGEN

Prosjekt ID: 17-092  
 Tegn.nr.: 502  
 Målestokk: 1:100 A3  
 Dato: 27.09.2017  
 Tegnet av: RS

Tlf. 40006375  
 Tlf. 56349460



© Tegningen er beskyttet i.h.t. lov om opphavsrett.



FASADE MOT NORDØST



FASADE MOT NORDØST  
MÅLESTOKK 1:200

SØKNADSTEGNING

DATA DESIGN SYSTEM


Prosjekt: BOLIG m/UTLEIELEILIGHET - EGEN TYPE Tradisjon  
 Tegning vedr.: FASADE MOT NORDØST  
 Tiltakshaver: SILJE HAUKØY & ROGER SÆTRAN  
 Byggested: LINDÅS - Vabø Bustadfelt Tomt 12 G.nr.: 102 B.nr.: 121  
 Arkitekt: E.A. SMITH AS AVD. HIBA HUS - 5239 RÅDAL  
 Leverandør: STEVNEBØ BYGGEVARE AS - 5937 BØVÅGEN

Prosjekt ID: 17-092  
 Tegn.nr.: 503  
 Målestokk: 1:100 A3  
 Dato: 27.09.2017  
 Tegnet av: RS  
 Tlf. 40006375  
 Tlf. 56349460



© Tegningen er beskyttet i.h.t. lov om opphavsrett.

EGEN TYPE  
 Tradisjon  
 TEK10 01.01.2016

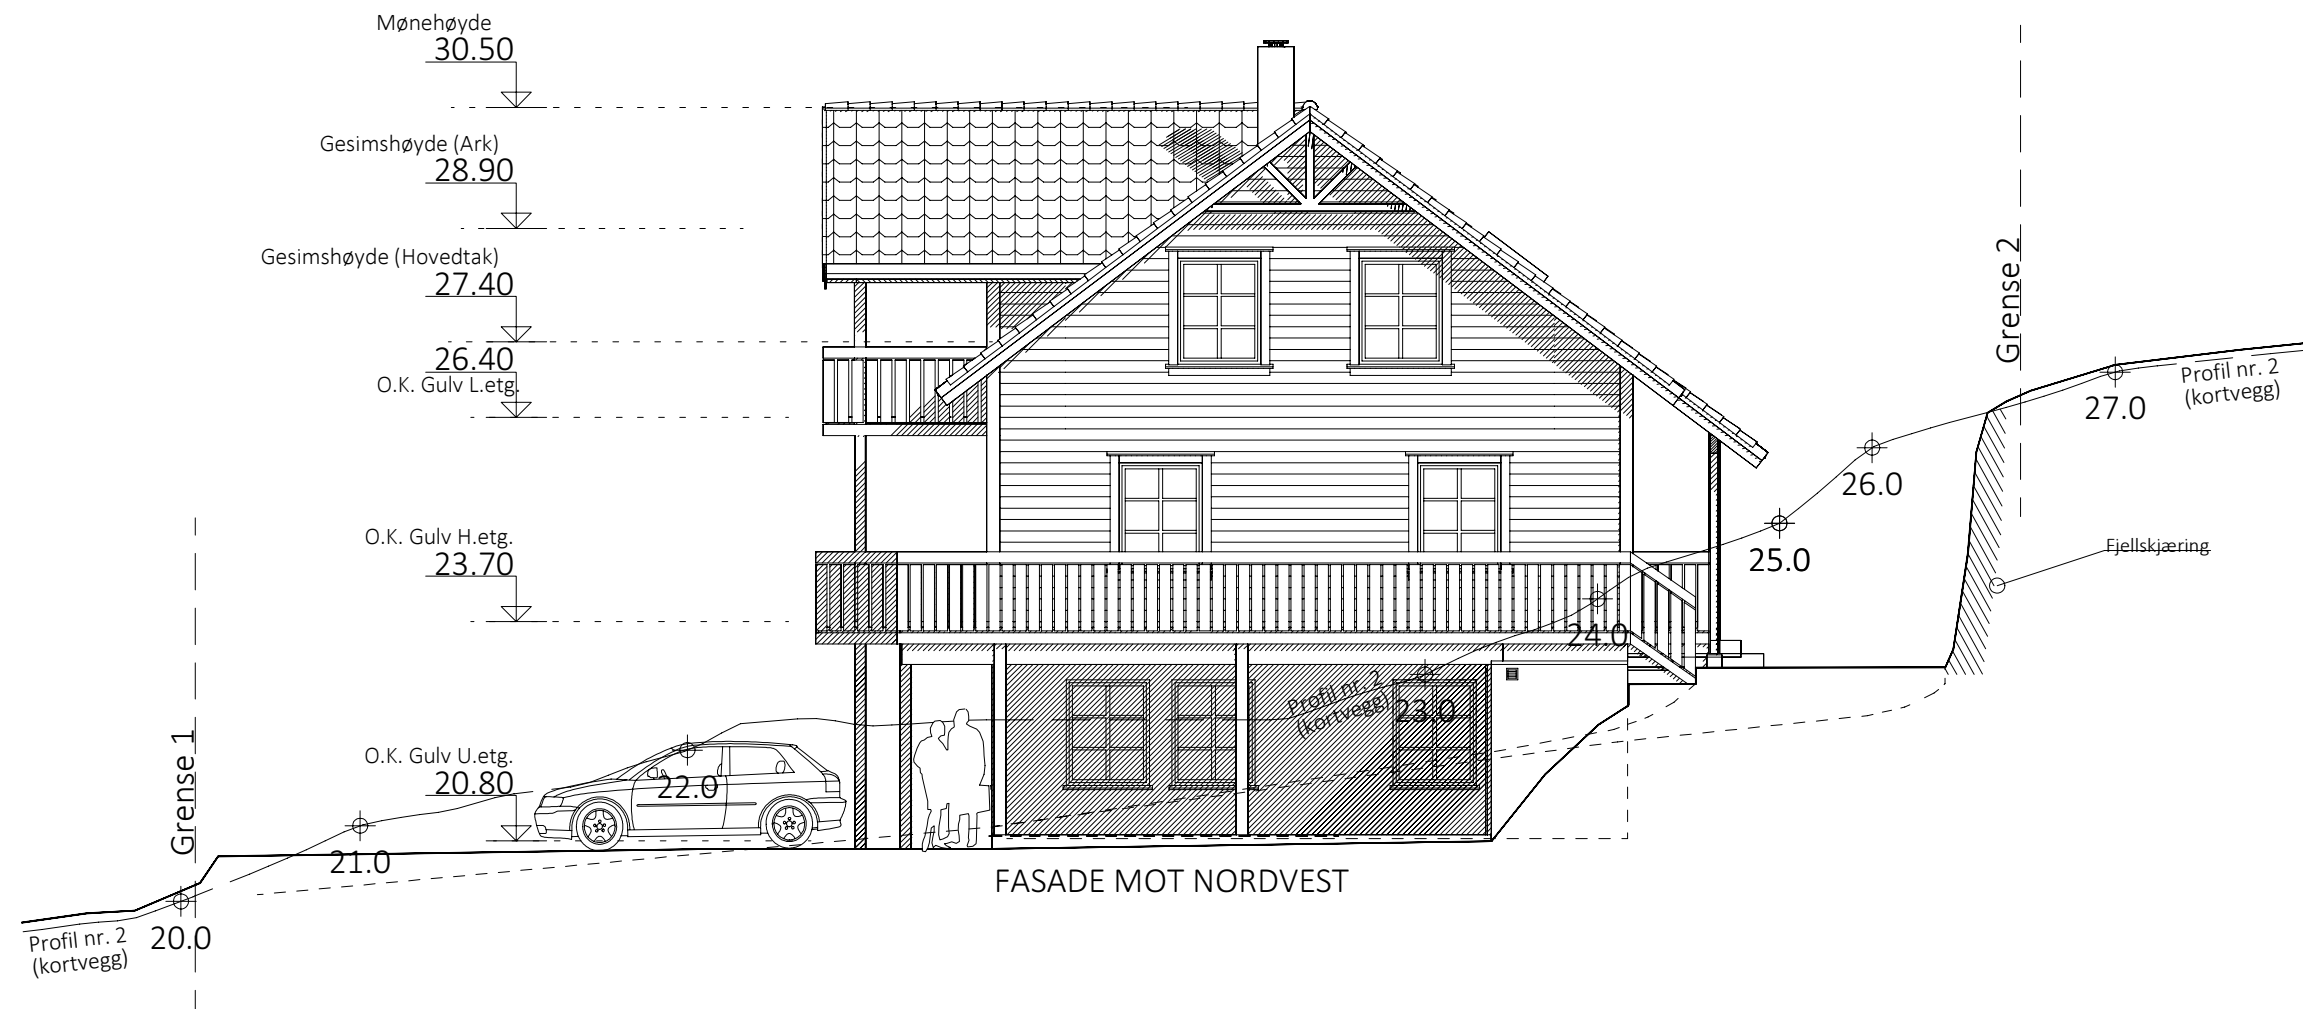

EGEN TYPE  
Tradisjon  
TEK10 01.01.2016

### SØKNADSTEGNING

Prosjekt: BOLIG m/UTLEIELEILIGHET - EGEN TYPE Tradisjon  
Tegning vedr.: FASADE MOT NORDVEST  
Tiltakshaver: SILJE HAUKØY & ROGER SÆTRAN  
Byggested: LINDÅS - Vabø Bustadfelt Tomt 12 G.nr.: 102 B.nr.: 121  
Arkitekt: E.A. SMITH AS AVD. HIBA HUS - 5239 RÅDAL  
Leverandør: STEVNEBØ BYGGEVARE AS - 5937 BØVÅGEN

Prosjekt ID: 17-092  
Tegn.nr.: 504  
Målestokk: 1:100 A3  
Dato: 27.09.2017  
Tegnet av: RS



Tlf. 40006375  
Tlf. 56349460

DATA DESIGN SYSTEM



**HIBA HUS**

© Tegningen er beskyttet i.h.t. lov om opphavsrett.

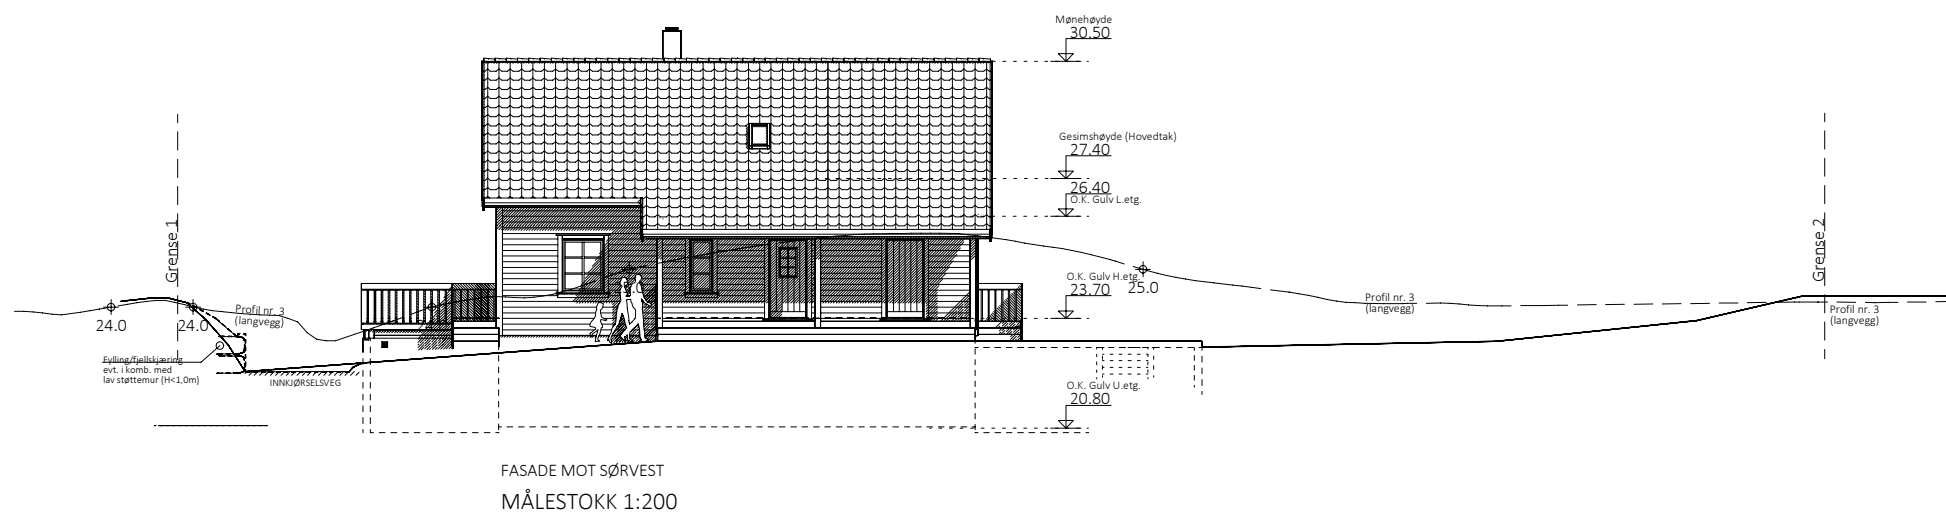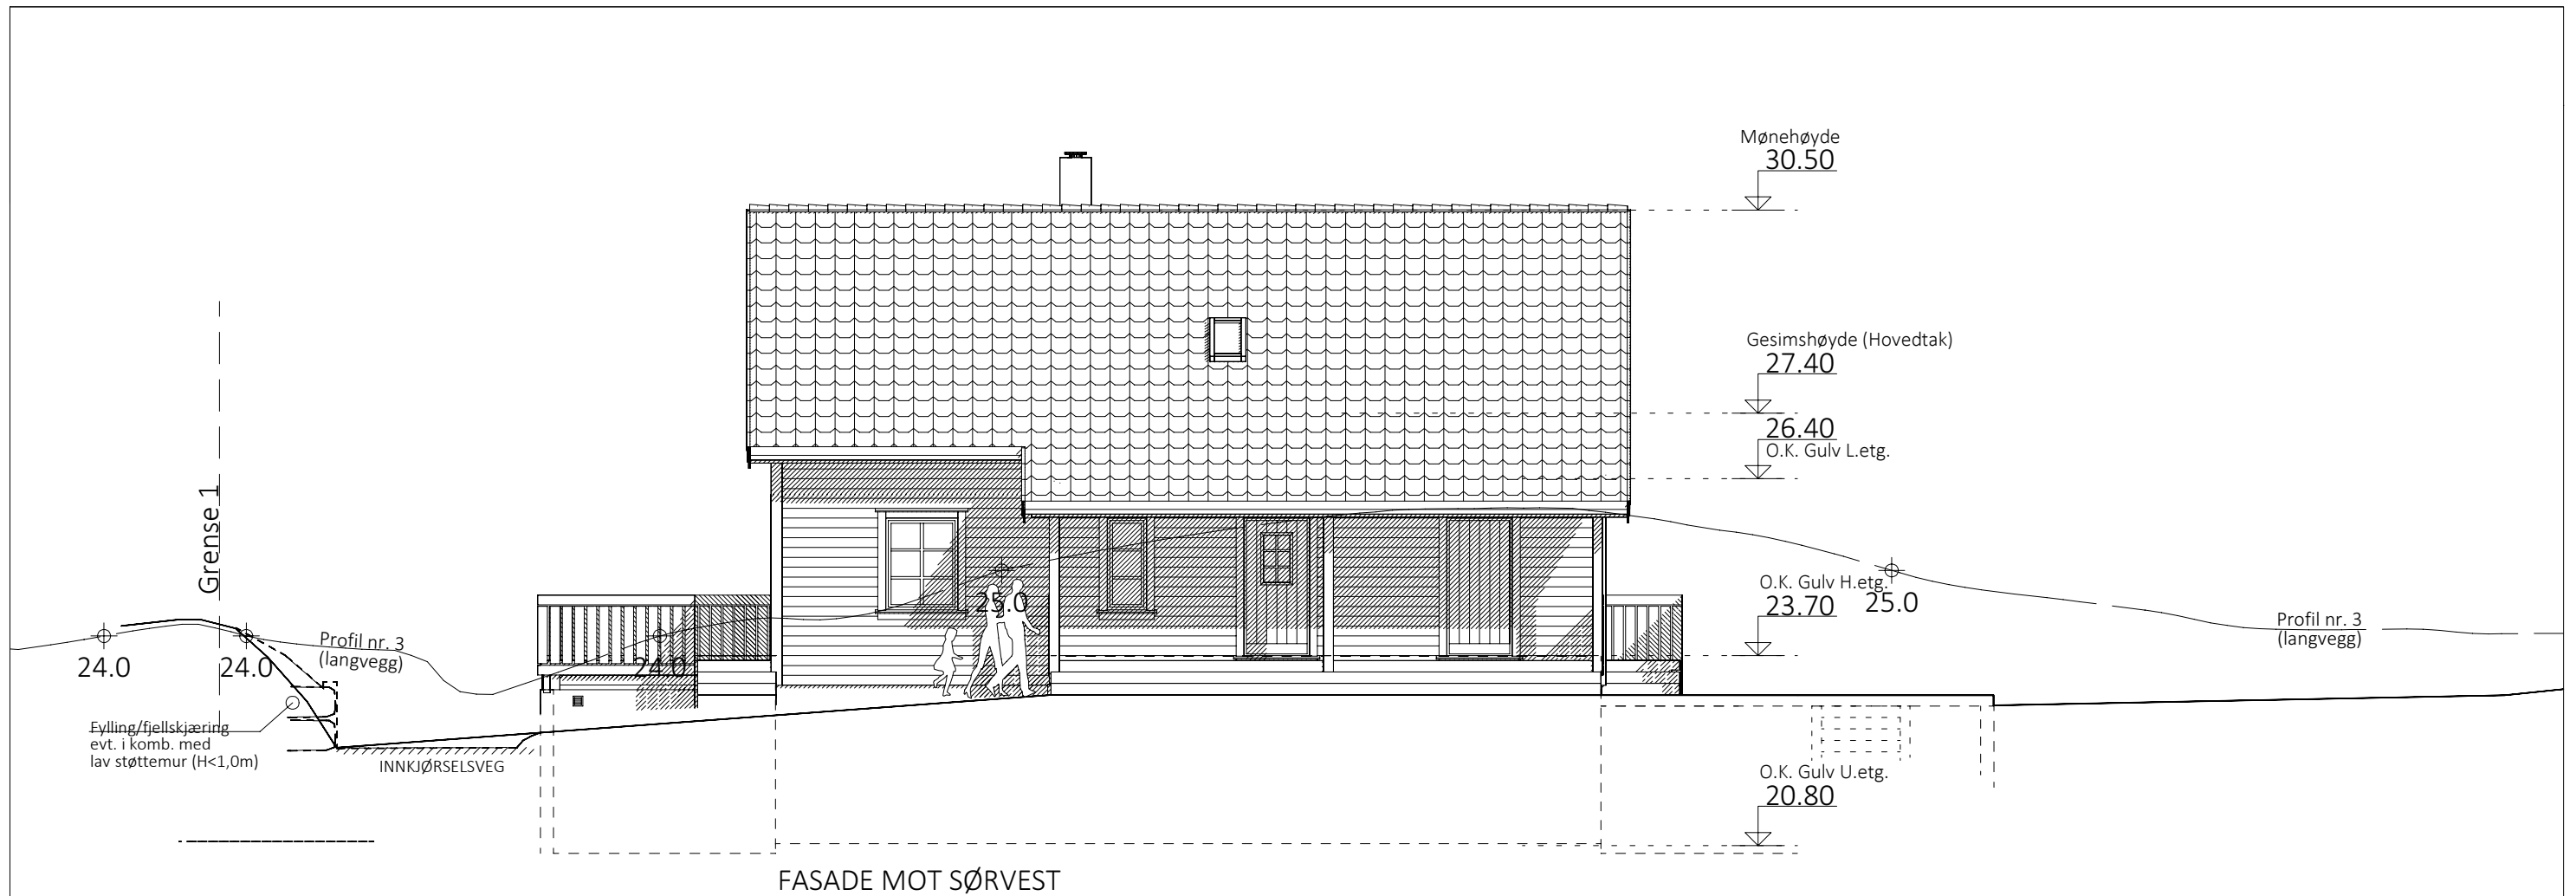

EGEN TYPE  
Tradisjon  
TEK10 01.01.2016

### SØKNADSTEGNING

Prosjekt: BOLIG m/UTLEIELEILIGHET - EGEN TYPE Tradisjon  
 Tegning vedr.: FASEDE MOT SØRVEST  
 Tiltakshaver: SILJE HAUKØY & ROGER SÆTRAN  
 Byggested: LINDÅS - Vabø Bustadfelt Tomt 12 G.nr.: 102 B.nr.: 121  
 Arkitekt: E.A. SMITH AS AVD. HIBA HUS - 5239 RÅDAL  
 Leverandør: STEVNEBØ BYGGEVARE AS - 5937 BØVÅGEN

Prosjekt ID: 17-092  
 Tegn.nr.: 505  
 Målestokk: 1:100 A3  
 Dato: 27.09.2017  
 Tegnet av: RS


Tlf. 40006375  
 Tlf. 56349460

DATA DESIGN SYSTEM



**HIBA HUS**

© Tegningen er beskyttet i.h.t. lov om opphavsrett.

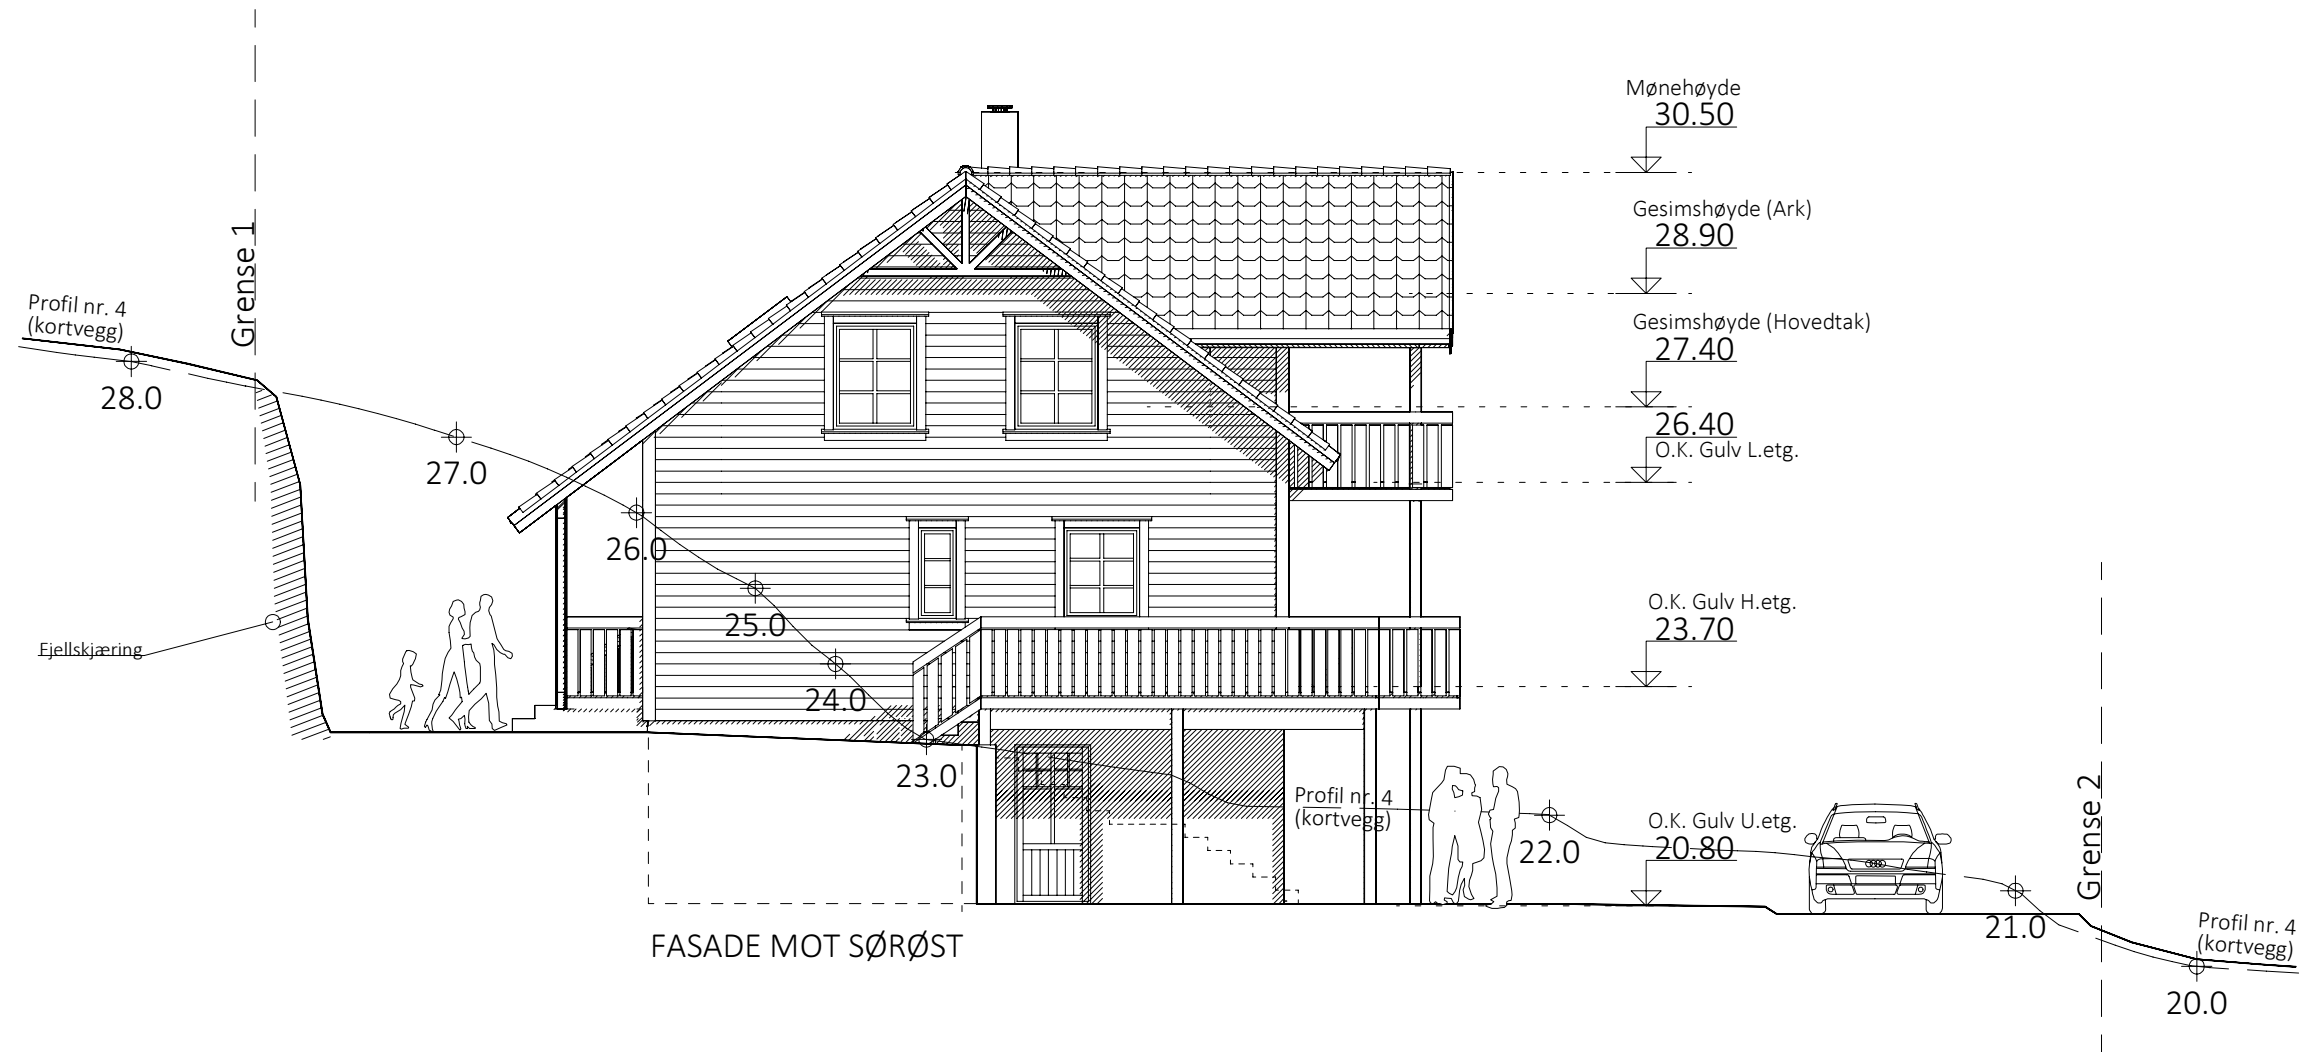

EGEN TYPE  
Tradisjon  
TEK10 01.01.2016

### SØKNADSTEGNING

Prosjekt: BOLIG m/UTLEIELEILIGHET - EGEN TYPE Tradisjon  
Tegning vedr.: FASEDE MOT SØRØST  
Tiltakshaver: SILJE HAUKØY & ROGER SÆTRAN  
Byggested: LINDÅS - Vabø Bustadfelt Tomt 12 G.nr.: 102 B.nr.: 121  
Arkitekt: E.A. SMITH AS AVD. HIBA HUS - 5239 RÅDAL  
Leverandør: STEVNEBØ BYGGEVARE AS - 5937 BØVÅGEN

Prosjekt ID: 17-092  
Tegn.nr.: 506  
Målestokk: 1:100 A3  
Dato: 27.09.2017  
Tegnet av: RS

Tlf. 40006375  
Tlf. 56349460

DATA DESIGN SYSTEM



**HIBA HUS**

© Tegningen er beskyttet i.h.t. lov om opphavsrett.