
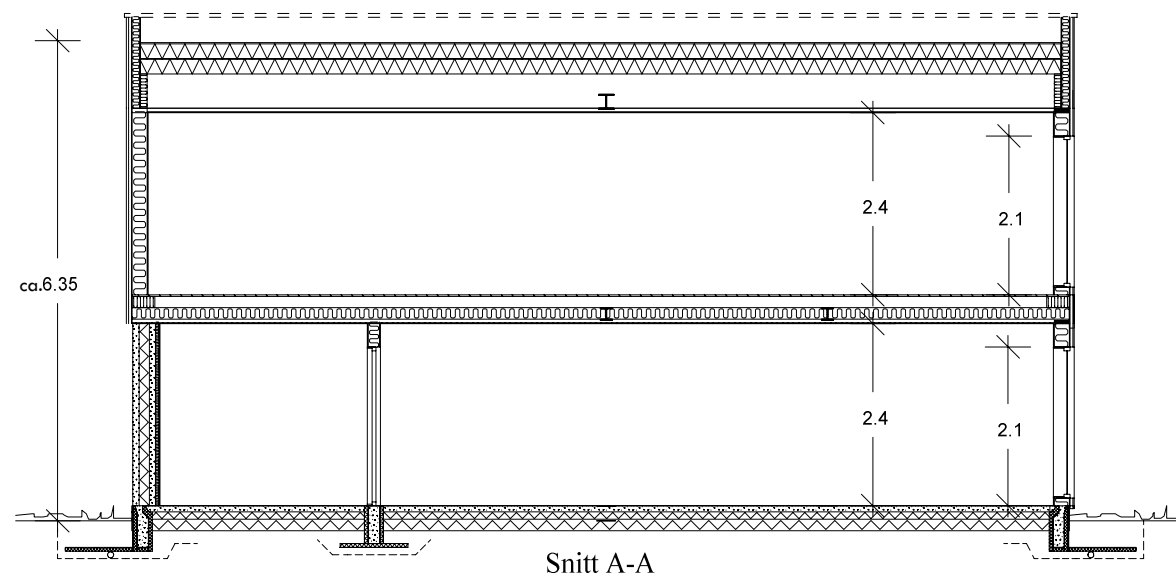


Etasjemålet på snittet angir høyden fra støpt gulv på grunn eller plattformgulv og opp til undersiden av ferdig himling.

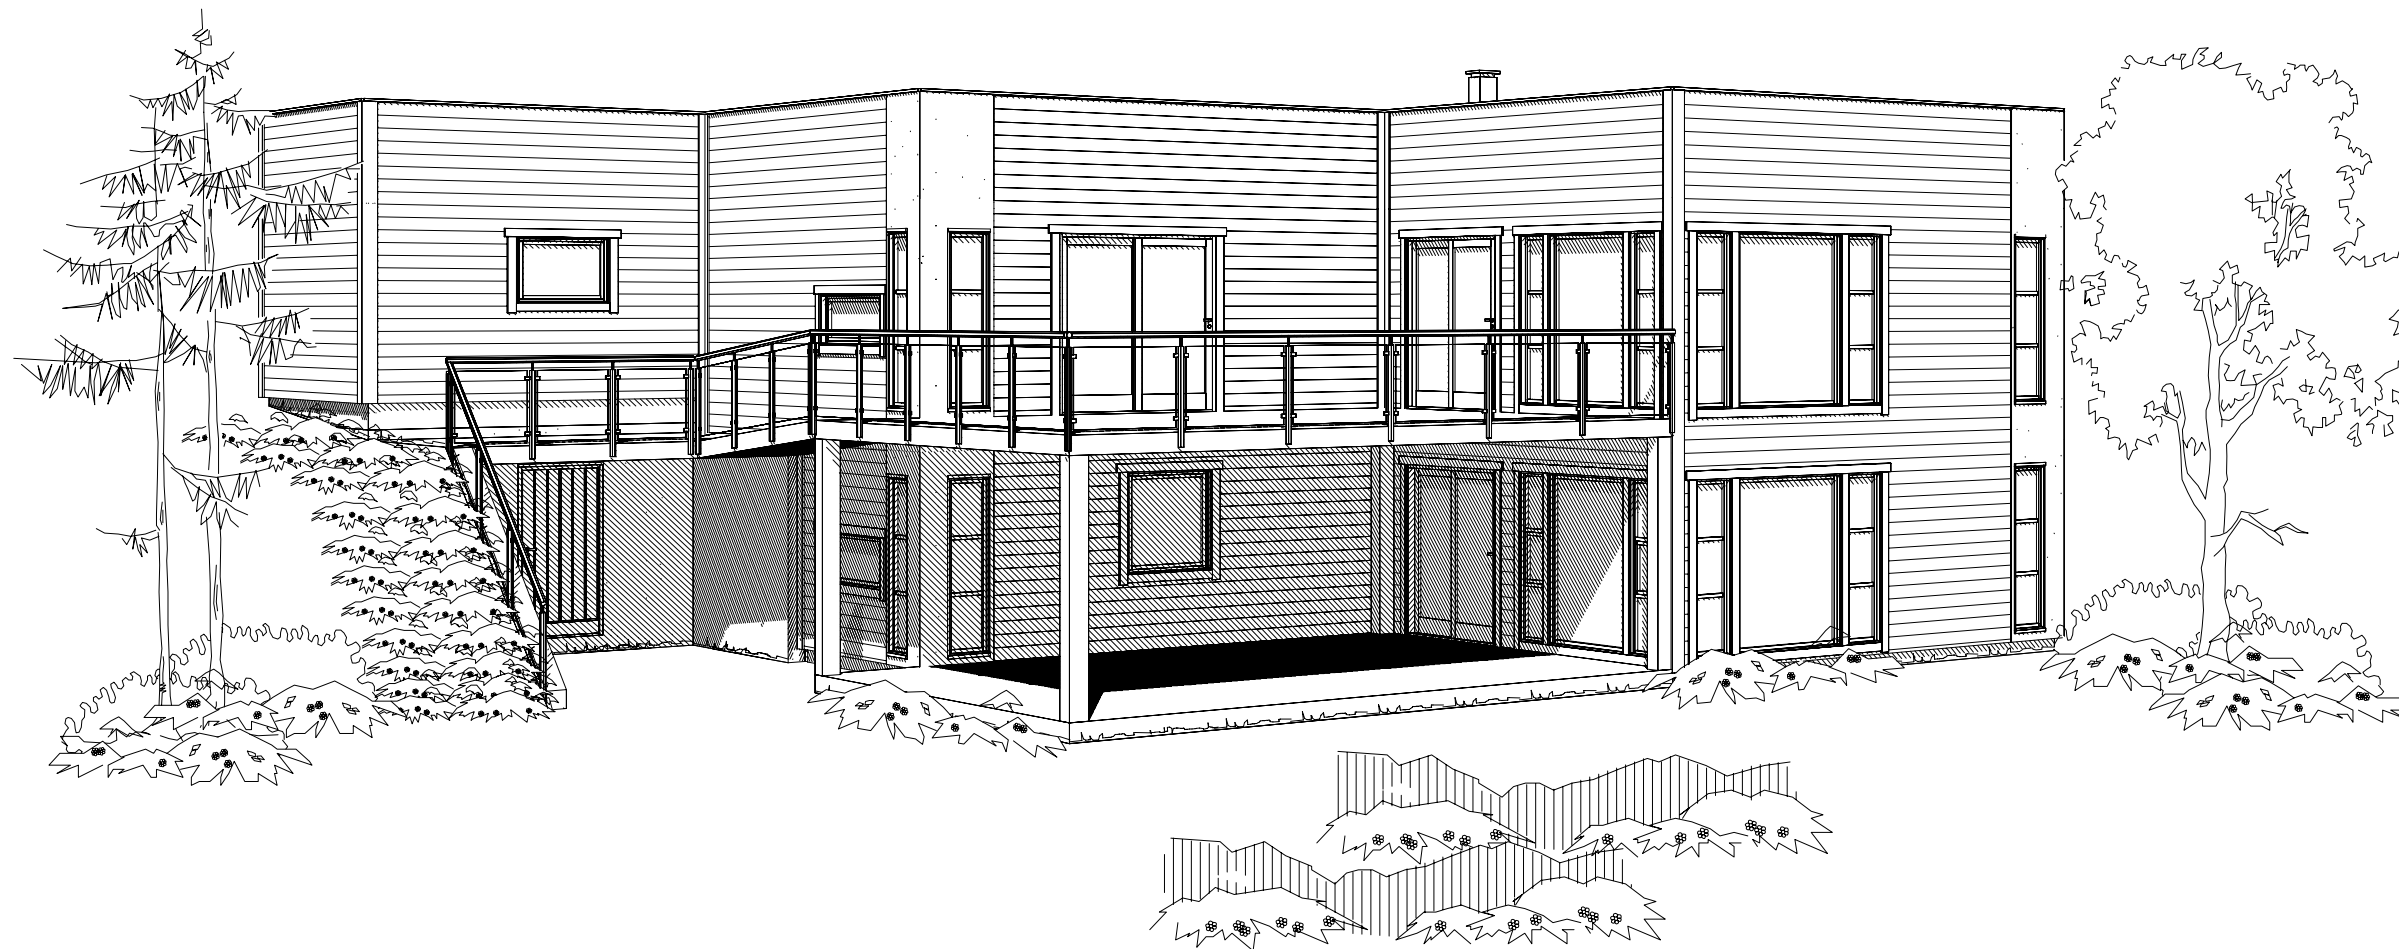

	VOLUM
Und.etg.plan	235.00
Hovedplan	241.00
Sum	476.00

Arealberegninger i hht. NS 3940	Bebygd areal (BYA)		
	BYA for bygning	Åpent overbyggt areal og carport	Sum BYA
<b>BYA :</b>	142.1	58.4	200.5


Arealberegninger i hht. NS 3940	Bruksareal BRA i m <sup>2</sup>			Sum BRA	P-ROM Primære rom
	Pr etasje	Utvendig bod/garasje	Åpent overbyggt areal og carport		
<b>1. etg. plan</b>	97.5	22.9	58.4	178.8	87.4
<b>2. etg. plan</b>	100.2	23.5	0.0	123.7	97.1
<b>SUM :</b>	197.7	46.4	58.4	302.5	184.5

Denne tegningen tilhører Hedalm Anebyhus AS og kan ikke benyttes uten skriftlig samtykke.

Tiltakshaver: <b>Fløssvika Utvikling AS</b>		<b>Målestokk</b> 1 : 100	SPnr. SP00547	Dato: 07.07.2017		
Byggeplass/(Gnr./Bnr): Aksess, Leknesvegen, 5915 Hjelmås			195/235	Prosj. nr. PN0978		Sign.: FBA
Hustype: Utg.Aksess	Arknr. 501	Fundament, snitt, arealer og perspektiv	E-nr. : E1:100	Tegn.nr.: 8498		Rev.: B

B Innv. og utv. endr. 16.11.2017 FBA  
A Innv. og utv. endr. 31.08.2017 FBA

Bygningens yttermål er til utvendig kledning eller mur.  
Bygningens innemål er til bindingsverk innvendig.

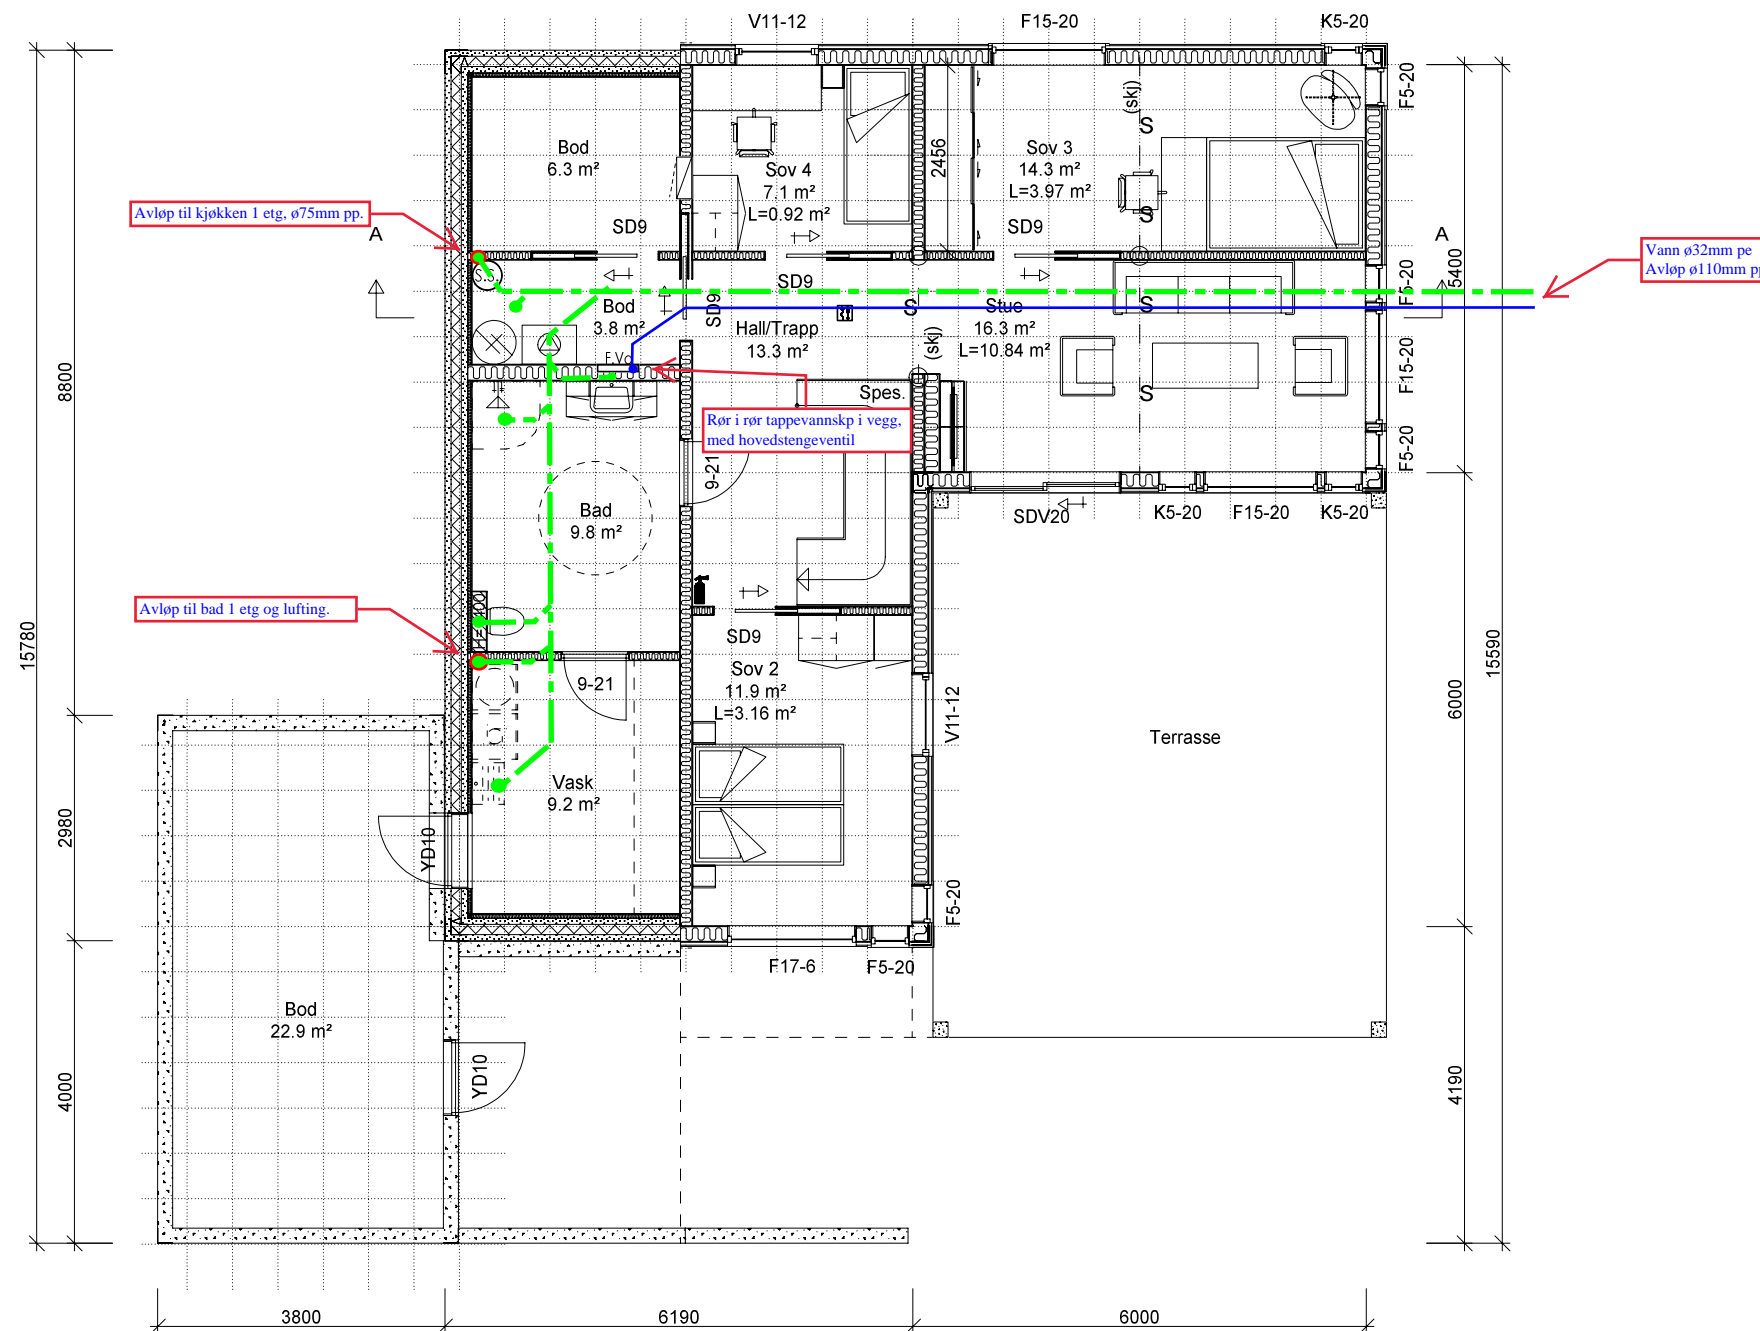


Denne tegningen tilhører Hedalm Anebyhus AS og kan ikke benyttes uten skriftlig samtykke.

B Inv. og utv. endr. 16.11.2017 FBA  
A Inv. og utv. endr. 31.08.2017 FBA

Tiltakshaver: Fløssvika Utvikling AS		03.02.2018	Målestokk 1 : 100		SPnr. SP00547	Dato: 07.07.2017
Byggeplass/(Gnr./Bnr): Aksess, Leknesvegen, 5915 Hjelmås		195/235	Einar Stuedal		Prosj. nr. PN0978	Sign.: FBA
Hustype: Utg.Aksess	Arknr. 502 Plan u.etasje			E-nr. : E1:100	Tegn.nr.: 8498	Rev.: B



Bygningens yttermål er til utvendig kledning eller mur.  
Bygningens innemål er til bindingsverk innvendig.

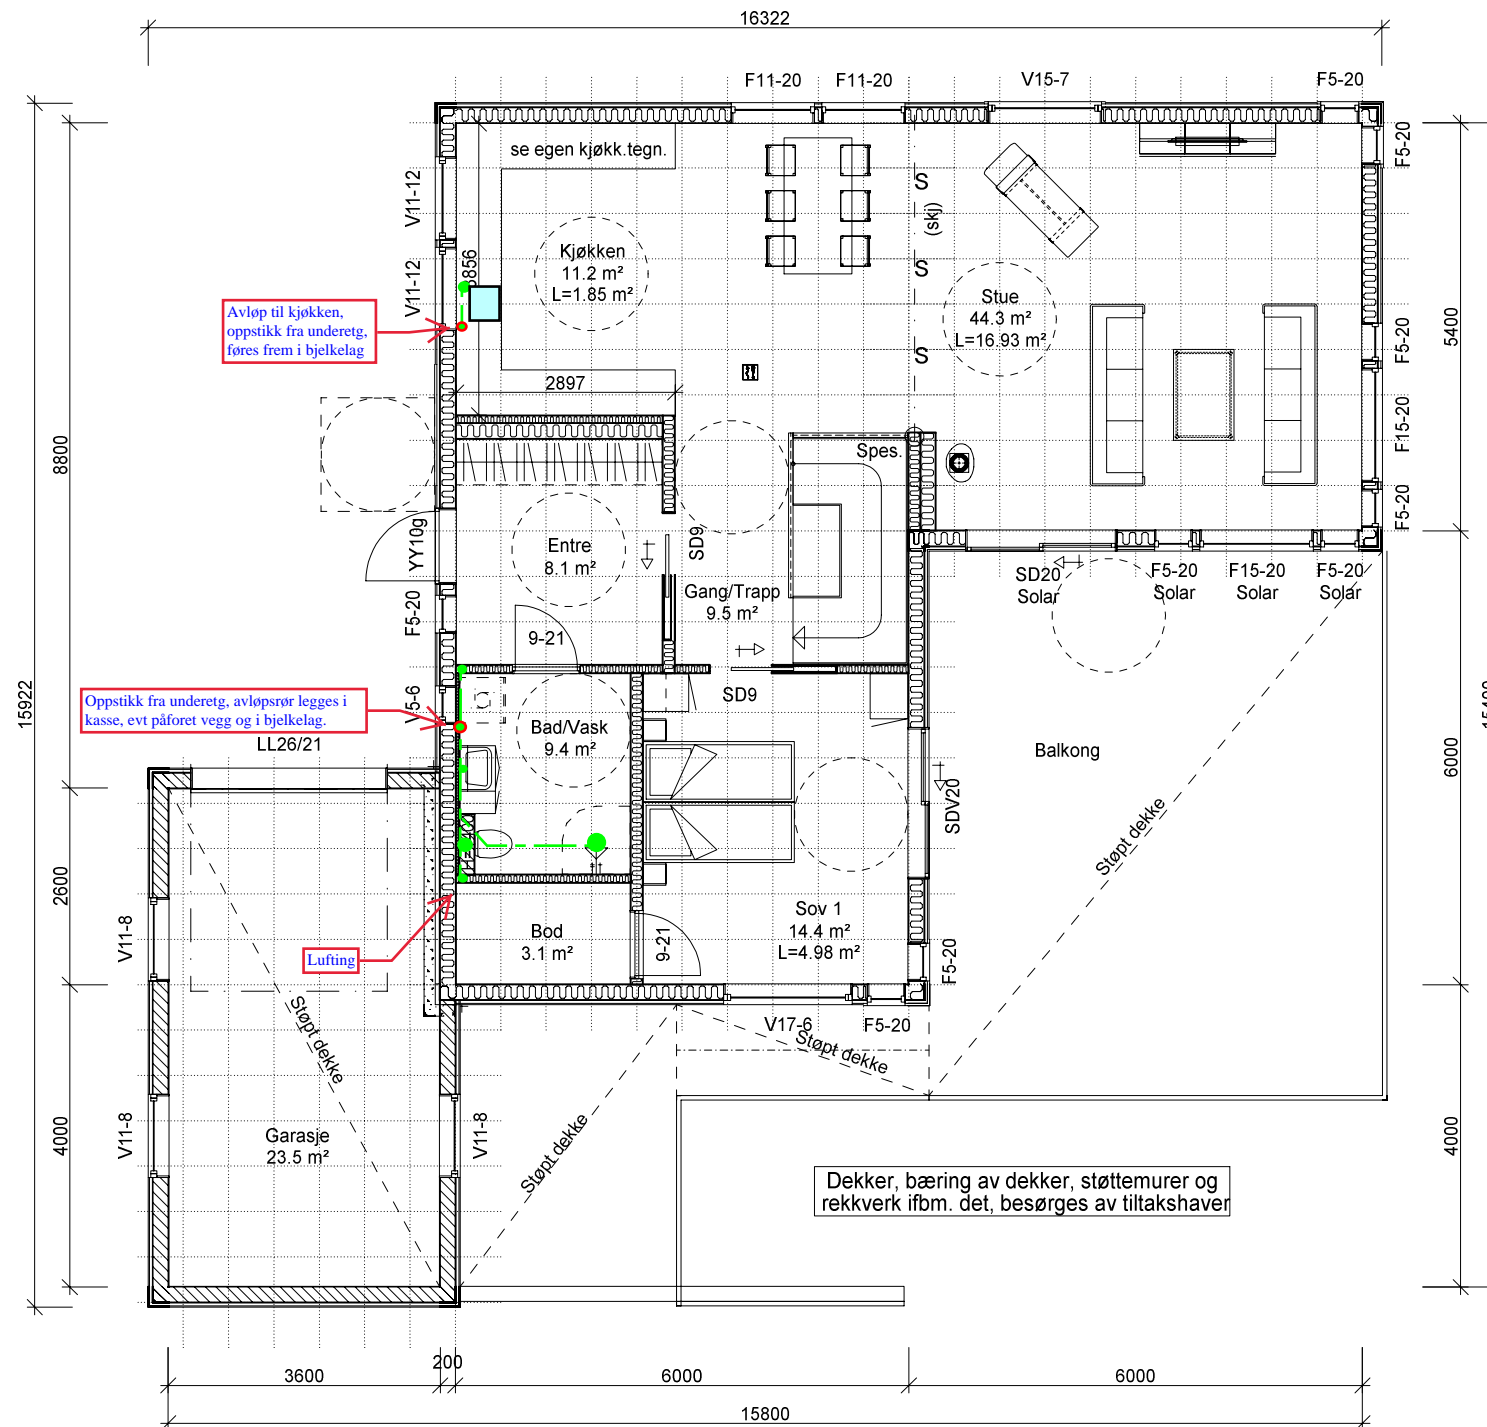


Denne tegningen tilhører Hedalm Anebyhus AS og kan ikke benyttes uten skriftlig samtykke.

B Innv. og utv. endr. 16.11.2017 FBA  
A Innv. og utv. endr. 31.08.2017 FBA

Tiltakshaver: Fløssvika Utvikling AS		03.07.2018 <i>Einar Stusdal</i> <small>Stusdal VVS as</small>		Målestokk 1 : 100	SPnr. SP00547	Dato: 07.07.2017
Byggeplass/(Gnr./Bnr): Aksess, Leknesvegen, 5915 Hjelmås		195/235			Prosj. nr. PN0978	Sign.: FBA
Hustype: Utg.Aksess	Arknr. 503	Plan I.etasje			E-nr. : E1:100	Tegn.nr.: 8498
						Rev.: B



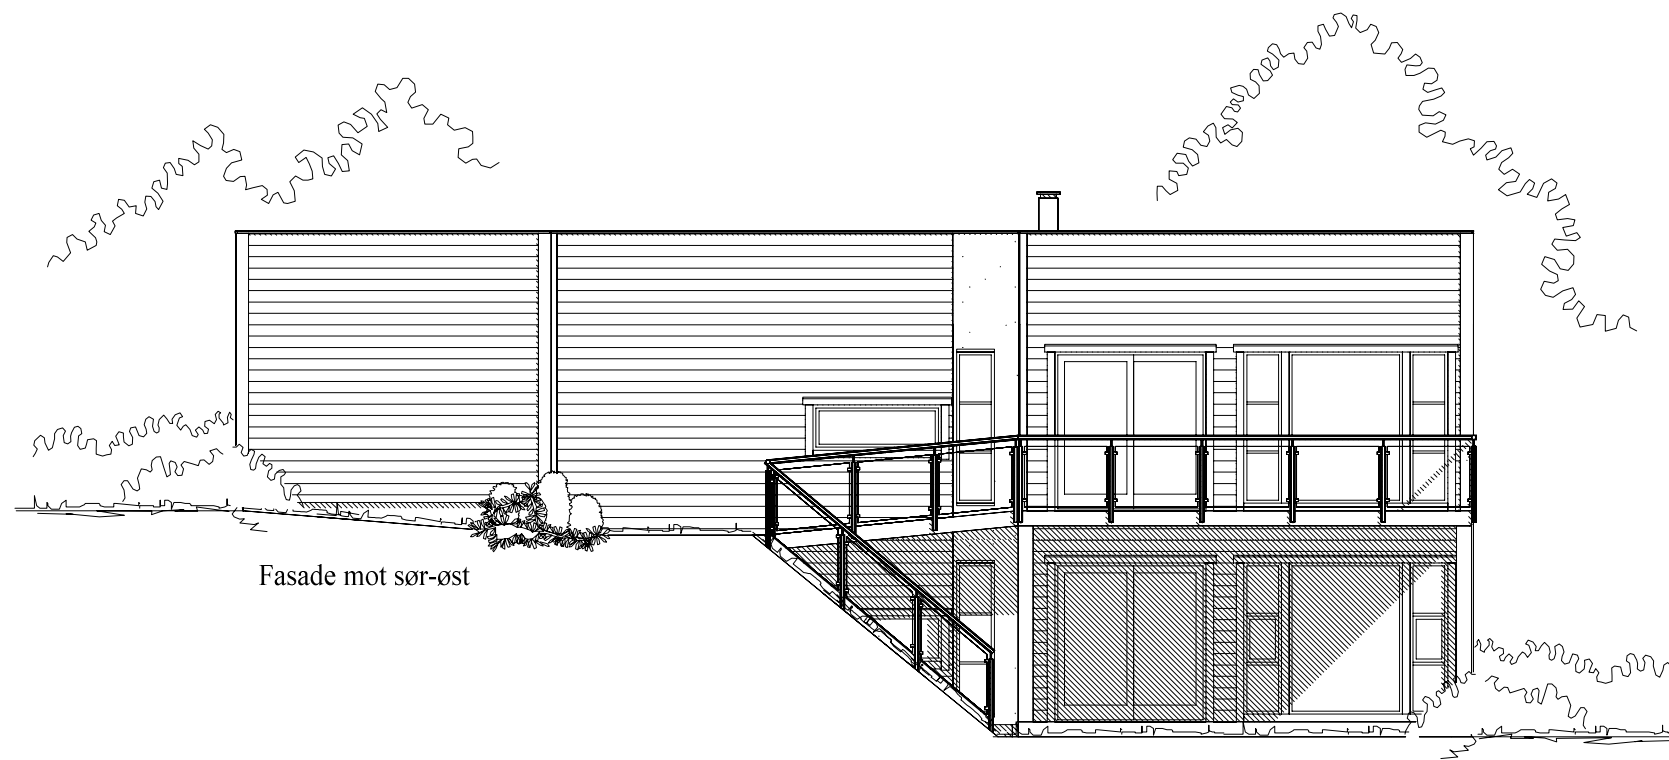


Fasade mot sør-øst




Fasade mot nord-øst


Denne tegningen tilhører Hedalm Anebyhus AS og kan ikke benyttes uten skriftlig samtykke.

B Innv. og utv. endr. 16.11.2017 FBA  
A Innv. og utv. endr. 31.08.2017 FBA

Tiltakshaver: Fløssvika Utvikling AS		Målestokk 1 : 100	SPnr. SP00547	Dato: 07.07.2017	 <b>HEDALM ANEBYHUS</b>
Byggeplass/(Gnr./Bnr): Aksess, Leknesvegen, 5915 Hjelmås 195/235			Prosj. nr. PN0978	Sign.: FBA	
Hustype: Utg.Aksess	Arknr. 504 Fasade 1 og 2	E-nr. : E1:100	Tegn.nr.: 8498	Rev.: B	

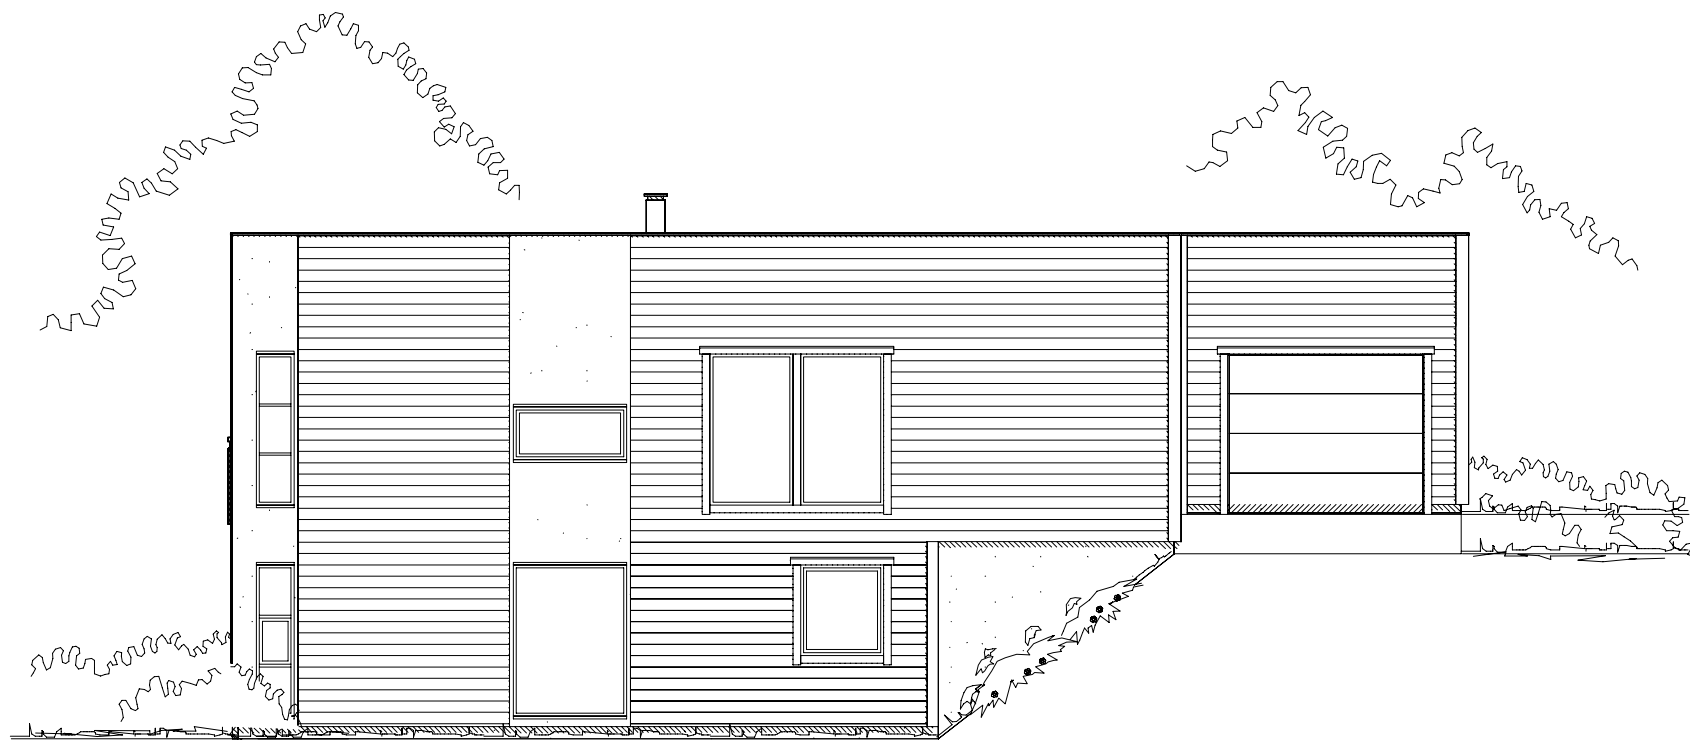


Fasade mot nord-vest

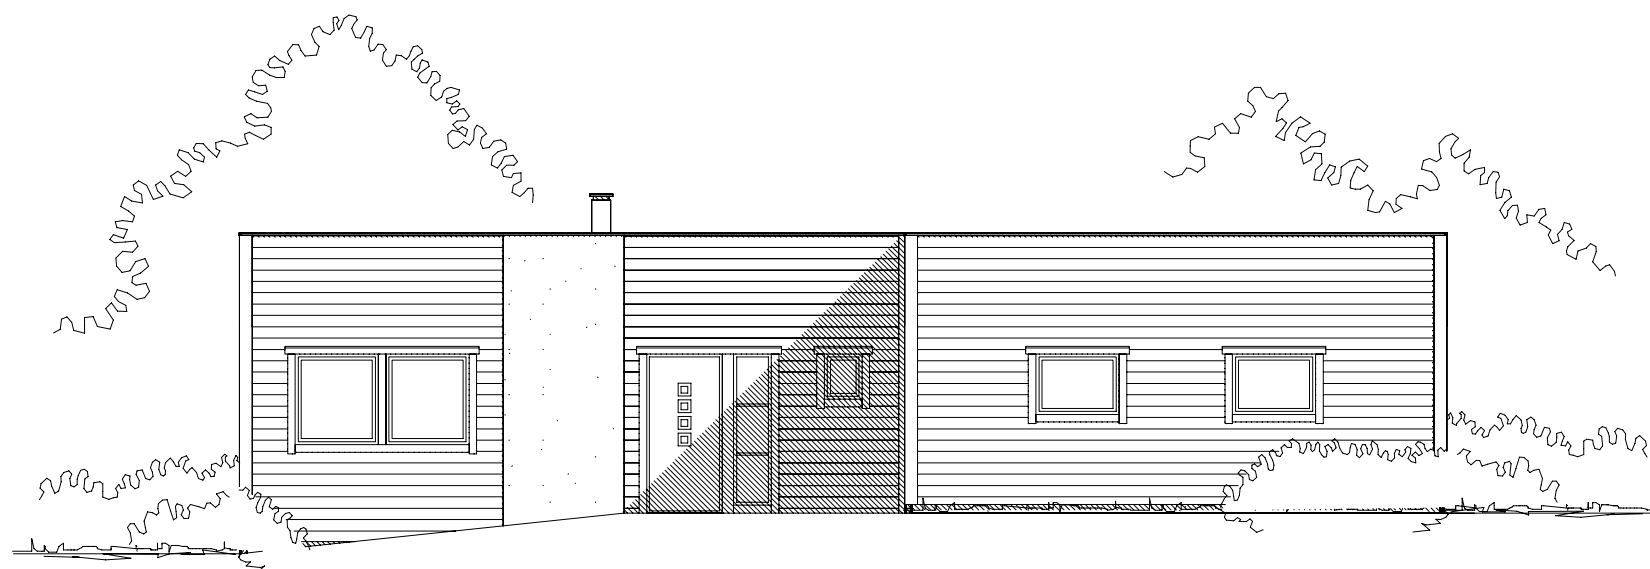

Fasade mot sør-vest

Denne tegningen tilhører Hedalm Anebyhus AS og kan ikke benyttes uten skriftlig samtykke.

B Innv. og utv. endr. 16.11.2017 FBA  
A Innv. og utv. endr. 31.08.2017 FBA

Tiltakshaver: Fløssvika Utvikling AS		Målestokk 1 : 100	SPnr. SP00547	Dato: 07.07.2017	 <b>HEDALM ANEBYHUS</b>
Byggeplass/(Gnr./Bnr): Aksess, Leknesvegen, 5915 Hjelmås 195/235			Prosj. nr. PN0978	Sign.: FBA	
Hustype: Utg.Aksess	Arknr. 505 Fasade 3 og 4	E-nr. : E1:100	Tegn.nr.: 8498	Rev.: B	