


Etasjemålet på snittet angir høyden fra støpt gulv på grunn eller plattformgulv og opp til undersiden av ferdig himling.

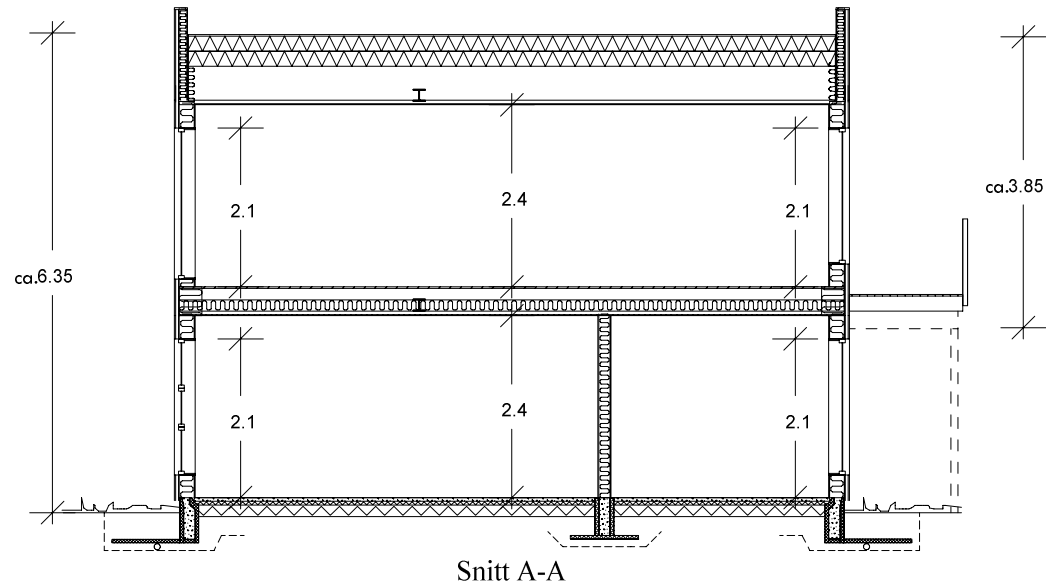


	VOLUM
Und. etg. plan	215.00
Hovedplan	205.00
Sum	420.00


Arealberegninger i hht. NS 3940	Bruksareal BRA i m ²			Sum BRA	P-ROM Primære rom
	Pr etasje	Utvendig bod/garasje	Åpent over- bygd areal og carport		
U. etg. plan	89.3	0.0	33.9	123.2	89.3
1. etg. plan	85.2	6.5	20.0	111.7	81.4
SUM :	174.5	6.5	53.9	234.9	170.7

Arealberegninger i hht. NS 3940	Bebygd areal (BYA)		Sum BYA
	BYA for bygning	Åpent over- bygd areal og carport	
BYA :	104.3	39.7	144.0

Denne tegningen tilhører Hedalm Anebyhus AS og kan ikke benyttes uten skriftlig samtykke.

Tiltakshaver: Fløssvika Utvikling AS		Målestokk 1 : 100	SPnr. SP00547	Dato: 16.11.2017	
Byggeplass/(Gnr./Bnr): Luna 2, Leknesvegen, 5915 Hjelmås			195/235	Proj. nr. PN0975	
Hustype: Utg. Luna	Arknr. 501	Snitt og arealer	E-nr. : E1:85	Tegn.nr.: 8495	

Bygningens yttermål er til utvendig kledning eller mur.
Bygningens innermål er til bindingsverk innvendig.

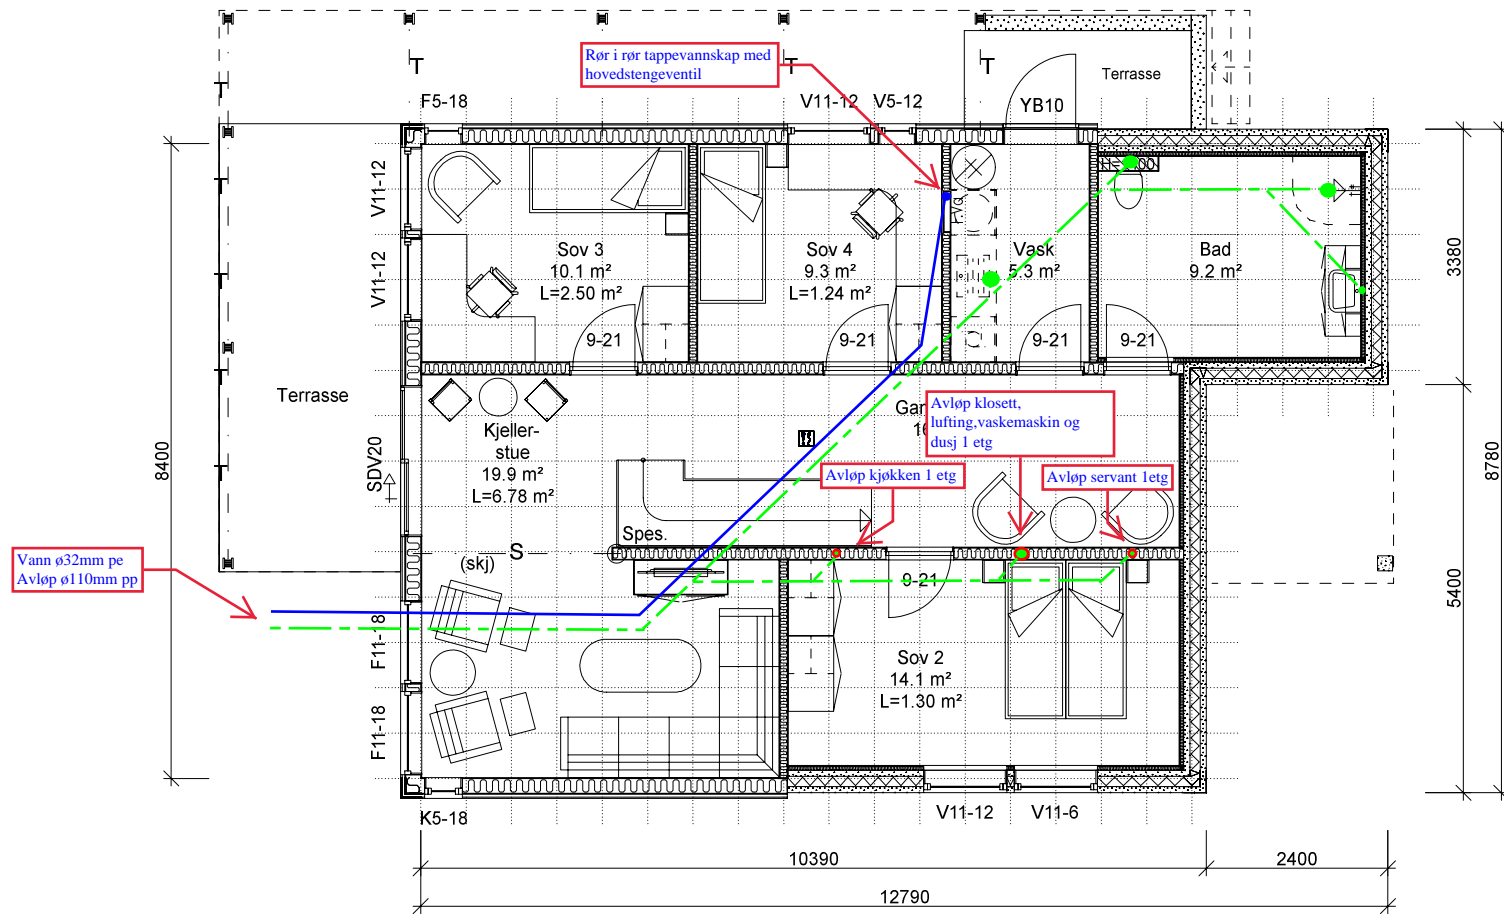


Denne tegningen tilhører Hedalm Anebyhus AS og kan ikke benyttes uten skriftlig samtykke.

Tiltakshaver: Fløssvika Utvikling AS		03.02.2018	Einar Sturdal	Sturdal VVS AS	Målestokk 1 : 100	SPnr. SP00547	Dato: 16.11.2017
Byggeplass/(Gnr./Bnr): Luna 2, Leknesvegen, 5915 Hjelmås		195/235				Prosj. nr. PN0975	Sign.: FBA
Hustype: Utg. Luna	Arknr. 502	Plan u.etasje				E-nr. : E1:85	Tegn.nr.: 8495




Bygningens yttermål er til utvendig kledning eller mur.
Bygningens innermål er til bindingsverk innvendig.

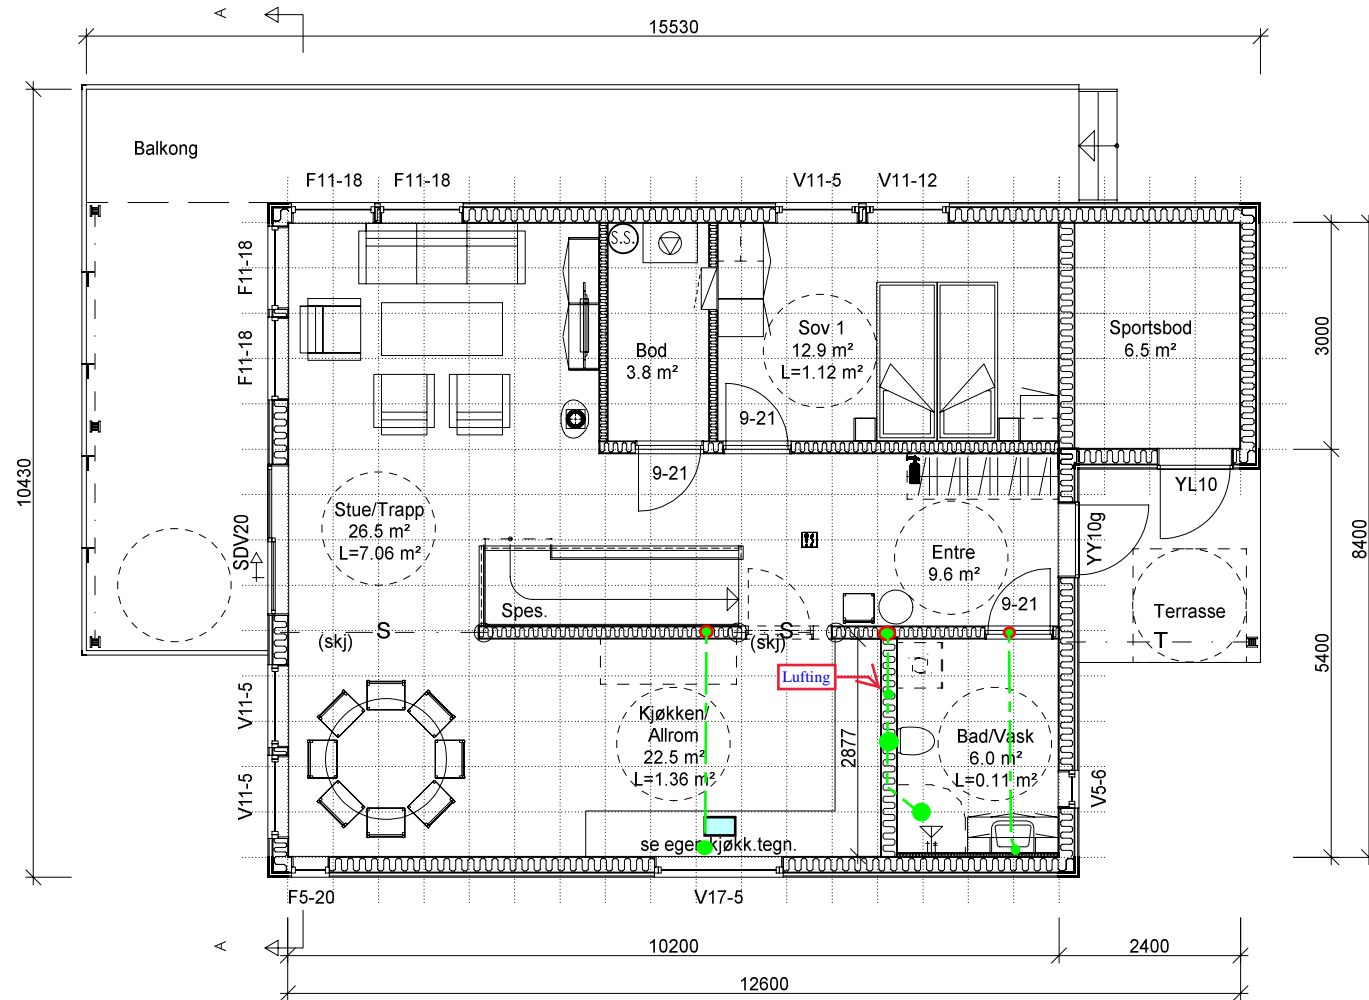


Denne tegningen tilhører Hedalm Anebyhus AS og kan ikke benyttes uten skriftlig samtykke.


Tiltakshaver: Fløssvika Utvikling AS		03.02.2018	Enar Stuedal	Stuedal VVS a/s	Målestokk 1 : 100	SPnr. SP00547	Dato: 16.11.2017	
Byggeplass/(Gnr./Bnr): Luna 2, Leknesvegen, 5915 Hjelmås		195/235			Prosj. nr. PN0975	Sign.: FBA		
Hustype: Utg. Luna	Arknr. 503	Plan 1. etasje			E-nr. : E1:85	Tegn.nr.: 8495	Rev.:	

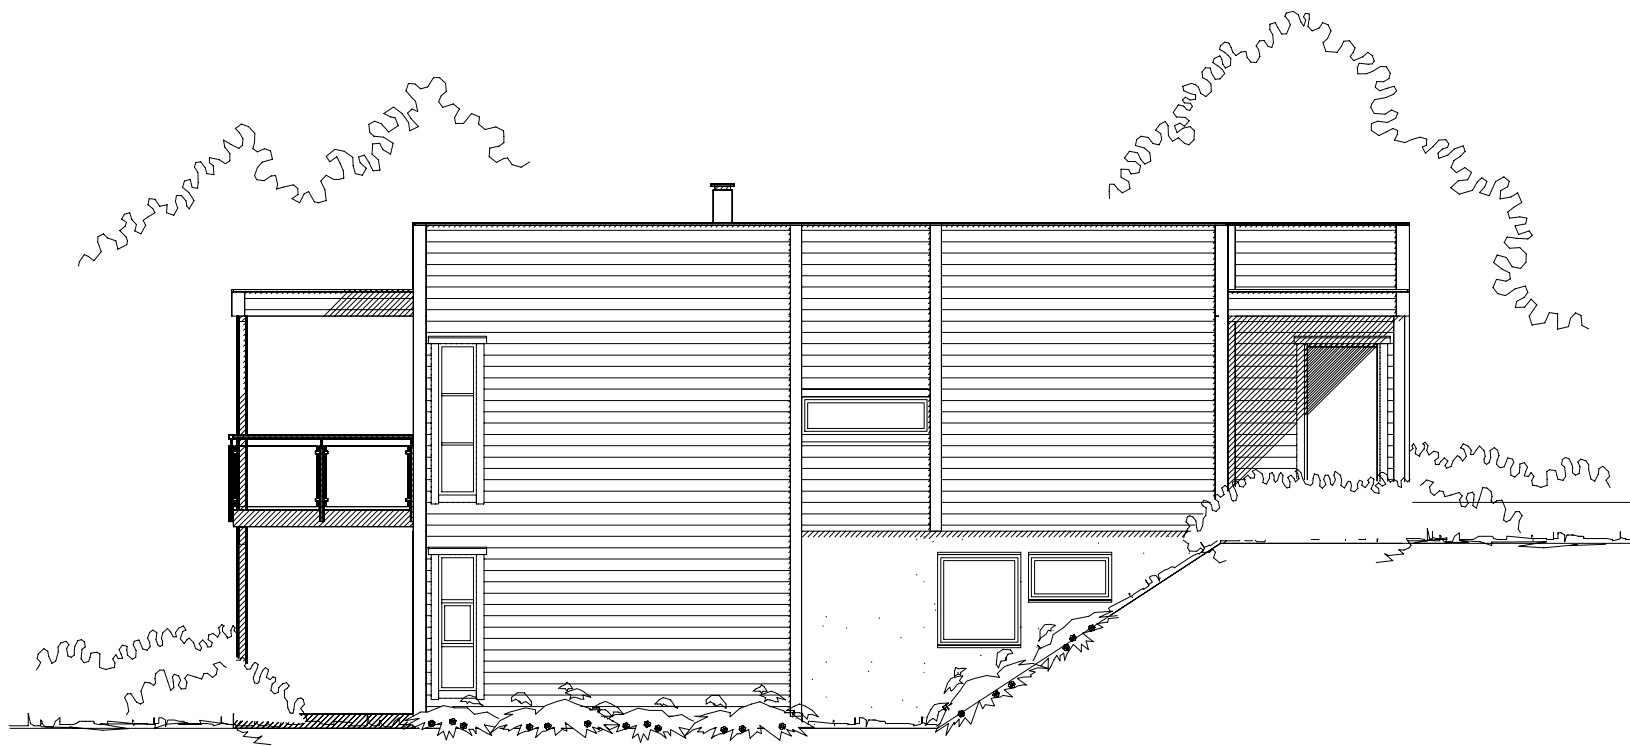

Fasade mot nord-vest


Denne tegningen tilhører Hedalm Anebyhus AS og kan ikke benyttes uten skriftlig samtykke.


Tiltakshaver: Fløssvika Utvikling AS		Målestokk 1 : 100	SPnr. SP00547	Dato: 16.11.2017	
Byggeplass/(Gnr./Bnr): Luna 2, Leknesvegen, 5915 Hjelmås			195/235	Prosj. nr. PN0975	
Hustype: Útg. Luna	Arknr. 505 Fasade 1		E-nr. : E1:85	Tegn.nr.: 8495	

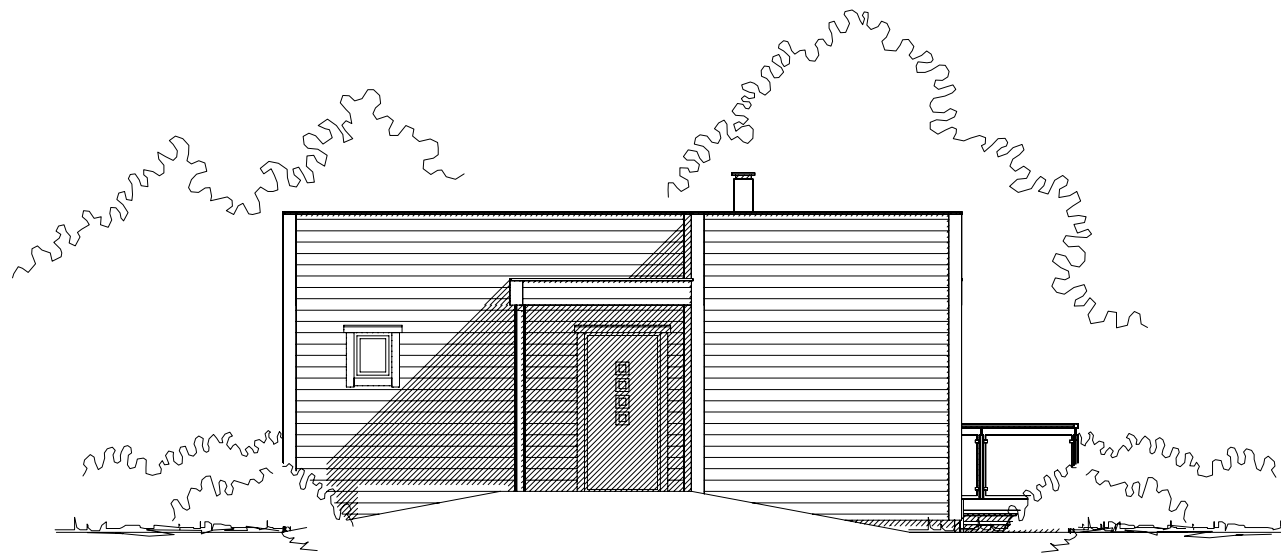


Fasade mot sør-vest


Denne tegningen tilhører Hedalm Anebyhus AS og kan ikke benyttes uten skriftlig samtykke.

Tiltakshaver: Fløssvika Utvikling AS		Målestokk 1 : 100	SPnr. SP00547	Dato: 16.11.2017	
Byggeplass/(Gnr./Bnr): Luna 2, Leknesvegen, 5915 Hjelmås			195/235	Prosj. nr. PN0975	
Hustype: Útg. Luna	Arknr. 506 Fasade 2	E-nr. : E1:85	Tegn.nr.: 8495	Rev.:	

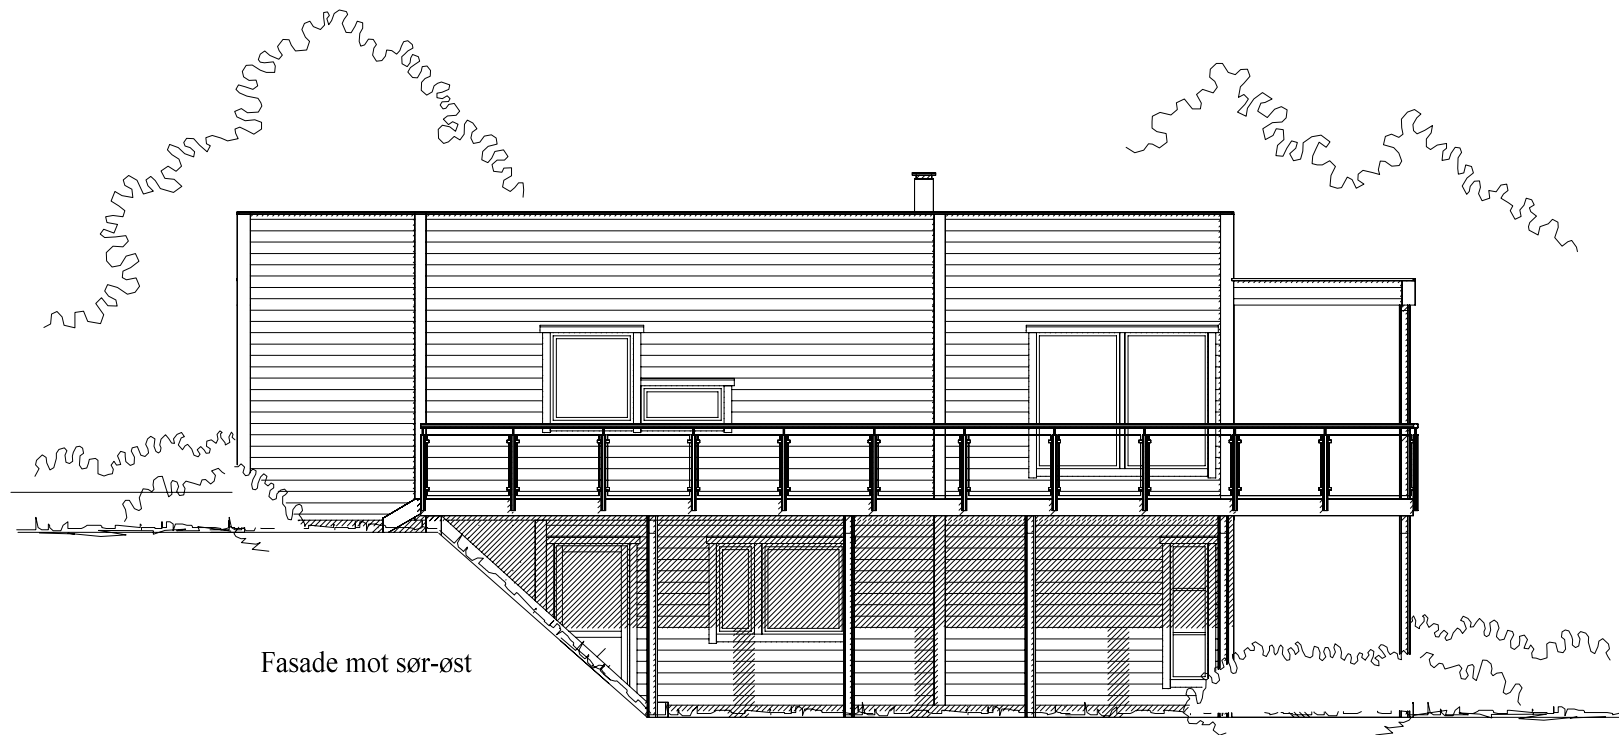


Denne tegningen tilhører Hedalm Anebyhus AS og kan ikke benyttes uten skriftlig samtykke.

Tiltakshaver: Fløssvika Utvikling AS		Målestokk 1 : 100	SPnr. SP00547	Dato: 16.11.2017	 HEDALM ANEBYHUS	
Byggeplass/(Gnr./Bnr): Luna 2, Leknesvegen, 5915 Hjelmås			195/235	Prosj. nr. PN0975		Sign.: FBA
Hustype: Utg. Luna	Arknr. 507 Fasade 3		E-nr. : E1:85	Tegn.nr.: 8495		Rev.:

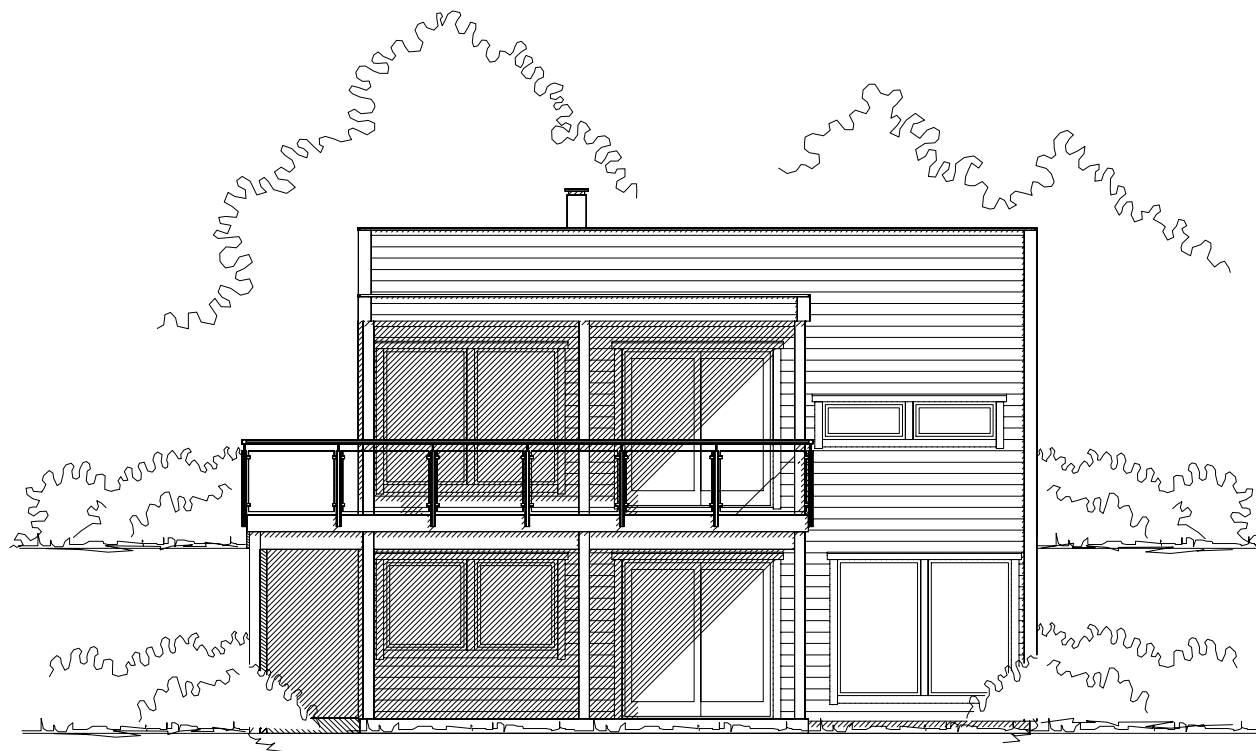


Fasade mot nord-øst

Denne tegningen tilhører Hedalm Anebyhus AS og kan ikke benyttes uten skriftlig samtykke.

Tiltakshaver: Fløssvika Utvikling AS		Målestokk 1 : 100	SPnr. SP00547	Dato: 16.11.2017	
Byggeplass/(Gnr./Bnr): Luna 2, Leknesvegen, 5915 Hjelmås 195/235			Prosj. nr. PN0975	Sign.: FBA	
Hustype: Utg. Luna	Arknr. 508 Fasade 4	E-nr. : E1:85	Tegn.nr.: 8495	Rev.:	

Utg. Luna

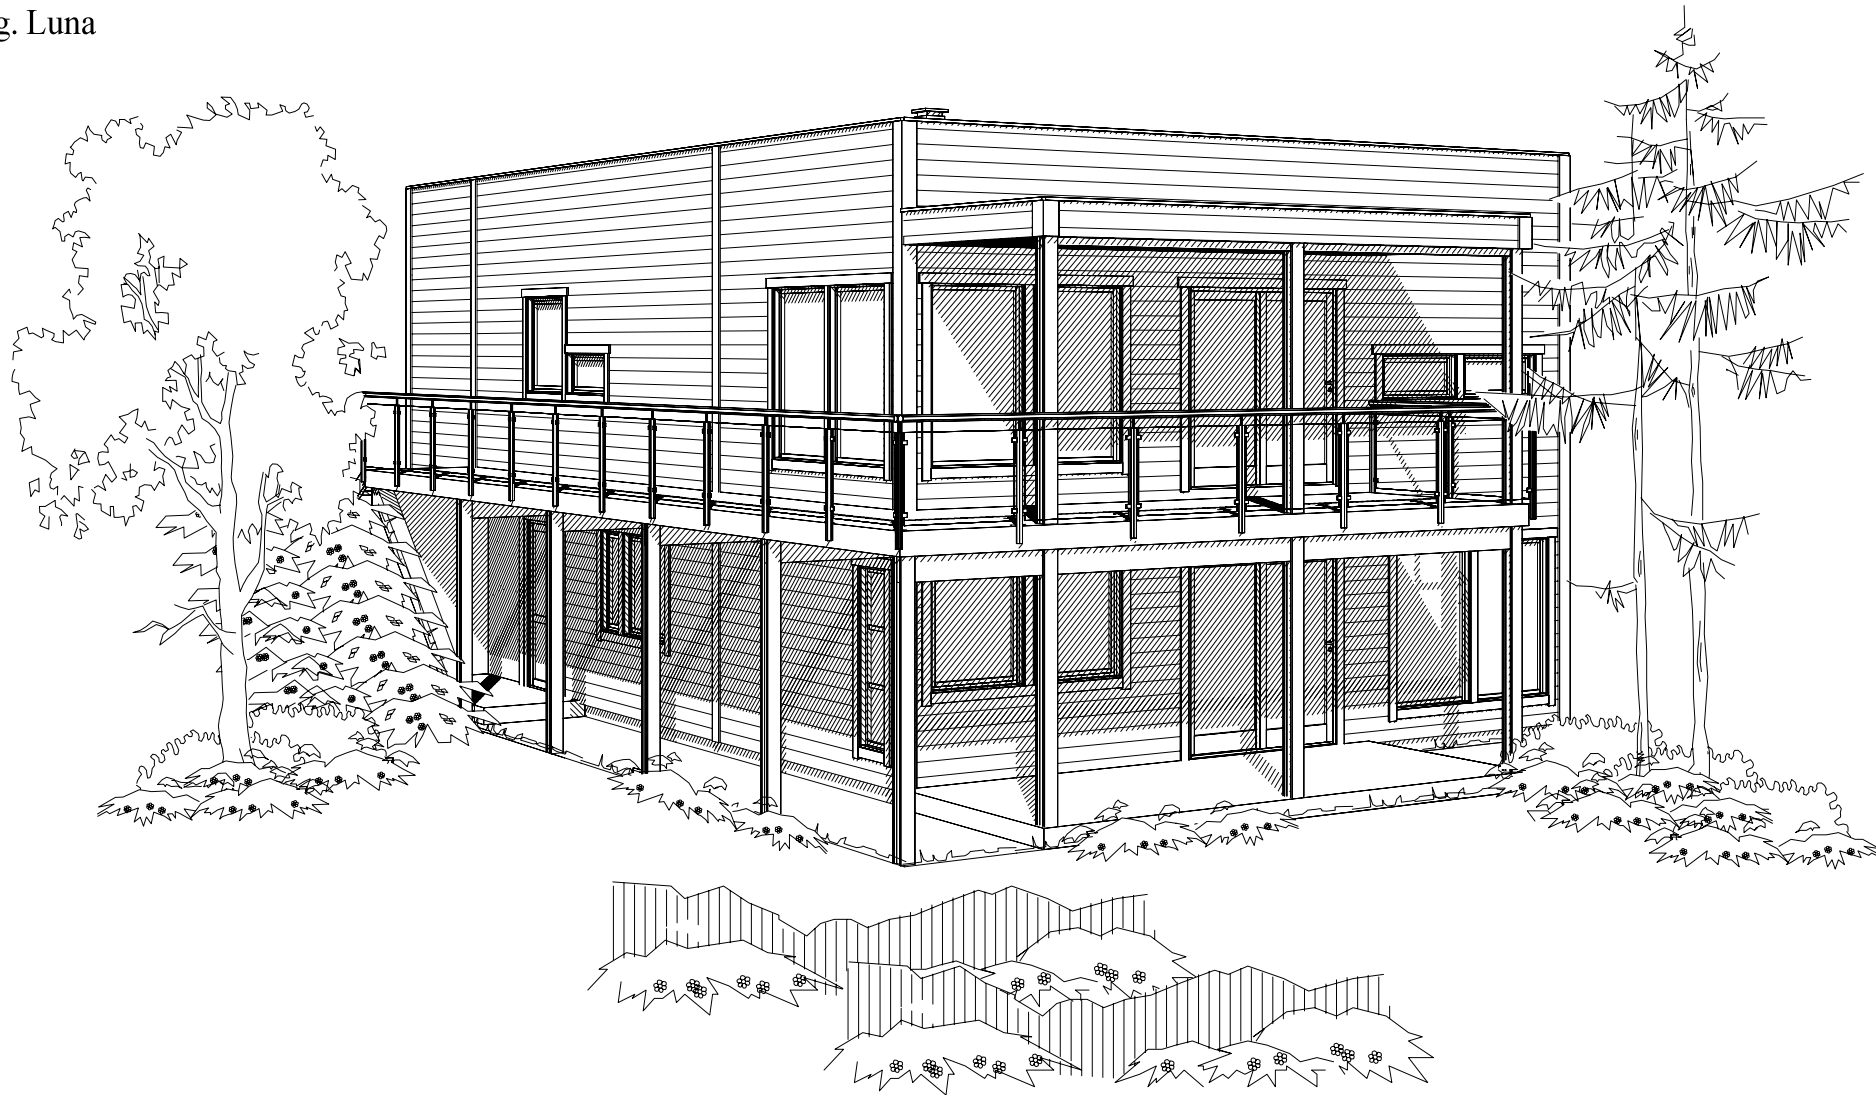

Fløssvika Utvikling AS

 **HEDALM
ANEBYHUS**