


Navn: **TRINE GJERSTAD OG OLAV B. ESE**

**LANGENES BYGG AS**  
 BYGGMESTER HELGE LANGENES  
 KNARVIK - 5914 ISDALSTØ  
 TLF. 56 35 74 10 - FAX 56 35 74 11

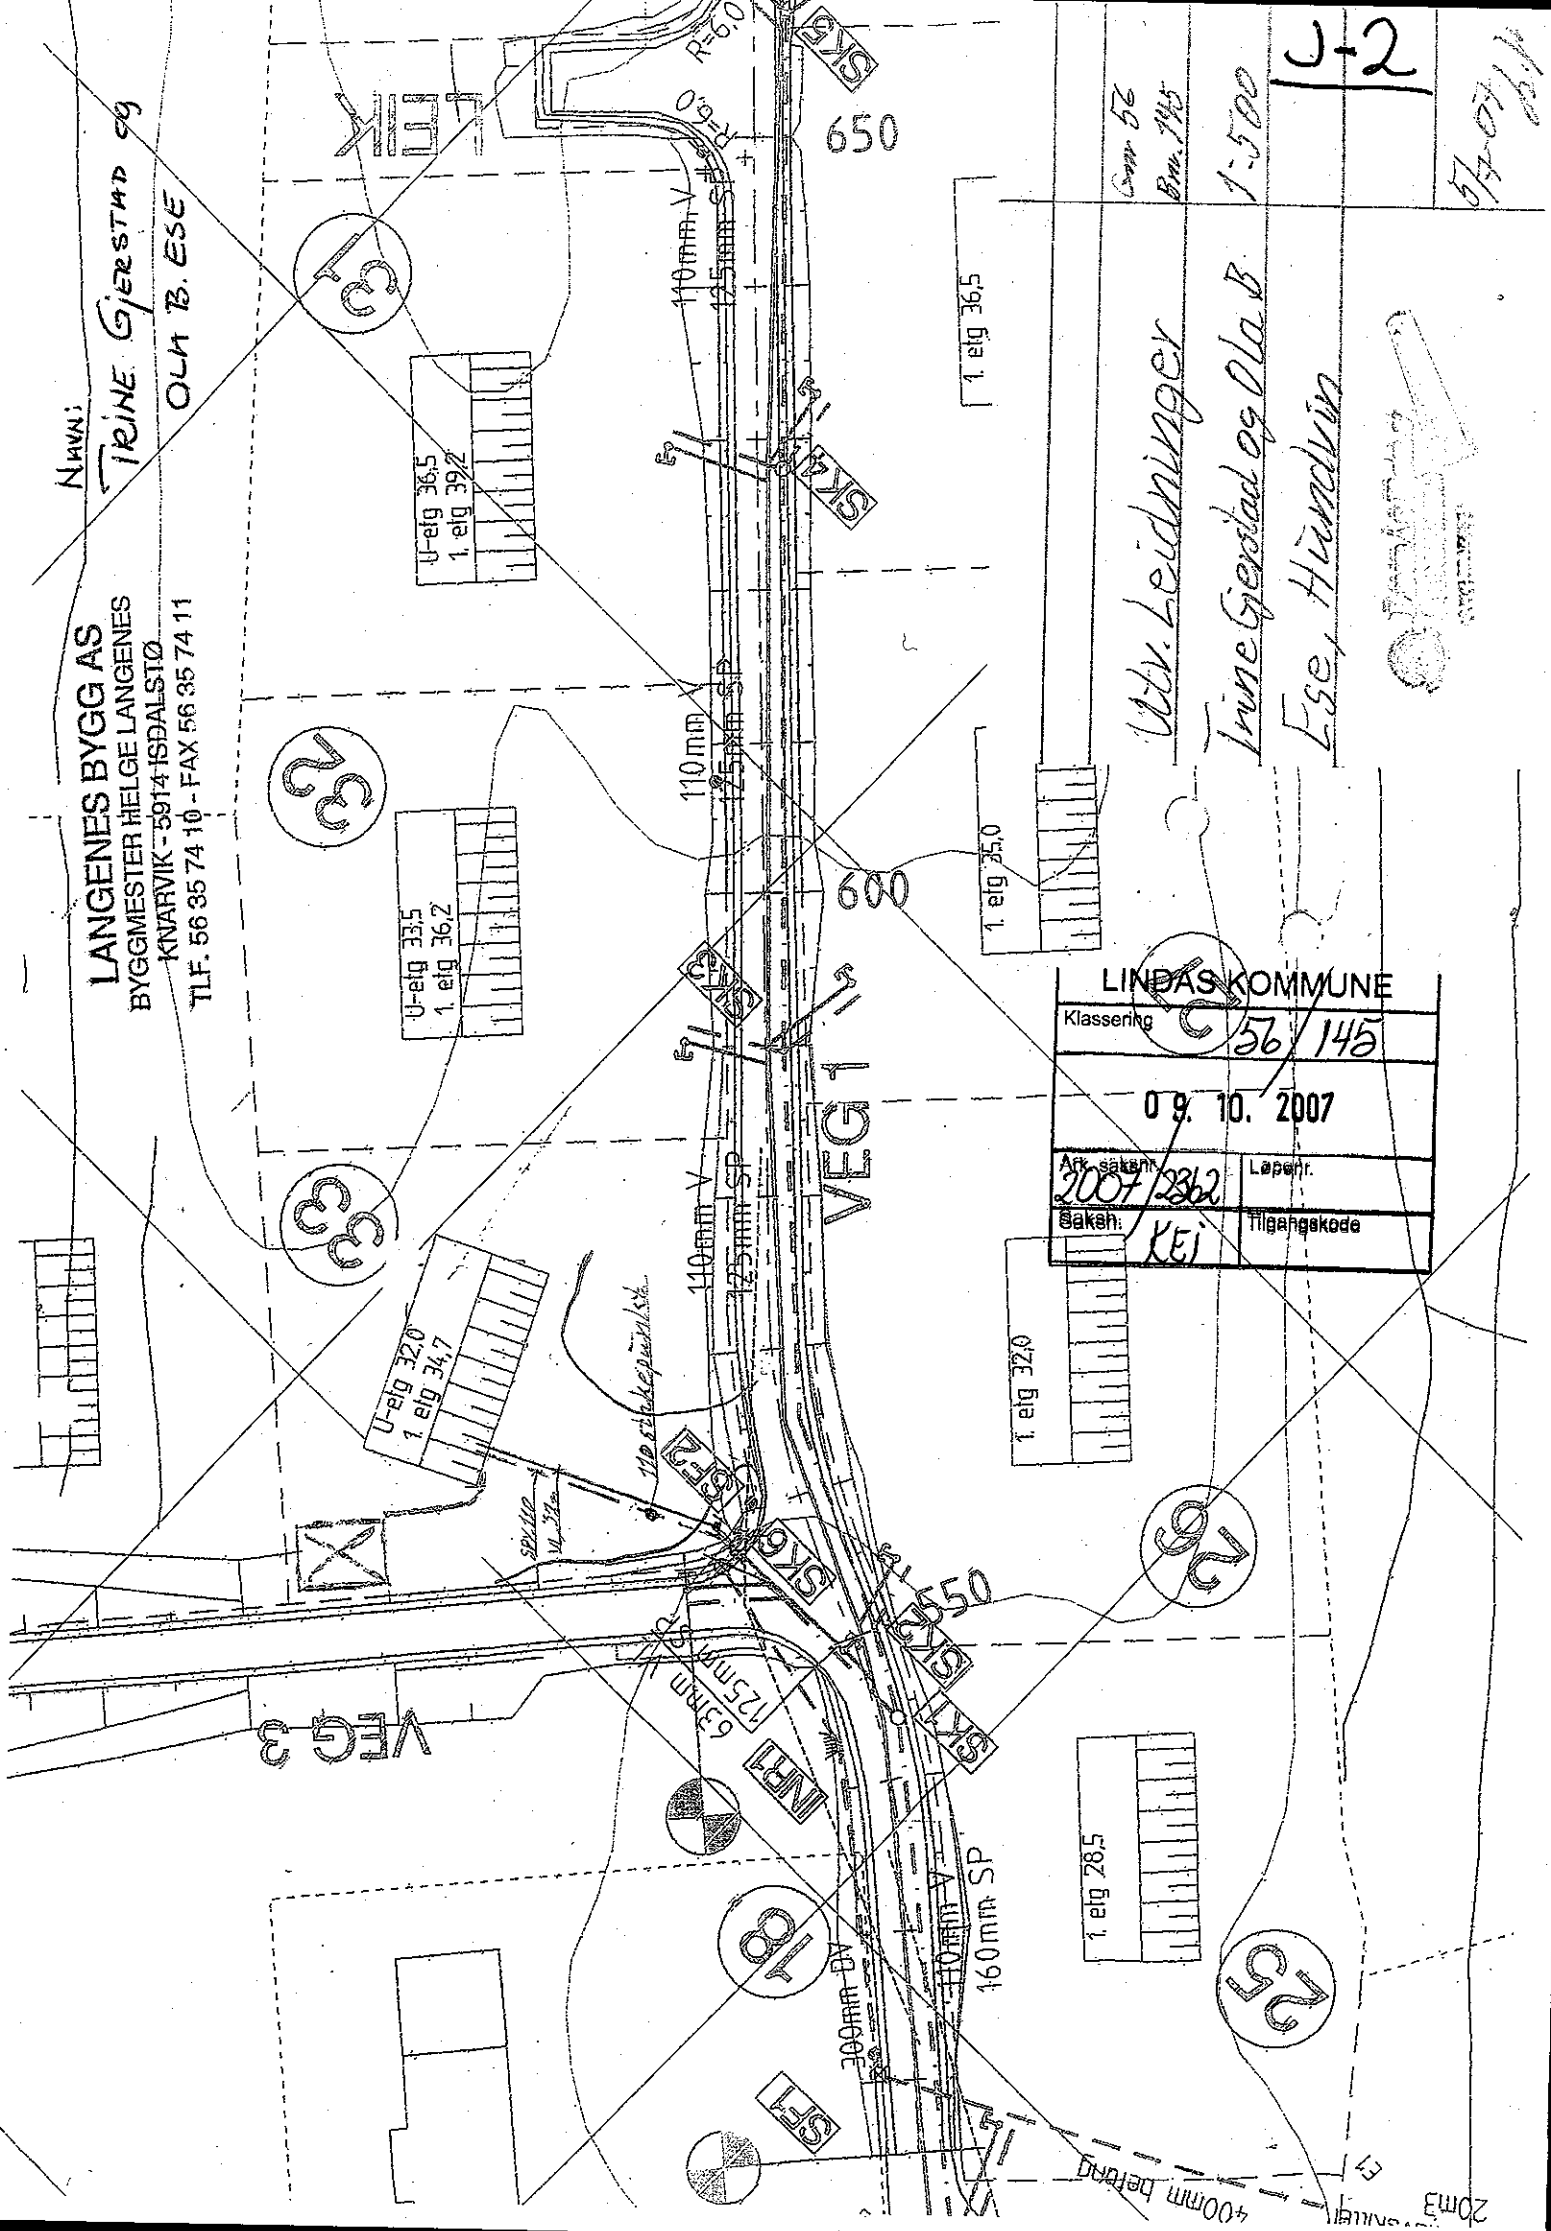


LINDAS KOMMUNE	
Klassering	56/145
09. 10. 2007	
2007/2862	
Baknr.	Tilgangskode
KEI	

Utv. Leitninger  
 Trine Gjerstad og Olav B. Ese, Håndtegn

Skala: 1:500

U-2

5/7-07

 

400m betegn