


#3 Høyder ved fra søt

#E2 Tennisfelt (tiltak)

Koblinger

Topp mane + 86,8

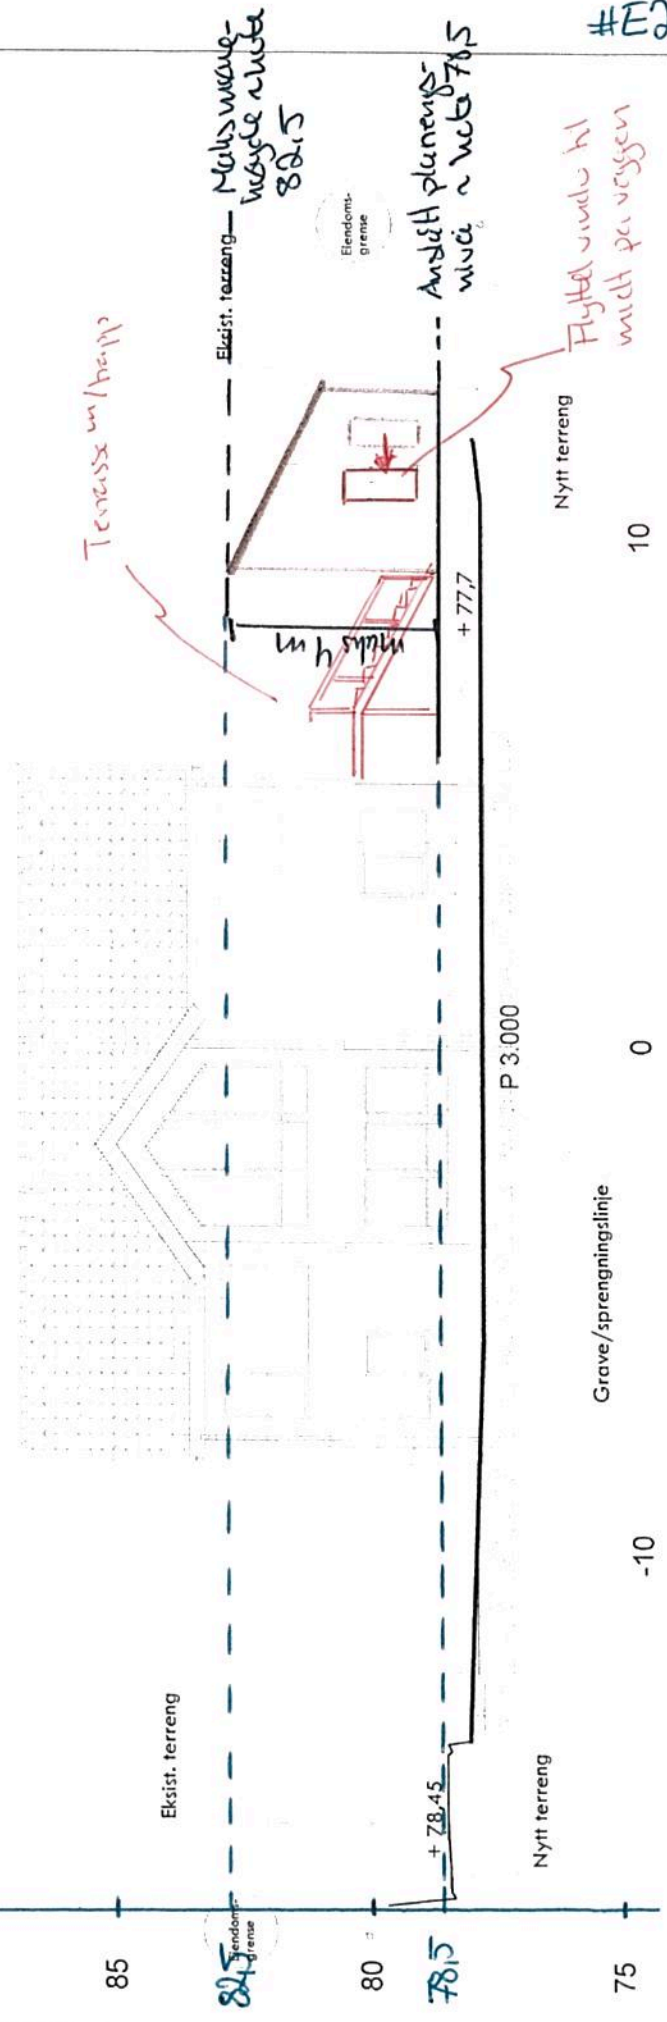


REV. ANT.	REVIDERING/GJELDER	SIGN. DATO
	Villanger & Sønner AS	
	Boligtomt Gnr 188, bnr 787 Knarvik	
	Lindås kommune	
	Profil_03	
TEGNET	sh	
KONTR.		
MÅL	1:100	
DATO	19.04.2013	
SAK NR.		TEGN NR.
		303
REV.		REV.



ANKO AS
 Ankerveien 50C
 5050 Kvernberget
 Tlf +47 5538 7870 Fax +47 5538 7871
 http://www.anko.no


TEGNET sh
 KONTR.
 MÅL 1:100
 DATO 19.04.2013

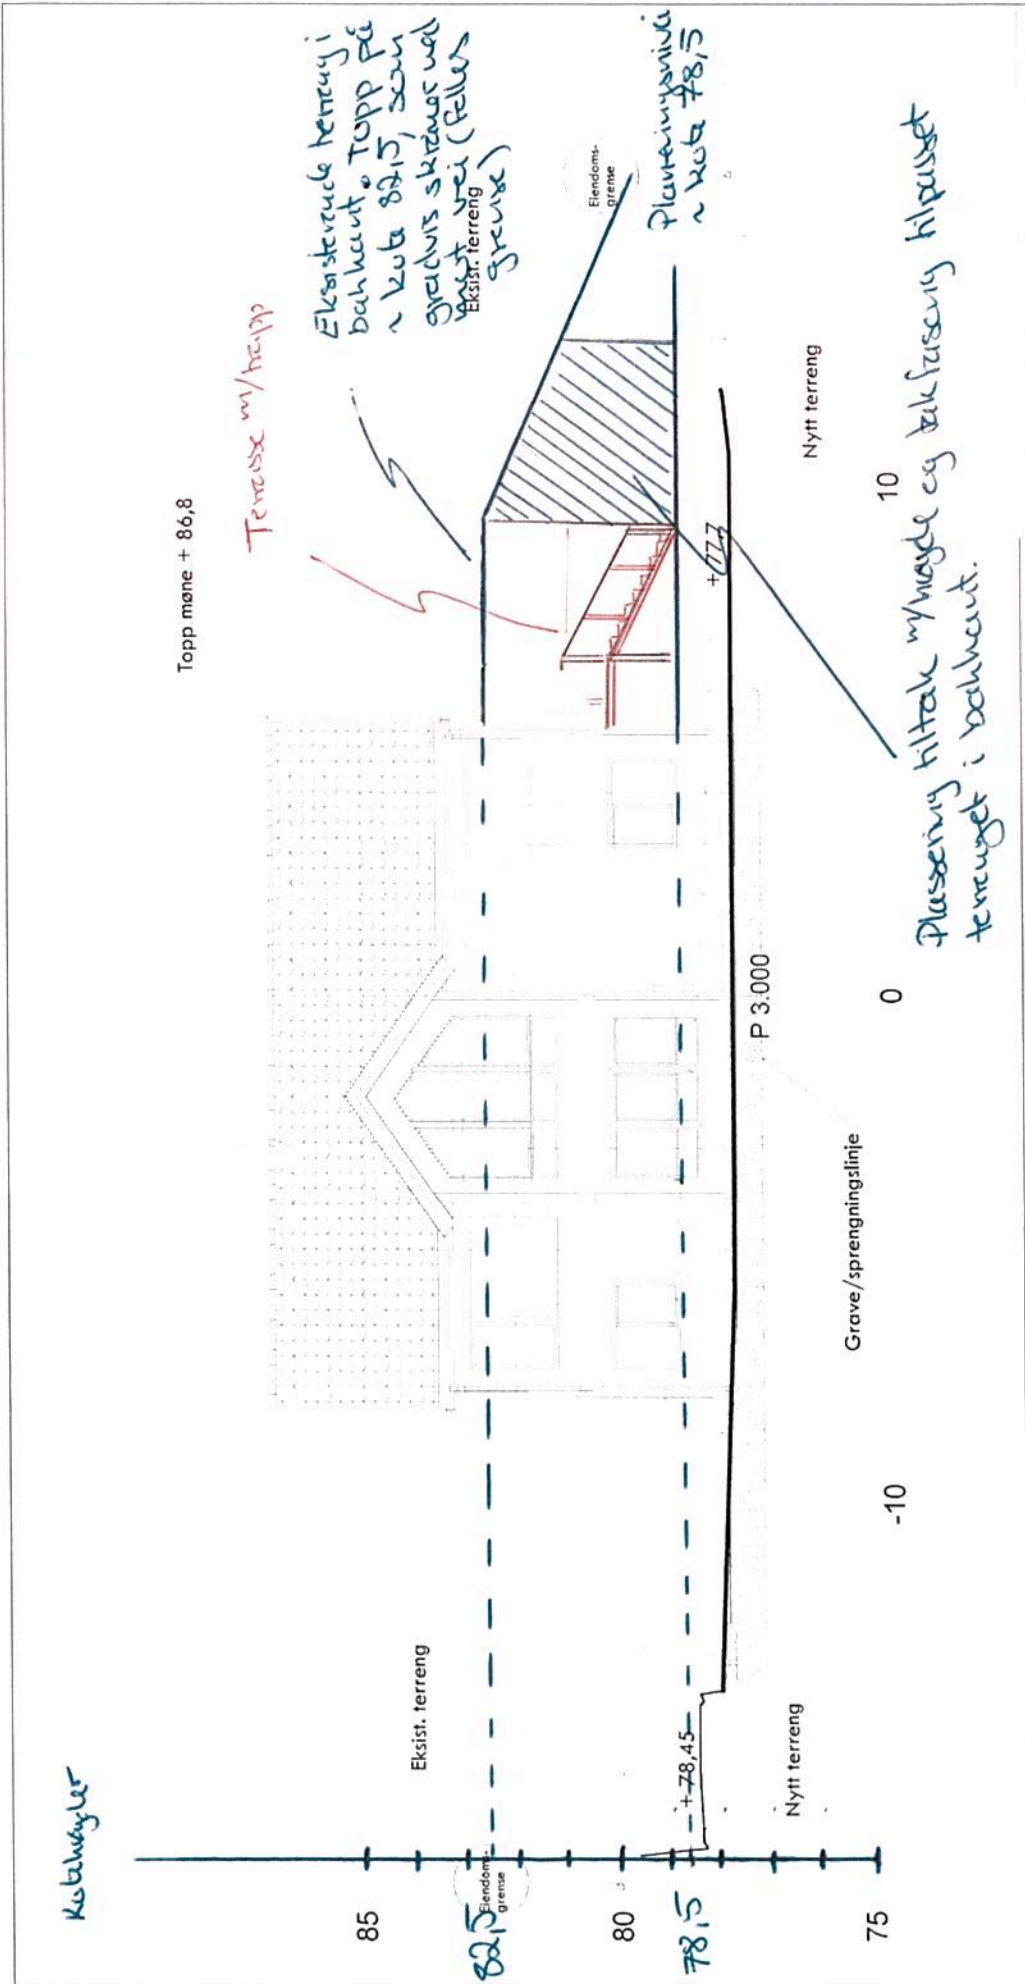

	REV. ANT.	REVIDERING/GJELDER	SIGN. DATO
Villanger & Sønner AS Bolitomt Gnr 188, bnr 787 Knarvik Lindås kommune			
ANKO AS Fossumveien 50C 5059 Bergen Tel +47 5538 7870 Fax +47 5538 7871 http://www.anko.no	TEGNET	sh	Profil_03
	KONTR.		
	MÅL	1:100	SAK NR.
	DATO	19.04.2013	TEGN NR.
			303
			REV.

4 Høyder bed fra east

#E3 Tverrsnitt (tiltak #2)

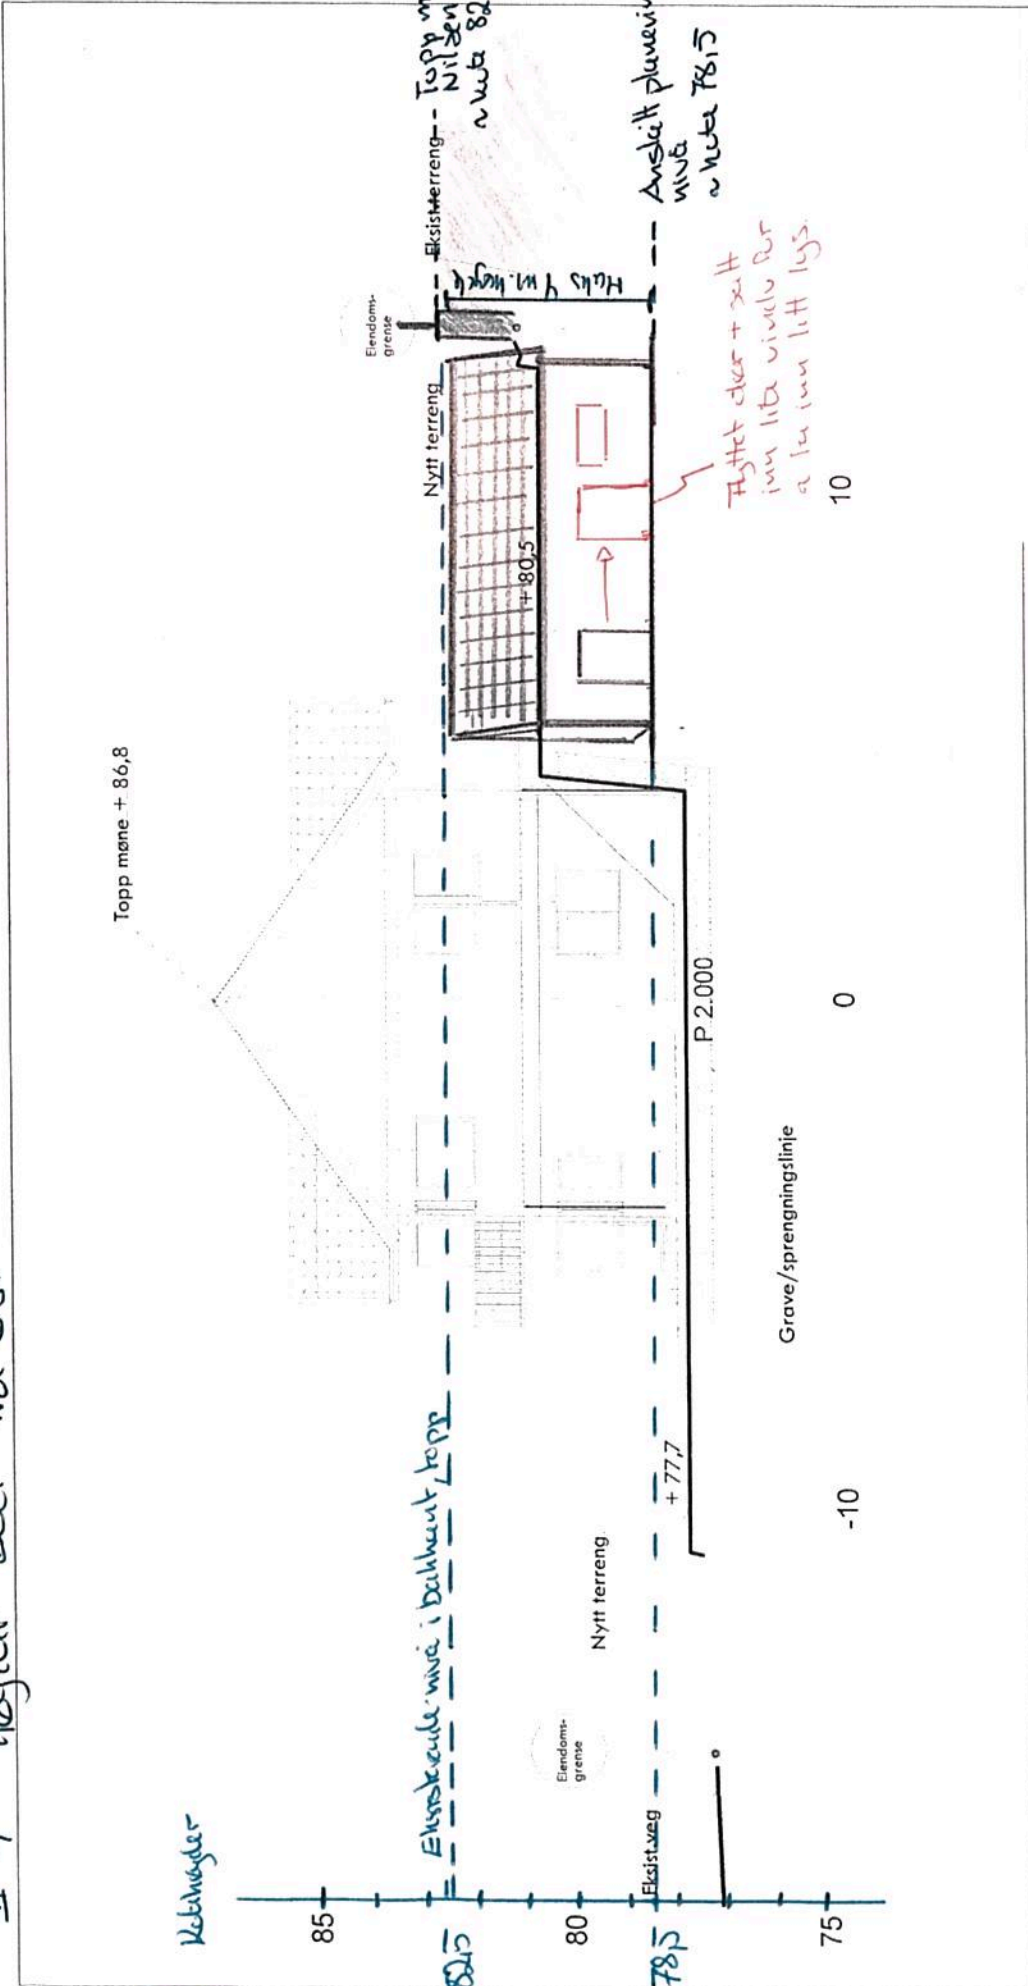


REV. ANT.	REVIDERING GJELDER	SIGN. DATO
Villanger & Sønner AS Sit.plan Gnr 188, bnr 787		
Profil_02		
TEGNET	sh	
KONTR.	pa	
MÅL	1:100	
DATO	19.04.2013	
SAK NR.	302	REV.
TEGN NR.		

AMKO
 Ark AS
 Fensholtveien 50C
 1509 Sjøgen
 Tlf: +47 5538 7870 Fax: +47 5538 7871
 http://www.amko.no

MAH RAS RAS RAS
 Kontr: TKN
 Dato: 02.11.12


03.04.13 BBW
 20.02.13 BBW
 13.02.13 BBW
 09.01.13 RAS
 04.01.13 RAS
 Tegn: RAS

Eksteriørside
 terreng i bakke
 (kont 186/785)
 Terrasse med karm
 Flyttet vindu til
 nytt plass
 Der vil bed
 inn på øst

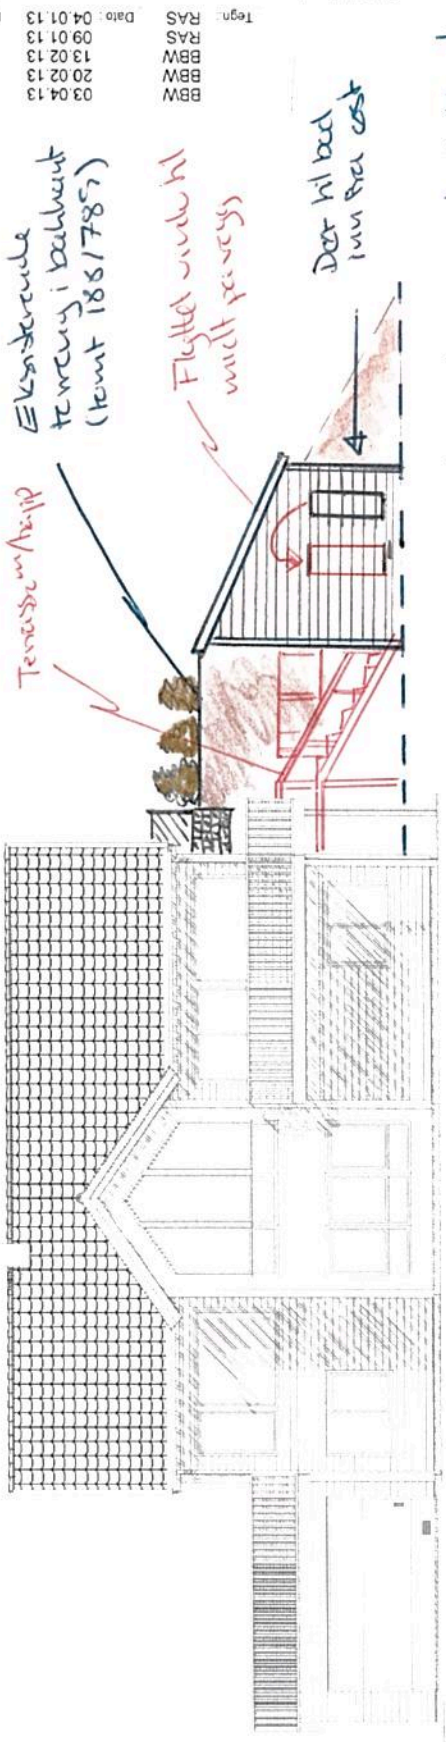

FASADE SØR

- o Utførelse med tilpasset terreng i bakke
- o Bed oppføres med samme materialvalg som hus på vegg og med takstein som hus
- o Inngangsdør på lengsle med øst
- o Stort vindu med øst for lys og penere fasade

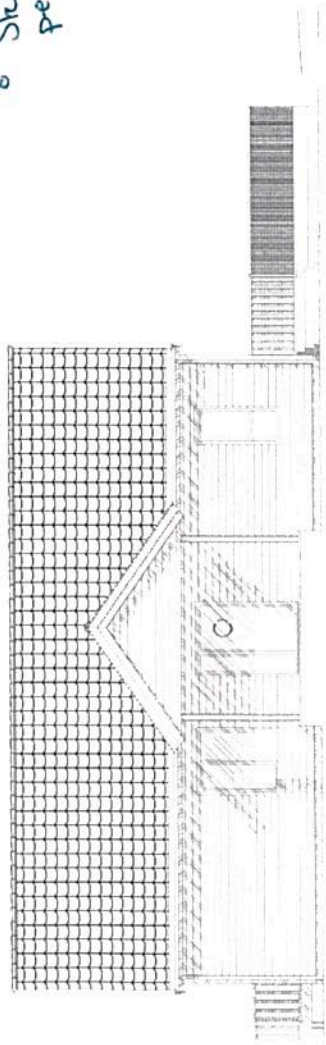

FASADE NORD

FA

#E9 Fasadetegninger

FASADER

LUN SPESIAL



Rev: A
 B
 C
 D
 E

Garasje sokkel
 Balkonger og skråvindu
 Byggeskadedtegninger, skyvedør stue
 Endret vindu i kamapp og på kjøkken.
 Div. endringer

Tilakshaver: Øystein Husebø
 Byggeplass: Knarvik Aust, 5914 Isdalsto
 Kommune: Lindås
 Målestokk: 1:100
 Dato: 02.11.12
 Arkivnr.: 15968
 DAK av: TKN
 Denne tegning tilhører Nordbohus AS. Ettertegning kr. lov om åndsverk av 12.5.1961

A05+