


4




FASADE MOT NV



FASADE MOT SV

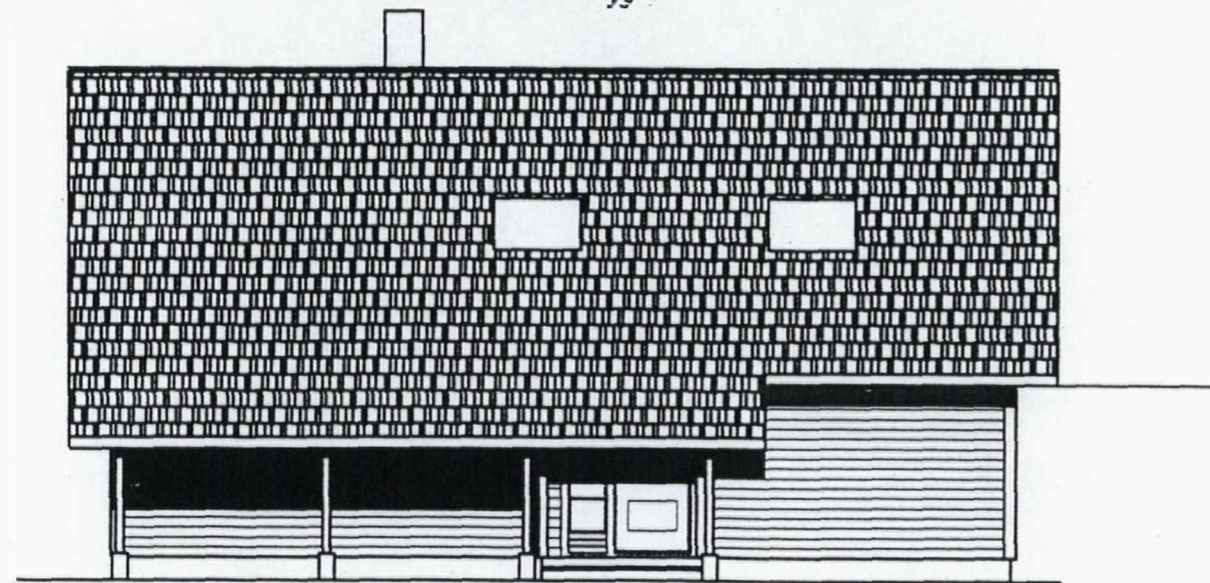

FASADE MOT NE

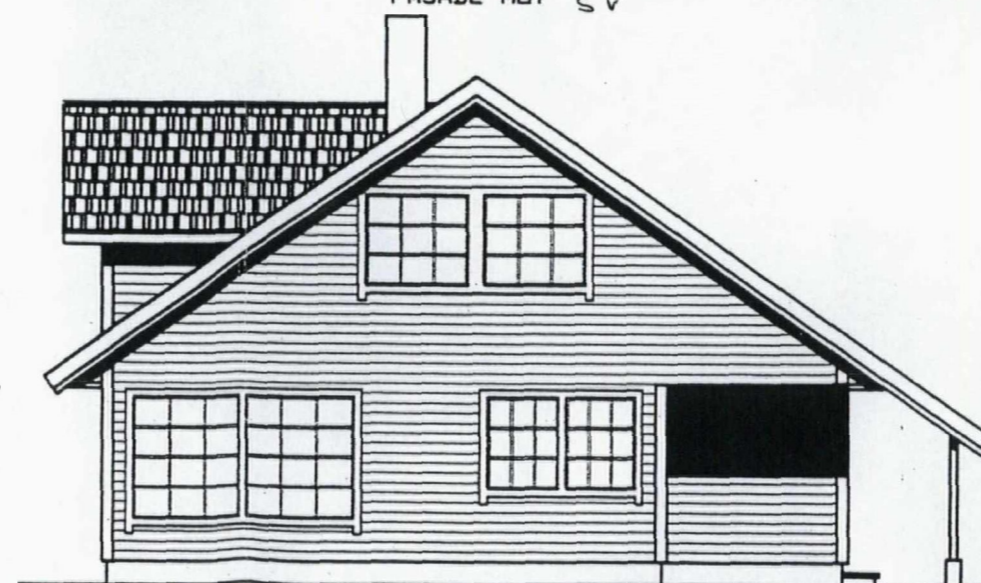

FASADE MOT SE

Ny
HANDSAMA
DATO 27.11.04 SAK 457/105
Sign. *[Signature]*
For avg. sjef
Areal og Miljø


LINDÅS KOMMUNE	
AREAL OG MILJØDELINGA	
Aktivnr	134/354
Dato	2/4 MAI 2005
Saksnr	04/2494
Saksbehandler	SVTO
Løpnr.	
Grad.	

RETTET: 121204. VEGG VED TRAPPE OG VINDU GAVEL.				
RETTET: 271104. OMINNREDNING AV HOVEDPLAN MED NYE FASADER.				
Dato	Konstr./Tegnet	Godkjent	Målestokk	FASADER
271104			1:100	
TILTAKSHAVER: ETABLERER BULIG LØRGE HS				Erstattning for/ Erstattet av
BYGGEPLASS: HILLAND				
Henvisning		Beregning		
TAULE BYGG A.S 5911 ALVERSUND TEF./FAX 56353691 MOB. 91619146				

25.01.05

[Handwritten signature]

1

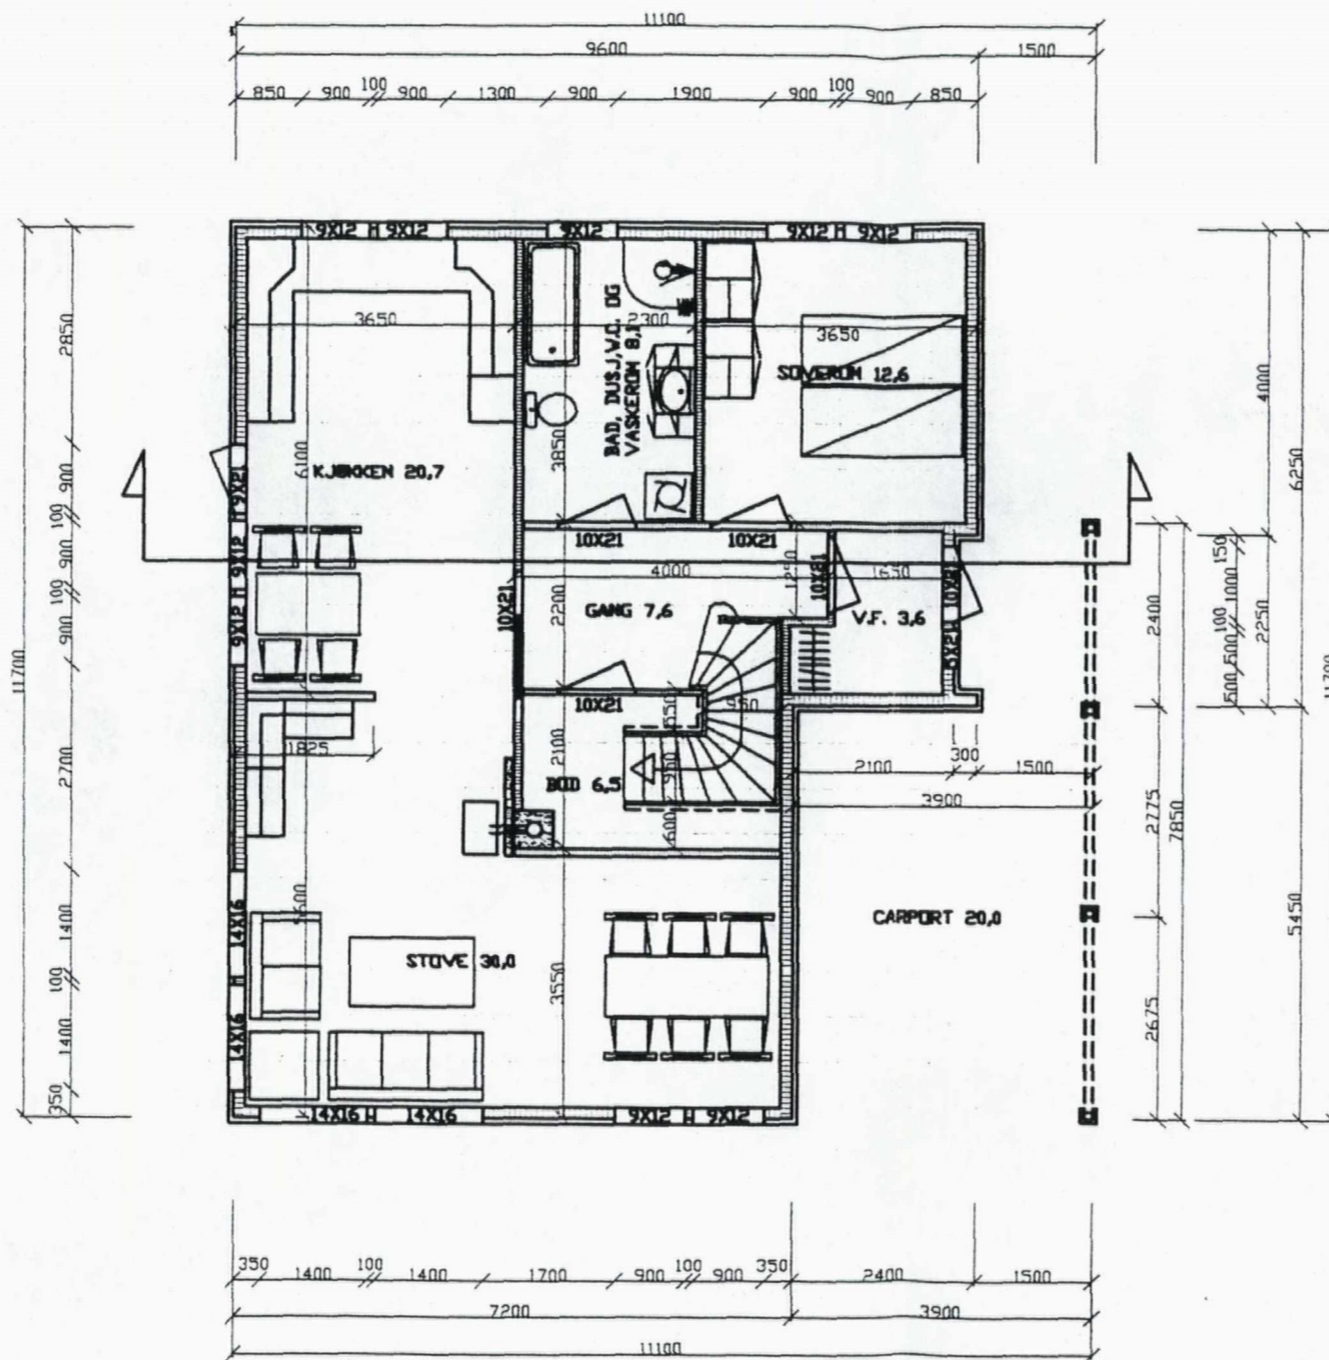

LINDÅS KOMMUNE
AREAL OG MILJØAVDELINGA

Arkivkode 134/354

24 MAI 2005


04/2494 Løpenr.

Saksnr. SV10 Grad.

RETTET: 121204. VEGG VED TRAPPE OG VINDU GAVEL.				
RETTET: 271104. OMINNREDNING AV HOVEDPLAN MED NYE FASADER.				
Dato	Konstr./Tegnet	Godkjent	Målestokk	HOVEDPLAN
271104			1:100	
TILTAKSHAVER:				Erstatning for
BYGGEPLASS:				Erstattet av
Henviisning		Beregning		
TAULE BYGG A.S 5911 ALVERSUND TEF./FAX 5635369# MOB. 91619146				

25.01.05
 Trul Taul
 Stolt Tegner

2

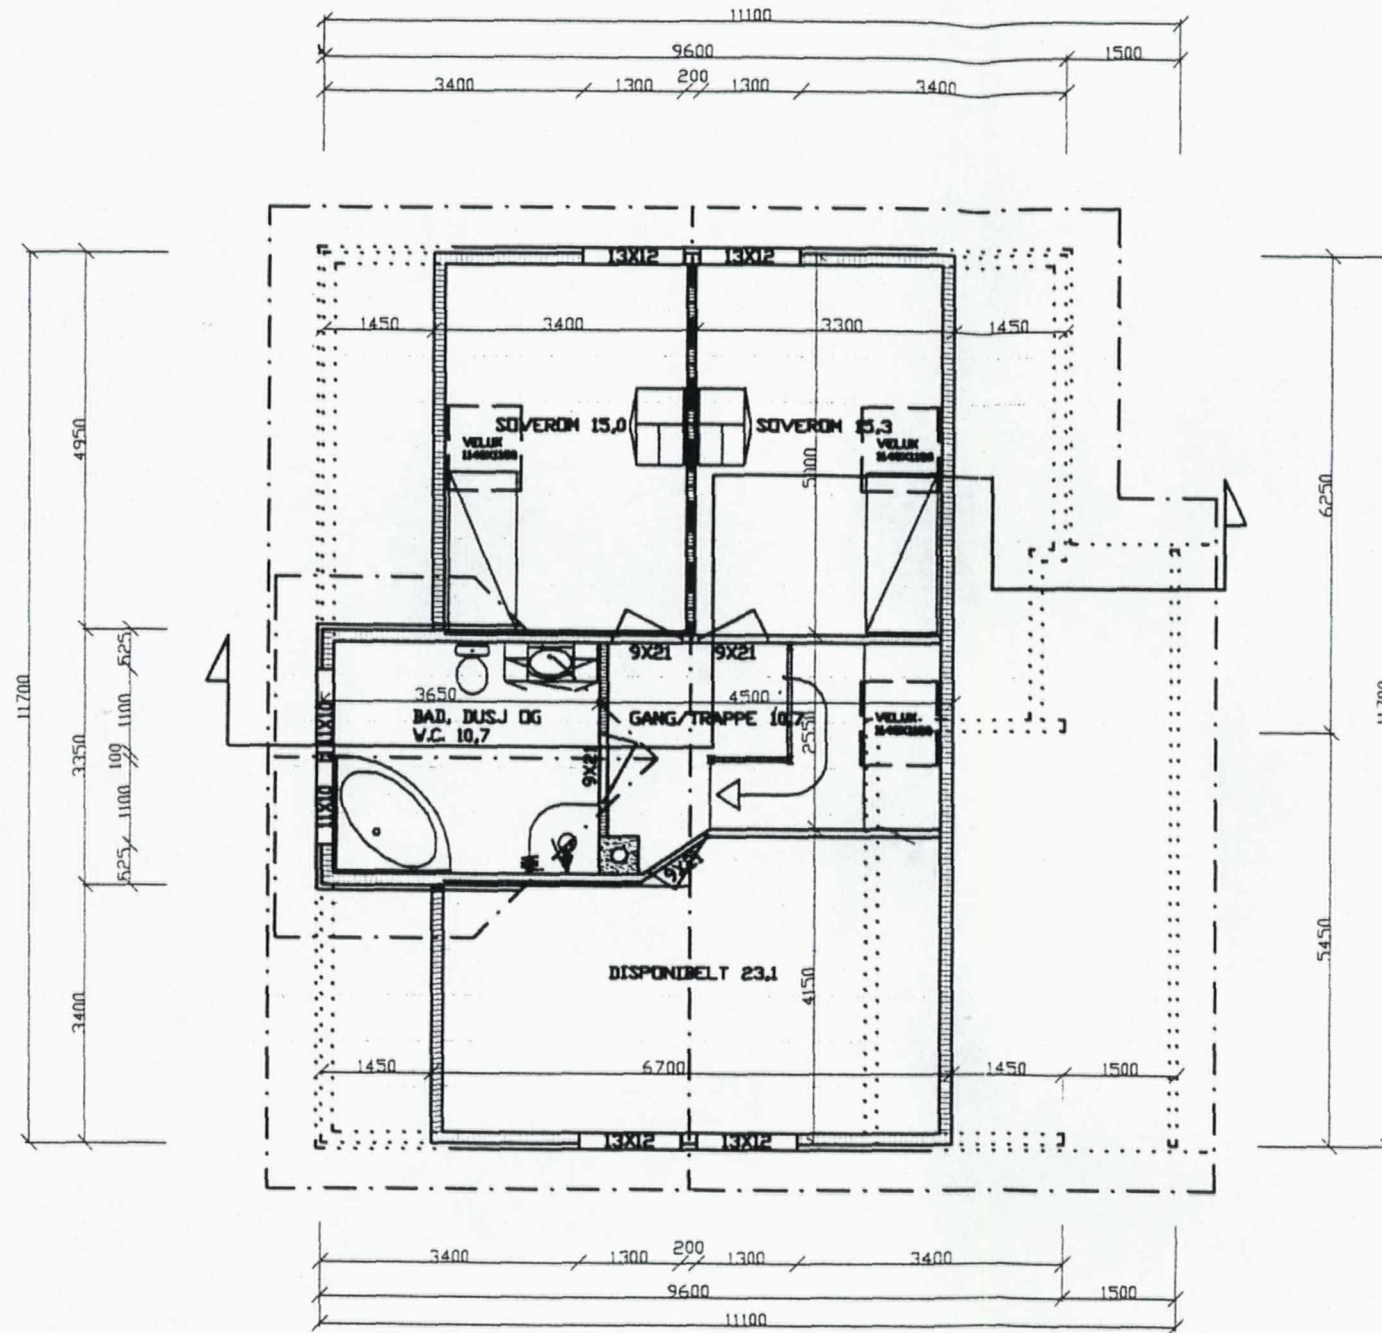

25.01.05
 Fred. v. a. u.
 Skol. tegning

RETTET: 121204. VEGG VED TRAPPE OG VINDU GAVEL.				
RETTET: 271104. DOMINNRØDNING AV HOVEDPLAN MED NYE FASADER.				
Dato	Konstr./Tegnet	Godkjent	Målestokk	LOFTSPLAN
271104			1:100	
TILTAKSHAVER:			Erstattning for	Erstattet av
BYGGEPLASS:				
Henviisning		Beregning		
TAULE BYGG A.S 5911 ALVERSUND TEF./FAX 56353691 MOB. 91619146				


LINDÅS KOMMUNE
 AREAL OG MILJØAVDELINGA

Arkivkode 134/354

24 MAI 2005

04/2494 Løper,

Saksf. SVTO Grad.

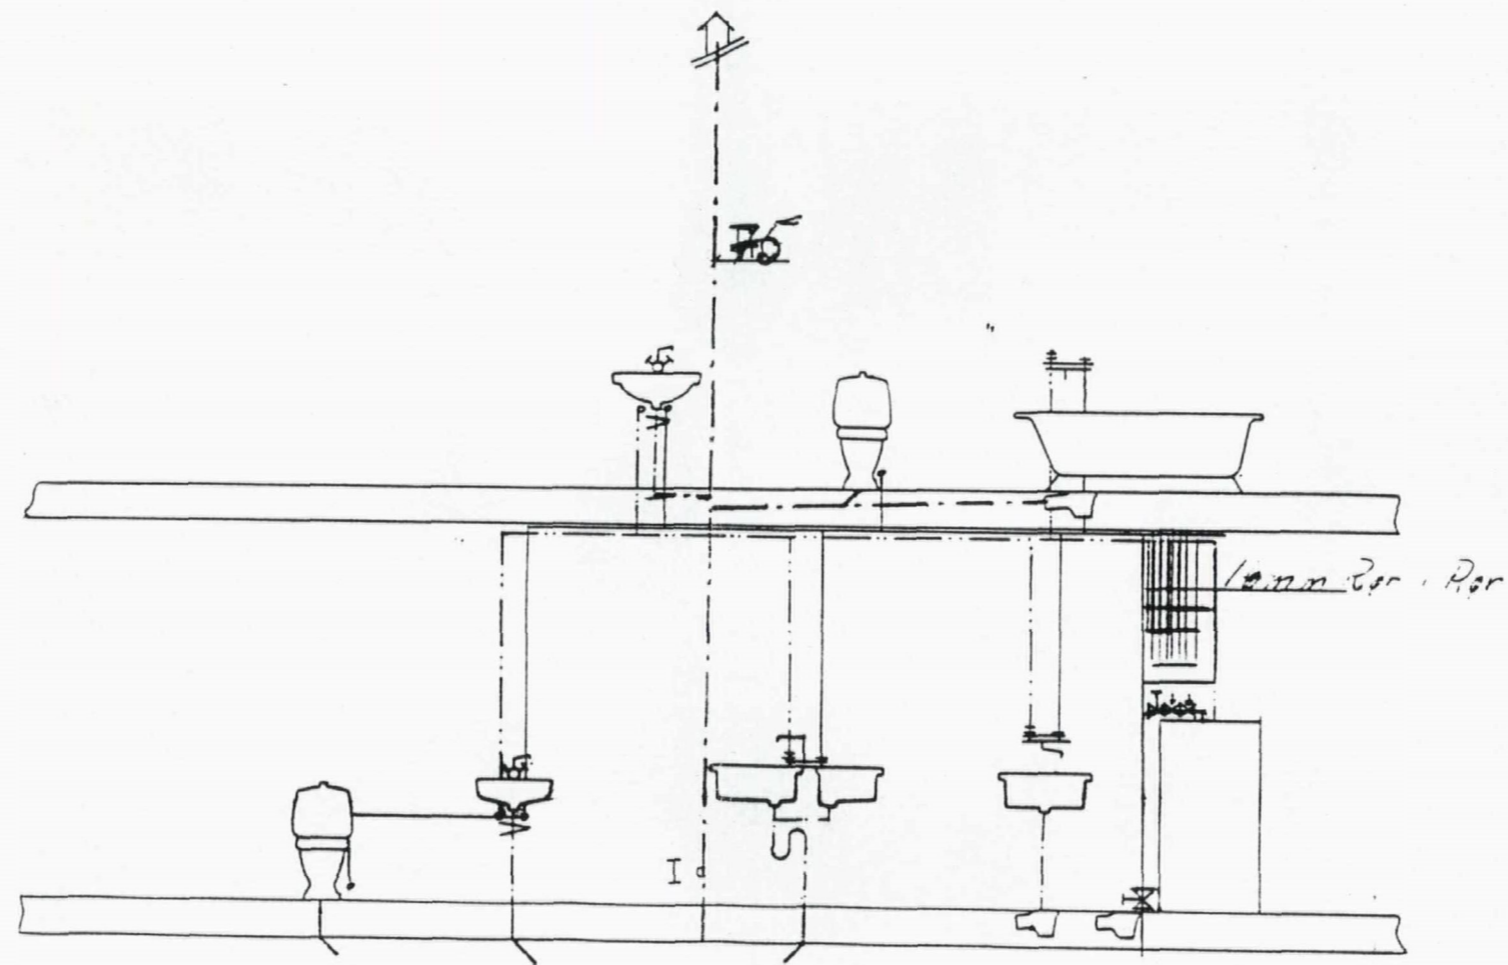

LINDÅS KOMMUNE AREAL OG MILJØAVDELINGA	
Arkivkode	134/354
29 SEPT 2004	
Arkivsaknr.	04/2494/16659/04
Saknr.	SV10 Grad.

Dato	Konstr./Tegnet	Godkjent	Målestokk	G.nr 134 B.nr 354	
20/04	S. Strøm		1:50		
Bibab Leringsbolig Norge Fls				Erstatning for:	Erstattet av:
Hordangerr. 539 5268 Haukeland				Sigmund	
Henvising:		Beregning:		Oppleggskjema	

8 7 6 5 4 3 2 1

LINDÅS KOMMUNE AREAL OG MILJØDELINGA	
Arkivkode	134/354
25 OKT 2004	
Arkivsaknr.	04/2494 17991/04
Saknr.	SV10
Grad.	/




FASADE MOT NORD VEST



FASADE MOT SØR VEST

KT 55,5

ARKIV

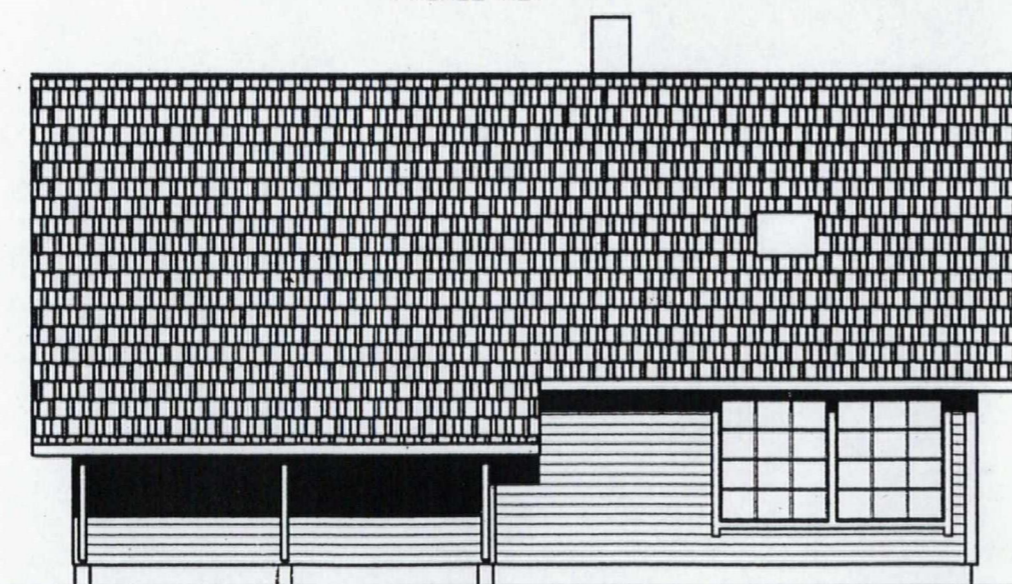

FASADE MOT NORD ØST




FASADE MOT SØR ØST

HANDSAMA
 DATO 26/10-04 SAK 457107
 Sign. *[Signature]*
 For avd. sjef
 Areal og Miljø

Data	030704	Konstr./Tegnet	Godkjent	Målestokk	FASADER	
	ETA 1005	<i>S. Ersted</i>		1:100	Erstatning for	Erstattet av
TILTAKSHAVER: ETABLERER BOLIG NORGE AS						
BYGGEPLASS: HILAND GNR. 134 BNR. 354						
Henviisning		Beregning				
TAULE BYGG A.S 5911 ALVERSUND TEF./FAX 56353691 MOB. 91619146						


LINDÅS KOMMUNE	
AREAL OG MILJØAVDELINGA	
Arkivkode	134/354
25 OKT 2004	
Arkivkode	04/2494 17991/04
Saken	SVTO Grad.

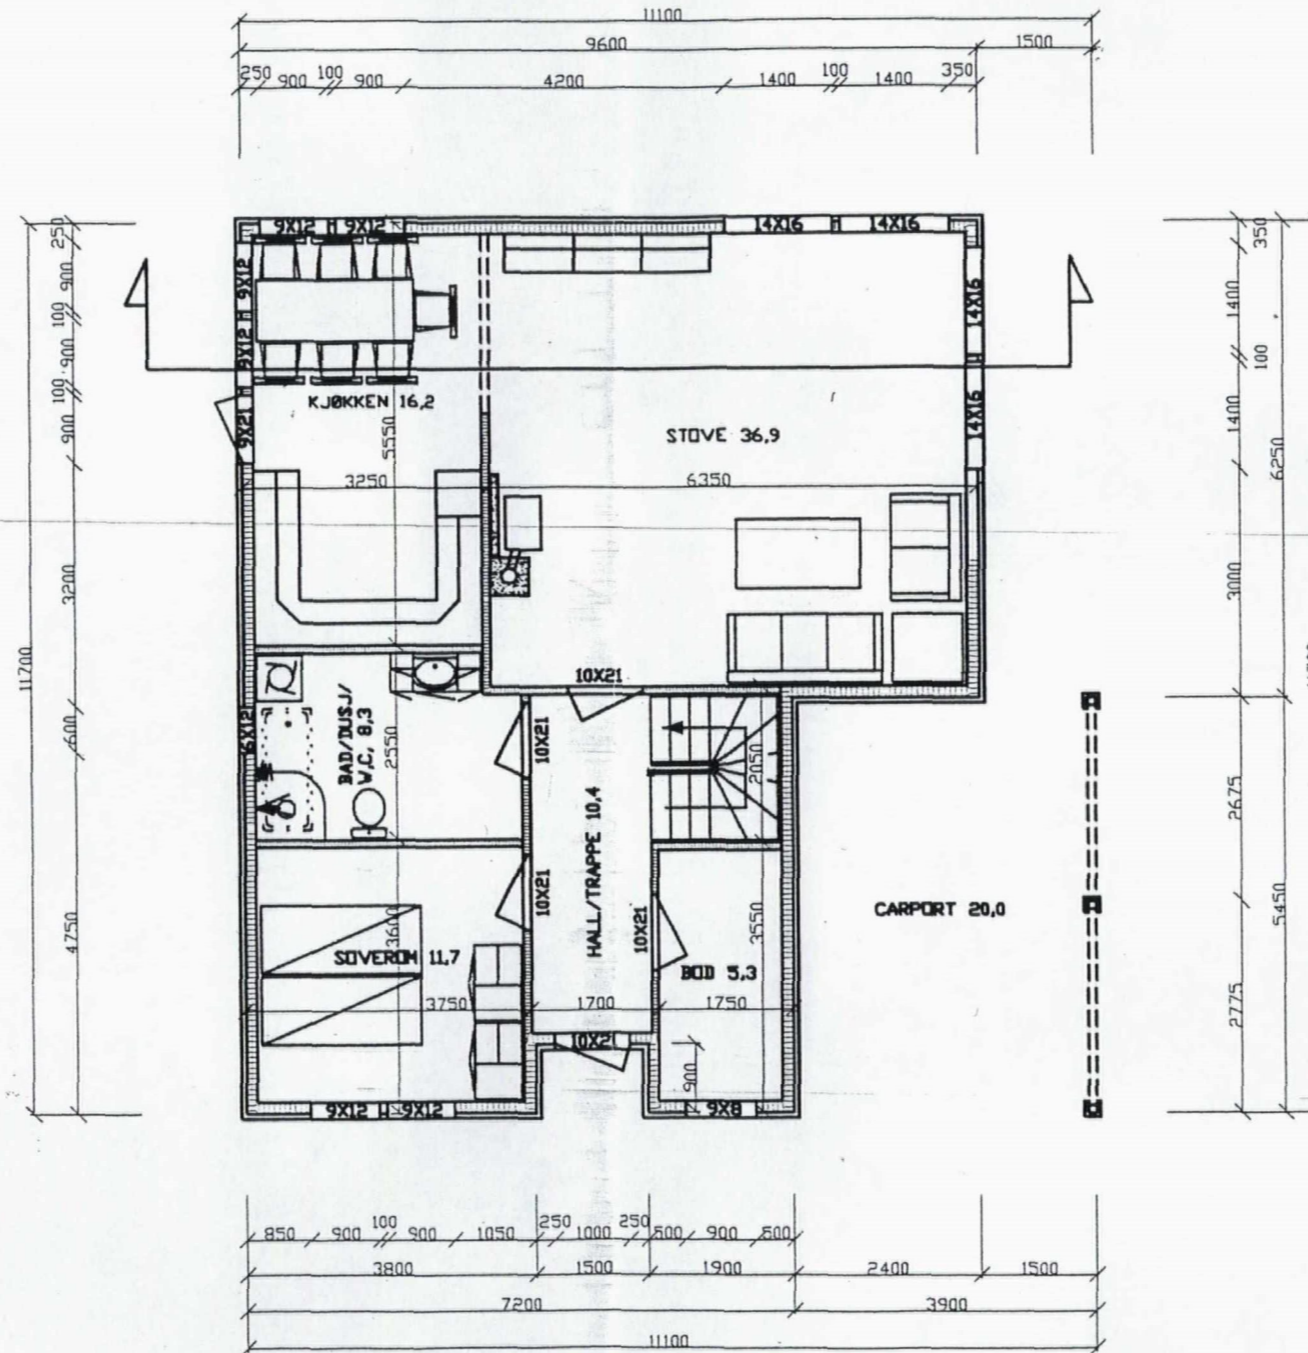

Lindås kommune
For avd. sjef
Areal og Miljø

Data	030704	Konstr./Tegnet	Godkjent	Målestokk	HOVEDPLAN	
	ETA. 1005	G. Evershed		1:100	Erstatning for	Erstattet av
TILTAKSHAVER:						
BYGGEPLASS:						
Hensvisning	Beregning					
TAULE BYGG A.S 5911 ALVERSUND TEF./FAX 56353691 MOB. 91619146						


LINDÅS KOMMUNE	
AREAL OG MILJØAVDELINGA	
Arkivkode	134/354
25 OKT 2004	
Arkivsaknr.	04/2494/17991/04
Saksf.	SVTO Grad.

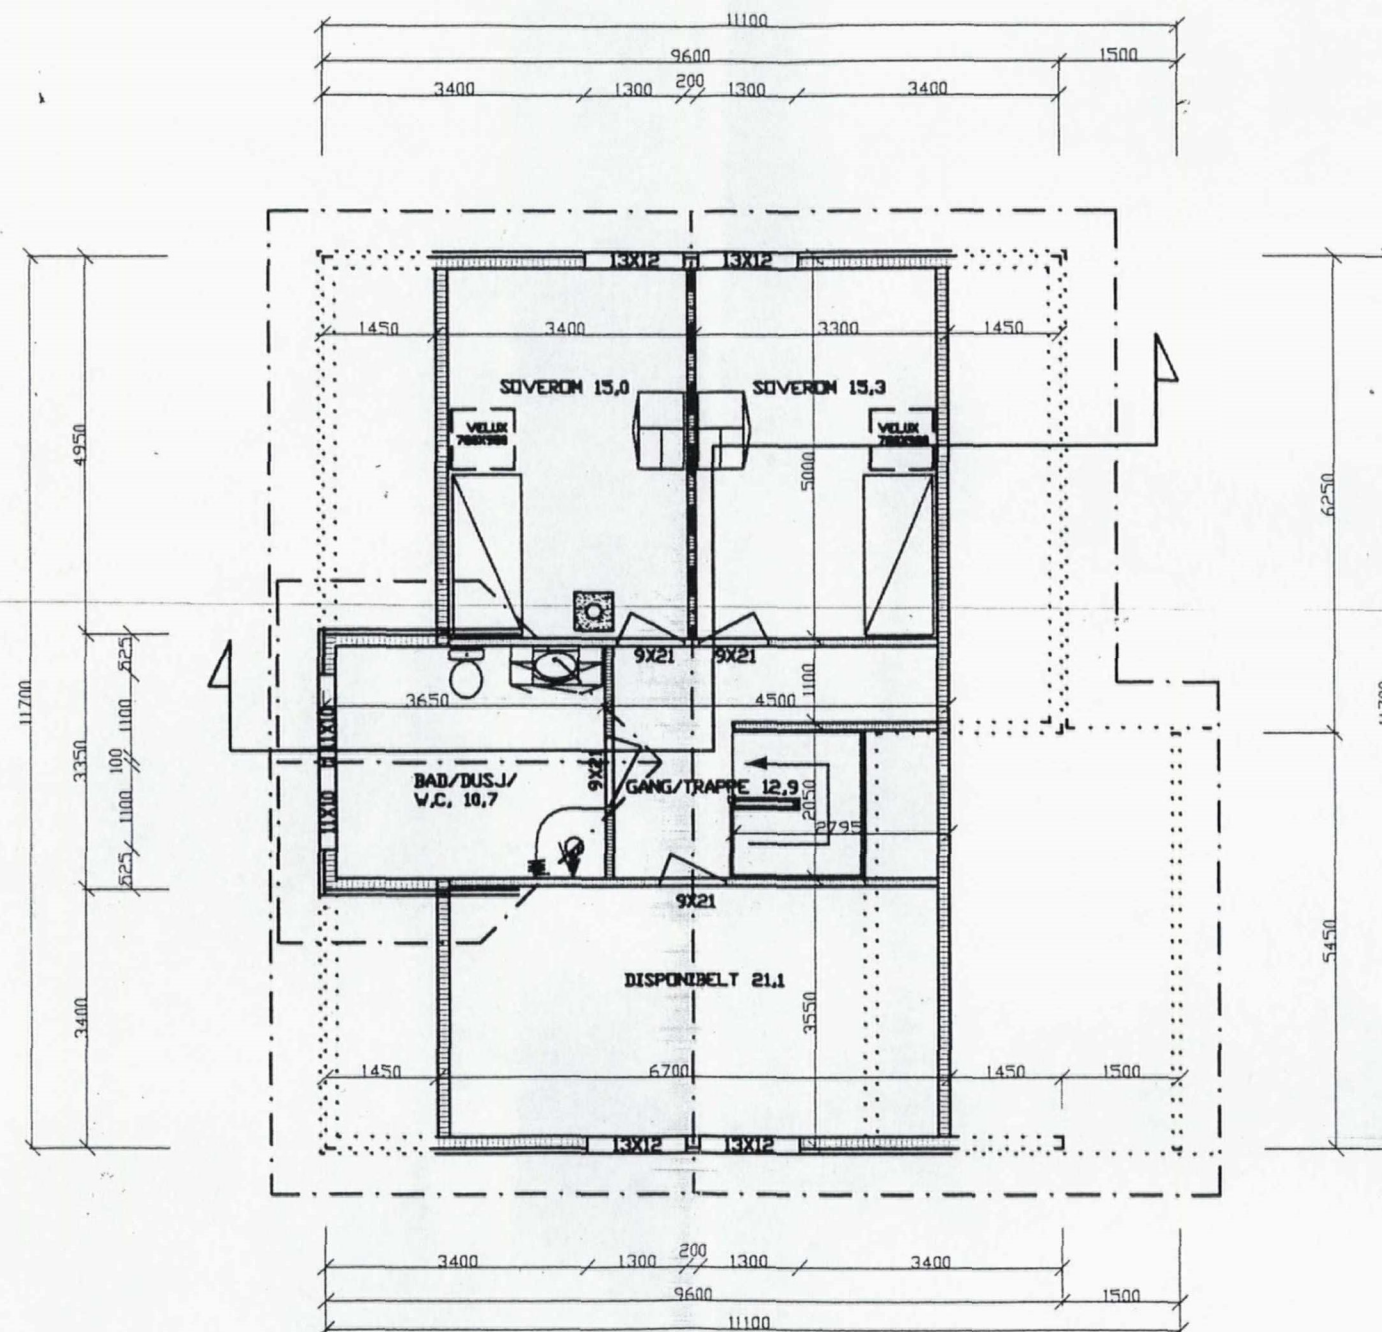

Lindås kommune
For avd. sjef
Areal og Miljø

Dato	030704	Konstr./Tegnet	Godkjent	Målestokk	LOFTSPLAN	
	ETA 1005	S. Erstad		1:100	Erstatning for	Erstattet av
TILTAKEHVER:						
BYGGEPLASS:						
Henvisning			Beregning			
TAULE BYGG A.S 5911 ALVERSUND TEF./FAX 56353691 MOB. 91619146						


LINDÅS KOMMUNE
 AREAL OG MILJØAVDELINGA
 Arkivkode 134/354
 25 OKT 2004
 Akseptert 04/2494 17991/04
 Sakn. SVTO Grad.

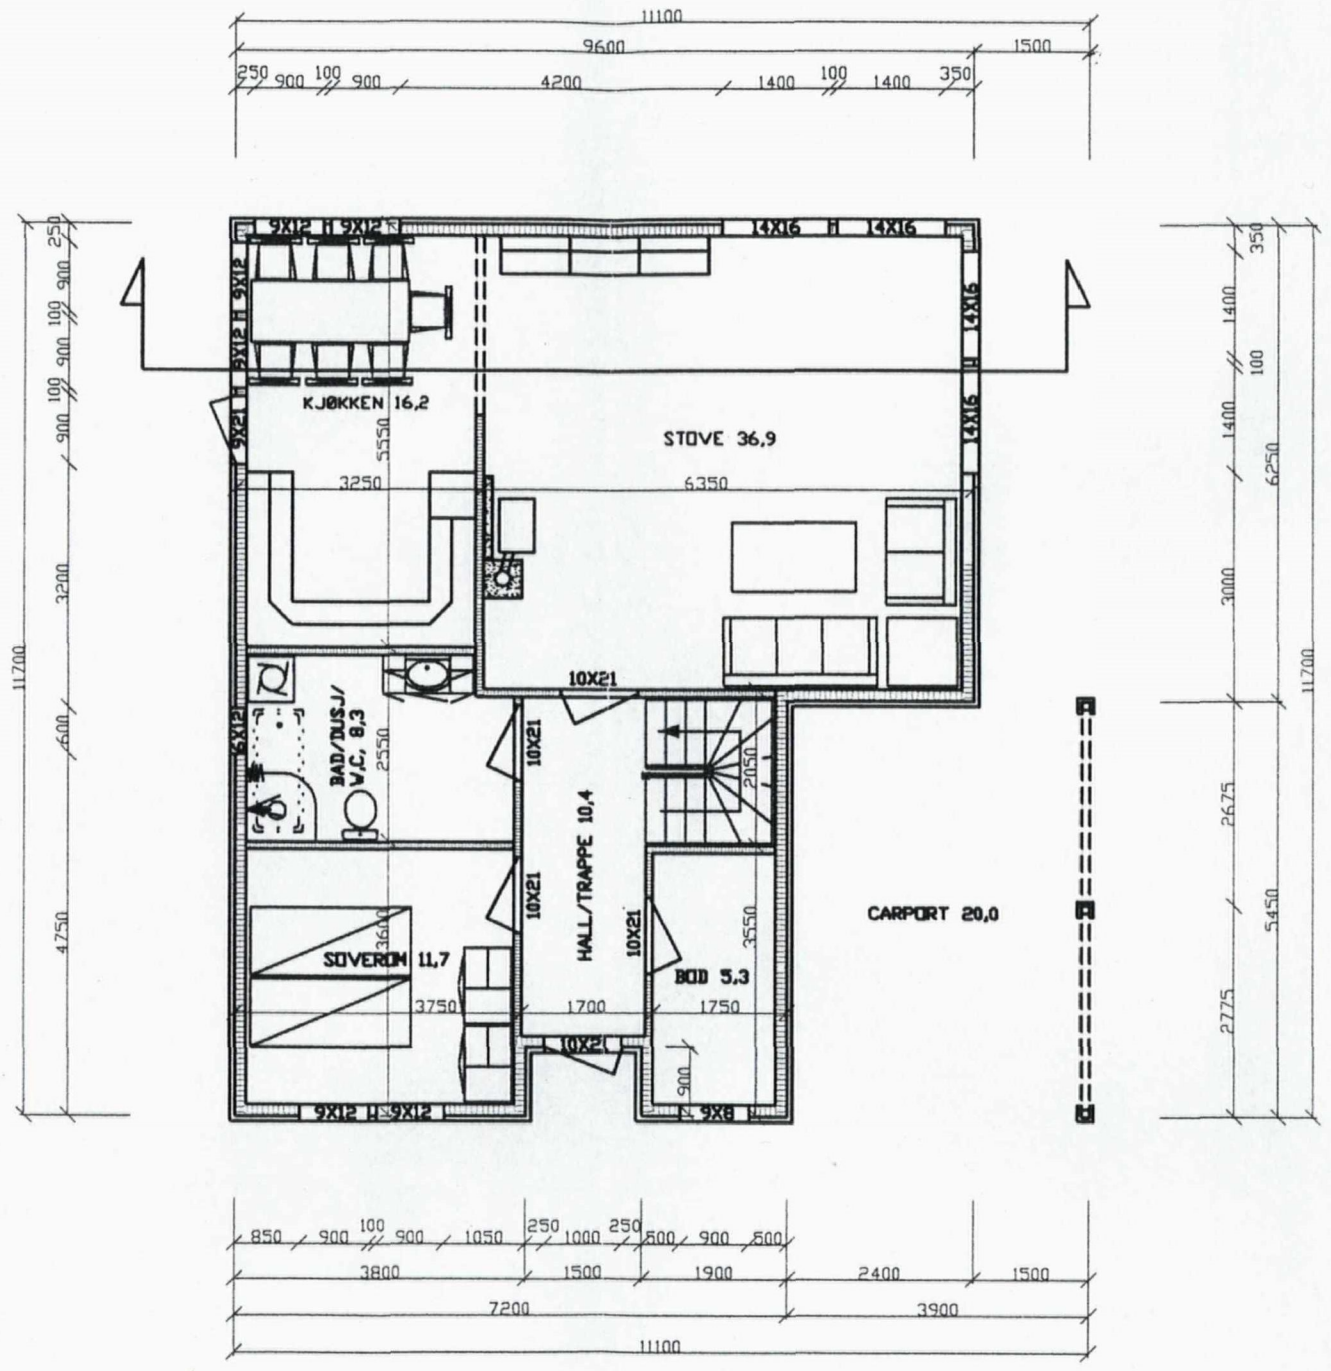

Lindås kommune
 For avd. sjef
 Areal og Miljø

Dato 030704 ETA. 1005	Konstr./Tegnet G. Ervsted	Godkjent	Målestokk 1:100	HOVEDPLAN	
TILTAKSHAVER:				Erstattning for:	Erstattet av:
BYGGEPLASS:					
Henviisning		Beregning			
TAULE BYGG A.S 5911 ALVERSUND TEF./FAX 56353691 MOB. 91619146					


LINDÅS KOMMUNE AREAL OG MILJØAVDELINGA	
Arkivkode	134/354
25 OKT 2004	
Ark. galsnr.	Løpnr.
04/2494	17991/04
Sakst.	Grad.
SVTO	

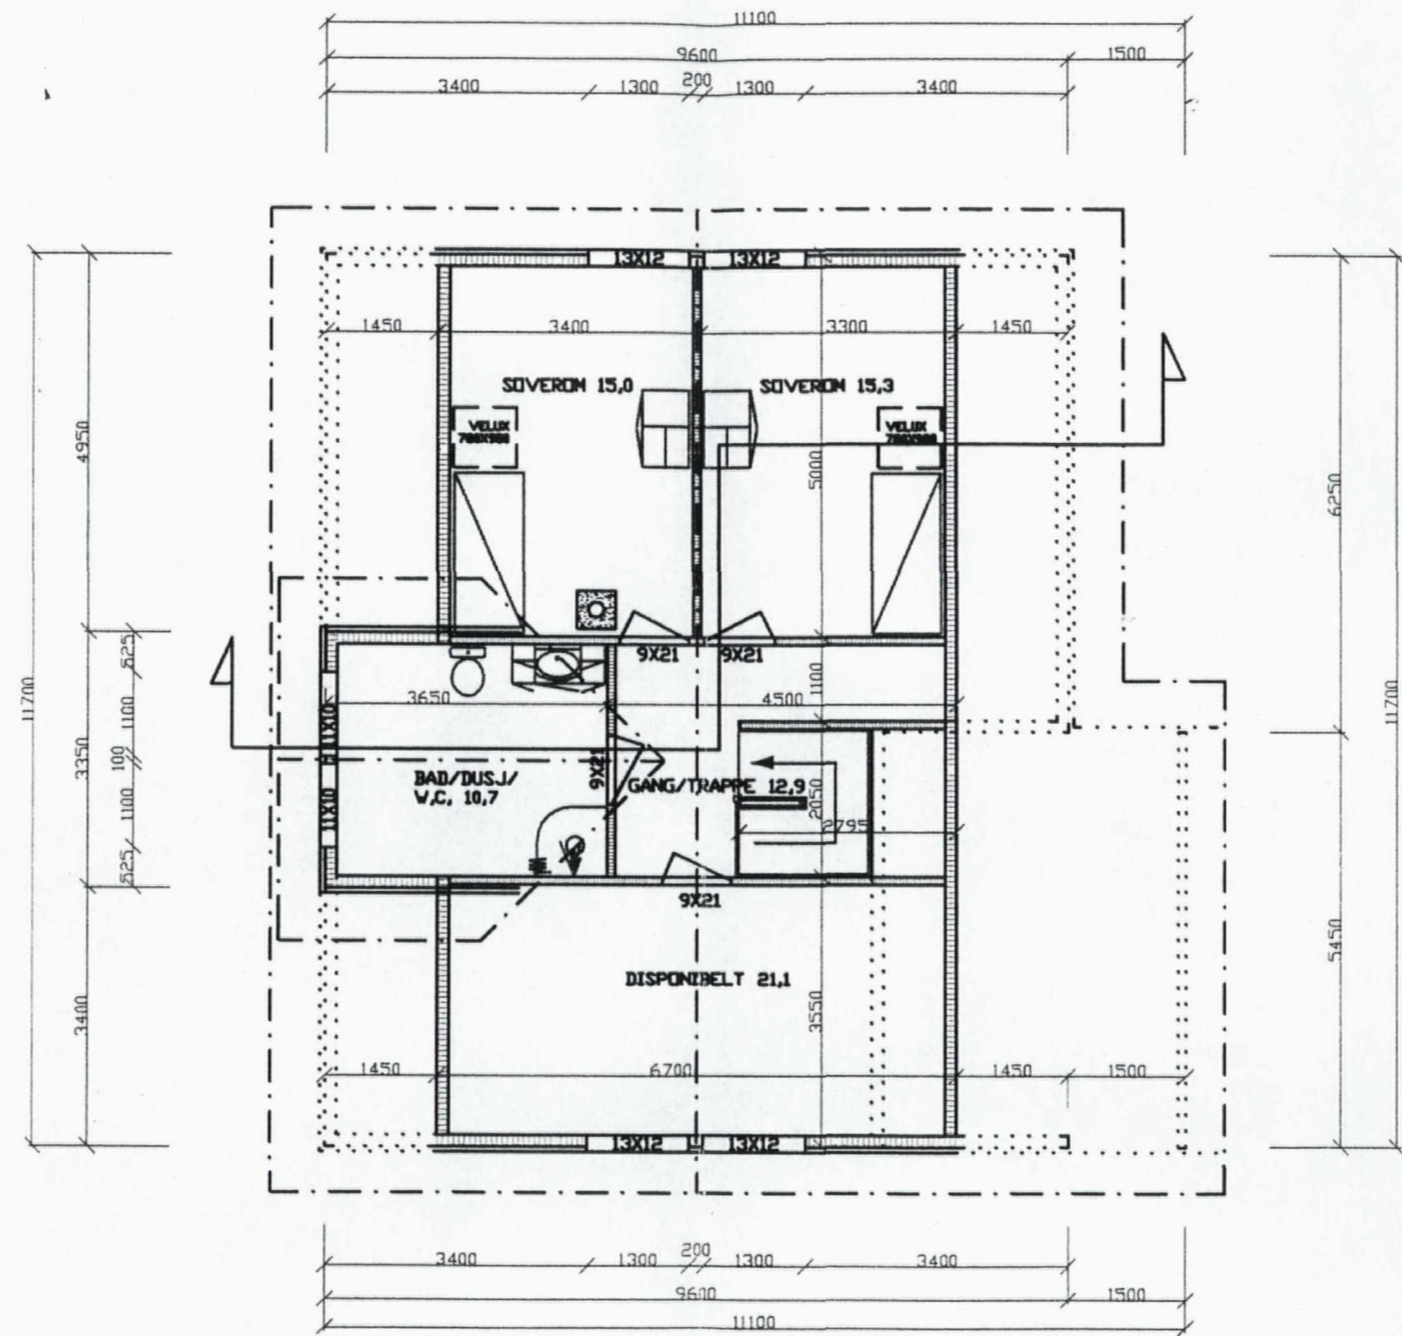

Lindås kommune
For avd. sjef
Areal og Miljø

Dato	030704	Konstr./Tegnet	Godkjent	Målestokk	LOFTSPLAN	
	ETA 1005	S. Erstad		1:100	Erstatning for:	Erstattet av:
TILTAKSNAVER:						
BYGGEPLASS:						
Henvisning			Beregning			
TAULE BYGG A.S 5911 ALVERSUND TEF./FAX 56353691 MOB. 91619146						


LINDÅS KOMMUNE AREAL OG MILJØAVDELINGA	
Arkivkode	134/354
25 OKT 2004	
Ark. nr.	04/2494/17991/04
Saksh.	SVTO
Grad.	

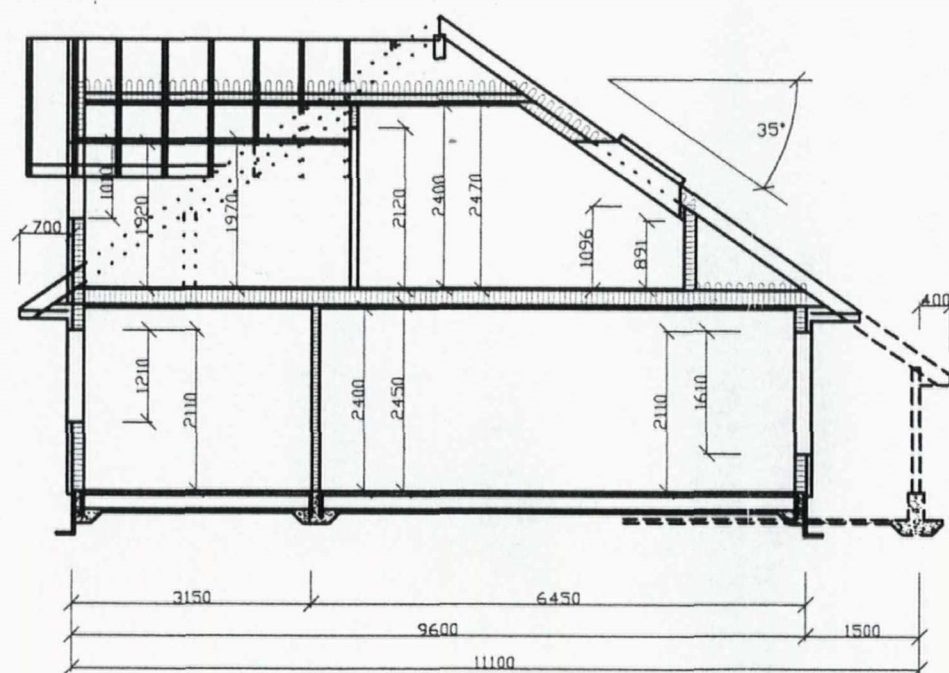

Lindås kommune
For avd. sjef
Areal og Miljø

Dato	030704	Konstr./Tegnet	Godkjent	Målestokk	SNITT	
	ETA 1005	S. Erstad		1:100	Erstattet for	Erstattet av
TILTAKSHAVER:						
BYGGEPLASS:						
Hensikts	Beregning					
TAULE BYGG A.S 5911 ALVERSUND TEF./FAX 56353691 MOB. 91619146						

LINDÅS KOMMUNE AREAL OG MILJØ/DELINGA	
Arkivkode	134/354
25 OKT 2004	
Arkivsaknr.	04/2494 17991/04
Saksb.	SVTO Grad.

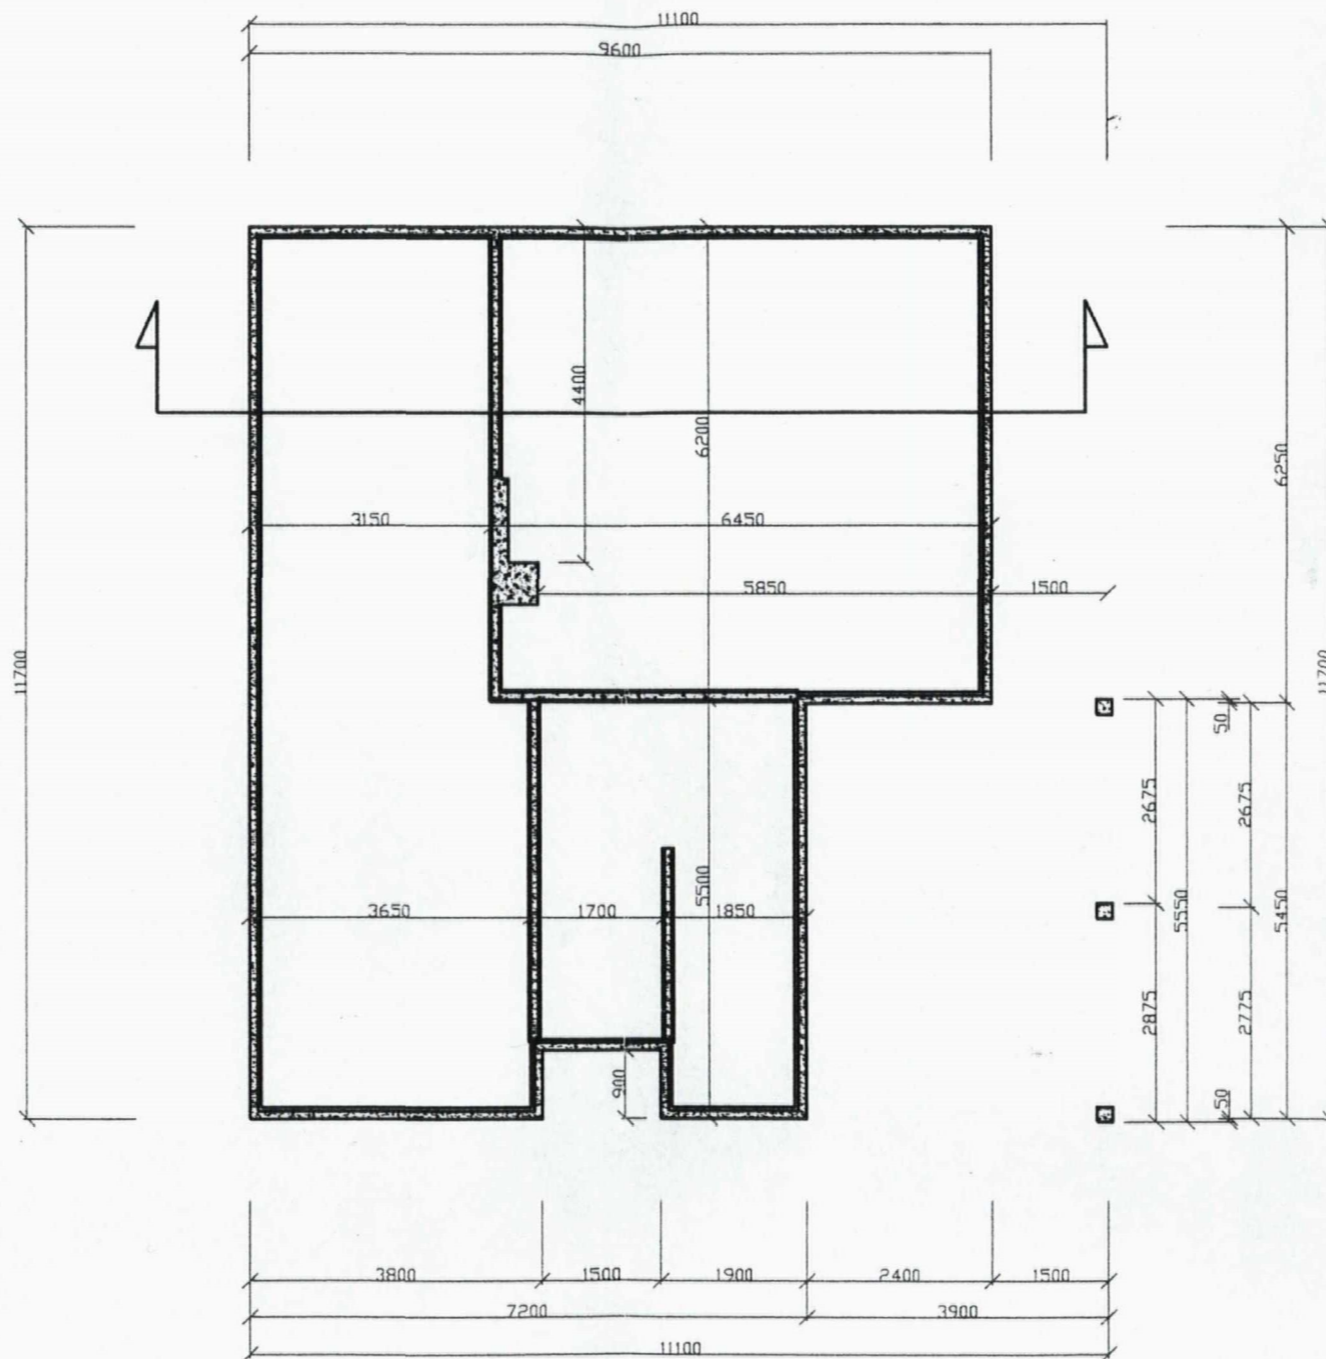

Lindås kommune
For avd. sjef
Areal og Miljø

Dato	030704	Konstr./Tegnet	Godkjent	Målestokk	GRUNNPLAN	
	ETA. 1005	S. Ørsted		1:100	Erstatning for	Erstattet av
TILTAKSHAVER:						
BYGGEPLASS:						
Henvisning			Beregning			
TAULE BYGG A.S 5911 ALVERSUND TEF./FAX 56353691 MOB. 91619146						