

Notat


Reguleringsplan Hamneset
planID 1263 2016 0012
arkivID 16/775

20.03.2018

Mottakskontroll Geodata

Lindås kommune har motteke framlegg til reguleringsplan for Hamneset. Saman med øvrige plandokument var og SOSI-fil for planområdet levert. Etter gjennomgang av Geodata har me følgjande merknader:

1. RpFormålGrense utenfor RpOmråde der hvor de tre rød linjene møtes
2. Ellers ok
3. Sjekk plankart/tegnforklaring i pdf, grøntstruktur GF/LF.

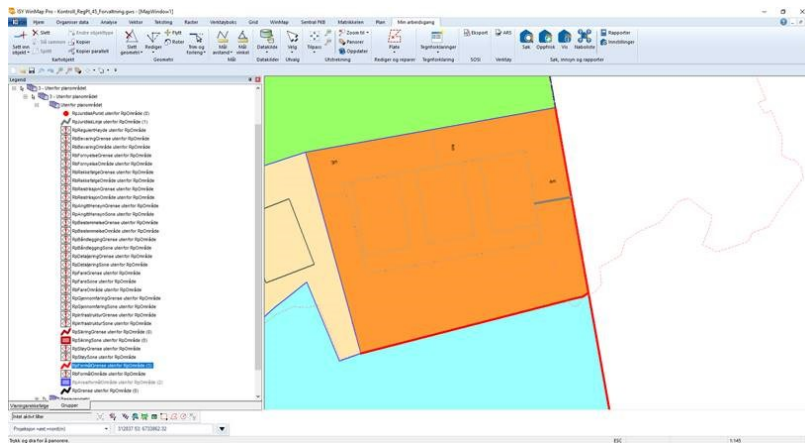

Mvh

Terje Villanger

GIS-konsulent

Hans Kristian Dolmen

Rådgevar Plan