


Ansvarlig rørlegger Lindås Rør & Sanitær AS	Dato 01.10.2012
Ansvarlig søker Hindenes Hus AS	
Tiltak Ny enebustad	
Sted Hindenes, 5993 Ostereidet Gnr/Bnr : 20 / 20	Lindås Rør & Sanitær as Burkhovdane 1 5914 Isdalstø tlf 56 35 74 50 firmapost@lindas-ror.no
Sign 	

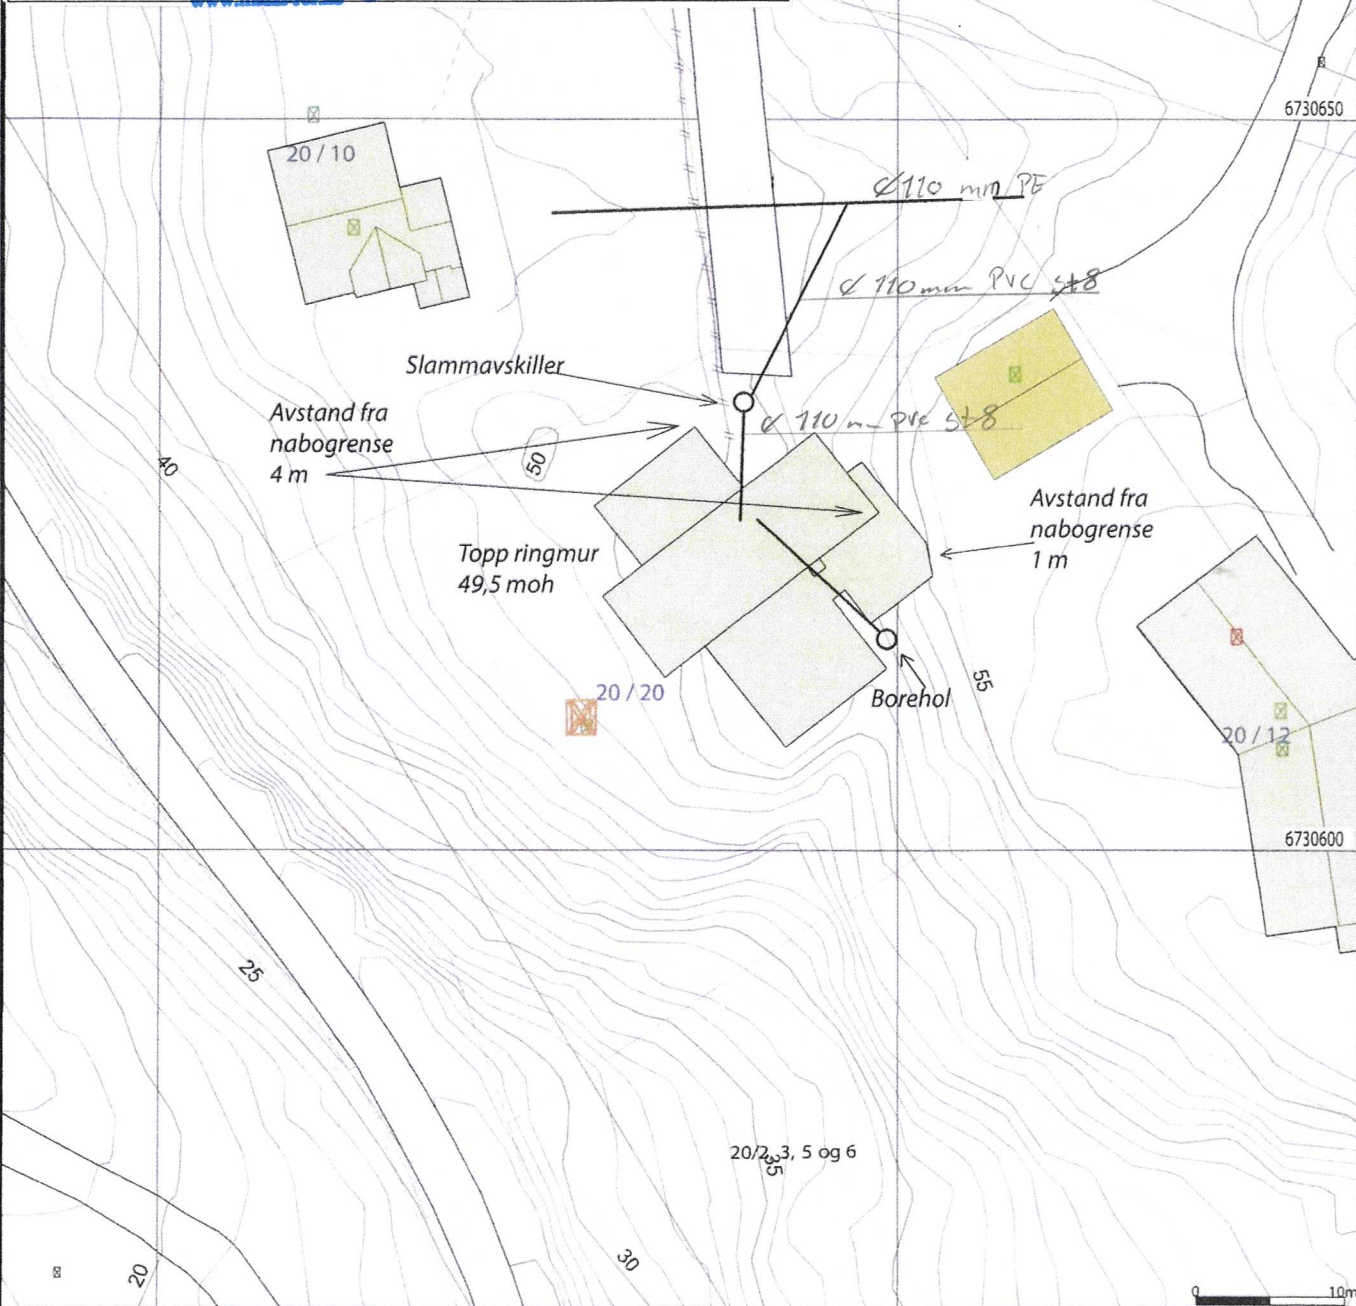

Målte Grenser	Storre bustader
Registrerte Grenser	Hytte/feriehus
Udefinert grenser	Garasje/uthus
Terrengmålte grense	Industri/lager
Konstruert grensepunkt	Andre bygg
Bolig	
Bustad m/leilighet	
Våningshus	

Beliggenhet og høyder må oppfattes som orienterende



Lindås kommune
Geodata avdeling


G.nr. 20, b.nr. 20.



Målestokk
1:500