


D1

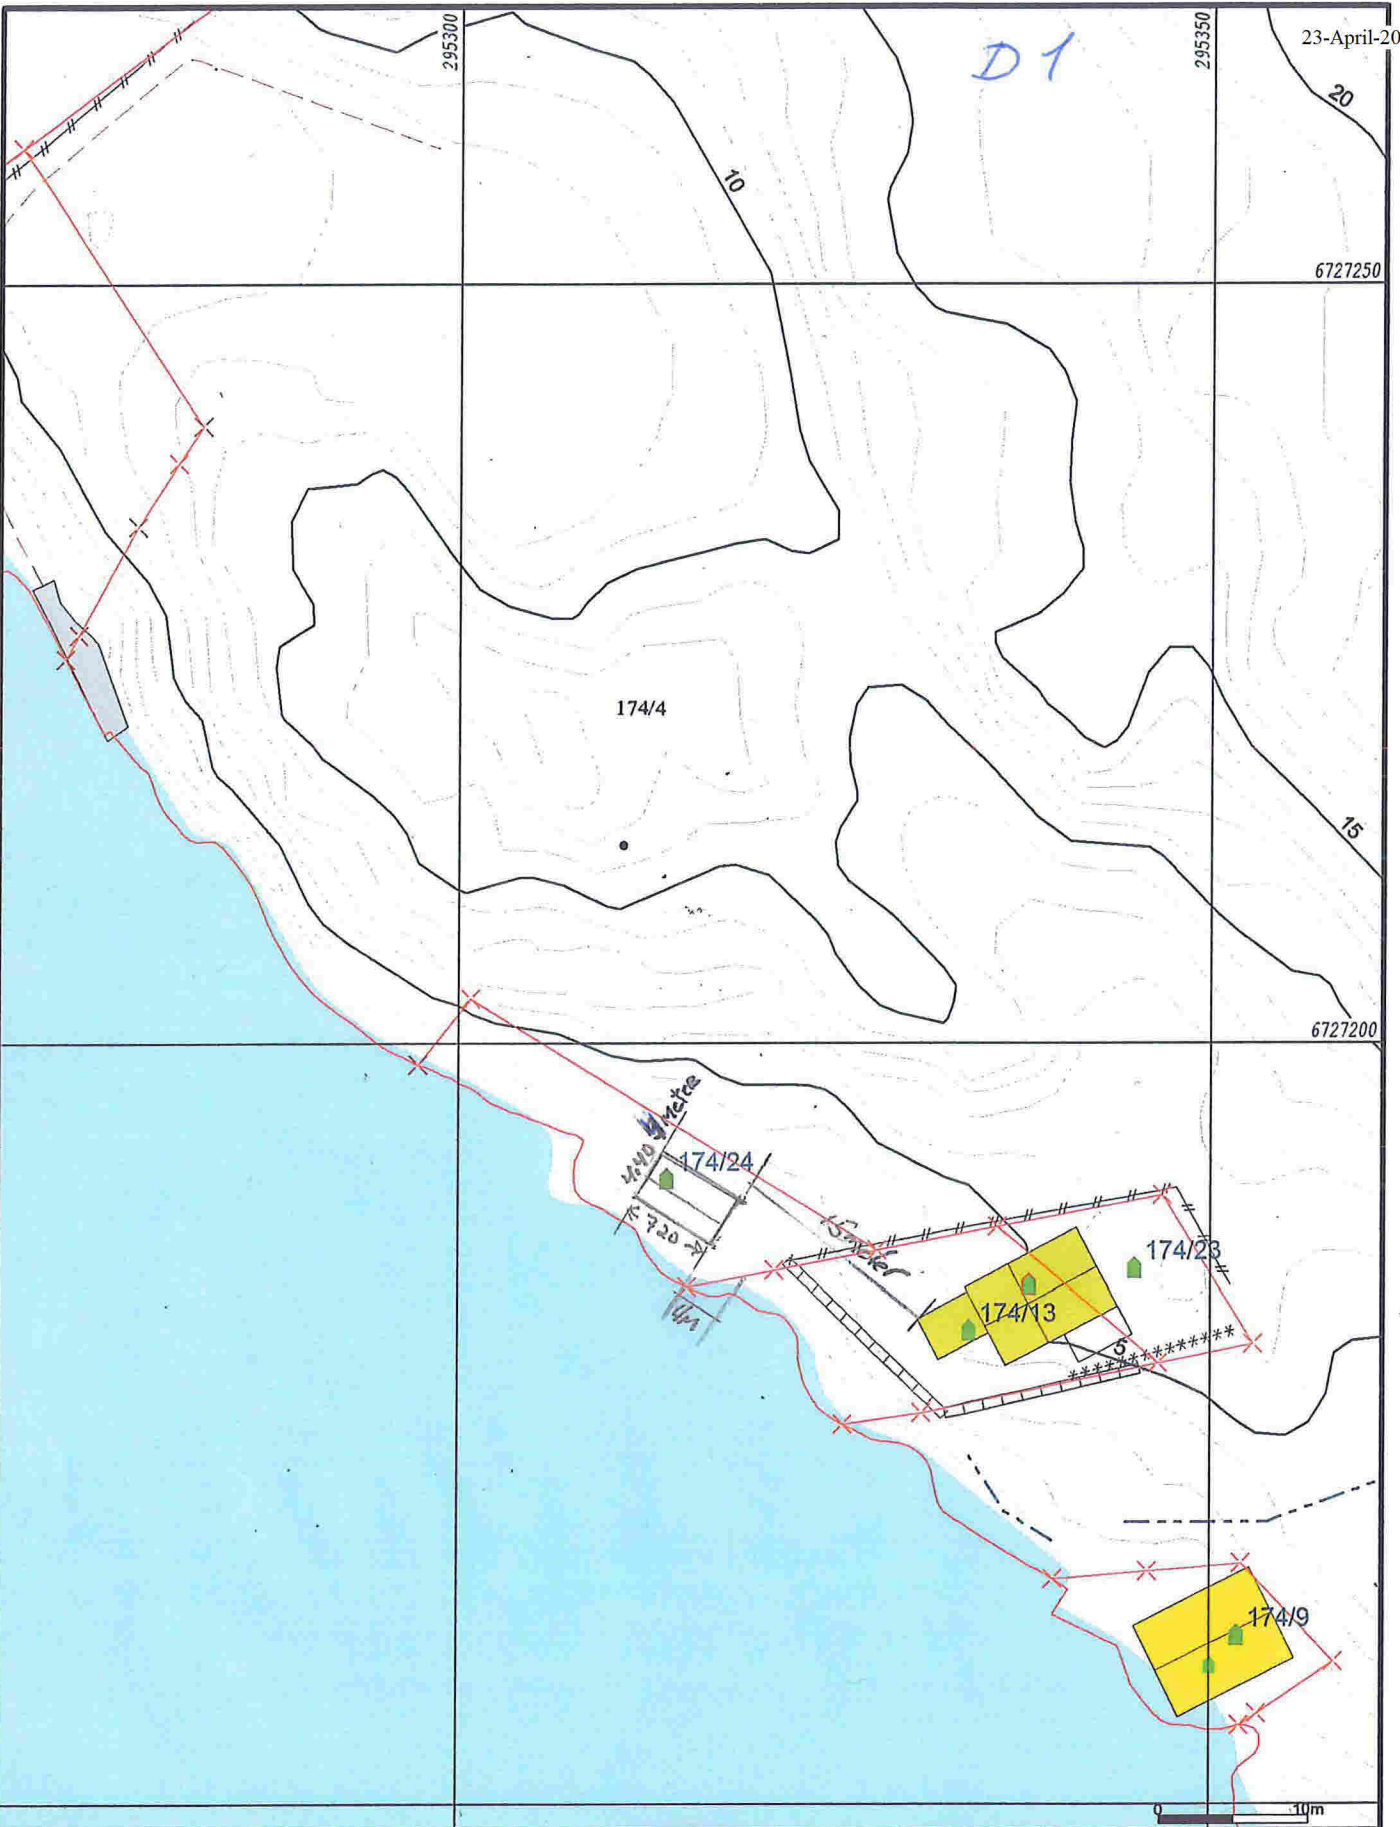

- Målte Grenser
 - Registrerte Grenser
 - Udefinert grenser
 - Terrengmålte grense
 - Konstruert grensepunkt
 - Bolig
 - Bustad m/leilighet
 - Våningshus
 - Større bustader
 - Hytte/feriehus
 - Garasje/uthus
 - Industri/lager
 - Andre bygg
- Beliggenhet og høyder må oppfattes som orienterende.
 Koordinatsystem: UTM(EUREF89) - SONE 32 (EPSG:32632)
 Høydesystem: (EPSG:)



Lindås kommune
 Geodata avdeling

Grunnkart.




Dato: 2018.04.18
 Sign: sso

G.nr. 174, b.nr. 24.

Målestokk
 1:500

D2

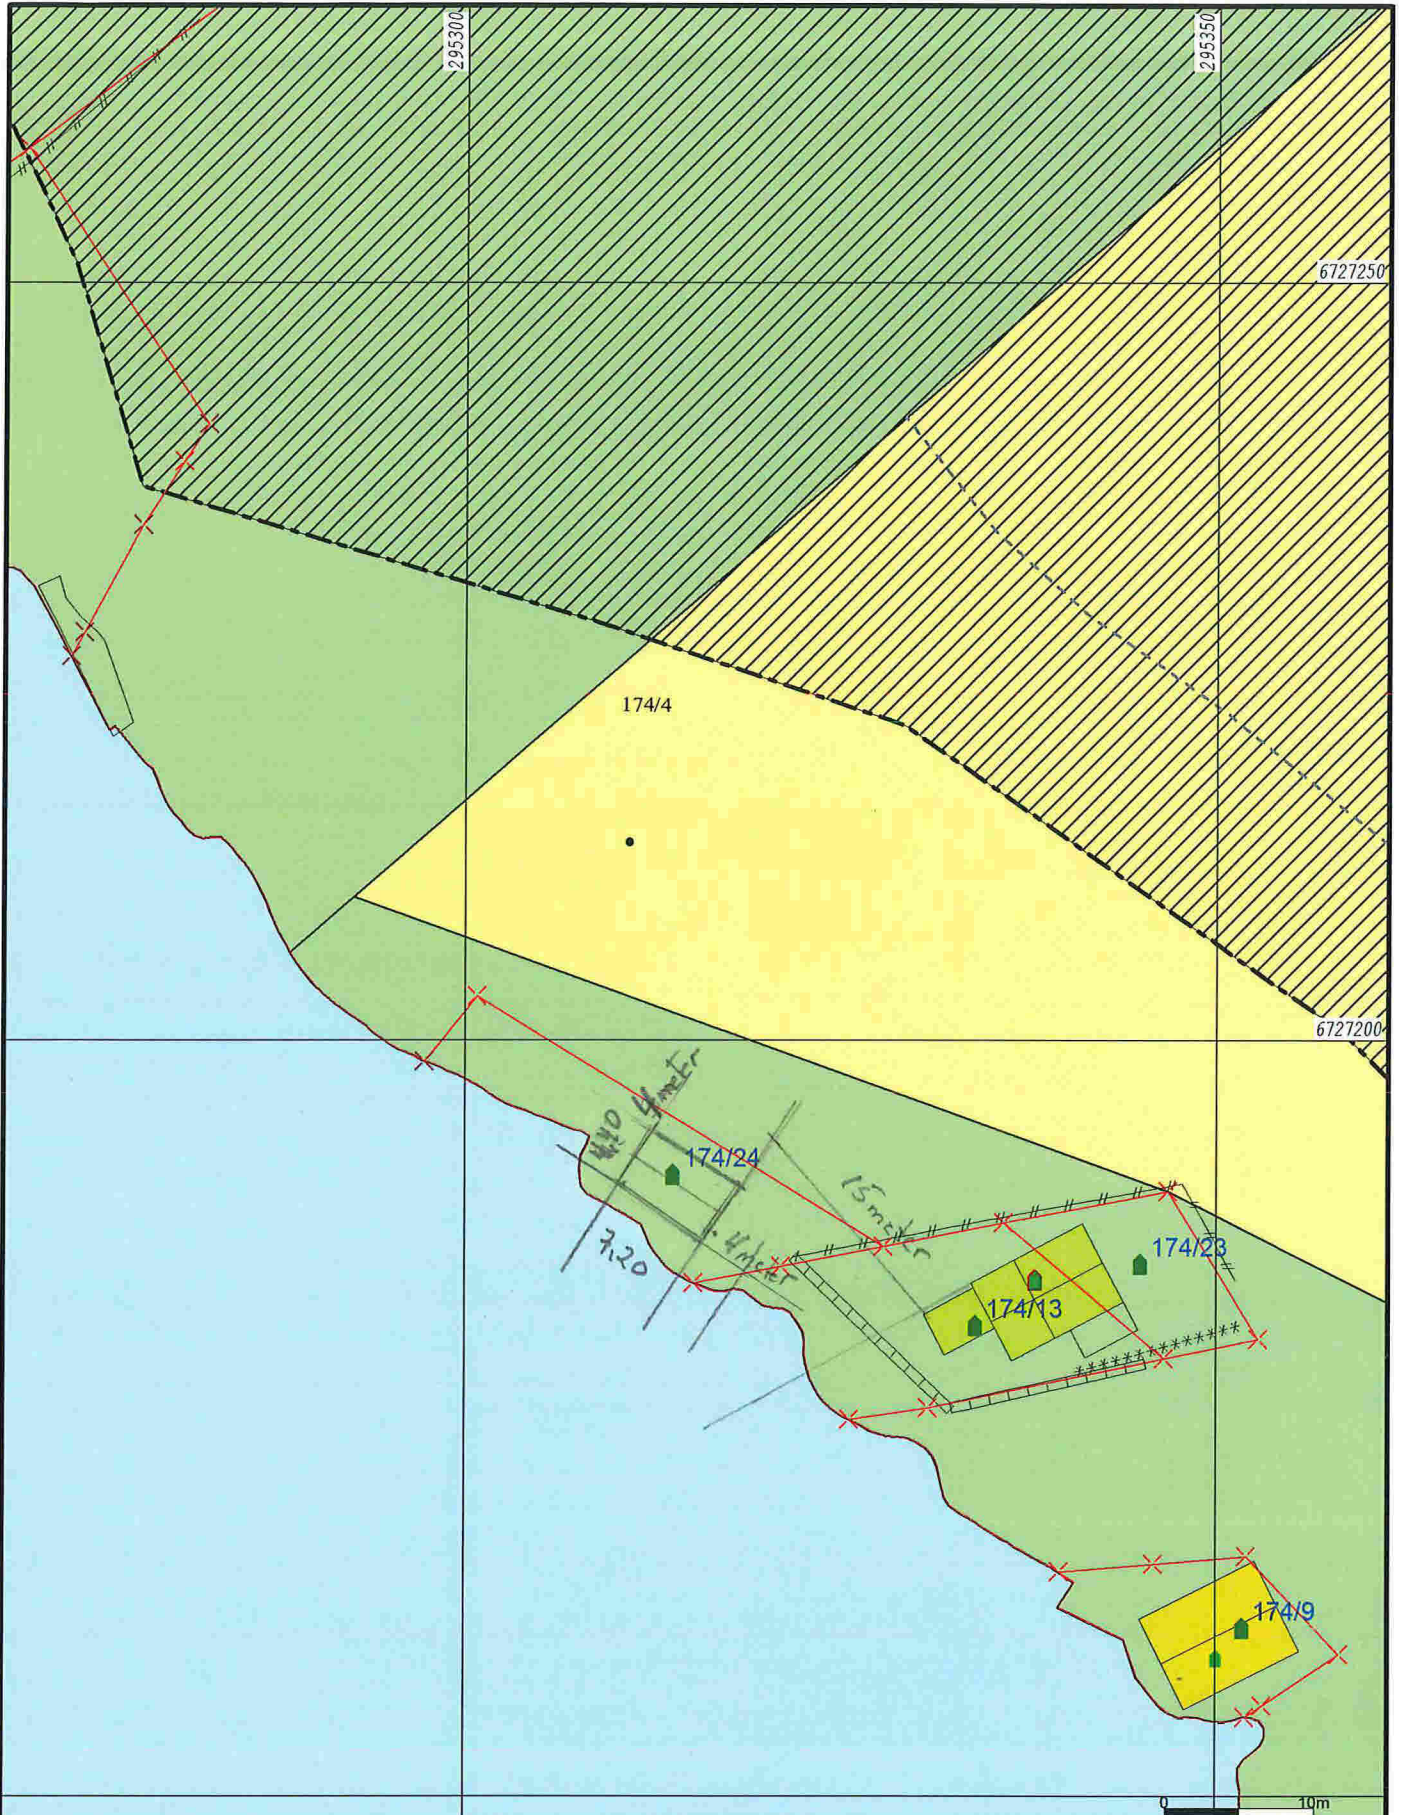

| | | | | | |
|--|---------------------------|--|------------------------------|--|--------------------|
| | Bustadbygging | | Idrettsanlegg | | Friområde |
| | Fritidsbustlader | | Andre typer nærmere angitt b | | effarkområde |
| | Sentrumsformål | | Grav og urnelund | | LNFR |
| | Off. privat tenesteyting | | Komb bebyggelse og Næring | | Spredt bustadbyg |
| | Fritids- og turistforemål | | Veg | | Spredt Fritidsbust |
| | Råstoffutnytting | | Hamn | | Spredt Næringsb |
| | Næringsbebyggelse | | Grønstruktur | | Bruk og vern av s |

Beliggenhet og høyer må oppfattes som orienterende.
 Koordinatsystem: UTM(EUREF89) - SONE 32 (EPSG:32632)
 Høydesystem: (EPSG:)



Lindås kommune
 Geodata avdeling
 Kommuneplan 2011 -2023.



Dato: 2018.04.18
 Sign: SSO

G.nr. 174, b.nr. 24.

Målestokk
 1:500